


St.pl.	Richting	Hoek	Afstand	Opm.

GEMEENTE HILVERSUM

afd. Landmeten

Blad _____

veldwerk _____

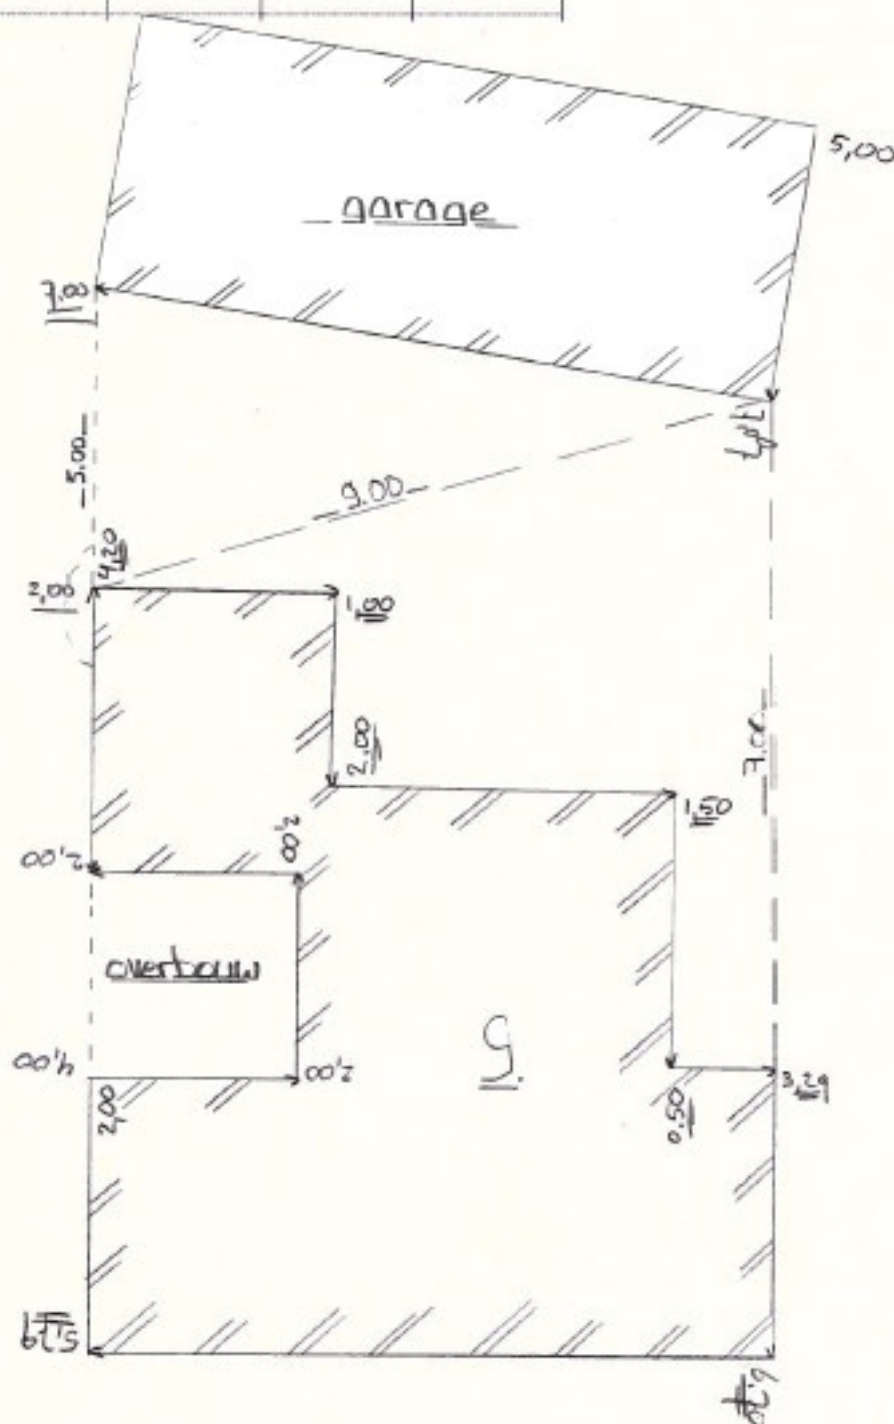

Tony v. Verrestrant

Verwerkt	Gemeten 25-01-2019 19
Kaart GBKN	Paraaf