Noord- en Oost-Gelderland

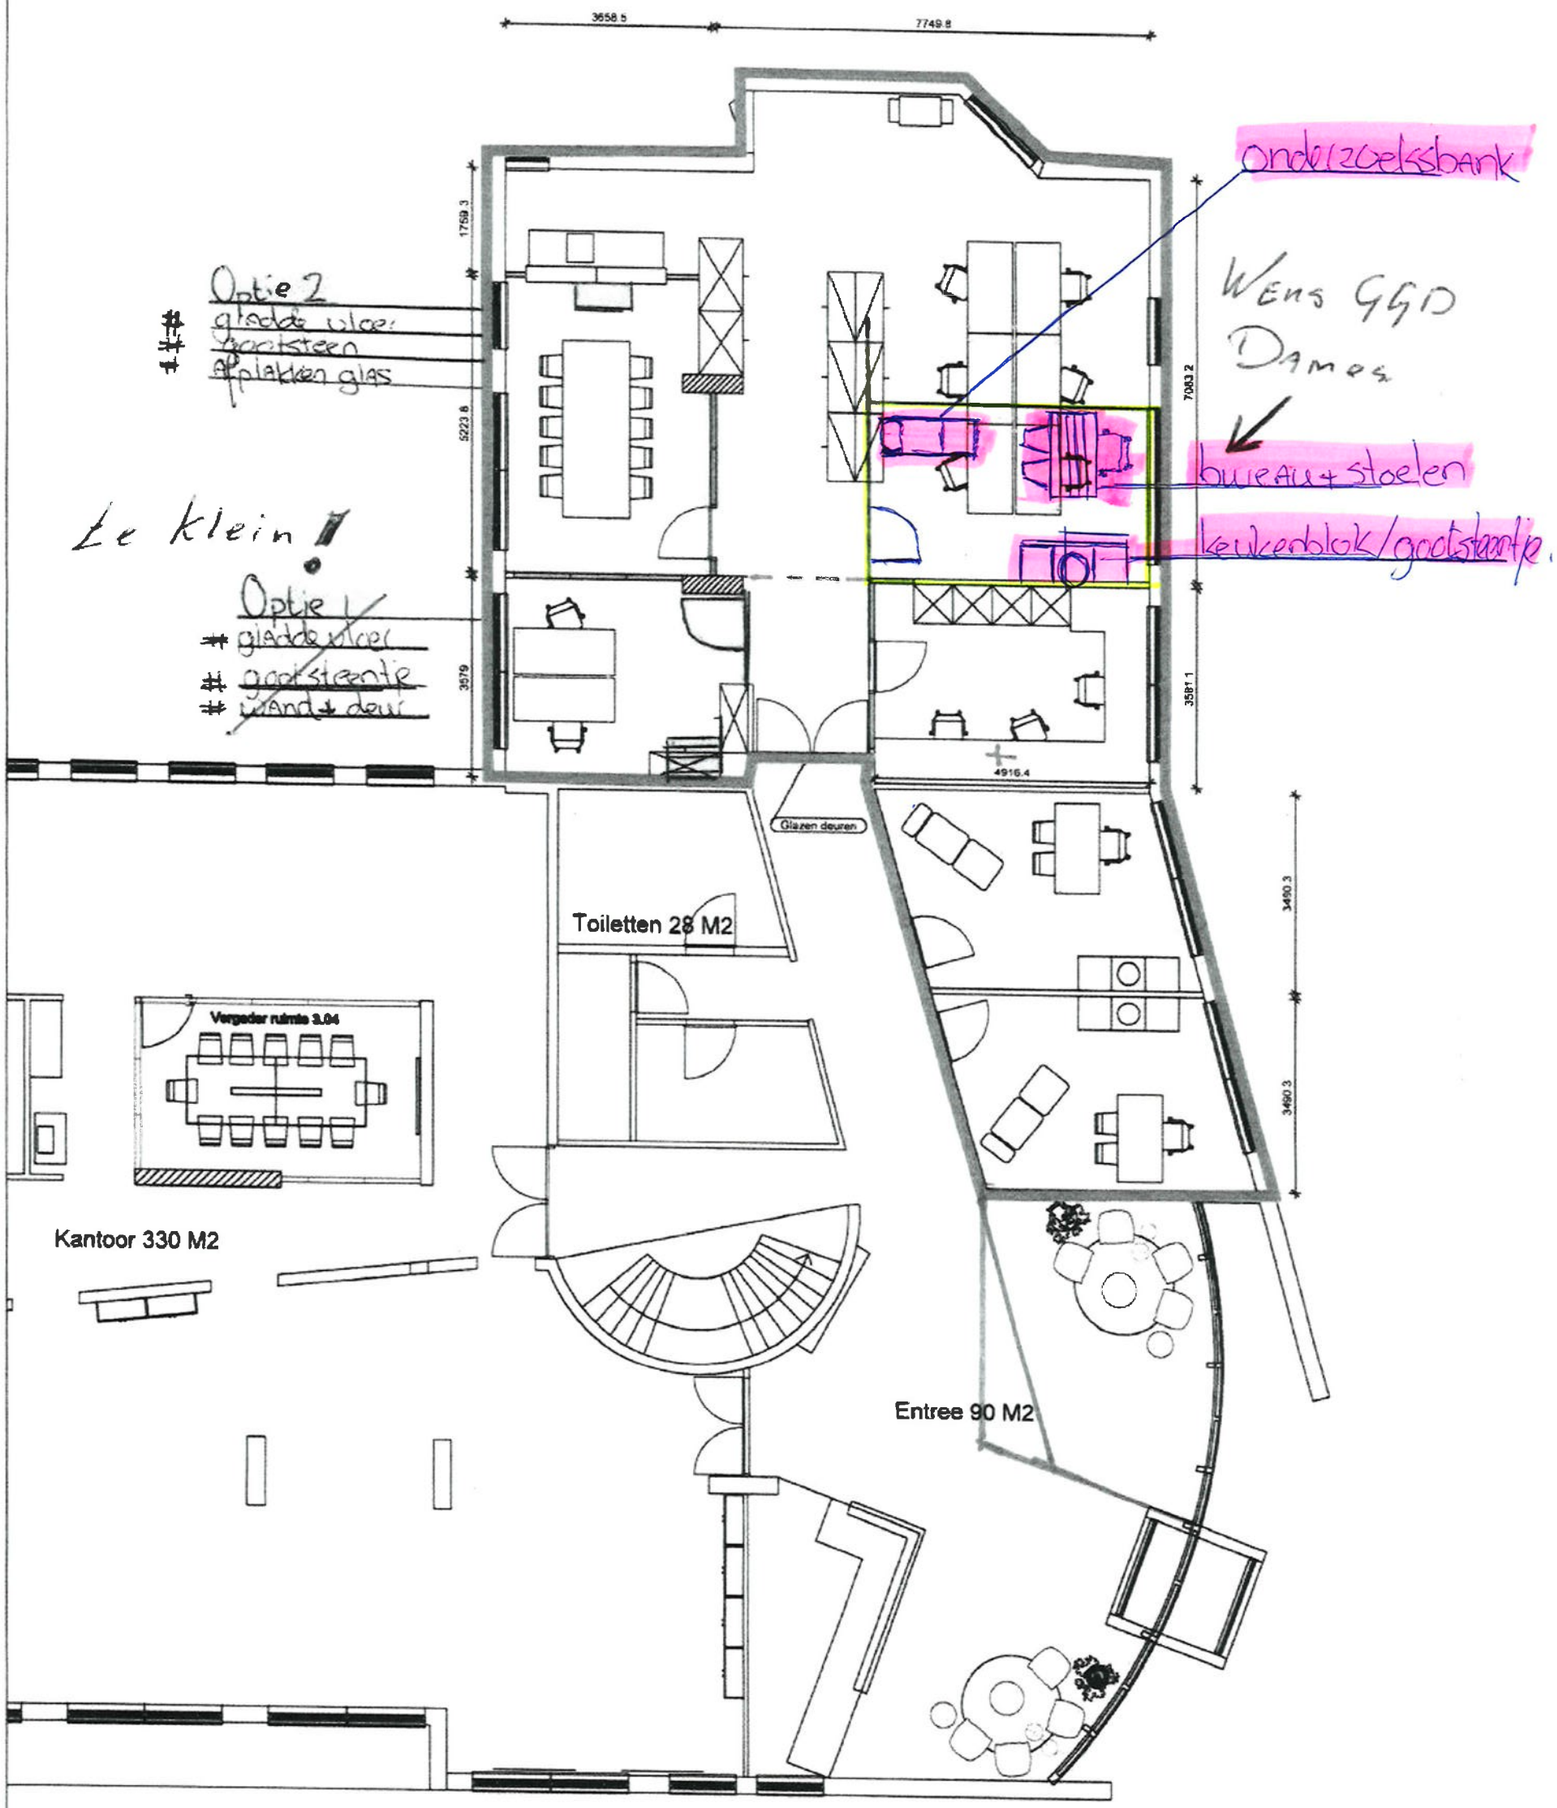
3658.5
7749.8
1759.3
5223.6
3979
7083.2
3581.1
4916.4
3490.3
