


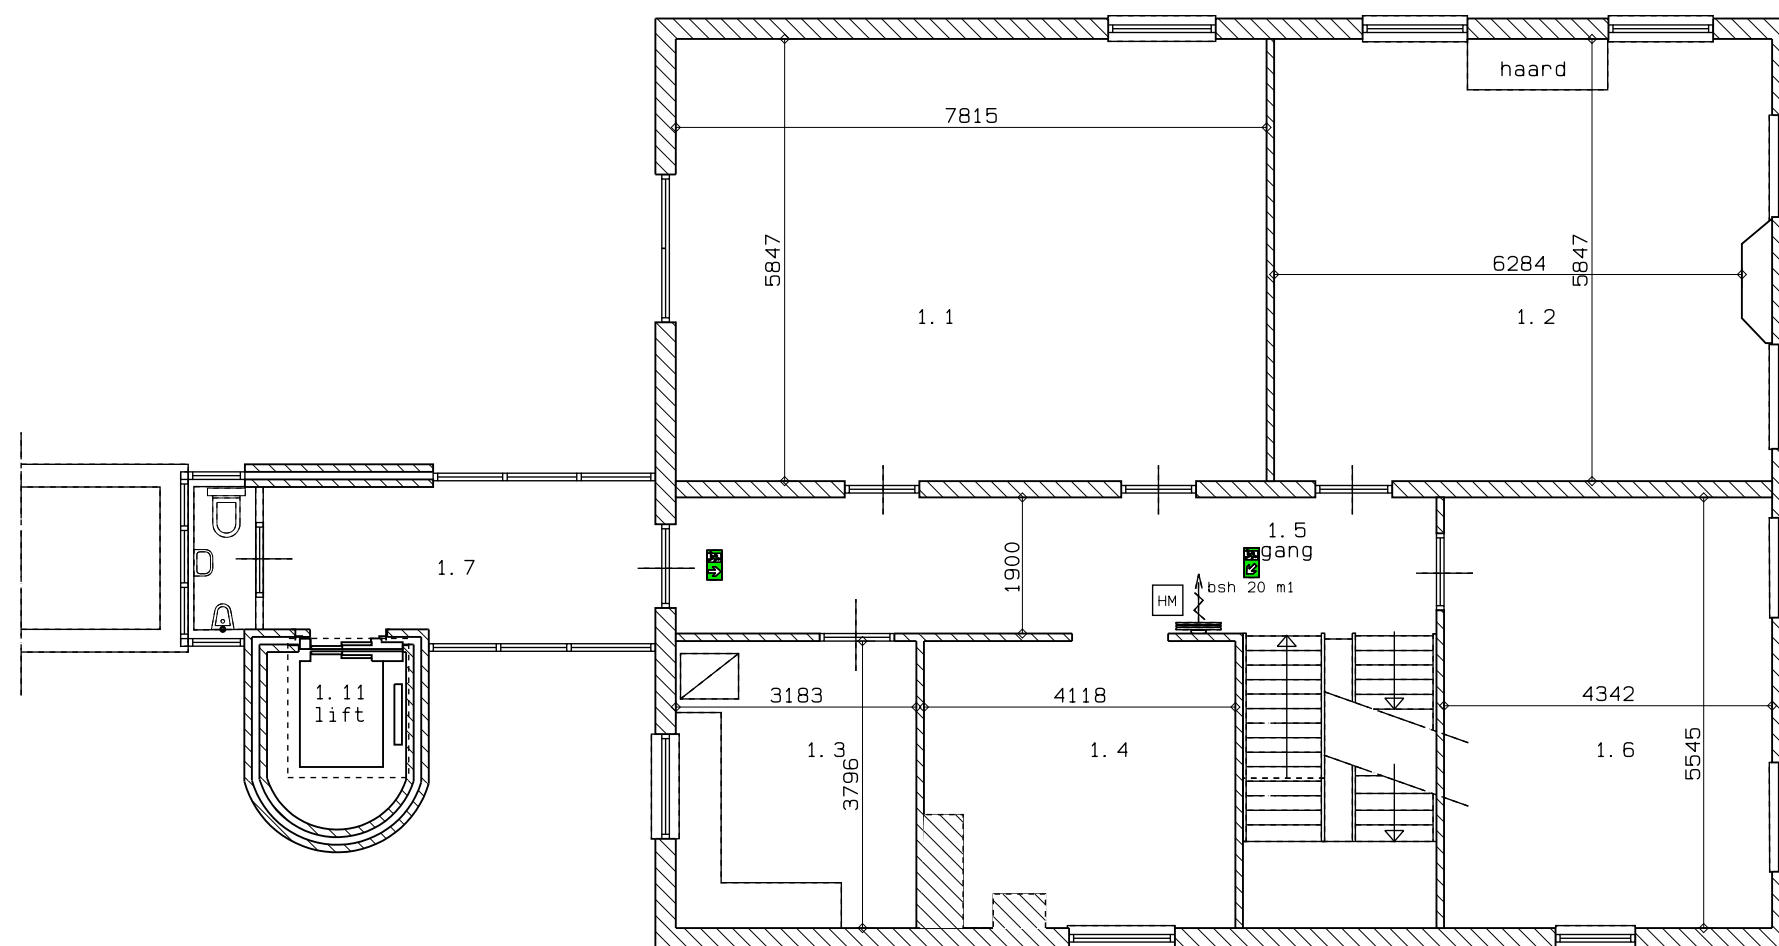

verdieping villa

gewijzigd d.d

project / lokatie :

Rijksstraatweg 63 Warnsveld

onderwerp :

bestaande toestand begane grond

V & G

GEMEENTE ZUTPHEN

Vastgoed en Grondzaken

Postbus 41 7200 AA Zutphen tel: 0575-587000 tel: 0575-587002

getekend :

datum :

gezien :

formaat :

A3

schaal :

1:100

proj. code :

bladnummer :

