

Vijverborgh
ADVIESGROEP

Lay-out restauratieve voorzieningen




Gemeente Bronckhorst restaurant

3 APRIL 2009 Versie 11



Vijverborgh
ADVIESGROEP

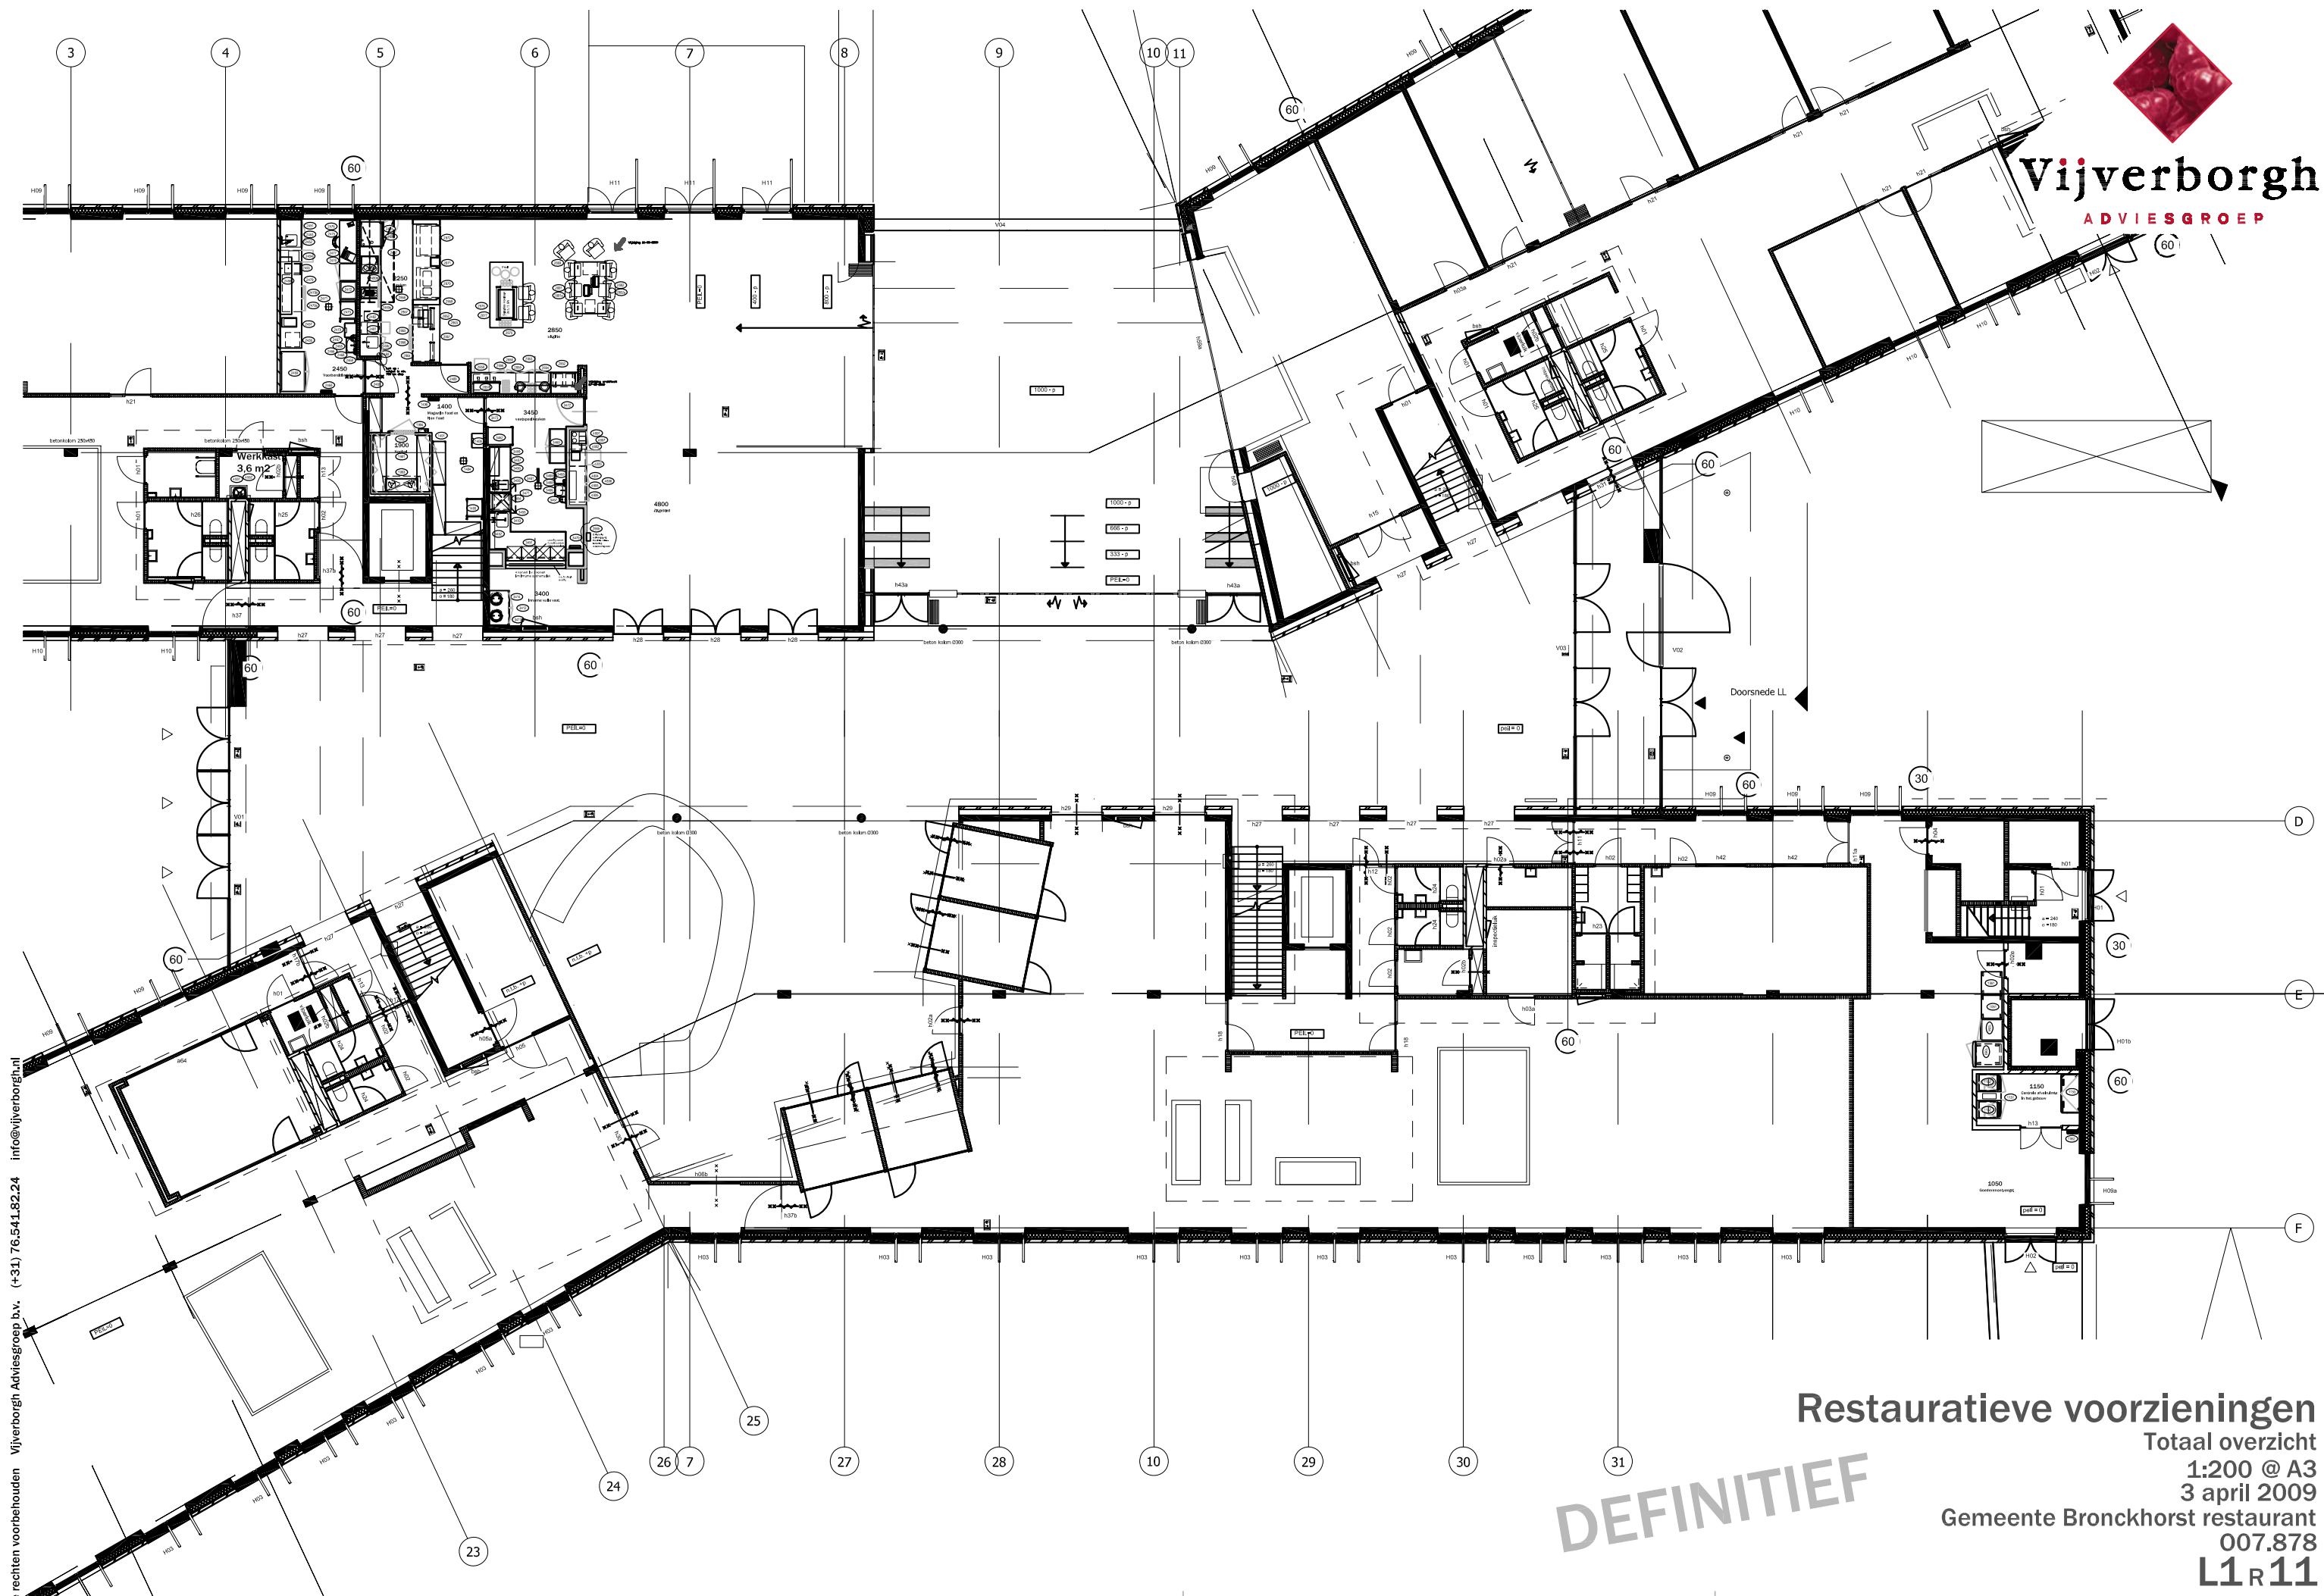

Restauratieve voorzieningen

Totaal overzicht

1:200 @ A3

3 april 2009


Gemeente Bronckhorst restaurant

007.878

L1 R11



H11 **Vijverborgh**
ADVIESGROEP

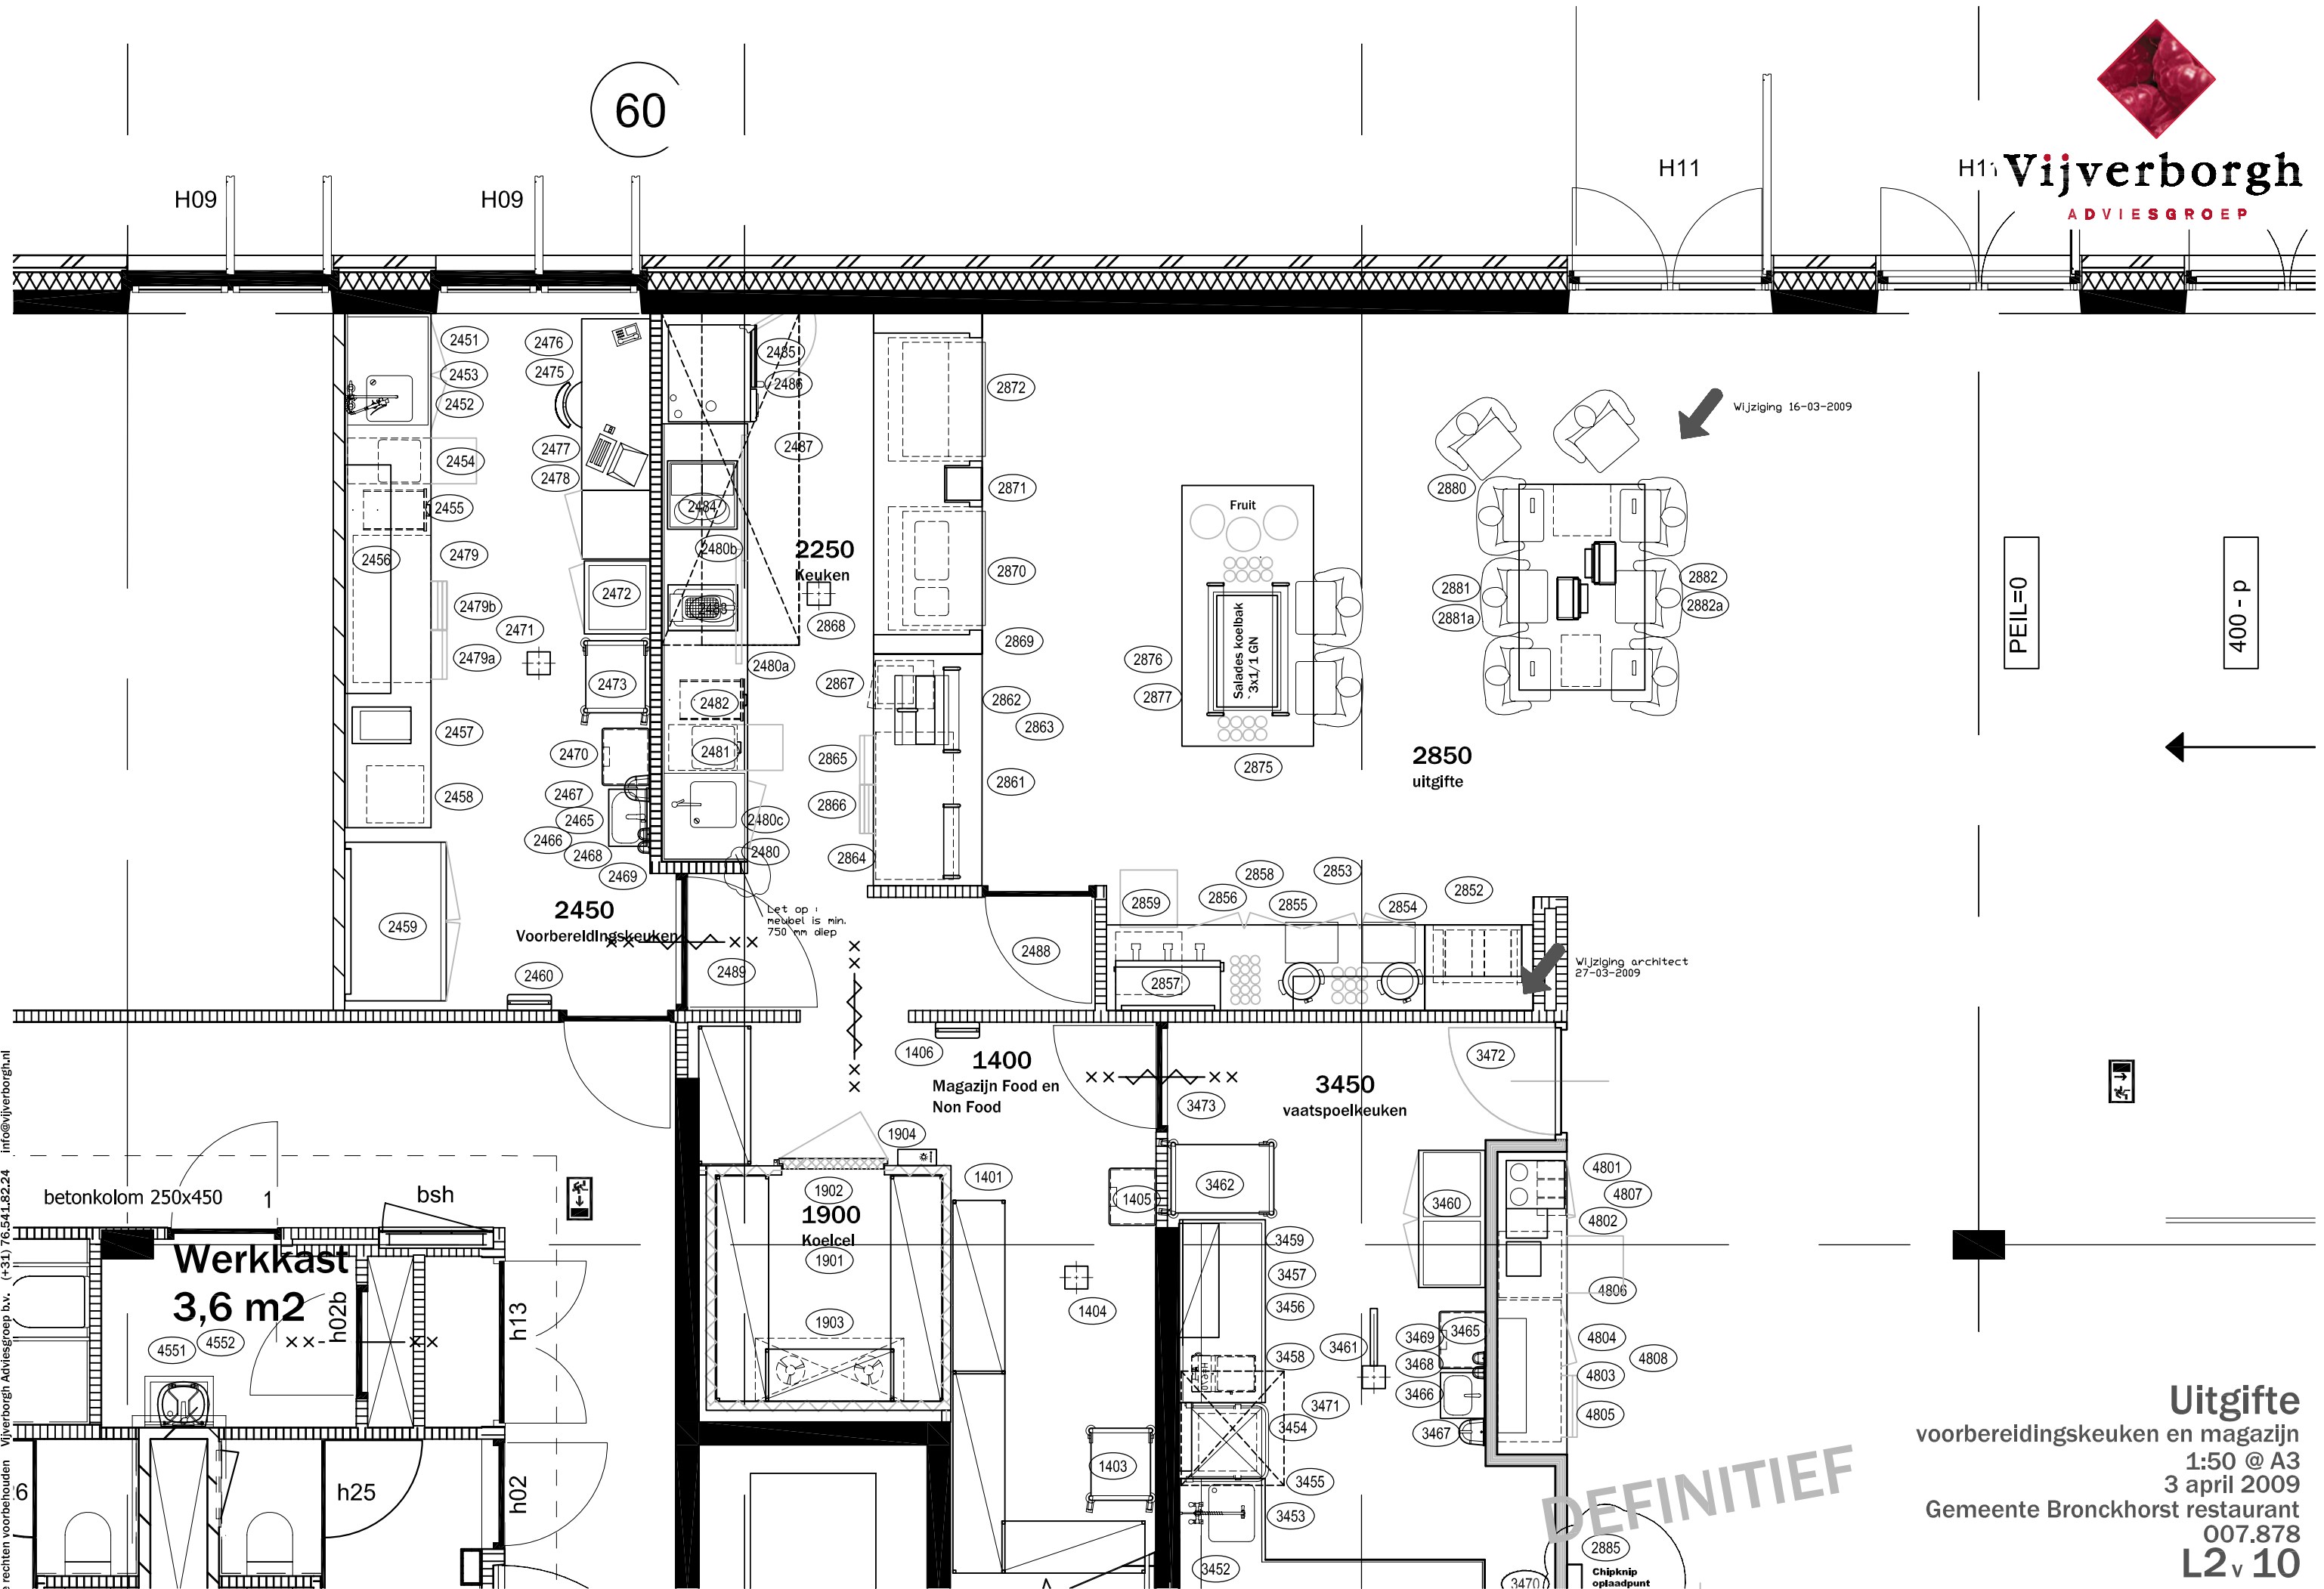



DEFINITIEF

1:50 @ A3
3 april 2009
Gemeente Bronckhorst restaurant
007.878
L3_v 10




30


60

F

L4_v 10

DEFINITIEF

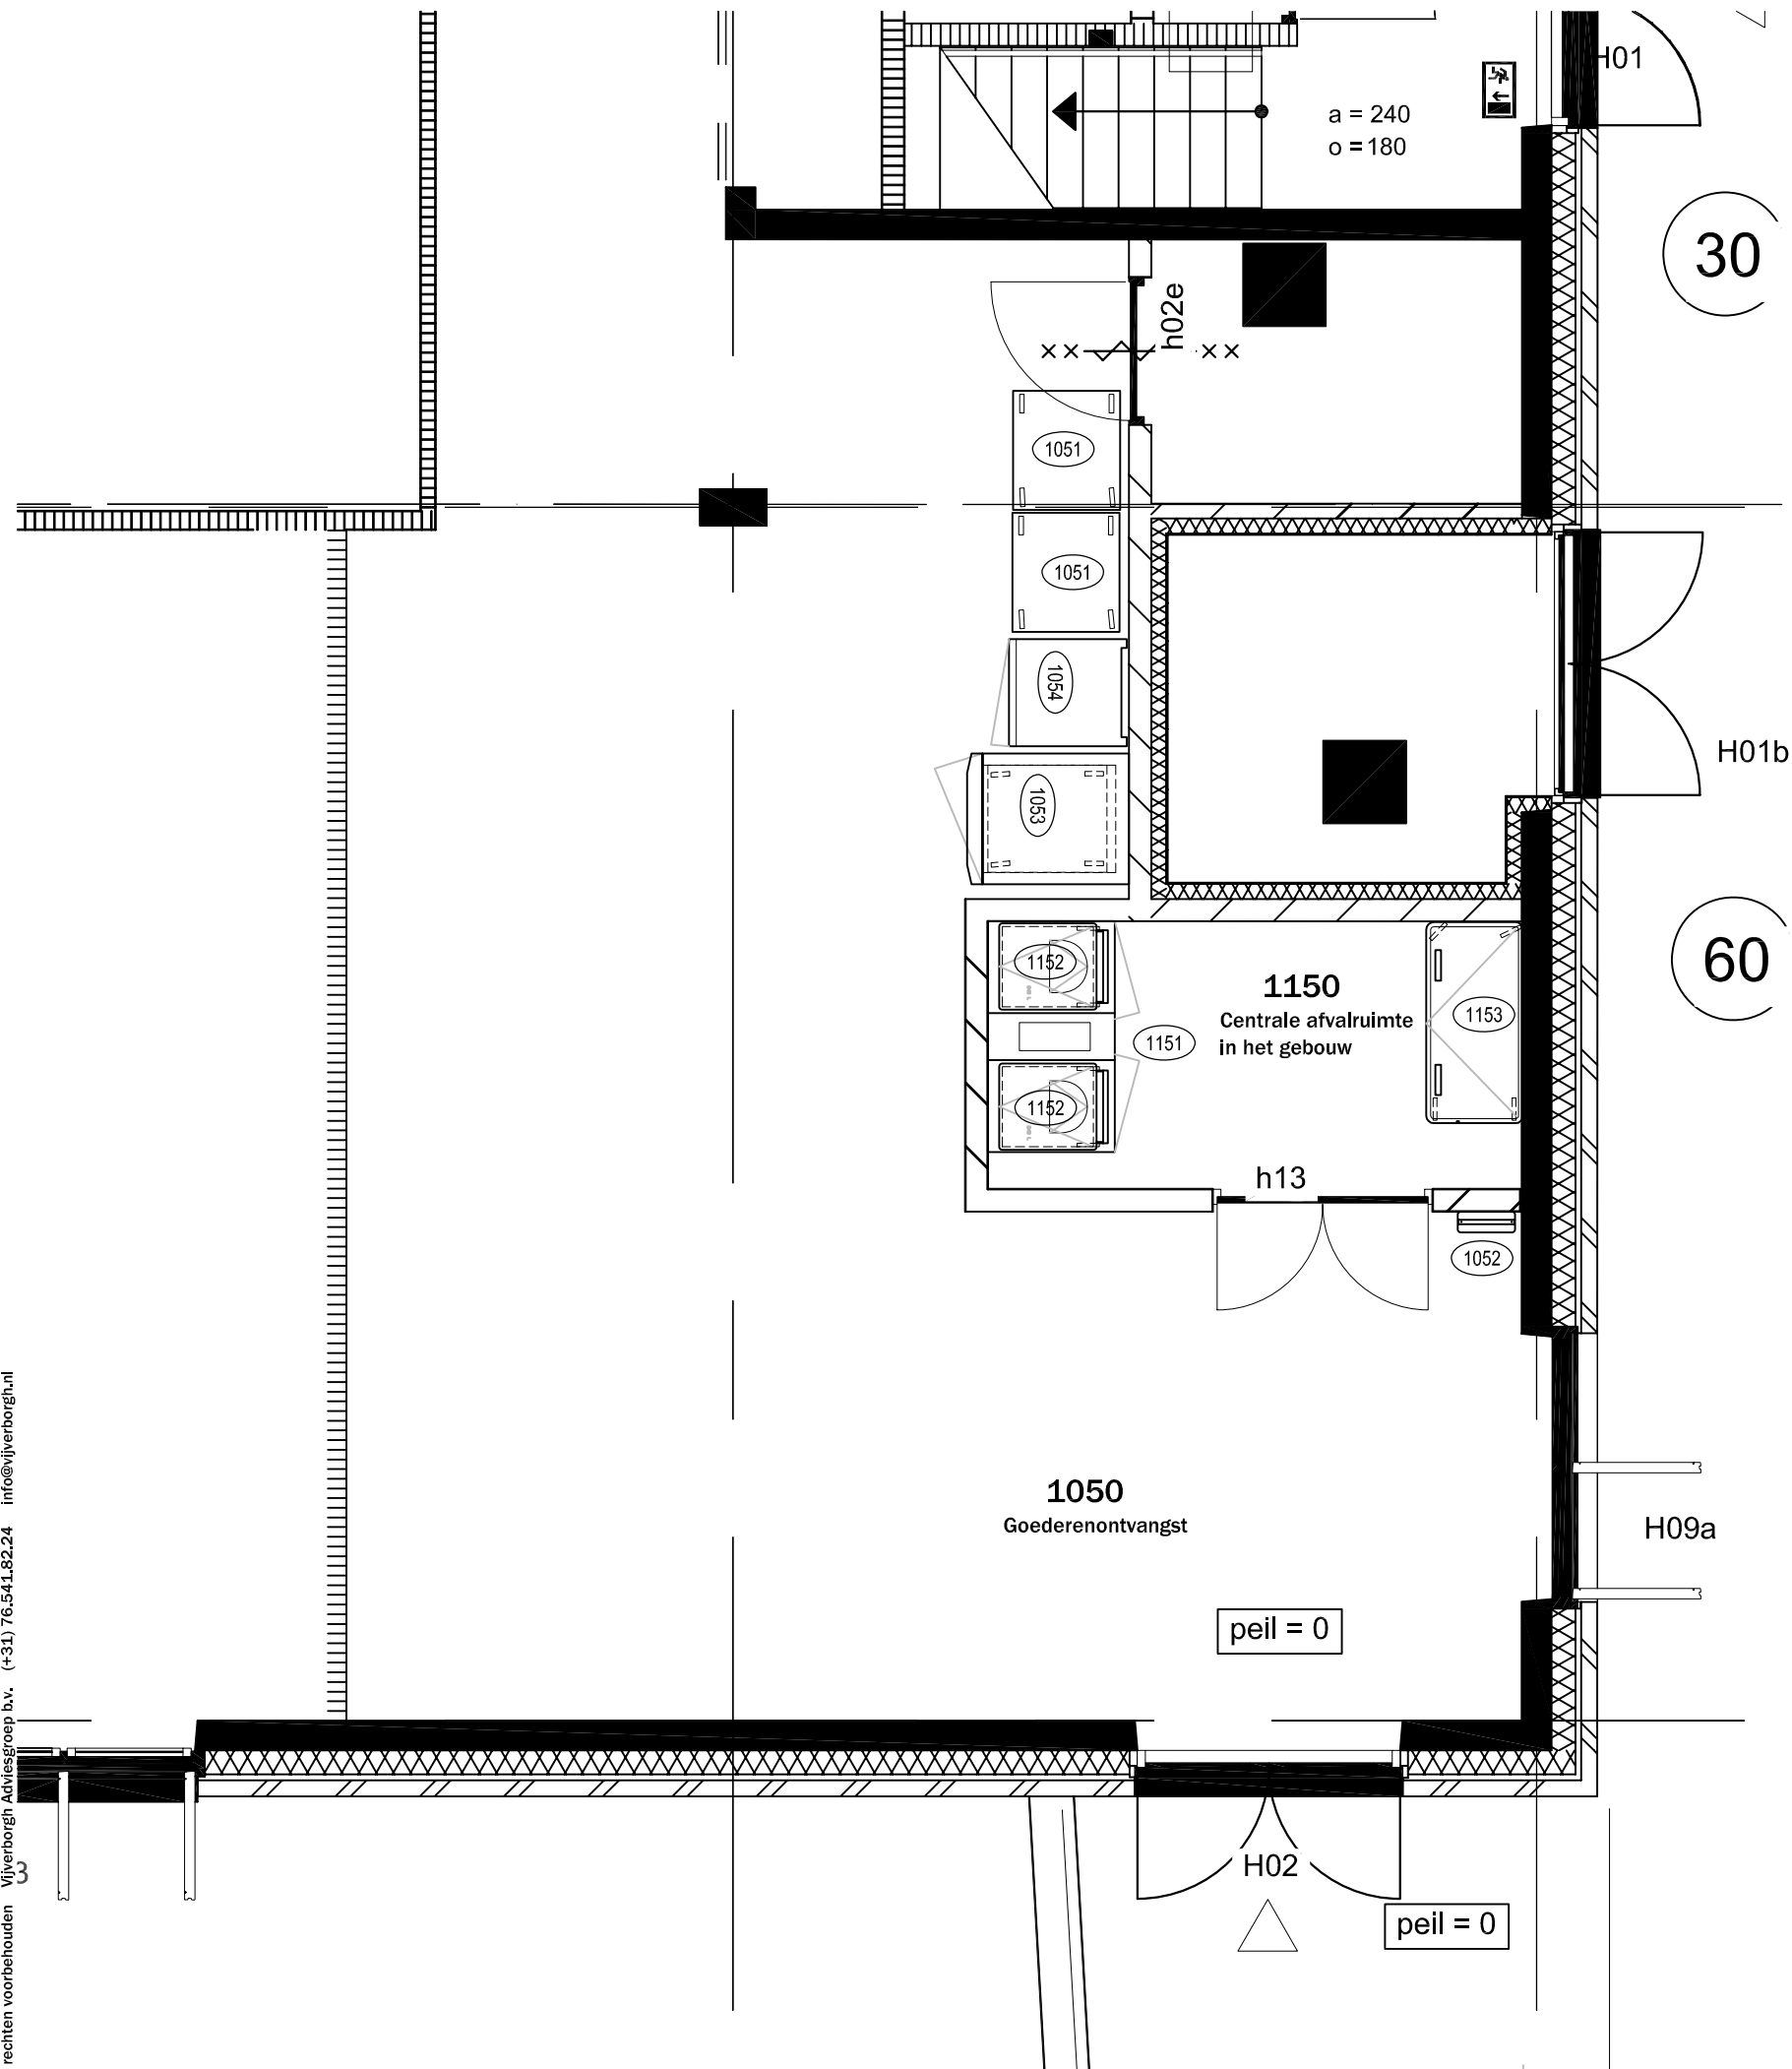

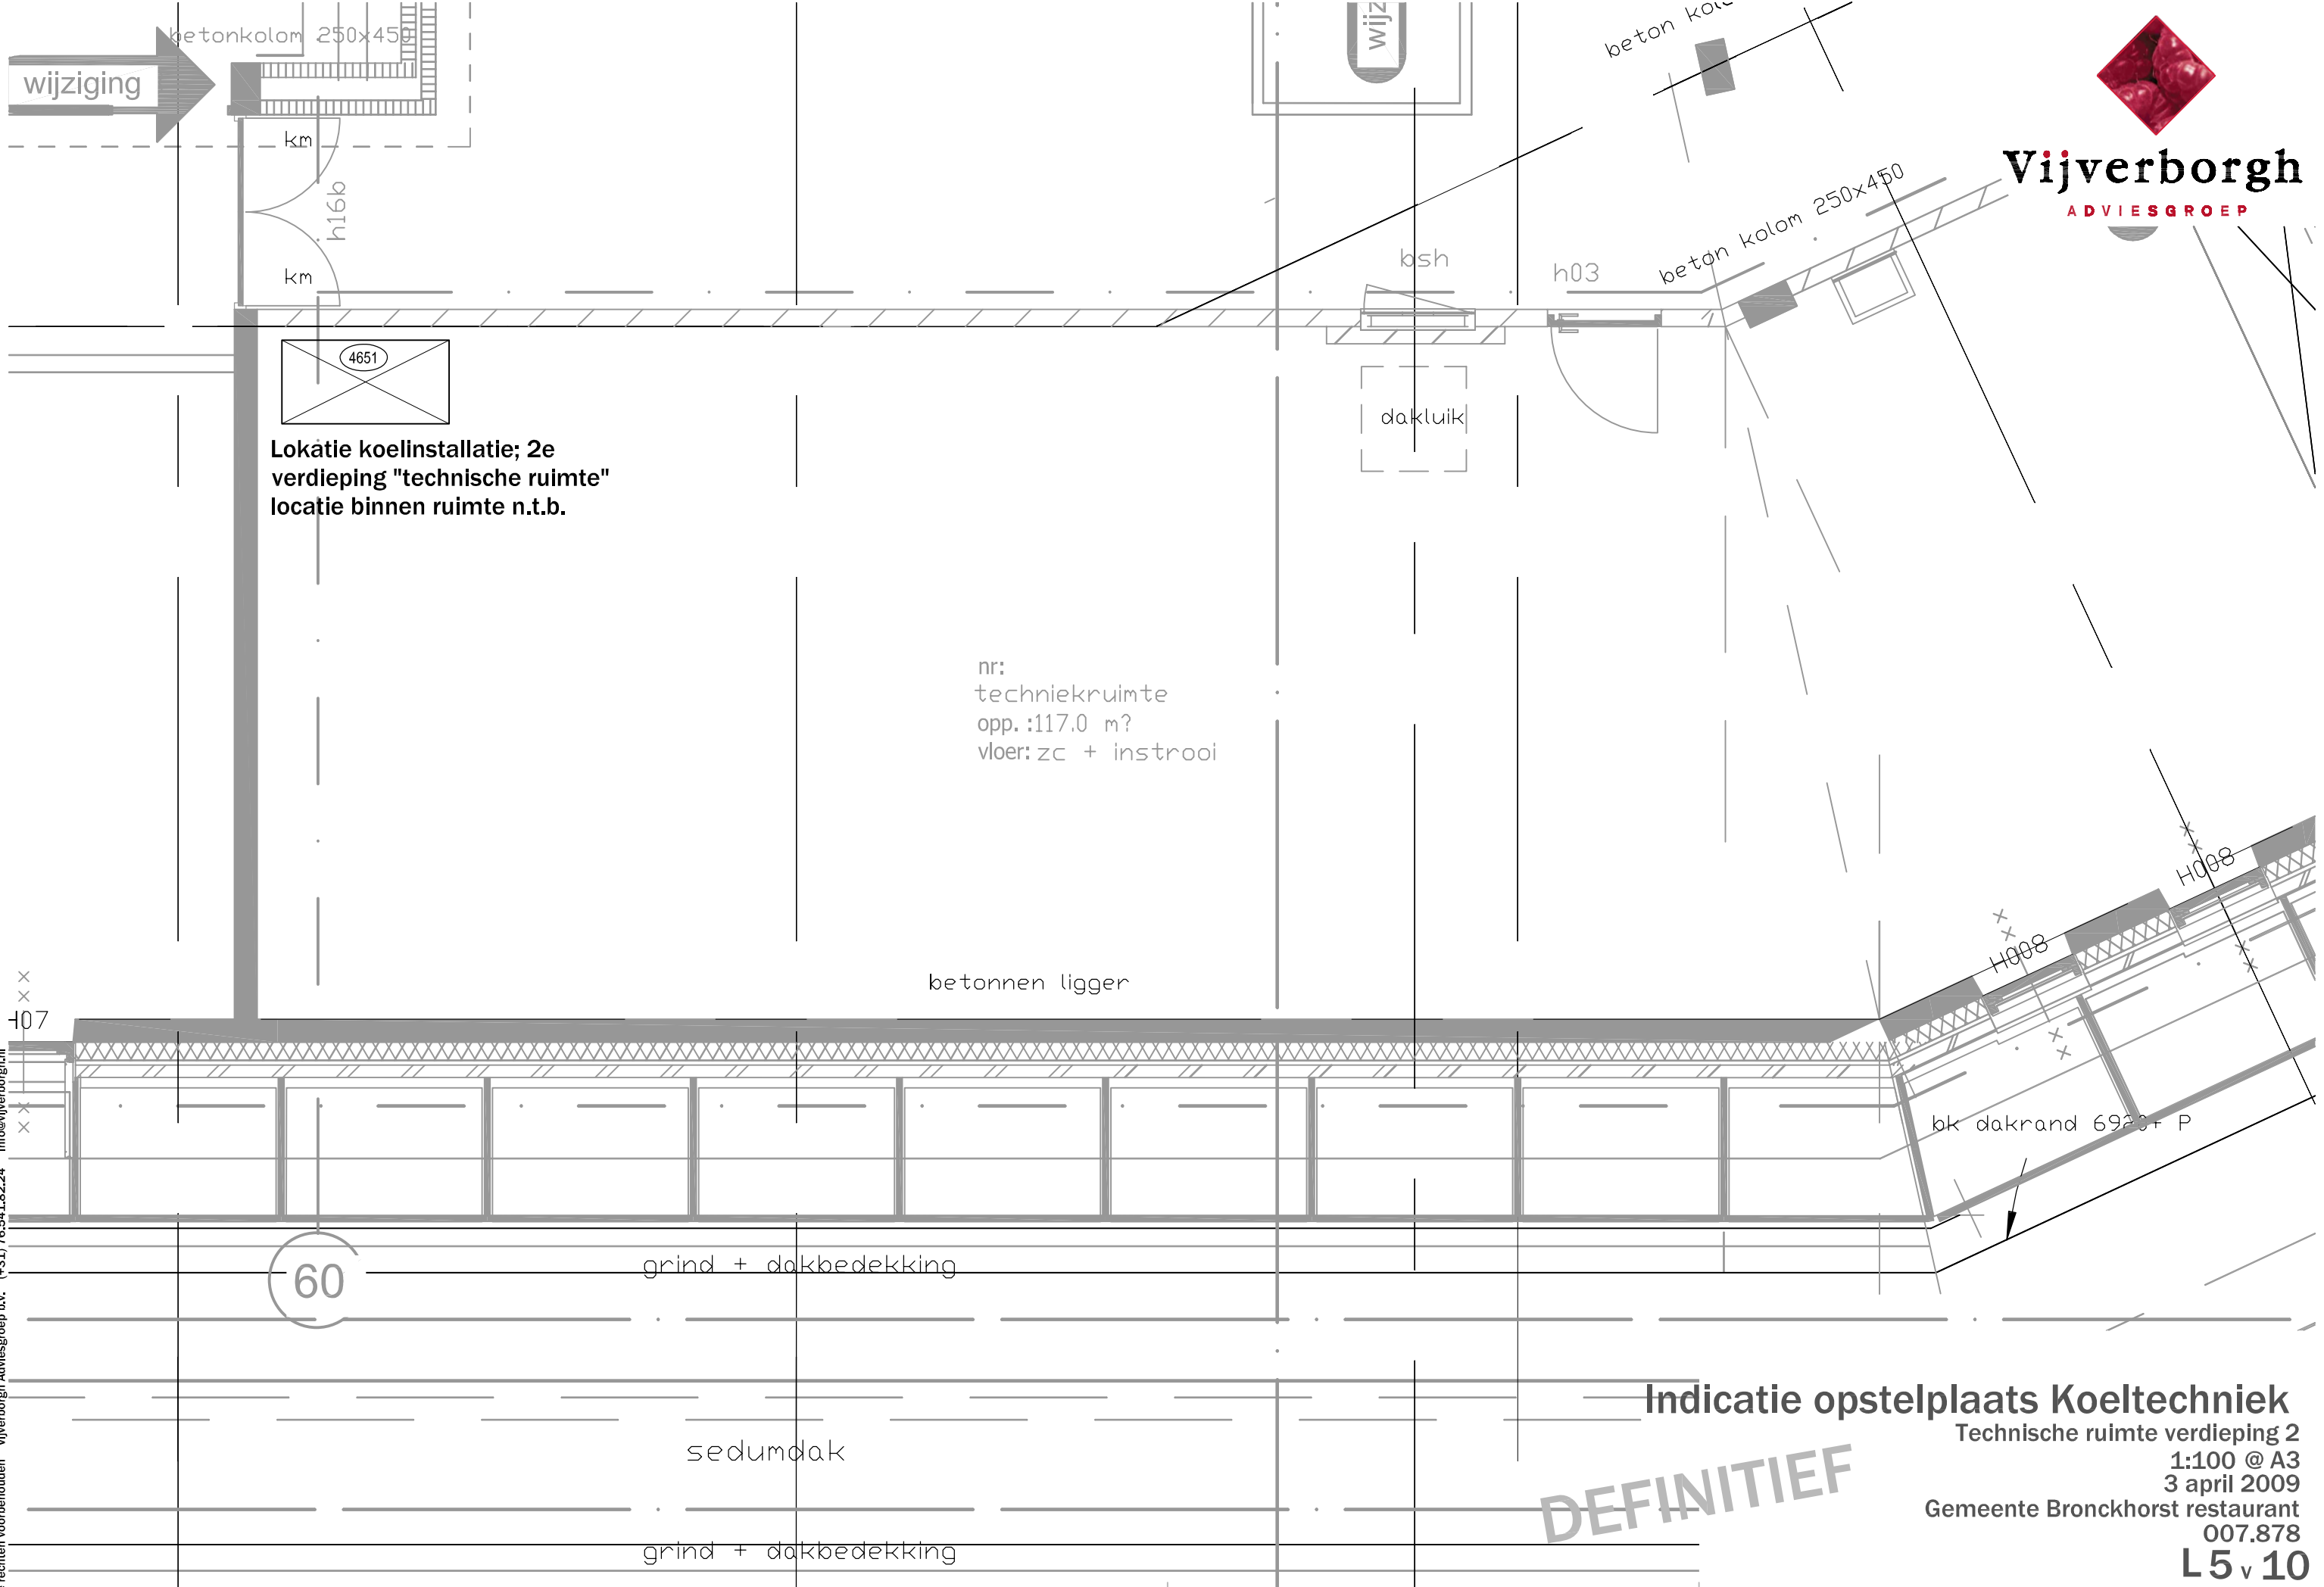

Vijverborgh
ADVIESGROEP