

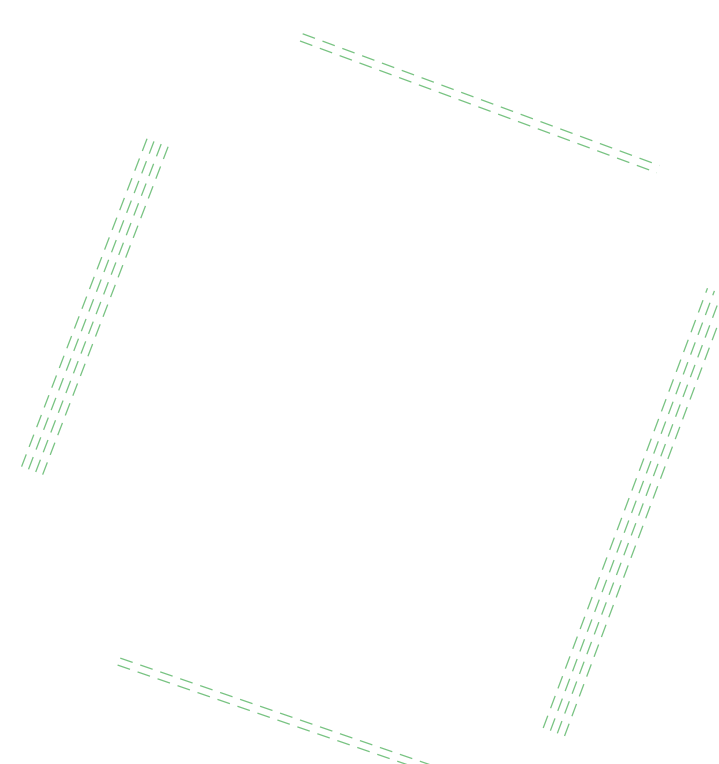
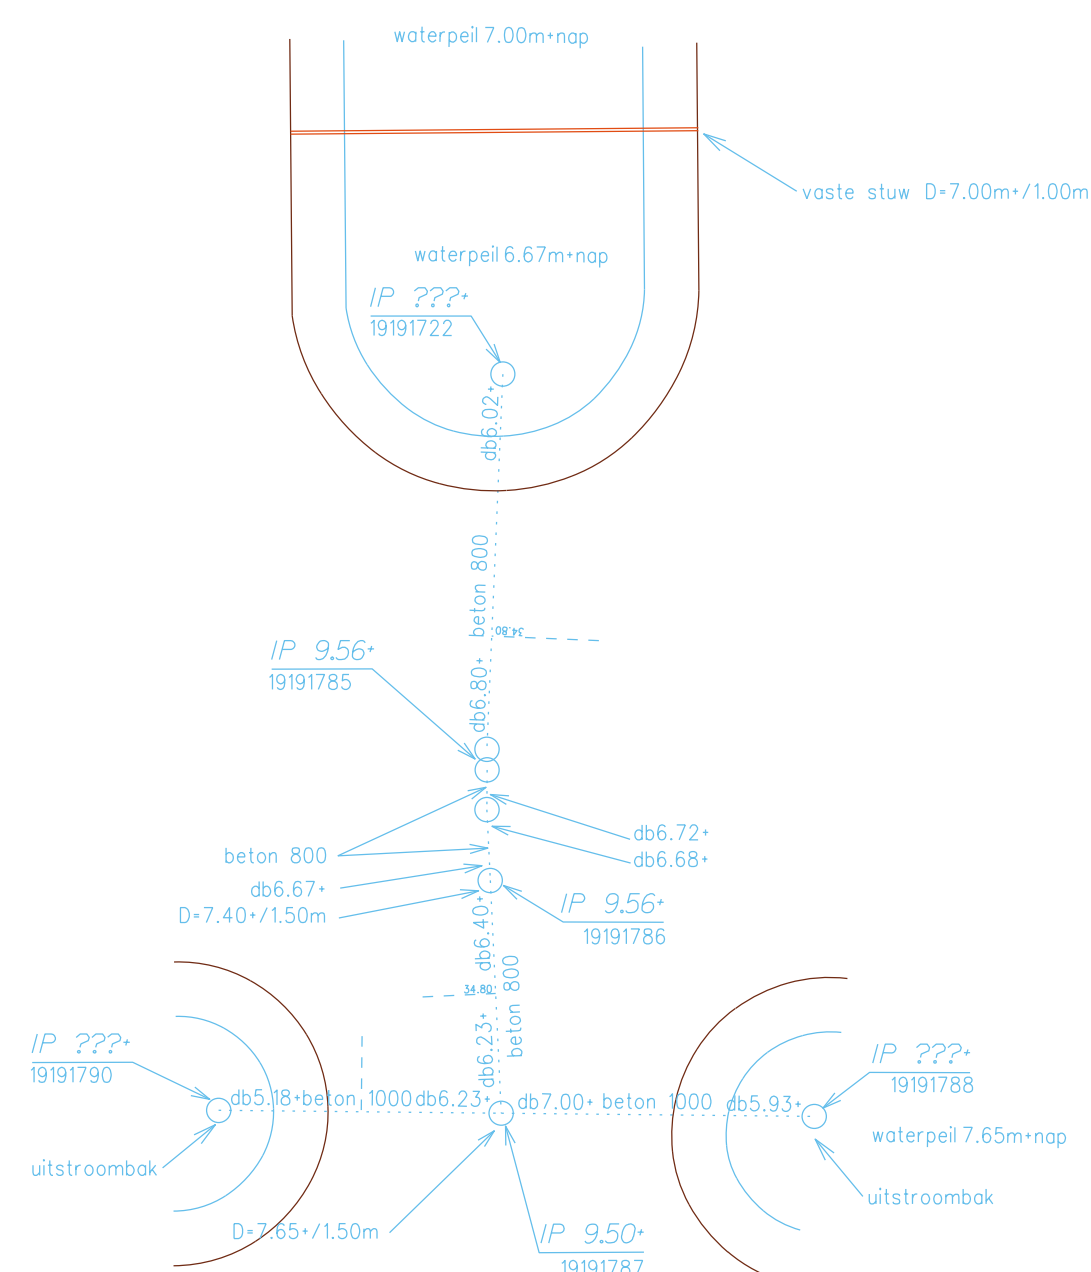
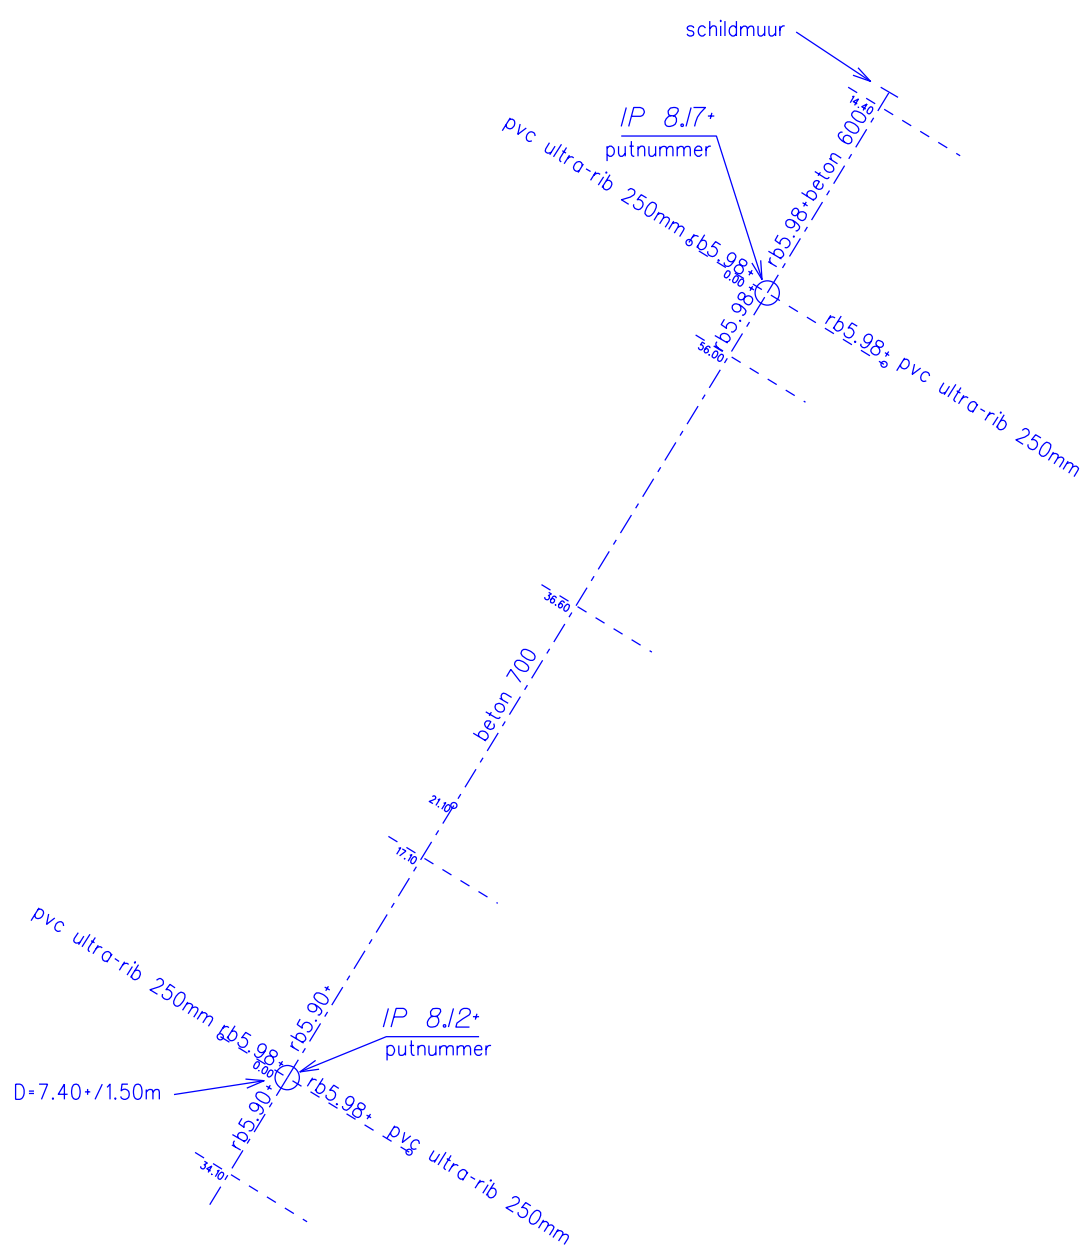
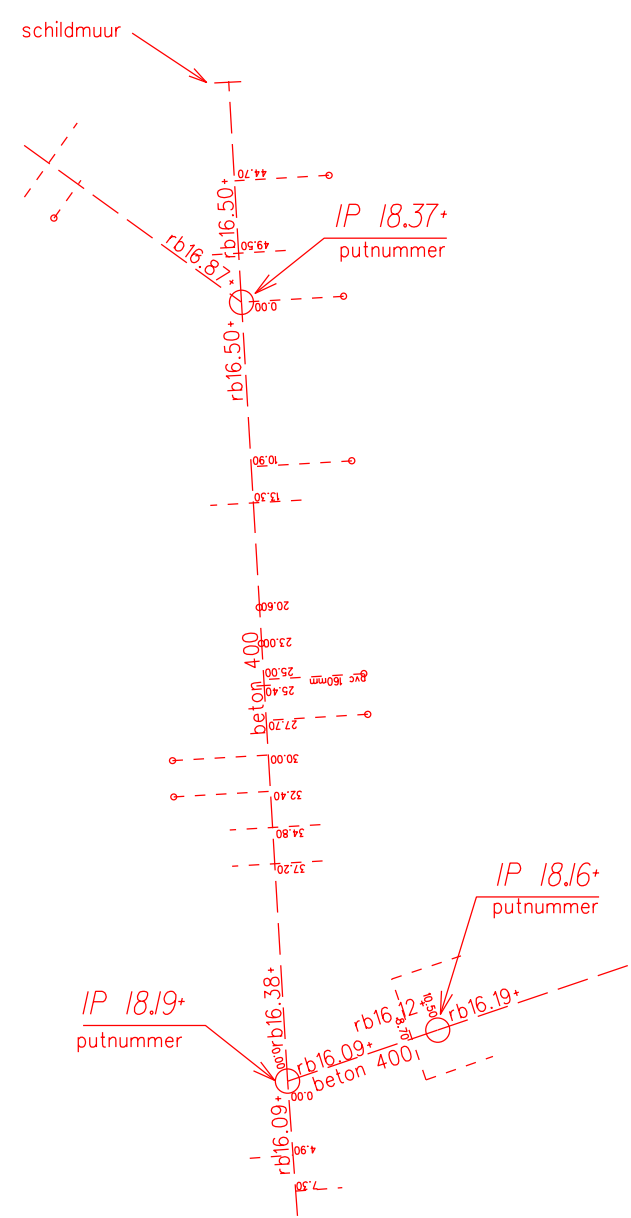


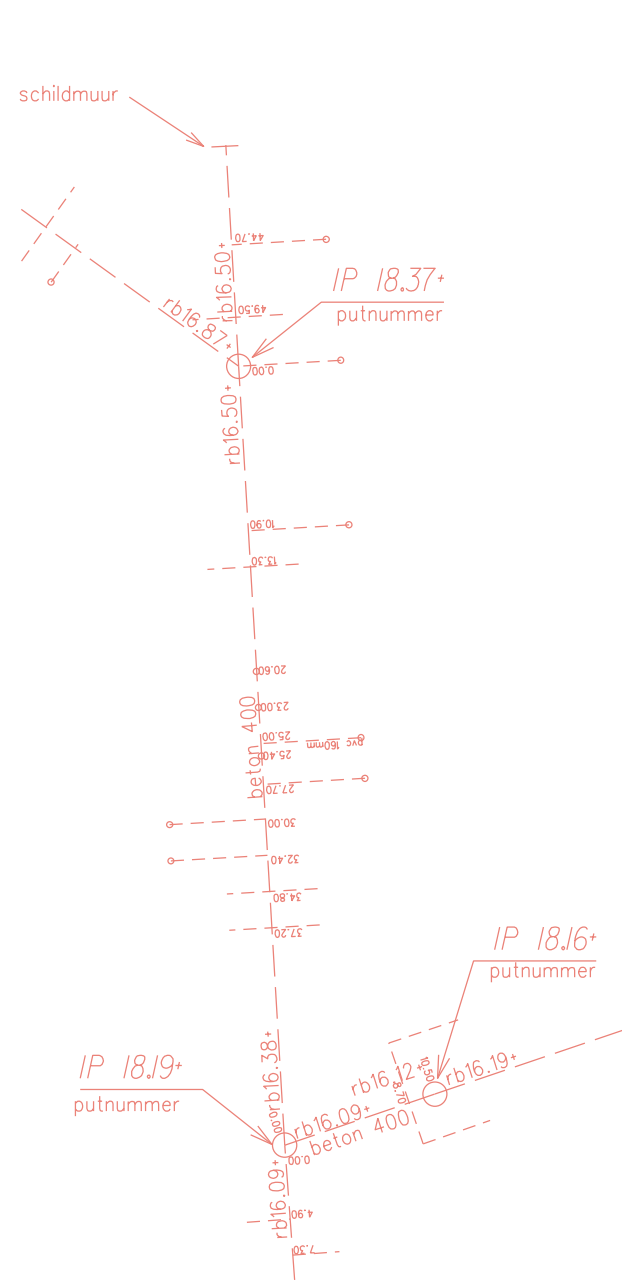

DWA-systeem(alleen vuilwater)

- DWA hoofdleiding (stramen)
- DWA uitlegger (125mm standaard, afwijkende maten vermelden)
- DWA put (onbekend wat voor type put)
- DWA put stroomprofiel
- DWA put verdiept
- DWA controleput
- DWA inlaat
- DWA schilddam
- DWA BOB (RiooBodem)
- DWA bijzonderheden tekst (drempels/verstoppingen e.d.)
- DWA materiaal - diameter
- DWA maatvoering
- DWA inspectieput hoogte + nummer (IP)

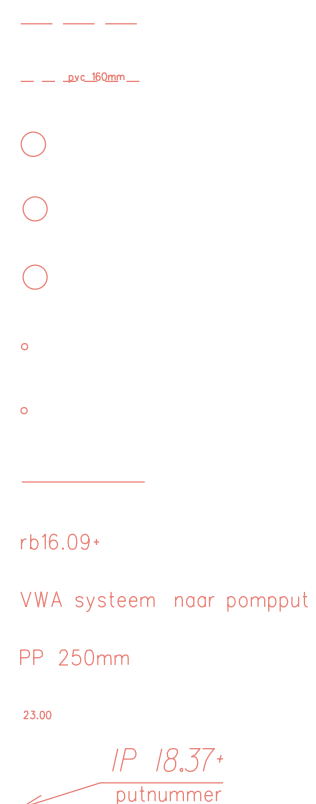


VWA-systeem(vuilwater/gemengd)

- VWA hoofdleiding (stramen)
- VWA uitlegger (125mm standaard, afwijkende maten vermelden)
- VWA put (onbekend wat voor type put)
- VWA put stroomprofiel
- VWA put verdiept
- VWA controleput
- VWA inlaat
- VWA schilddam
- VWA BOB (RiooBodem)
- VWA bijzonderheden tekst (drempels/verstoppingen e.d.)
- VWA materiaal - diameter
- VWA maatvoering
- VWA inspectieput hoogte + nummer (IP)
- VWA Berg Bezink Bassin/BA
- RWZ



RWA-systemen (regenwater)(gescheiden/VGS)

- RWA hoofdleiding (stramen)
- RWA uitlegger (125mm standaard, afwijkende maten vermelden)
- RWA put (onbekend wat voor type put)
- RWA put stroomprofiel
- RWA put verdiept
- RWA controleput
- RWA inlaat
- RWA schilddam
- RWA BOB (RiooBodem)
- RWA bijzonderheden tekst (drempels/verstoppingen e.d.)
- RWA materiaal - diameter
- RWA maatvoering
- RWA inspectieput hoogte + nummer (IP)

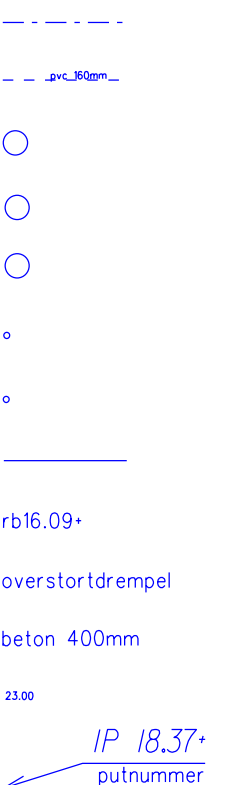




Oppervlakte water en Duikersystemen

- duiker hoofdleiding (stramen)
- duiker uitlegger (125mm standaard, afwijkende maten vermelden)
- duiker put + uitstroombak
- duiker stuwput
- duiker controleput
- duiker schilddam
- duiker BOB (DuikerBodem)
- bijzonderheden tekst (drempels/verstoppingen e.d.)
- duiker materiaal - diameter
- duiker maatvoering
- duiker inspectieput hoogte + nummer (IP)
- Opp. water bijzonderheden tekst (waterstand e.d.)
- waterspiegel / insteek water
- slootpeil en bodem
- stuwconstructie watergangen
- grondwerk watergangen




mantelbuizen

- mantelbuizen
- mantelbuis bijzonderheden tekst

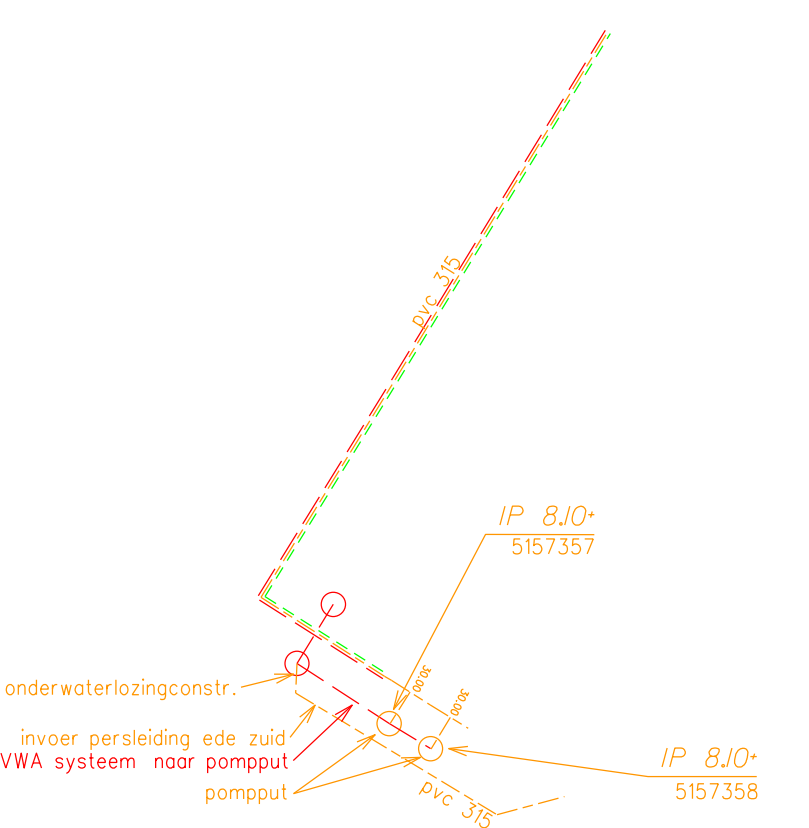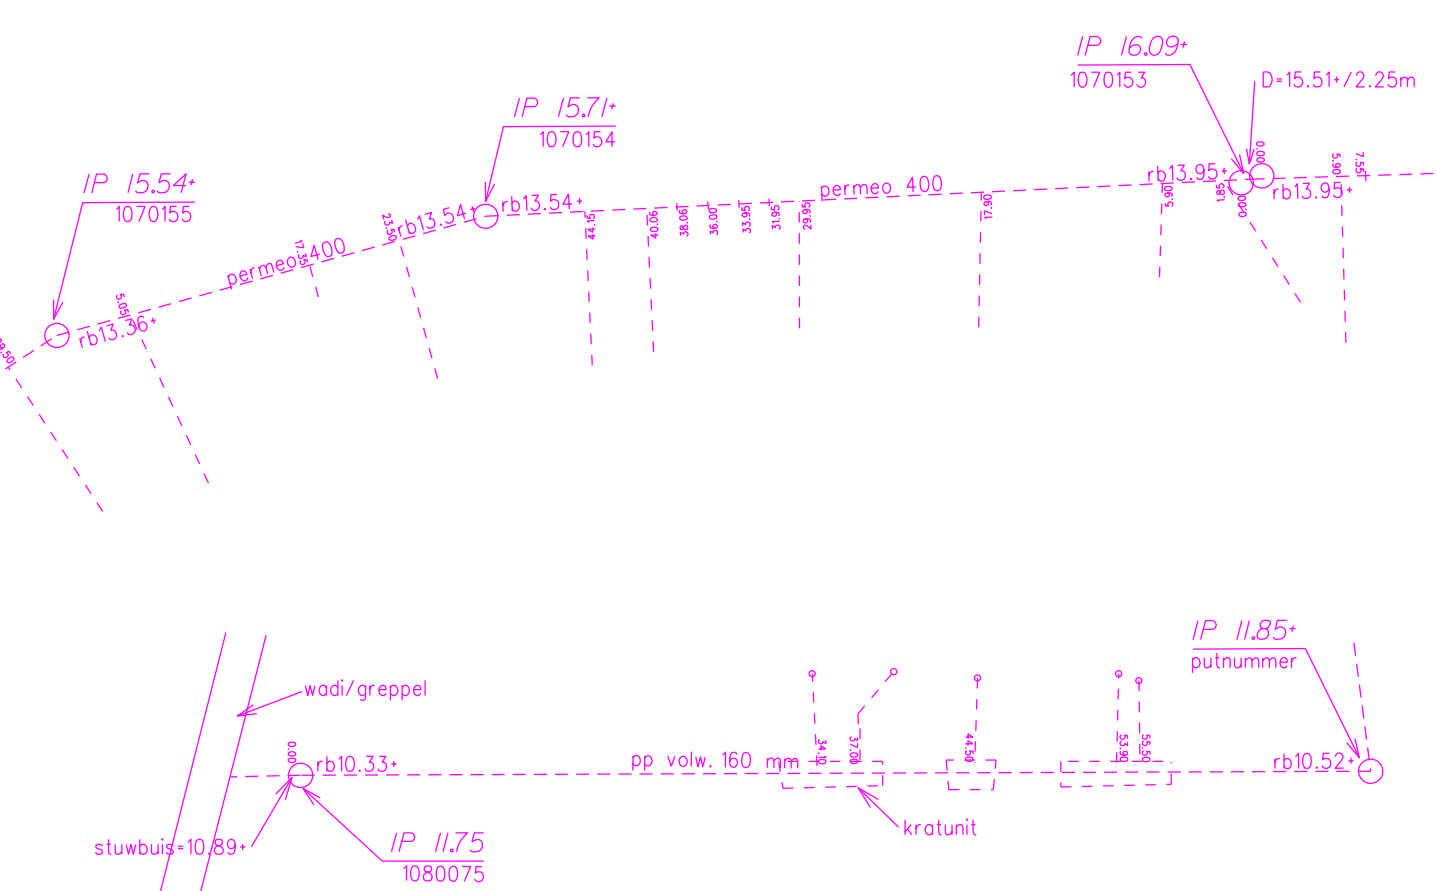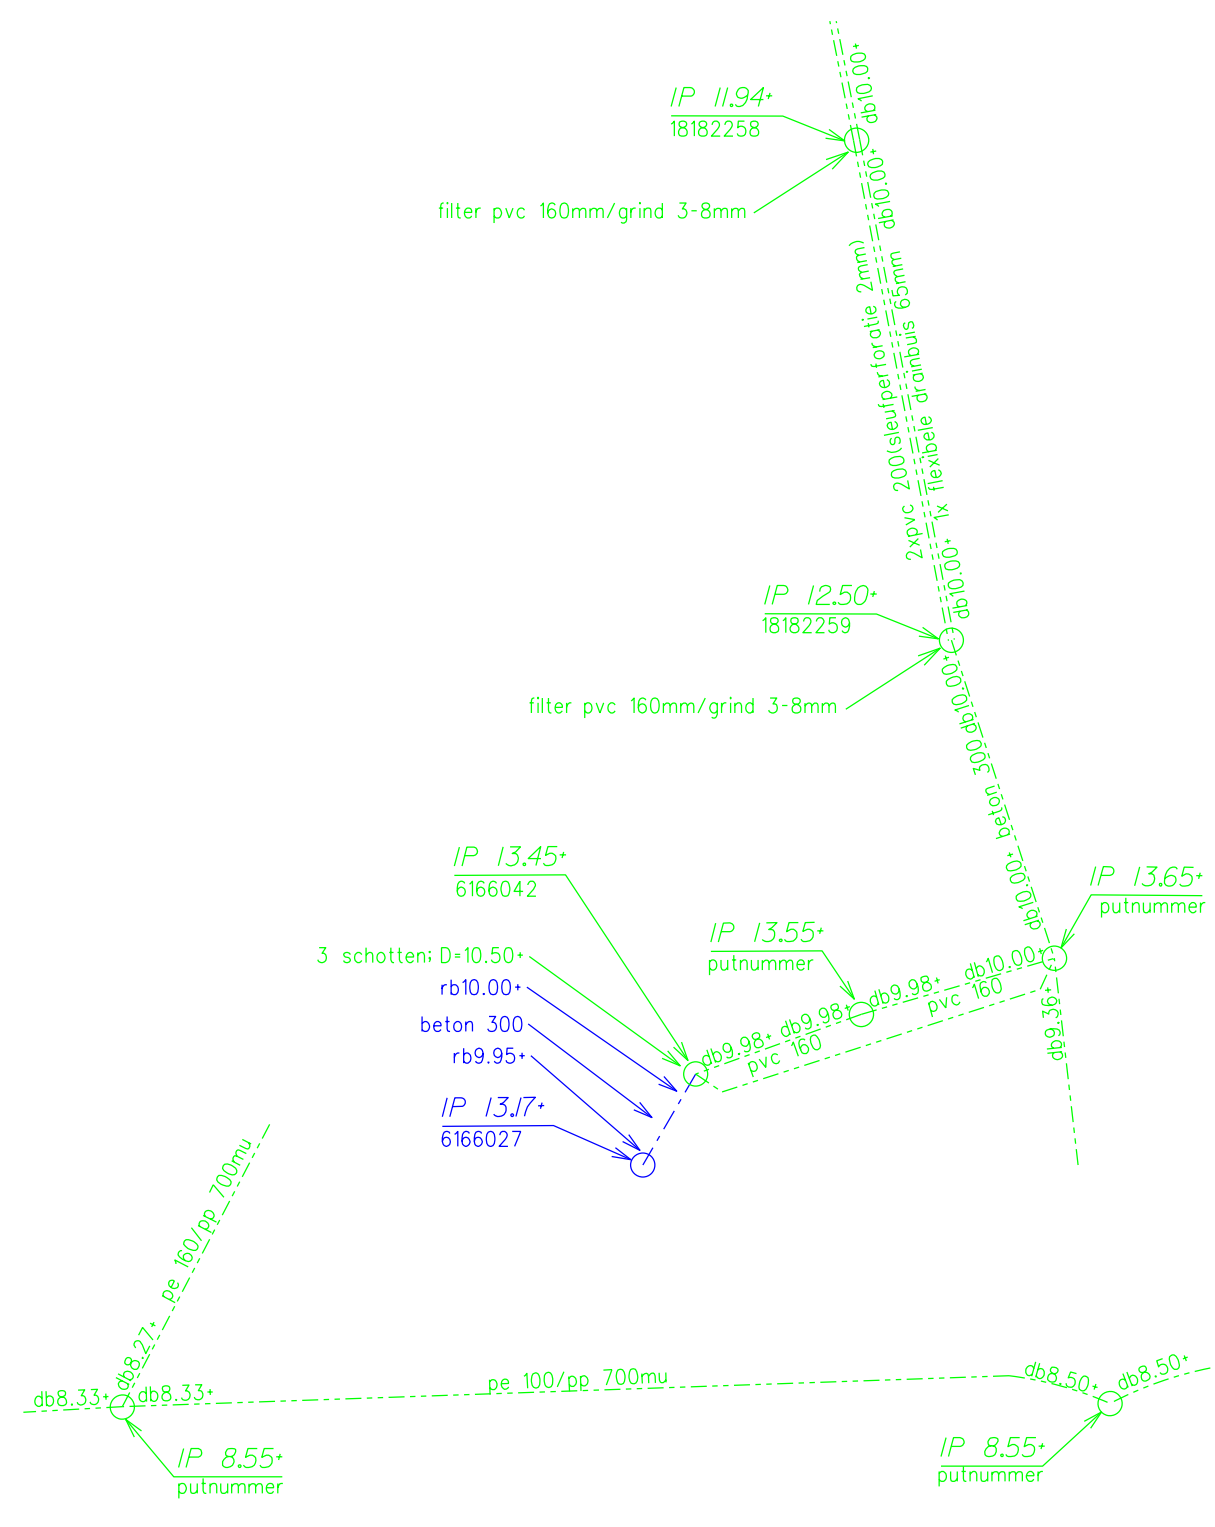

Drainagesysteem

- drainage hoofdleiding (stramen)
- drainage uitlegger (stramen)
- drainage put (type put onbekend)
- drainage put stroomprofiel
- drainage put verdiept
- drainage doorsputput/constructie
- drainage controleput
- drainage BOB (DuikerBodem)
- bijzonderheden tekst (drempels/verstoppingen e.d.)
- drainage materiaal - diameter
- drainage maatvoering
- drainage inspectieput hoogte + nummer (IP)

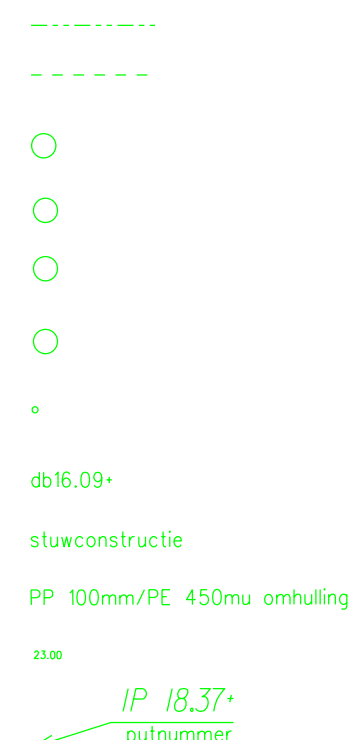


Infiltratiesystemen

- infiltratie hoofdleiding (stramen)
- infiltratie uitlegger (125mm standaard afwijkende maten vermelden)
- infiltratie put (onbekend wat voor type put)
- infiltratie put stroomprofiel
- infiltratie put verdiept (zakput)
- infiltratie controleput
- infiltratie inlaat
- infiltratie element
- infiltratie BOB (RiooBodem)
- inf. bijzonderheden tekst (drempels/verstoppingen e.d.)
- infiltratie materiaal - diameter
- infiltratie maatvoering
- infiltratie inspectieput hoogte + nummer (IP)
- wad/zakslot/greppel



Pers & Drukiroleringsystemen

- drukriool hoofdleiding (stramen)
- drukriool signaleringskabel
- drukriool voedingskabel
- drukrioolput (pomput)
- drukriool pompbesturingskast
- drukriool controleput
- drukriool BOB (RiooBodem)
- tekst signaleringskabel
- tekst voedingskabel
- drukriool bijzonderheden tekst (drempels/verstoppingen e.d.)
- drukriool materiaal - diameter
- drukriool maatvoering
- drukriool inspectieput hoogte + nummer (IP)
- drukriool pompunit nummer
- drukriool kabels
- drukriool las
- drukriool markeringspaal

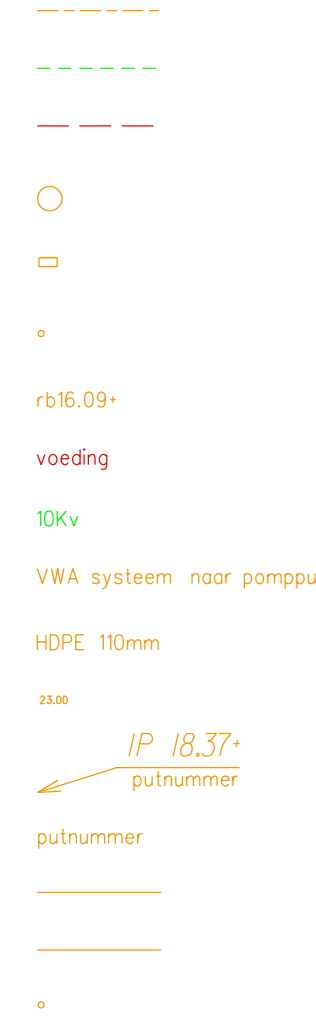

Algemene gegevens bij het maken van revisietekening riolering

- Level indeling waterhuishouding aanhouden (zie legenda);
- Alle hoogten in meters i.o.v. NAP;
- Materiaalmaten in mm;
- Eigen maten in meters;
- Maatvoering leesbaar vanaf nulpunt (beginput), laatste decimaal tegen de strameliijn aan plaatsen d.m.v. check GBKE, digitale meting of aanmeting aan vast punt (min. 2 punten);
- De X en Y waarden van uitleggers/loten moeten kloppen d.m.v. digitale meting of aanmeting/formulier uitleggers;
- Hoogtematen: rb-rioolbodem, db-duiker of drainbodem, IP=hoogte inspectieputdeksel en D=drempel/stuurniveau digitaal verwerken (analoge meting door aanemer/landmeten op bestekstekening aantekenen);
- Uitleggers met de diameter van 125mm standaard, uitleggers met een afwijkende maat benoemen;
- Tekstkenmerken overnemen van deze tekening en legendas;
- Bij ontbreken van meetdata bestekmaten/gegevens overnemen cursieve notatie (itali) en opmerking bestek erbij plaatsen;
- andere bijzonderheden (schilddam/drempel enz.) vermelden op tekening;

20-11-2019	M.F.P. Eltema	DWA riolering toegevoegd
Datum	Tekenaar	Status Wijzigingen
Opdrachtgever		Project nr.
Projectomschrijving		Bestek nr.
Revisie riolering		Schaal
Tekening omschrijving		Formaat
Voorbeeld tekening		Tekening nr.
		Opmerking