

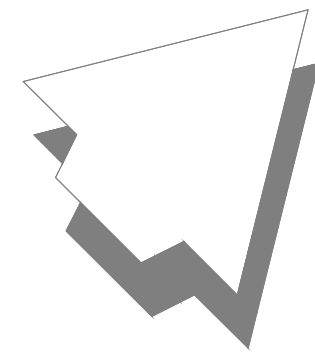


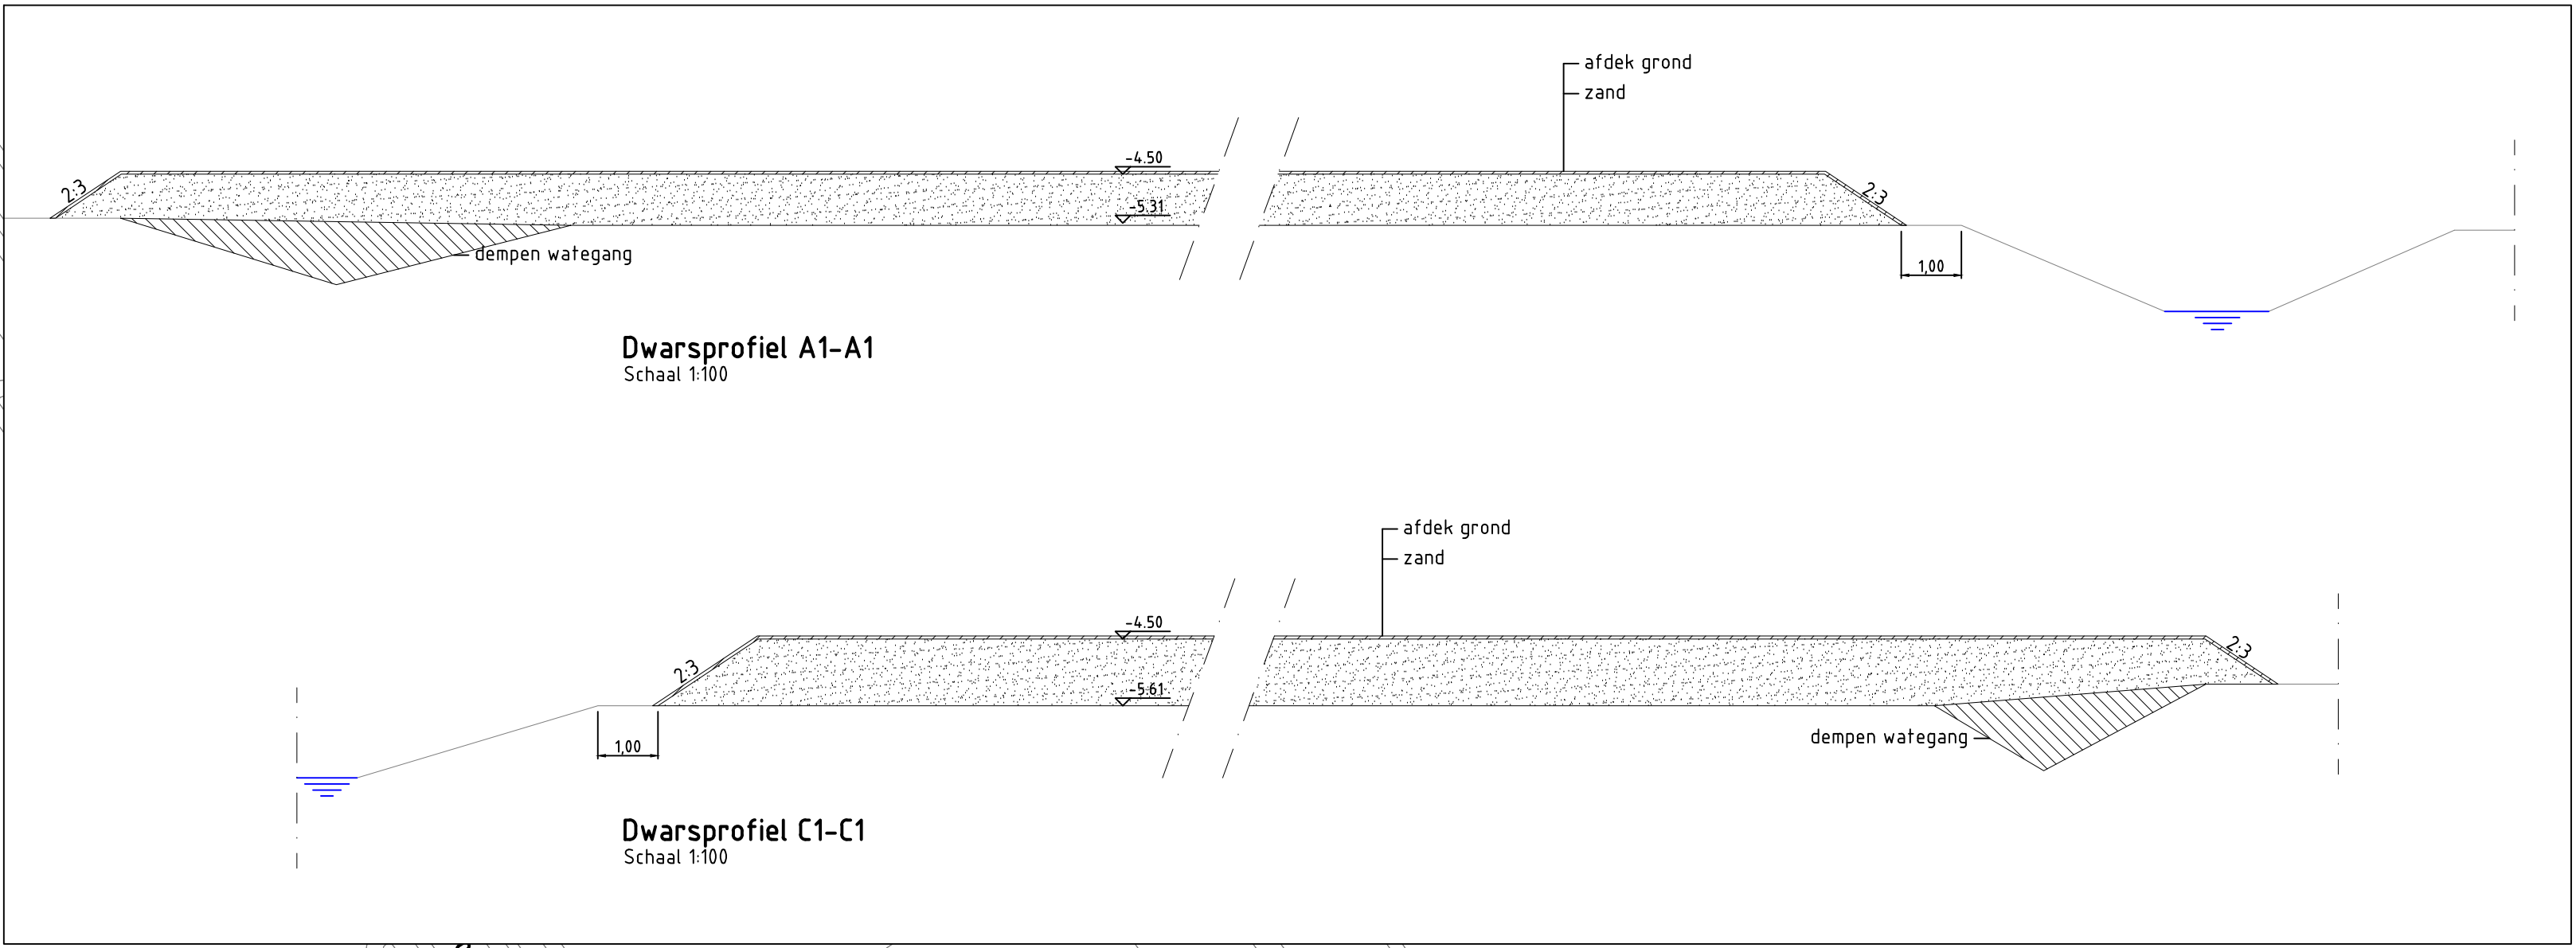

Legenda

- Bestaande situatie
- Aangebrachte voorbelasting
- Aangebrachte zakbaken

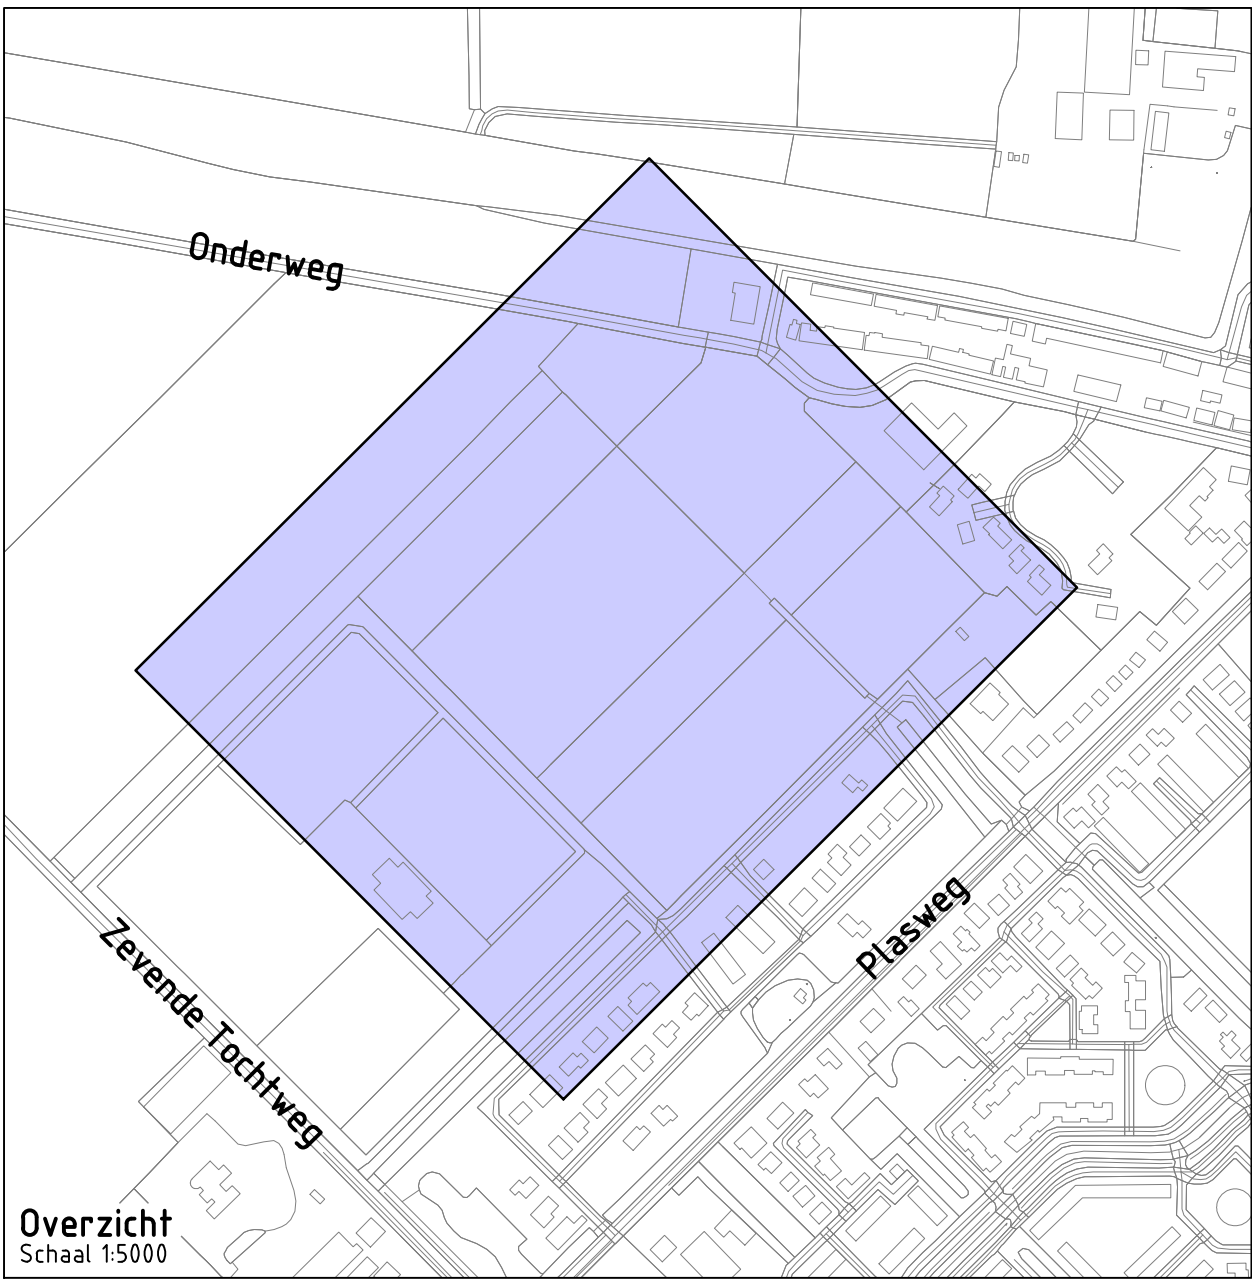

Project: 't Suyt fase 2	
Opdrachtgever: Gemeente Waddinxveen	
	GRASVELD CIVIELE TECHNIEK
Grasveld Civiele Techniek B.V. Rijksweg 5a 5741 RR Beek en Donk tel. 0492 - 468219 fax. 0492 - 468267 www.grasveldet.nl info@grasveldet.nl	
Onderdeel: Aangebrachte voorbelasting	
Getekend: MKu	Schaal: 1:500
Goedgekeurd: MGr	Formaat: A0
Projectnummer: C34-033	Tekening: 01 van 01
Datum: 10-11-2023	Doc.: W05 - Voorbelasting
Fase: WC	
Versie: G	