



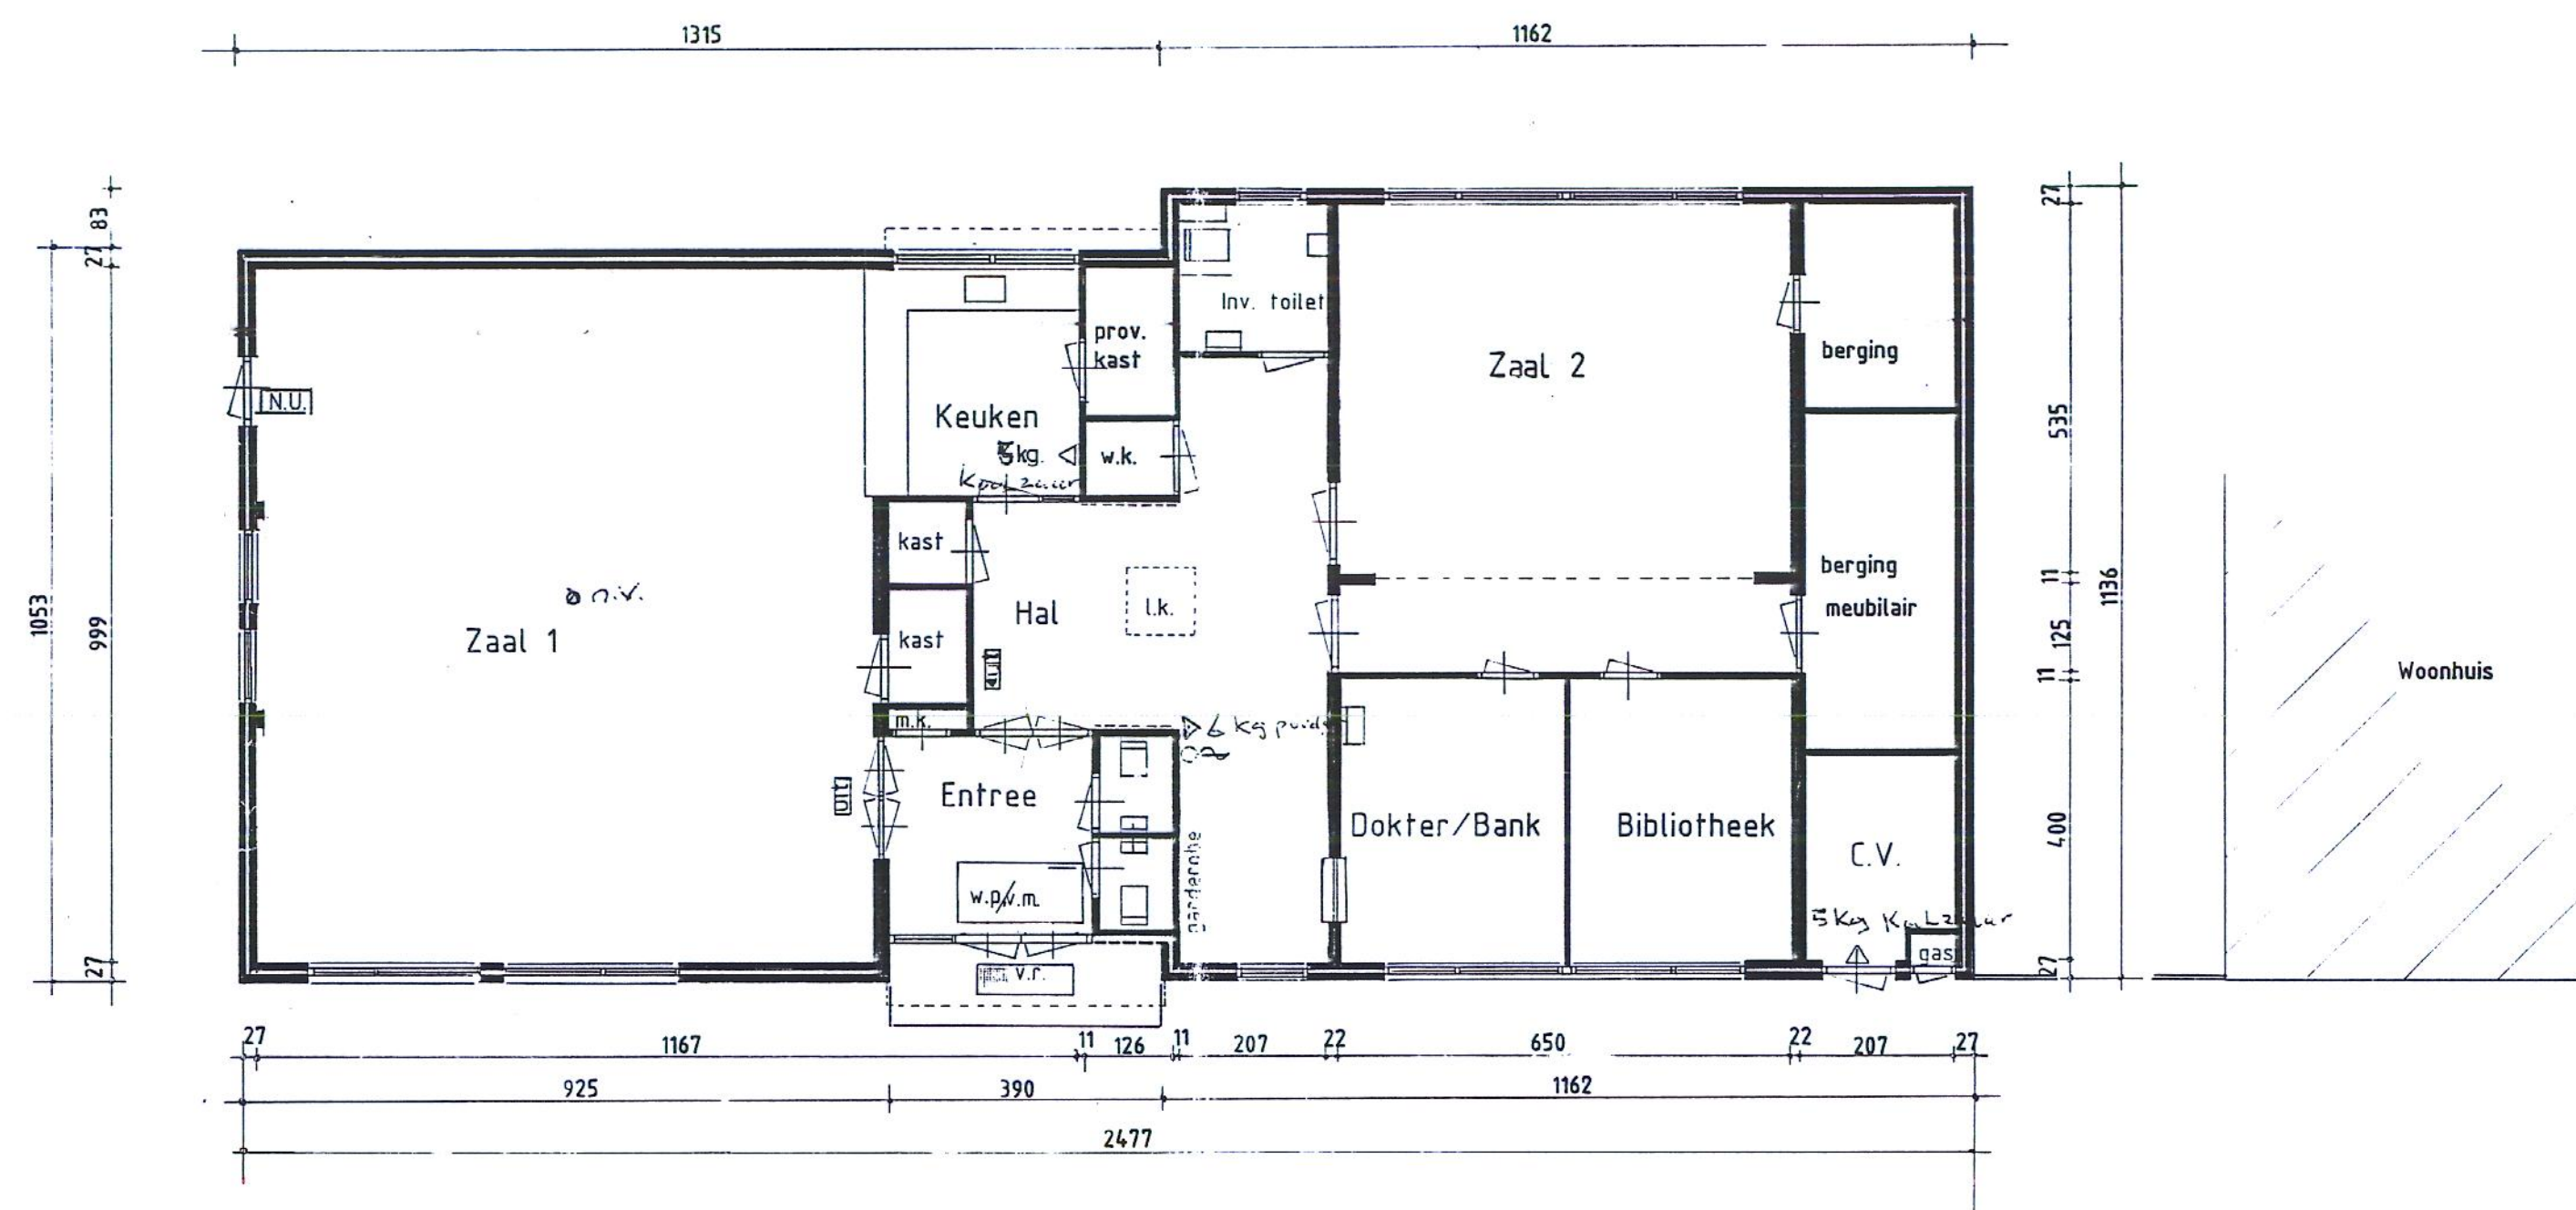


plattegrond

- v.r. voetenrooster
v.m. vloermat
m.k. meterkast electra
w.m. watermeterput
l.k. lichtkoepel 86 □ dubbelwandig
kapsok
N.U. nooduitgang
n.v. noodvert.

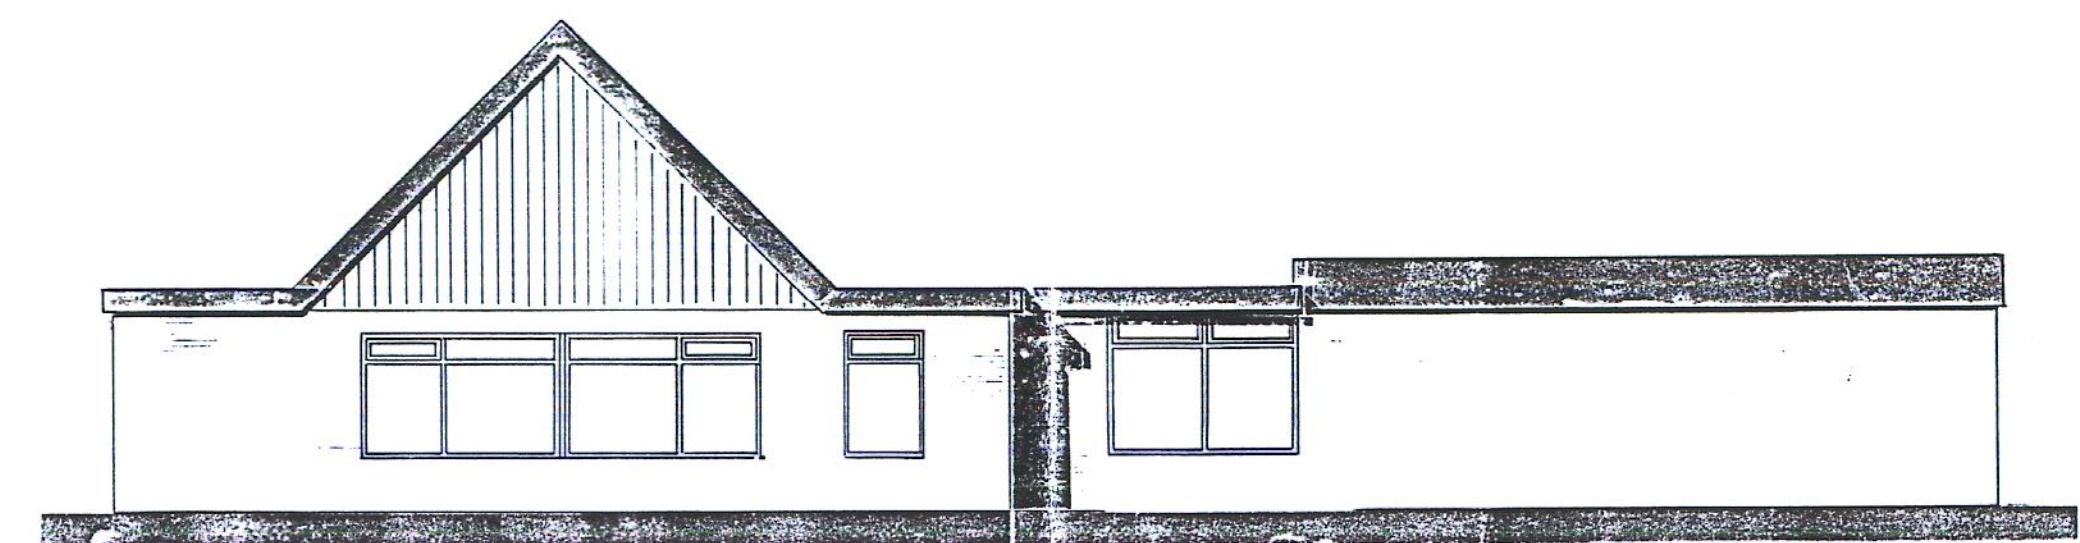


achtergevel

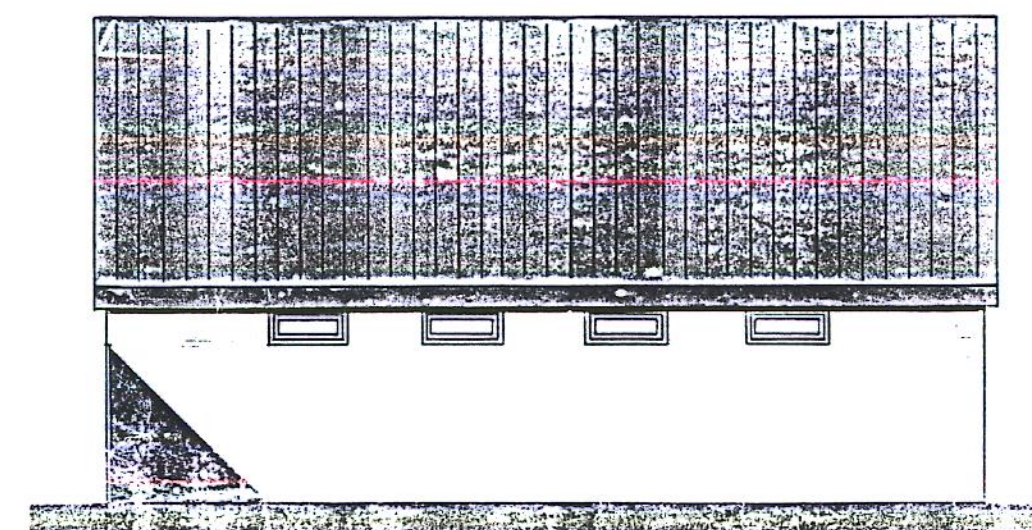

rechter zijgevel




linker zijgevel

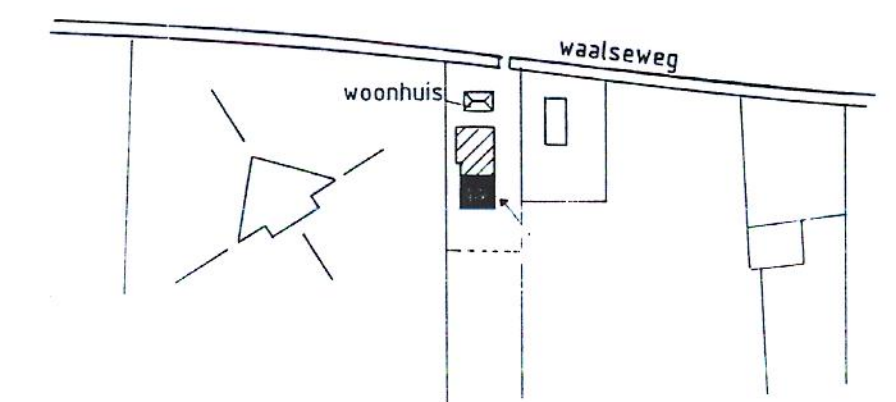


situatie 1:2500

kad. bekend: Tull en 'tWaal

sectie B no. 1101, 842

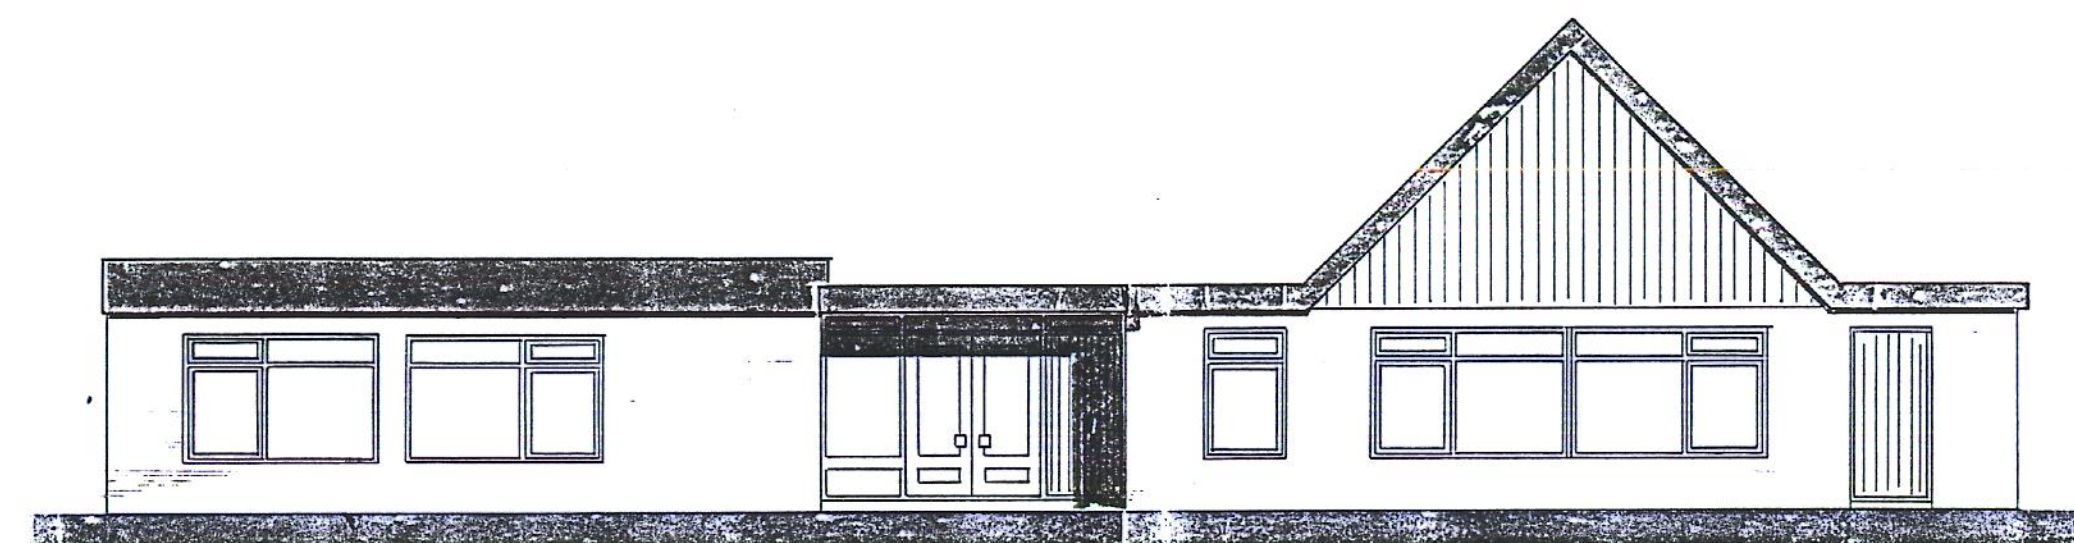

voorgevel

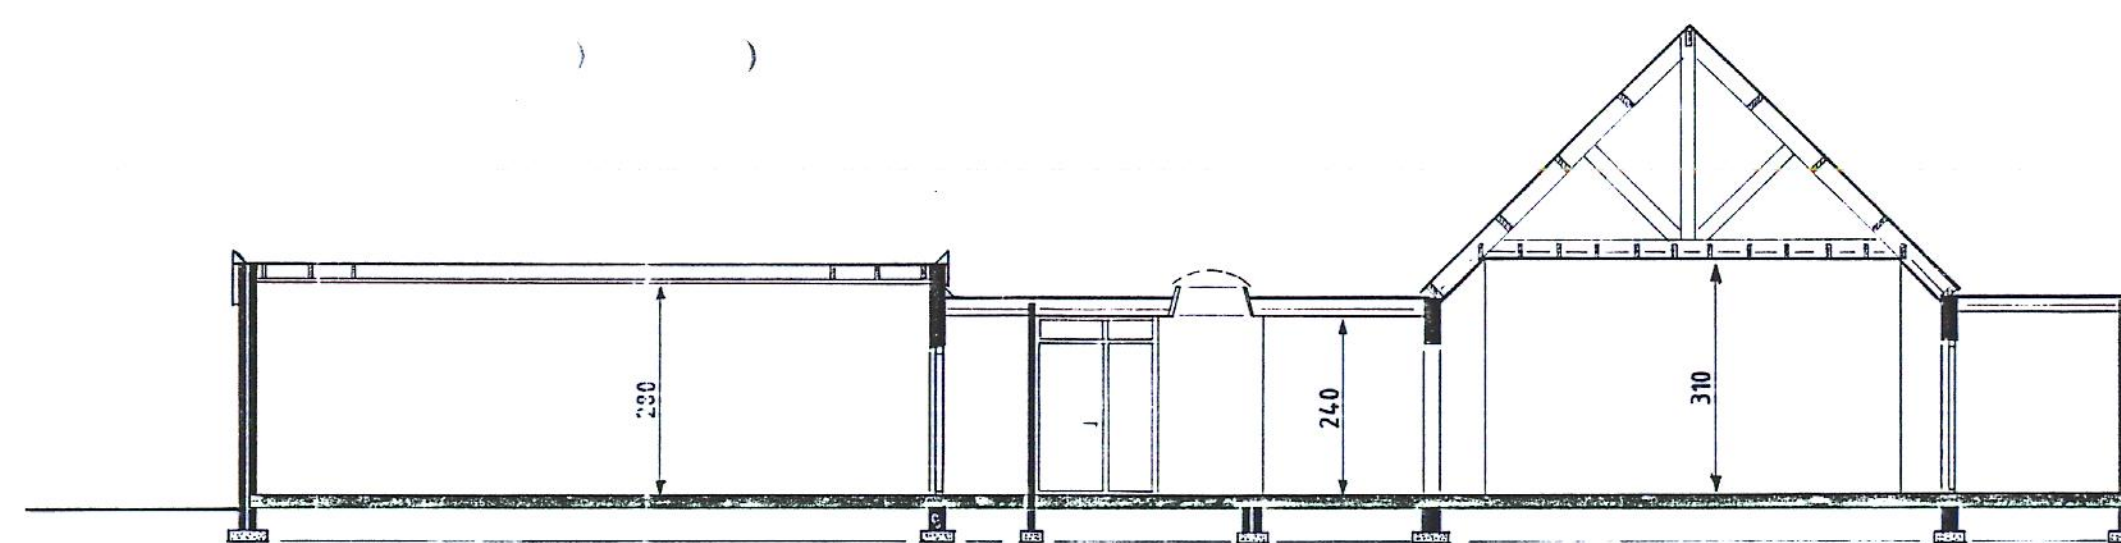

doorsnede

Brandweer Houten
Behoort bij beschikking D.D.
Datum in 6 MEI 2002
Nr 4702.05403
Acc. ☒
Niet acc. ☐
Zie voorz. ☐

gemeente Houten
standaardmolen 8, houten, tel. 03403 - 19 44
afdeling gemeentewerken buro:

getekend: J.v.d.E	gekontr.:	gezien:	dienstjaar: Febr. 1986	formaat: 60 x 84
schaal: 1 : 100	in bladen: 01	besteknr.:		reg.nr.: 40-10-01
werk: Verbouwing + aanbouw Verenigingsgebouw Tull en 't Waal				
Onderdeel: Nieuwe toestand				

gewijzigd:
28-2-84
7-4-86
16-1-87
27-2-87

