
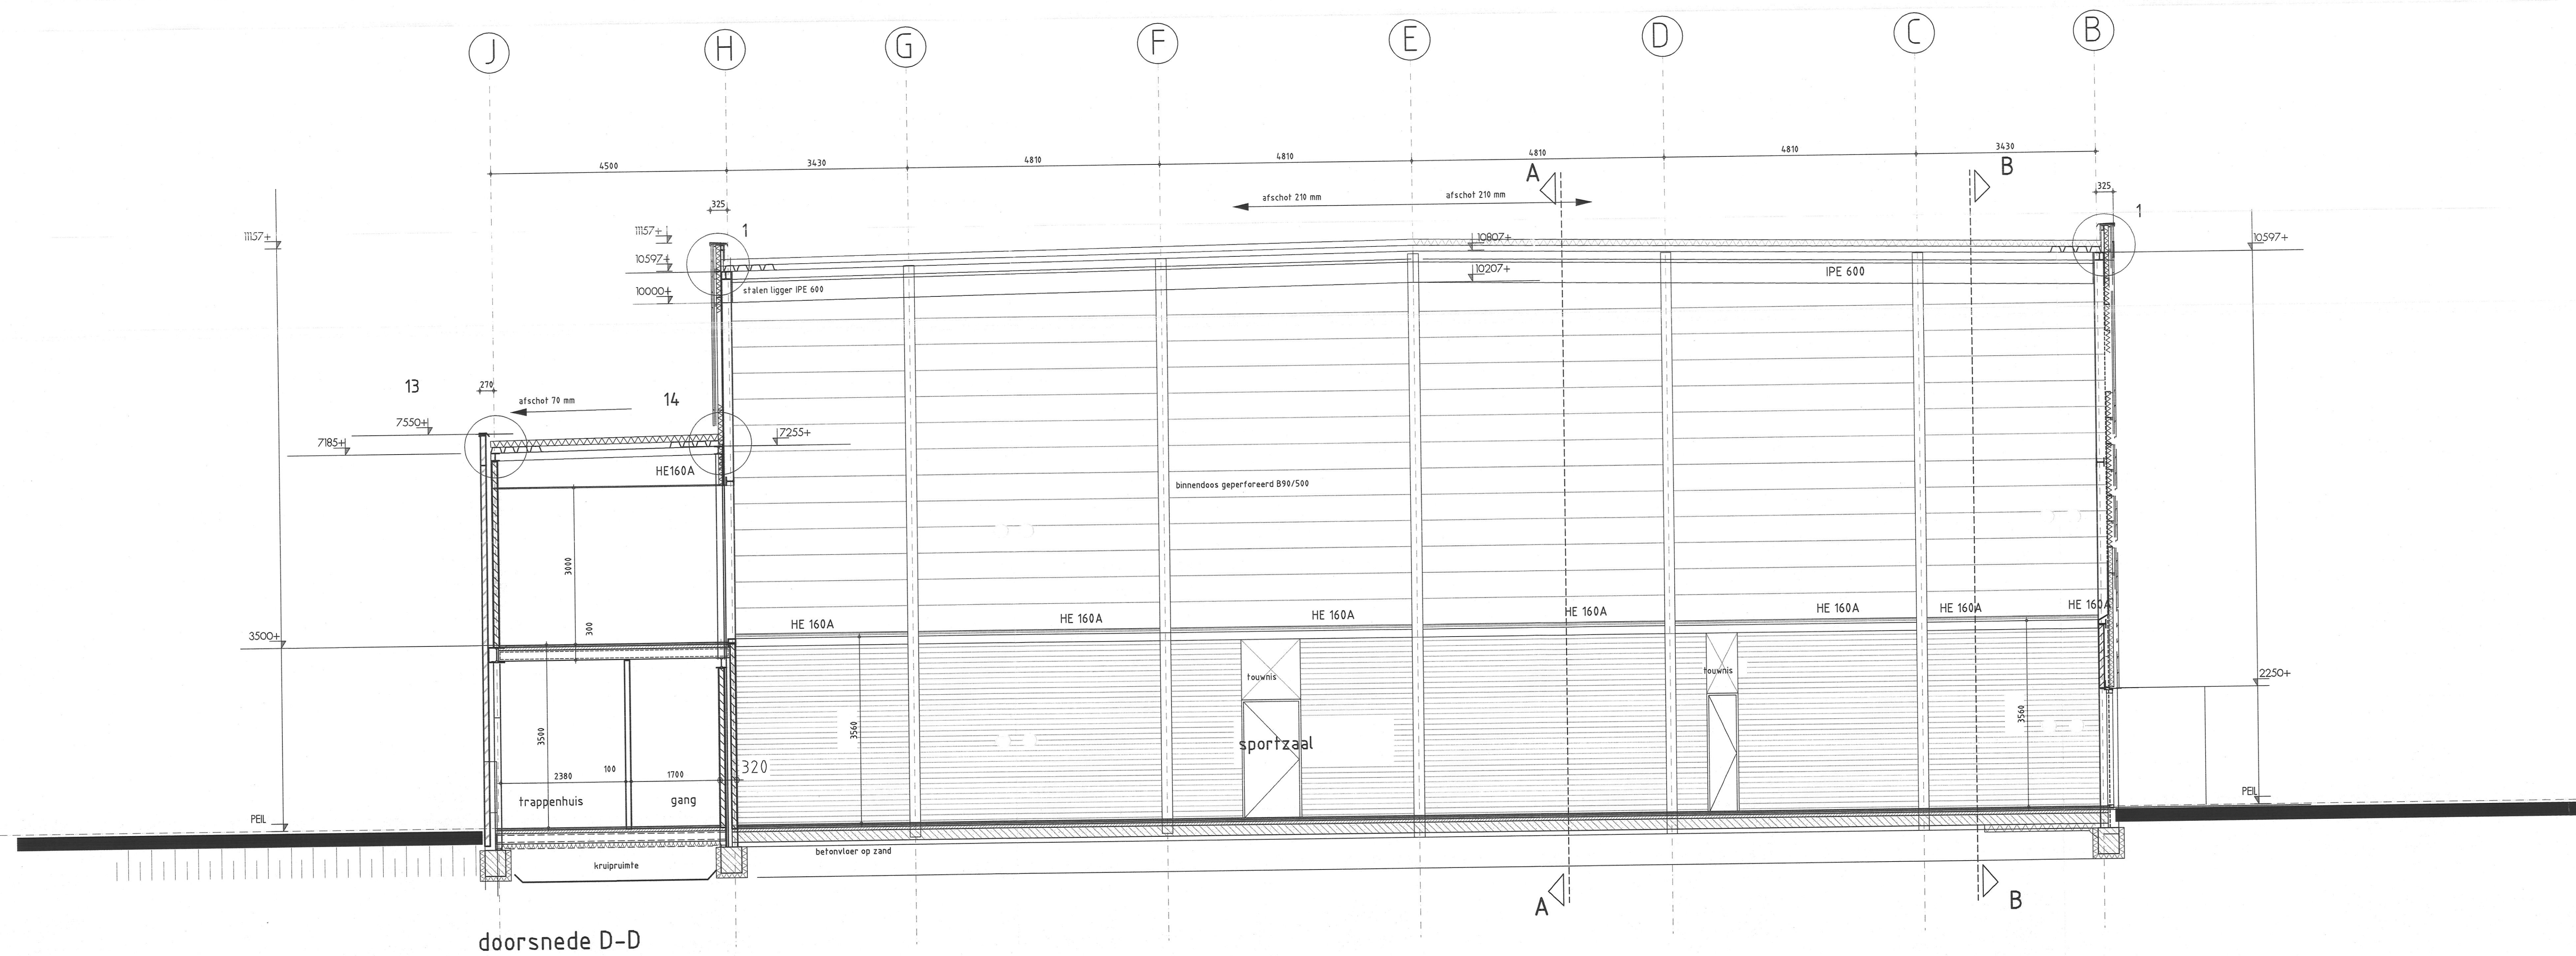


 

DEFINITIE

subproject
Gemeente Houten
project
sporthal in de wijk 'Kruitboog'

ontwerper
doorneden B-B, D-D

projectfase
REVISIE

Architectenbureau A.A. Bos en Partners bv

postadres parkhuis 626 3740 AP baarn
telefoon 033-5483442
fax 033-543382
e-mail info@bospartners.nl
website www.bospartners.nl

school 150
datum 14-06-2006
ontwerp onel meijer
getekend JB
gezien AOA
formaat A0+
werknum 397611
bladmnr RV-003-002