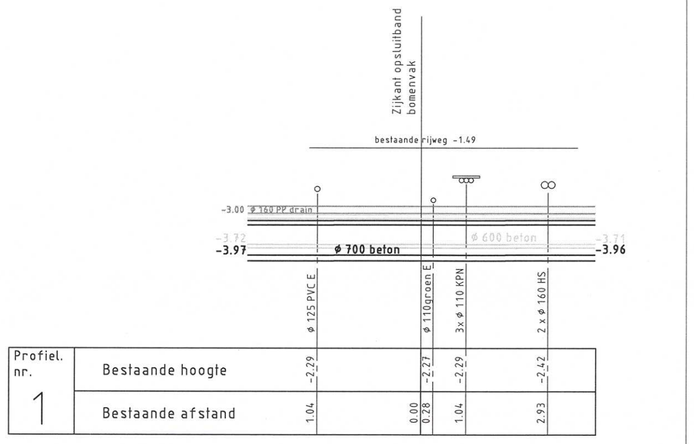

Profiel nr.							
1	Bestaande hoogte	-2.29	-2.27	-2.29	-2.42		
	Bestaande afstand	1.04	0.00	0.08	1.04	2.93	0.00

Profiel nr.							
2	Bestaande hoogte	-2.61	-2.61	-2.30	-2.30		
	Bestaande afstand	1.52	2.23	0.00	2.68	3.14	0.00

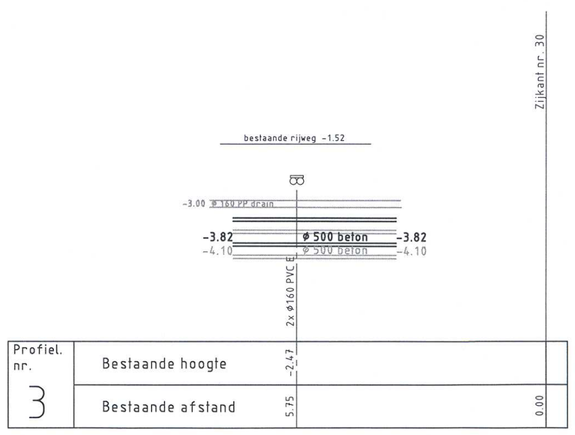

Profiel nr.				
3	Bestaande hoogte	-2.47		
	Bestaande afstand	5.75	0.00	

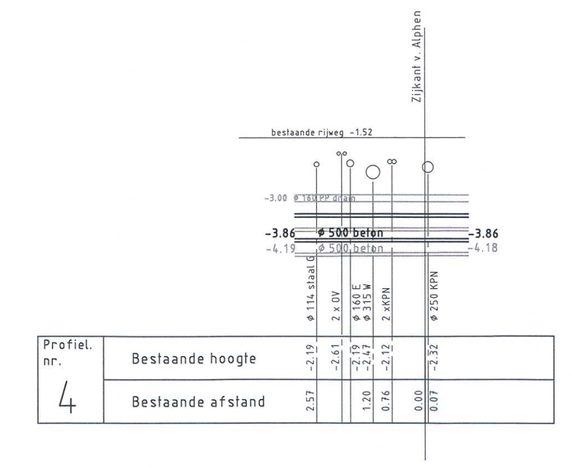

Profiel nr.								
4	Bestaande hoogte	-2.19	-2.61	-2.79	-2.47	-2.12		-2.32
	Bestaande afstand	2.57	1.20	0.00	0.76	0.00	0.07	

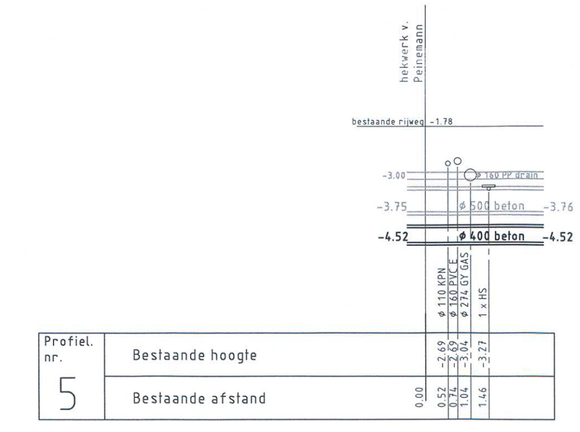

Profiel nr.						
5	Bestaande hoogte	-2.69	-2.69	-3.04	-2.27	
	Bestaande afstand	0.00	0.52	0.74	1.04	1.46

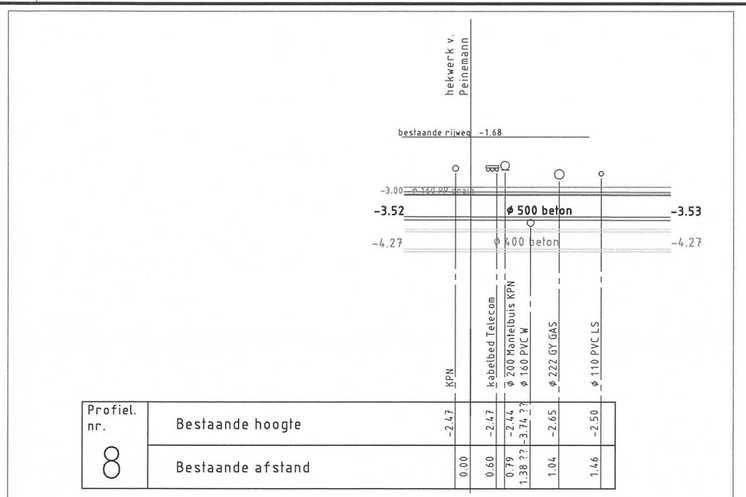

Profiel nr.									
8	Bestaande hoogte	-2.47	-2.47	-2.44	-2.65	-2.50			
	Bestaande afstand	0.00	0.60	0.79	1.04	1.46			

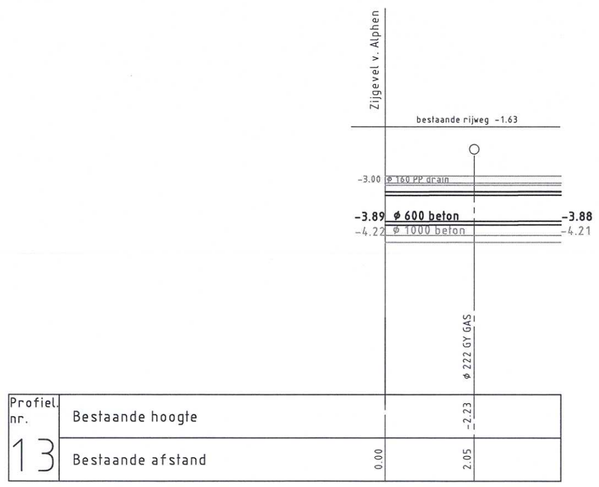

Profiel nr.			
13	Bestaande hoogte	-2.23	
	Bestaande afstand	0.00	2.65

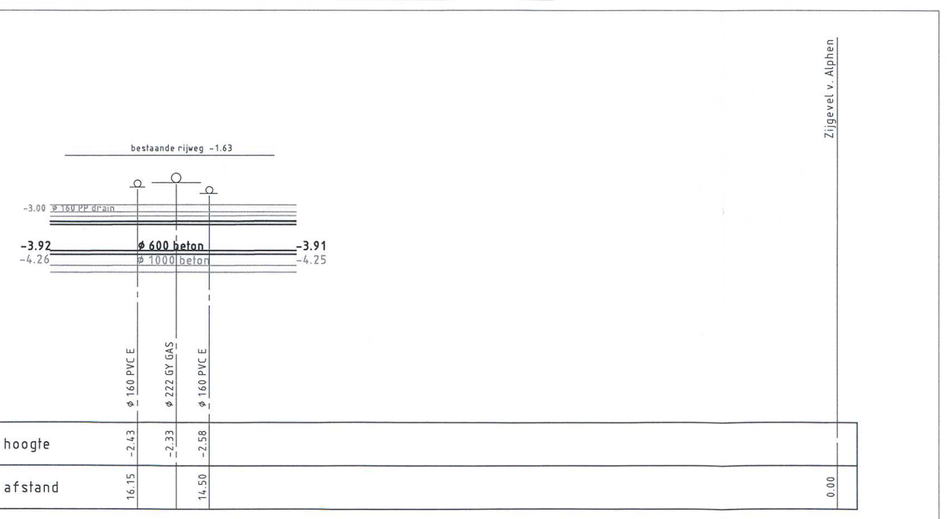

Profiel nr.					
14	Bestaande hoogte	-2.43	-2.33	-2.58	
	Bestaande afstand	16.15	14.58		0.00

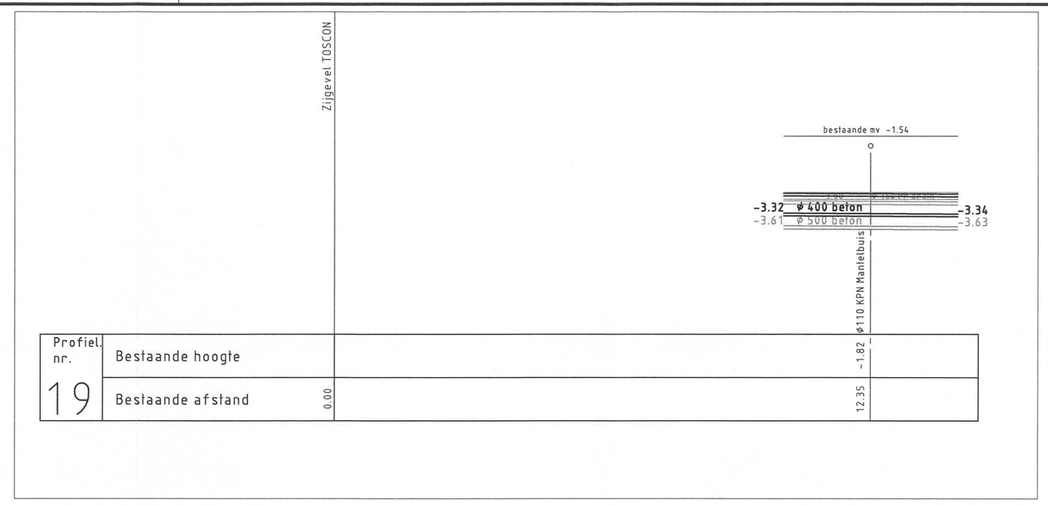

Profiel nr.			
19	Bestaande hoogte		
	Bestaande afstand	0.00	12.35

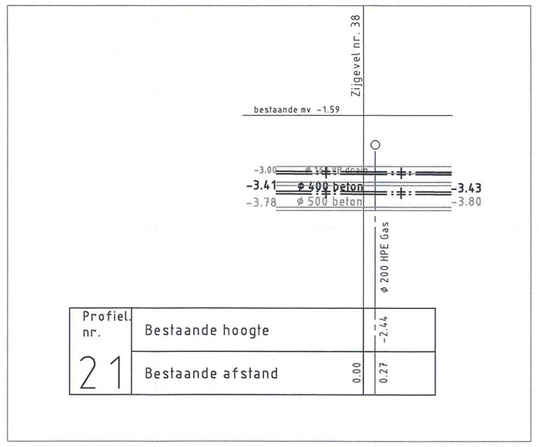

Profiel nr.			
21	Bestaande hoogte		-2.44
	Bestaande afstand	0.00	0.27

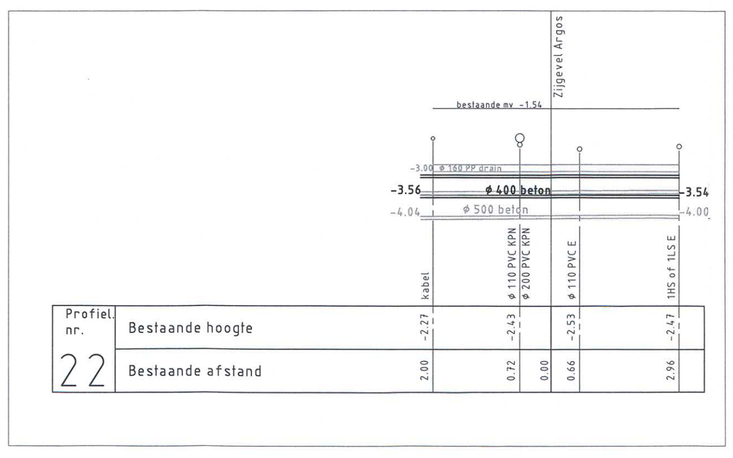

Profiel nr.						
22	Bestaande hoogte	-2.27	-2.43	-2.53	-2.47	
	Bestaande afstand	2.00	0.72	0.66	2.96	0.00

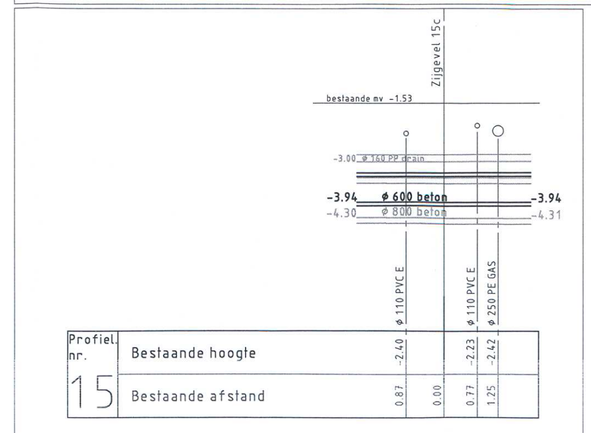

Profiel nr.						
15	Bestaande hoogte	-2.49	-2.23	-2.42		
	Bestaande afstand	0.87	0.00	0.77	1.75	0.00

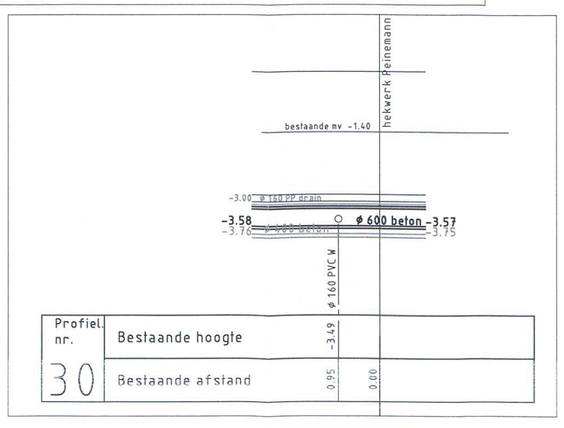

Profiel nr.			
30	Bestaande hoogte	-3.49	
	Bestaande afstand	0.95	0.60

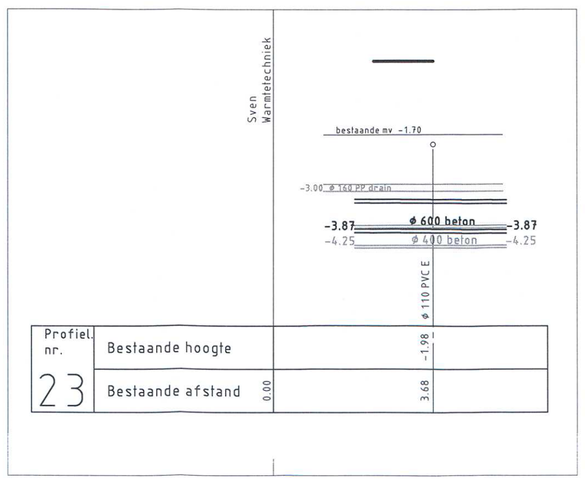

Profiel nr.			
23	Bestaande hoogte		-1.98
	Bestaande afstand	0.00	3.68

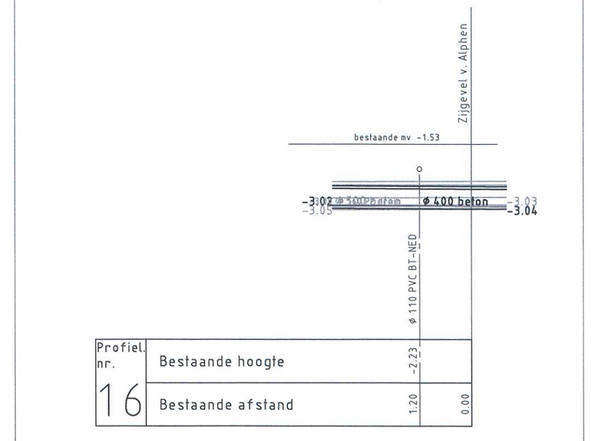

Profiel nr.			
16	Bestaande hoogte	-2.23	
	Bestaande afstand	1.20	0.00

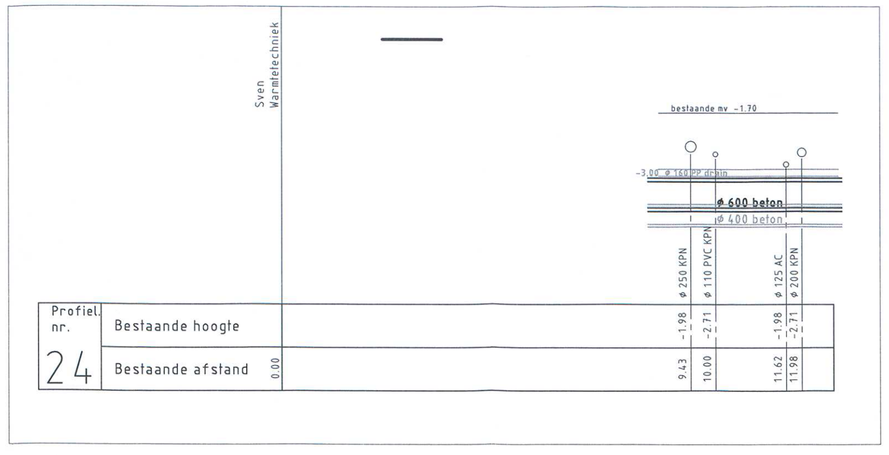

Profiel nr.					
24	Bestaande hoogte	-1.68	-2.71	-1.98	-2.71
	Bestaande afstand	9.43	10.00	11.62	11.98

Tekeningenlijst

TEKENINGENLIJST

NUMMER	OMSCHRIJVING
92 - W - 1983	wegenbouw bestaande situatie
92 - W - 1984	wegenbouw nieuwe situatie
92 - W - 1985	wegenbouw horizontale en verticale maatvoering
92 - W - 1986	wegenbouw profielen en details
92 - R - 1987	wegenbouw bouwweg middenberm
92 - R - 1988	riool te verwijderen situatie
92 - R - 1989	riool nieuwe situatie
92 - R - 1990	riool graafprofielen tbv kabels en leidingen
92 - R - 1991	riool putkruizen
92 - R - 1992	riool details
92 - R - 2006	bestaande/aan te brengen situatie Suikerbakkerstraat
FASERINGSTEK.	faseringen

VERKLARING

- bestaande toestand
- best. toestand, die vervalt
- te maken toestand
- bestaand gebouw
- best. gebouw dat vervalt
- overbouwing
- nieuw gebouw (gepland)
- as, of meetlijn met meetpunt
- hekwerk/haag
- uitgiftegrens
- vastgestelde hoogte
- tijdelijke hoogte
- gemeentegrens
- werkgrens
- kredietgrens
- water
- gras
- beplanting
- bestaande boom
- toekomstige boom
- te verwijderen boom
- talud
- bestaande beschoeiing
- nieuwe beschoeiing
- bestaande waterkering
- best waterkering,die vervalt
- nieuwe waterkering
- tijdelijke waterkering
- leidingstrook
- spanmast RET/spanmast RET met ov
- paal voor signalisatie/lichtmast
- verkeersbord bestaand/nieuw
- geleiderail
- keerwand/damwand
- peilbuis
- bouwrijp te maken terrein
- bestaand DWA / gemengd riool met put en bemle
- te leggen DWA / gemengd riool met put
- bestaand RWA riool met put
- te leggen RWA riool met put
- te verwijderen riool
- te vervallen riool
- stroomrichting
- (2) putnummer
- Ø 400 MS diameter en type buis
- 74-10-R-045 (1985) tekeningnummer en jaar van aanleg bestaand riool
- -1.00 / -1.10 / -0.90 schouwpeil en projectpeil b.o.b.
- -0.90 aanlegpeil b.o.b.
- -3.50 bestaande maaiveldhoogte
- -3.50 te maken maaiveldhoogte
- 1.00 / ZA90/ZA45/BA huisaansluitleiding met hoogte onderkant buis en wijze van aansluiting: -zijaansluiting 90° -zijaansluiting 45° -bovenaansluiting
- overstort
- taludbak
- drainagebuis
- collecteurriool
- persleiding
- gemaal
- afsluiter
- S.P. -1.00 singelpeil
- te maken afstopping

REVISIE

20.25 — gelegd riool met gemeten afstand

Rioolkaart : O22/P22
Bemalingsdistrict: 21

SITUATIE

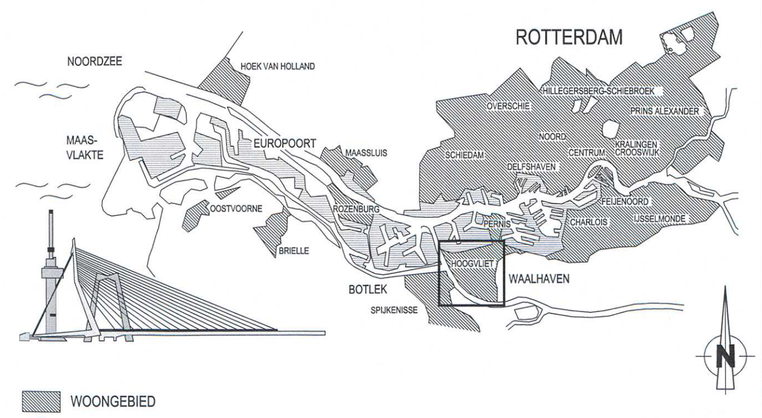

VERSIE

BESTEKTEKENING

b	Bestekstekening	D.R.Hoornweg	28-02-2014
a	Nutsbedrijventekening	D.R. Hoornweg	29-11-2013
Versie	Omschrijving	Tekenaar	Datum

Bestandsnaam : BESTEKSTEKENING HOEFSMIDSTRAATSCHRIJNWERKERSTRAAT(DEFINITIEVE A.DWG — Verwijzing :

Gemeente Rotterdam
Gemeentewerken
Ingenieursbureau

Galvanistraat 15
Postbus 6633
3002 AP ROTTERDAM
Telefoon : 010 489 6072
Telefax : 010 489 5494

HOOGVLIET 2013

GADERING (FASE 3b)

HOEFSMIDSTR./SCHRIJNWERKERSTR.
GRAAFPROFIELEN TBV KABELS EN LEIDINGEN
RIOLERING

Behoort bij : Bestek	Nummer : 1-010-14
Geografische code :	16-92-40/41/42
Formaat : A1	Blad 1 van 1 bladen
Schaal : 1:100	

Getekend:	Gecontrôleerd:	Geautoriseerd:	Tekeningnr.:
D.R.Hoornweg 20-2-14	A.Onderdenden 20.2.14	A.J. Hussaarts 4/3	92 - R - 1990 b
29-11-2013 Paraaf	Paraaf/Datum	Paraaf/Datum	Wijk/projectcode — Soort — Volgnr. Ver.

K:\SO\RSTAD_PROJECTEN\HOOGVLIET\GAD BEDRIJVENTERREIN FASE 3\2_VOORBEREIDING\3_PROJECTRESULTATEN\3.32 DEFINITIEVE TEKENINGEN\BESTEKSTEKENINGEN