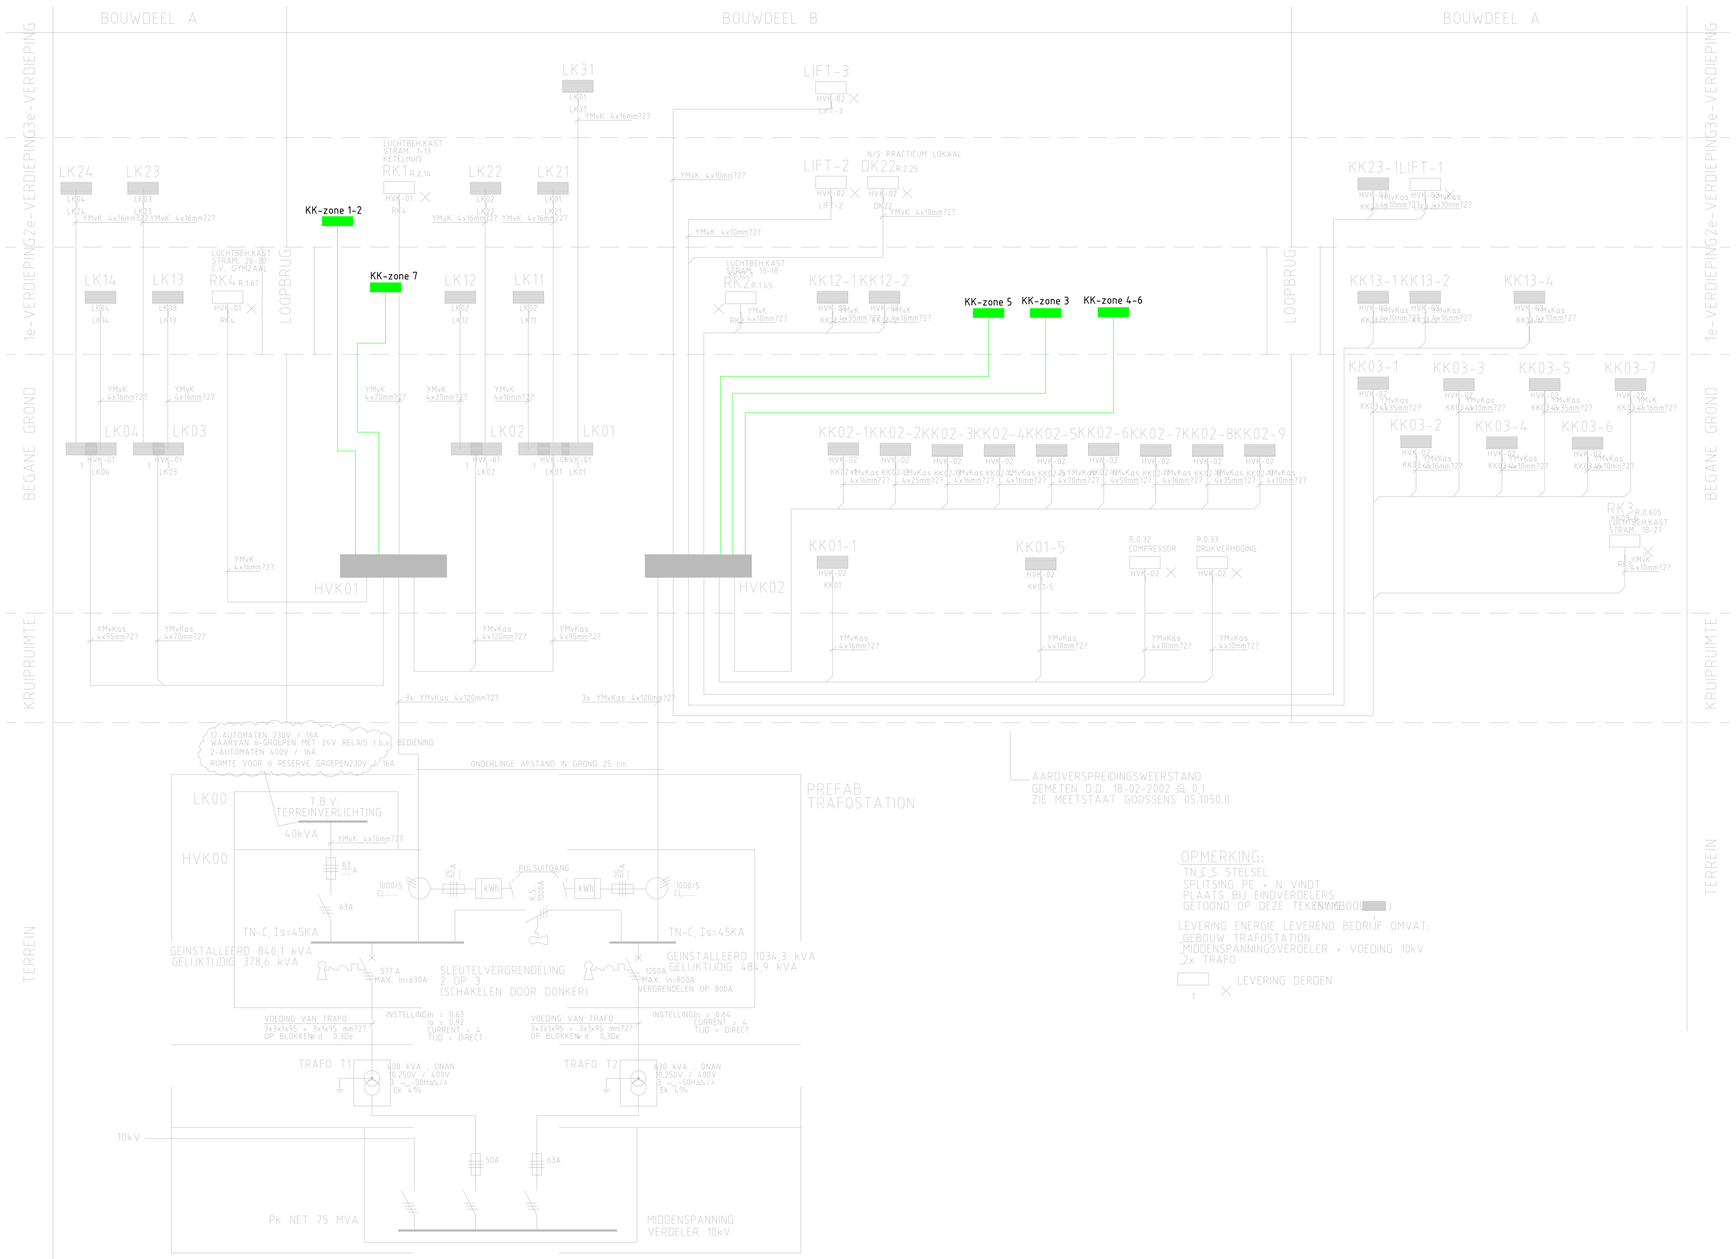

nelissen ingenieursbureau
Postbus 1289 5602 BG Eindhoven T (040) 248 46 56

project:
ROC ter AA
te Helmond

onderwerp:
Elektrotechnische installaties
blokschema

bouwlaag:
schakel- en verdeelrichtingen

getek.: SVR
formaat: A1 schaal: -
fase: DO datum: 21-10-2022

tek. nr. 4889E-DO-B00

bouwkundige onderlegger: