


Groep 3 PV panelen moet verplaatst worden naar groep 6

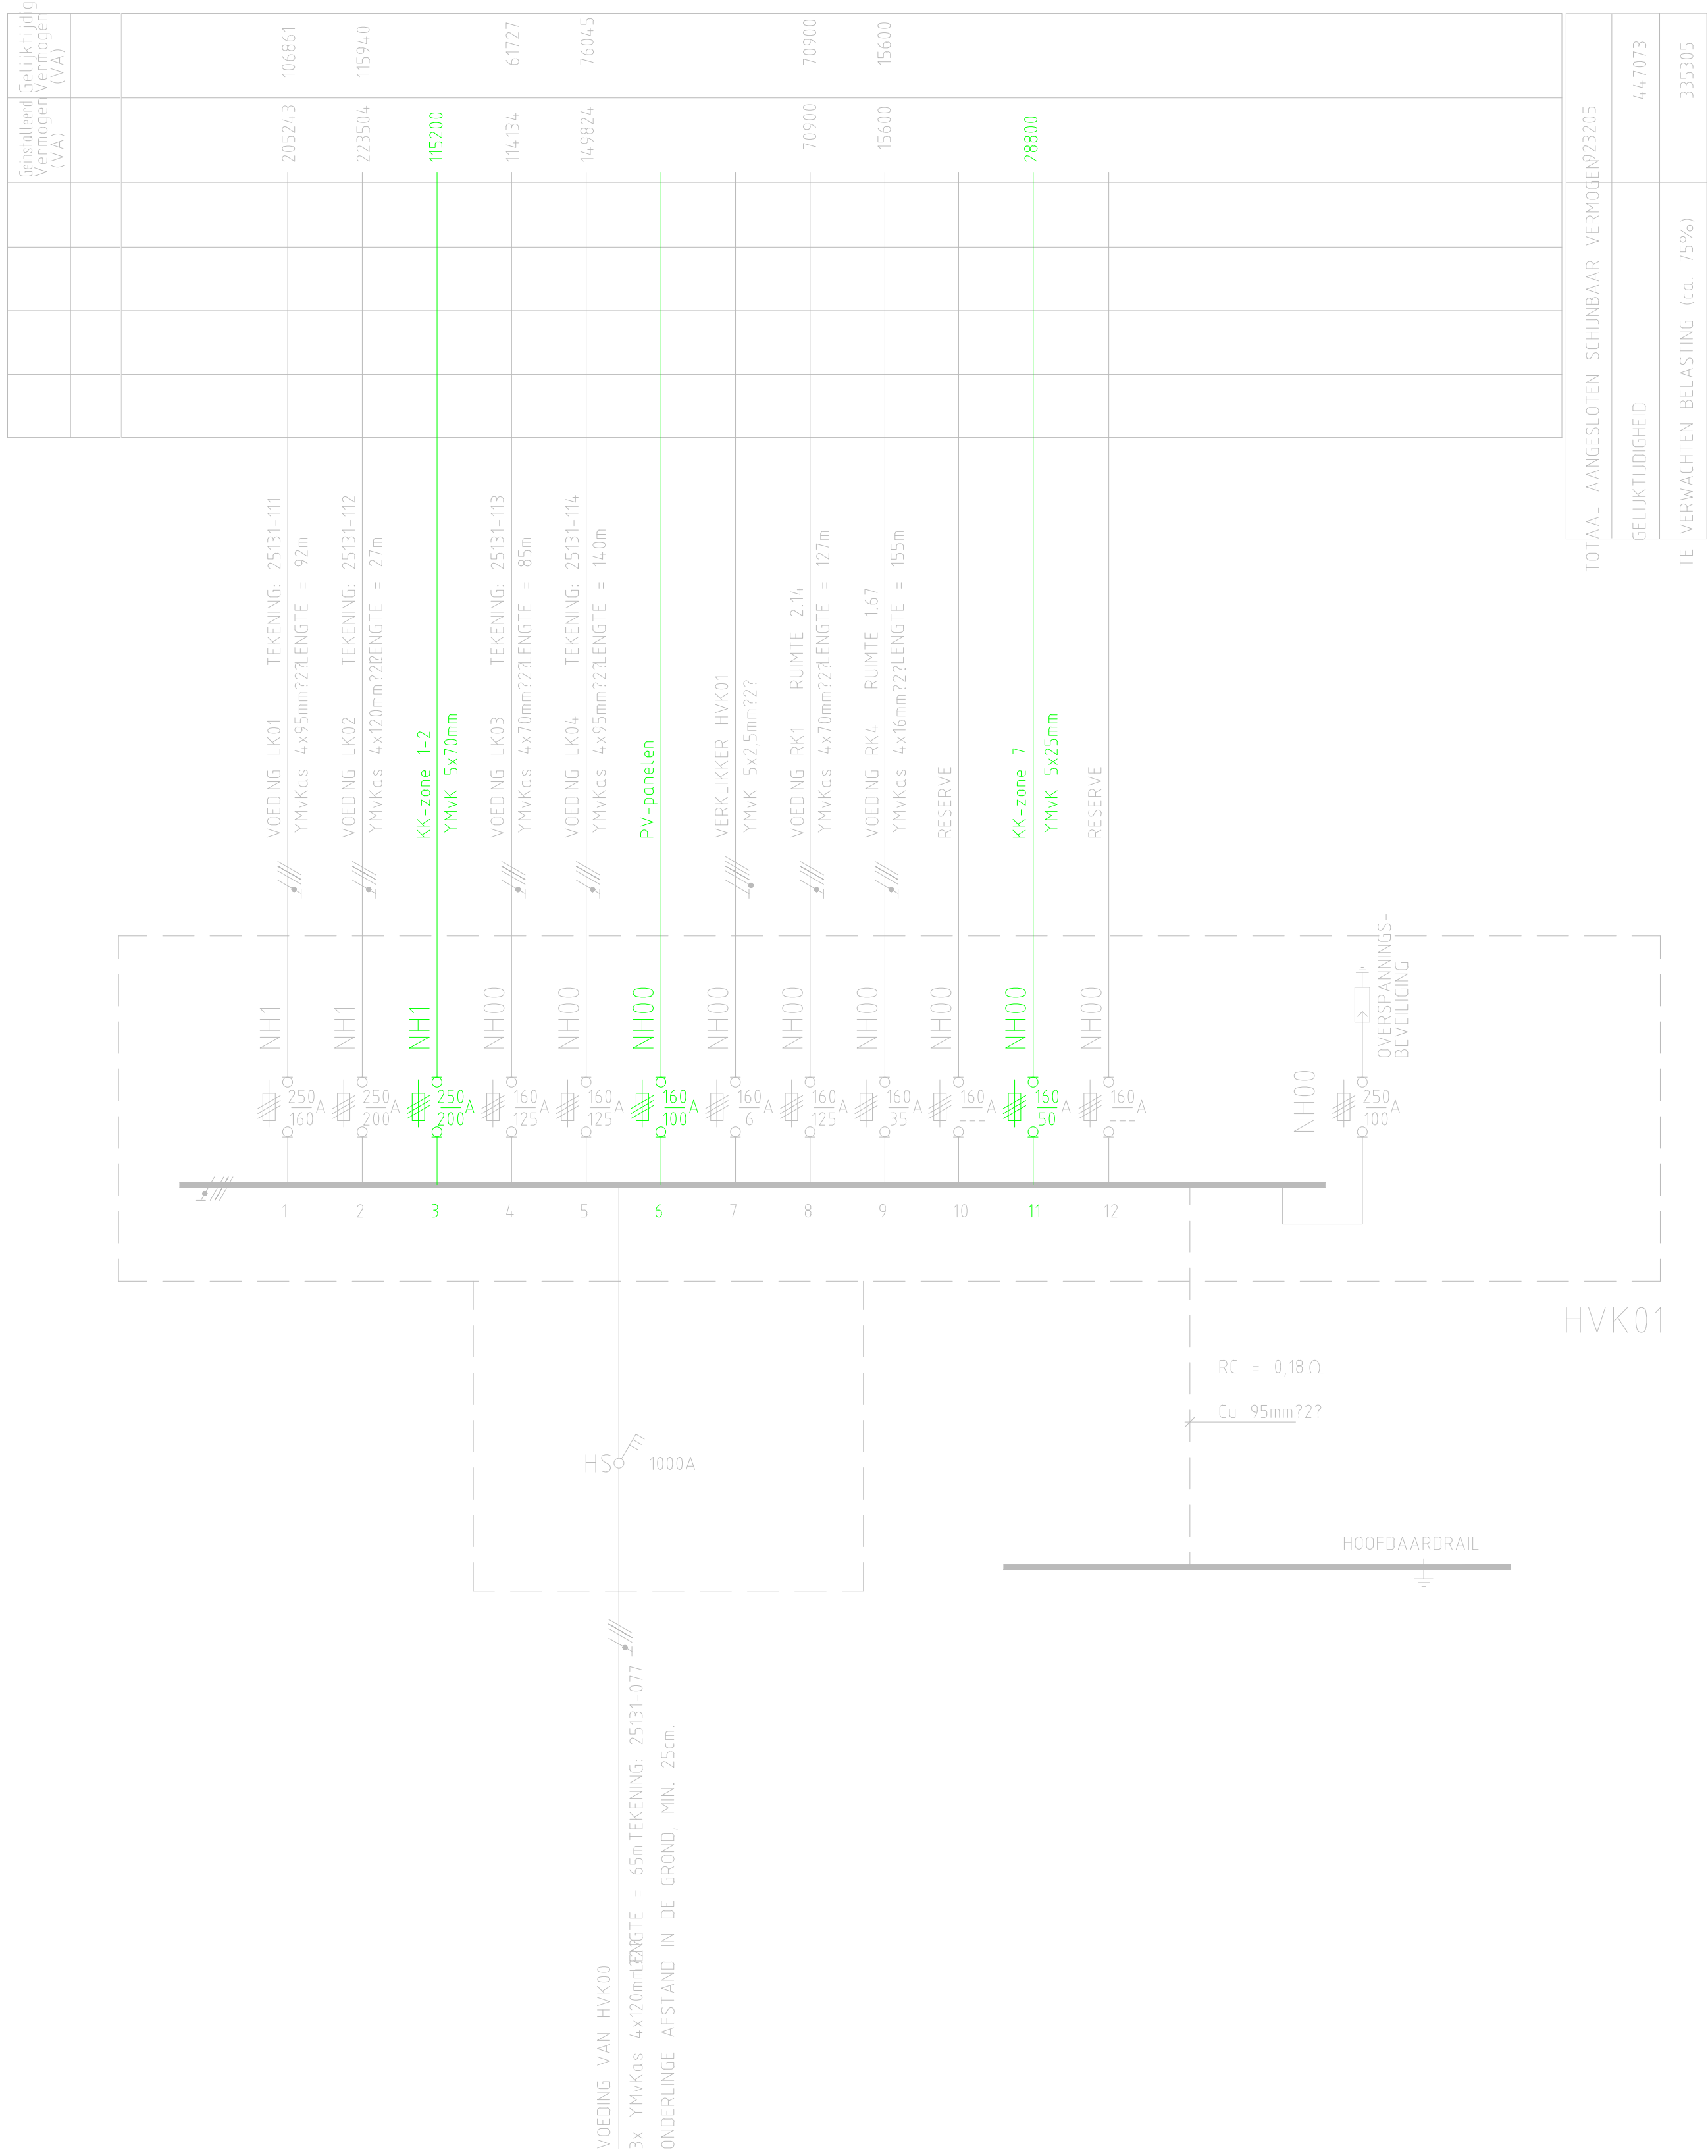

TOTAAL AANGESLOTEN SCHIJNBAAR VERMOE	82205
BELIJTIGHEID	447073
TE VERWACHTEN BELASTING (ca. 75%)	335305

OPMERKING:

VERDELER: FABR.: WEBER	■ KLEMMEN 230V
TYPE: UR UNIPART	■ KLEMMEN 24V
PLAATSTAAL GEISOLEERD IP54	
AFM: BxHxD 1350x1900x400 + SOKKEL H.150	
KABELINVOER VOEDING: ONDERZIJDE KAST	3-FASE AANSLUITPUNT
AFGAANDE GROEPEN: BOVENZIJDE KAST	CEE-FORM-WANDCONTACTDOOS + RANDAARDE
MONTAGE: OPBOUW	1-FASE AANSLUITPUNT
CODERING: MET RESOPAL PLAATJES	2-VOUDIGE WANDCONTACTDOOS + RANDAARDE
B16A VERMOGENSCHAKELAAR EN ELEKTROMAGNETISCHE OVERSTROOMBEVEILIGING (INSTALLATIE-AUTOMAAT 1P+N) B-KARAKTERISTIEK	HOOFDSCHAKELAAR 3-POLIG
B16A VERMOGENSCHAKELAAR EN ELEKTROMAGNETISCHE OVERSTROOMBEVEILIGING (INSTALLATIE-AUTOMAAT 3P+N) B-KARAKTERISTIEK	MAGNEETSCHAKELAAR 4-POLIG
B16 AARDLEKAUTOMAAT B-KARAKTERISTIEK	ENKELVOUDIGE W.C.D. 220VAC
A 1/m G MAGNEETSCHAK. 20A 24V AC	TNC-S STELSEL
ONDERSPANNINGSRELAIS	TNC STELSEL
	TRAFO ~230V/24V
	KLAPSCHEIDER

 = Nieuw

 = Bestaand