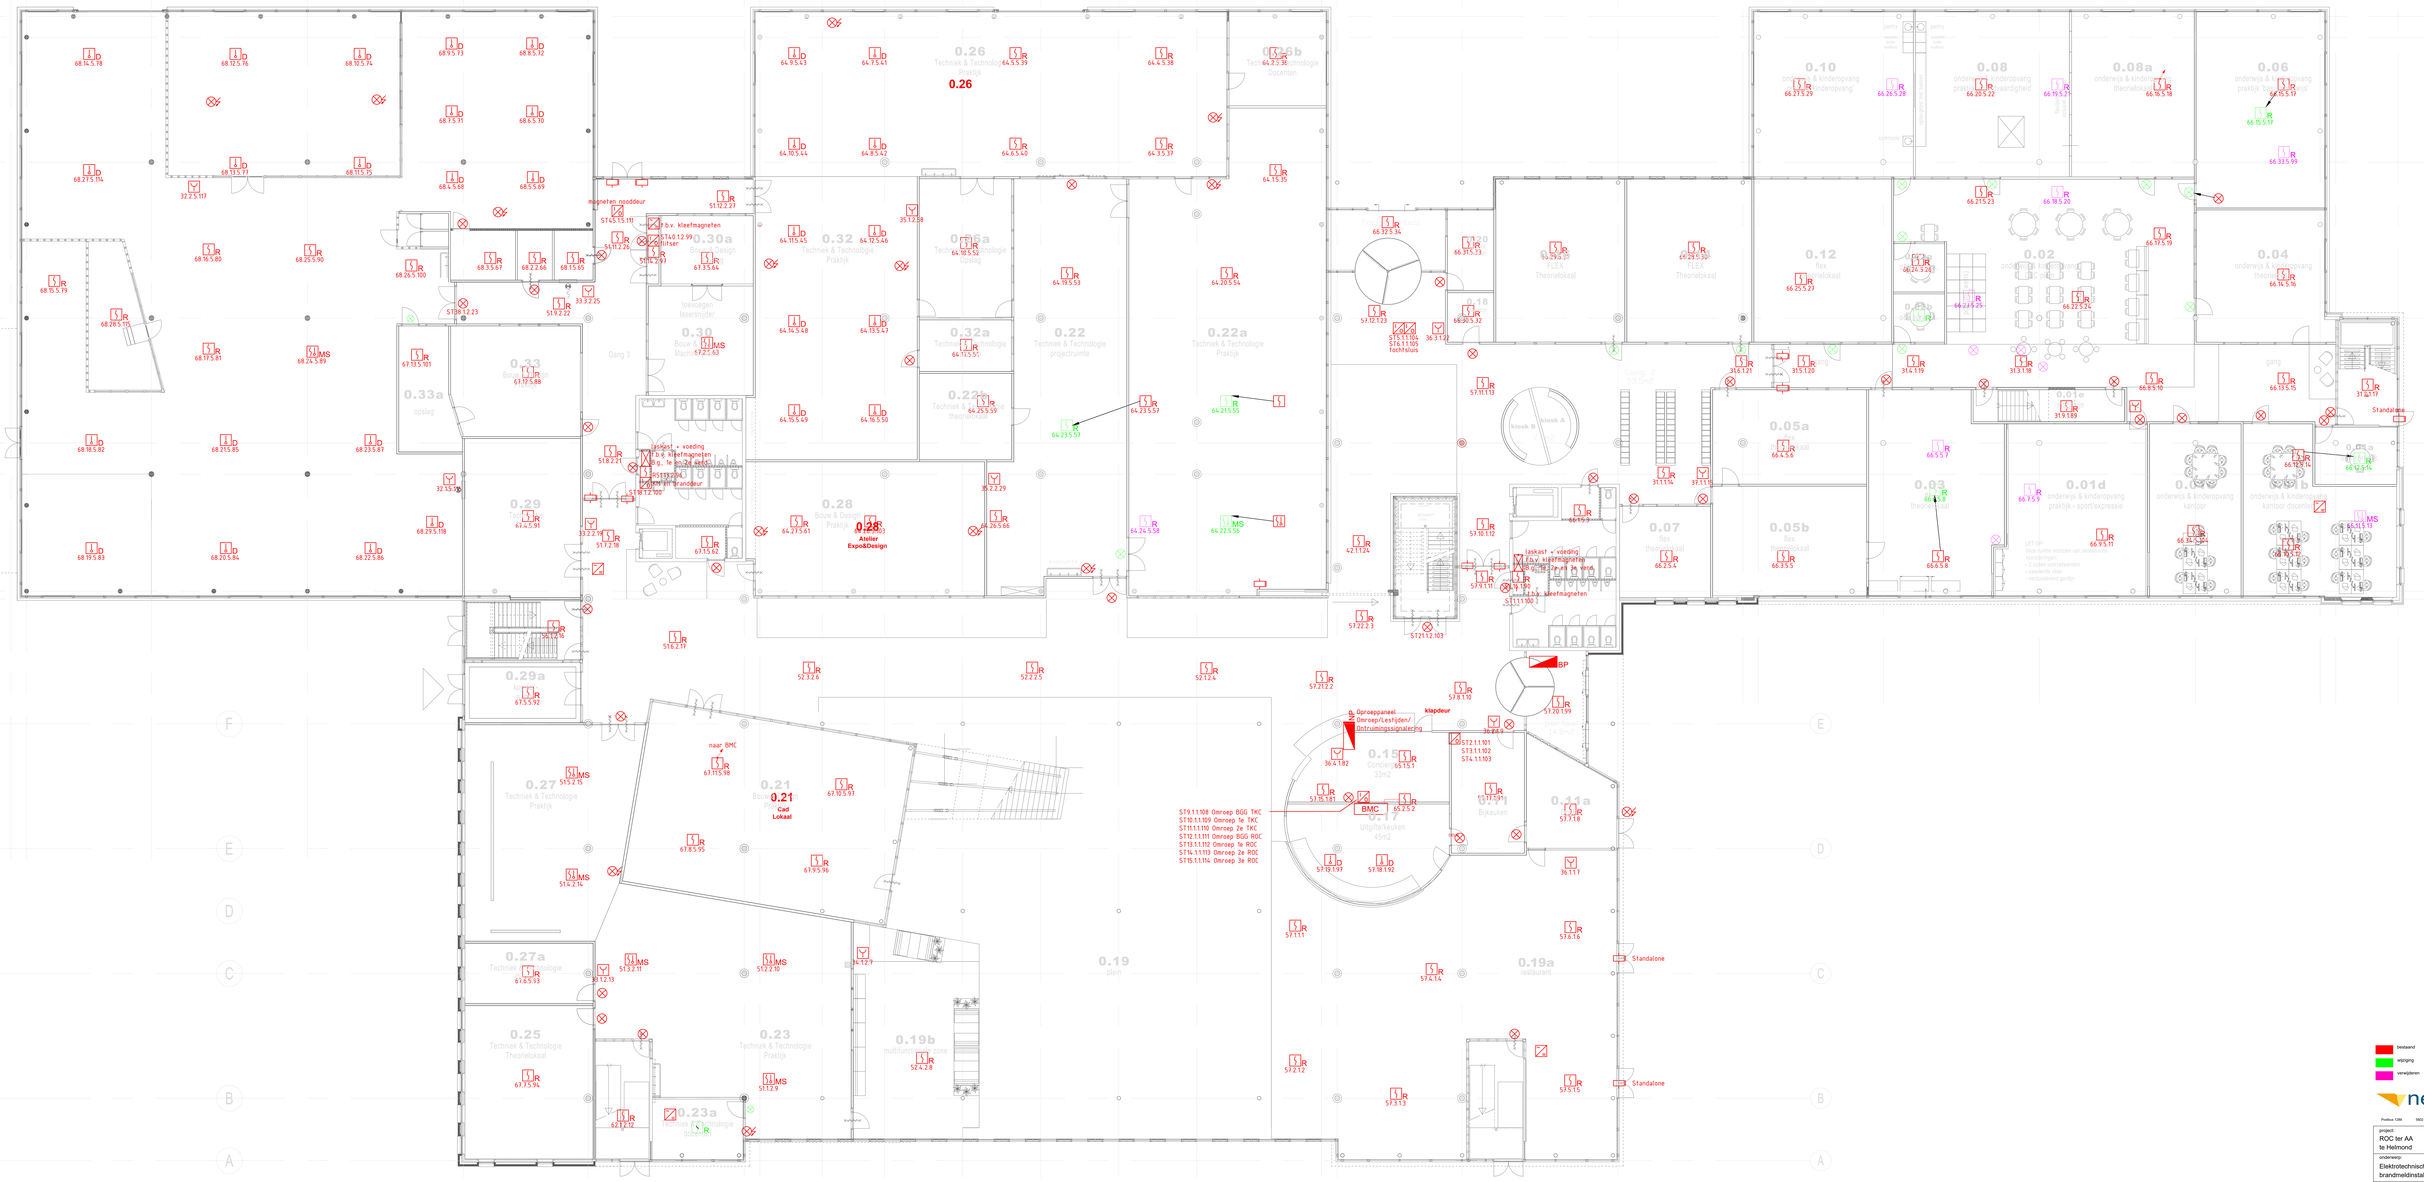

bestaand
wijziging
verwijderen

nelissen ingenieursbureau

Postbus 1289 5602 BKS Eindhoven T 040.248 66 66

project:
ROC ter AA
te Helmond

onderwerp:
Elektrotechnische installaties
brandmeldinstallatie

bouwdeel:
begane grond

gem.: WHO
bestand: ADAL
schaal: 1:100
tek.: DO
datum: 21-10-2022

tek. nr.: 4889E-DO-BR00

bouwkundige onderlegger: