


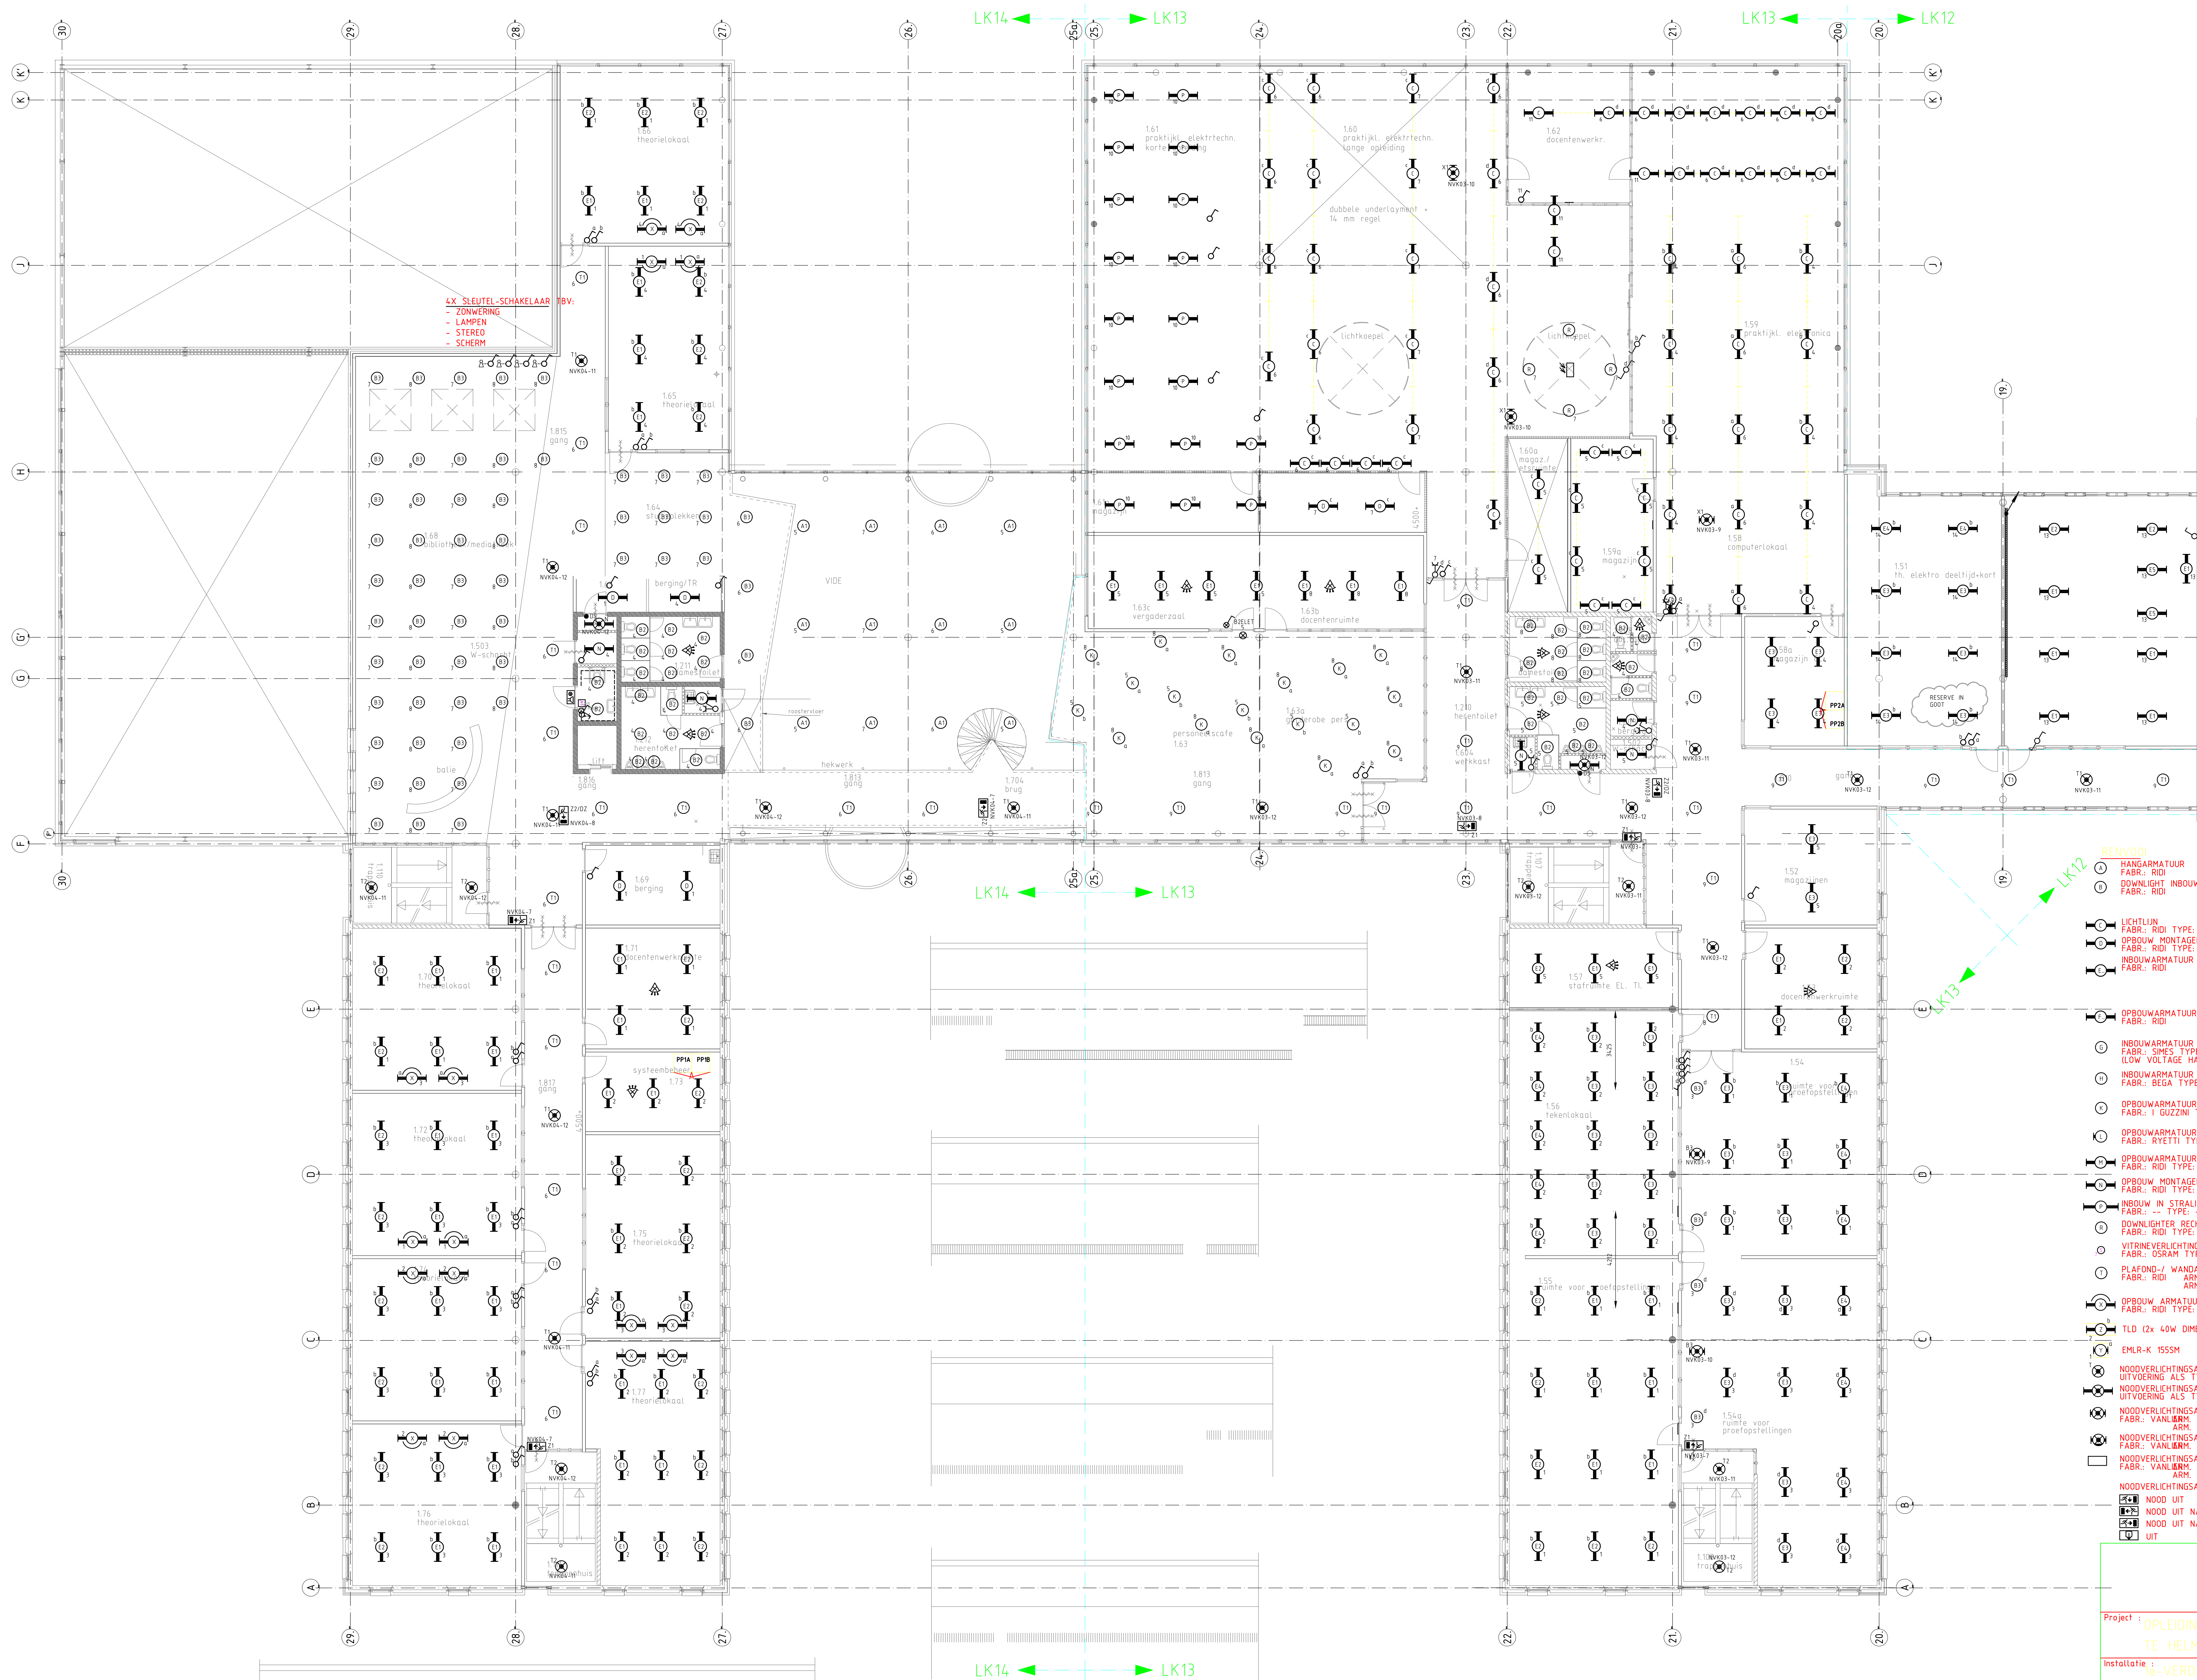

- RENVOOI
- HANGARMATUUR ARM A1 TYPE: HSL50 PM/34x25SPECIAL.
- FABR: RIDI ARM A2 TYPE: HSL300 PM/42x4W-EVG
- DOWNLIGHT INBOUW ARM B1 TYPE: EBDT 185/18 SM-EVG DVRP-185W (DIEPSTRALEND)
- FABR: RIDI ARM B2 TYPE: EBD 185/18 SM-EVG DVRP-185W (BREEDSTRALEND)
- ARM B3 TYPE: EBD 225/28 SM
- ARM B4 TYPE: EBD 1H 30W HIT
- ARM B5 TYPE: EBD 330/2x355G/DIM
- LICHTLIJN FABR: RIDI TYPE: VLG 236 + VLRI8
- OPBOUWARMATUUR ARM F1 TYPE: EBRME 236 SG-BAP - EVG (COMPUTERR.)
- FABR: RIDI TYPE: VLF 236 + VLRI8 ARM E2 TYPE: EBRME 236 SG-BAP - REVGLS (COMPUTERR.)
- INBOUWARMATUUR VOOR SYSTEEMPLAFOND ARM E3 TYPE: EBRME 236 A - EVG (OVERIGERUMTES)
- FABR: RIDI TYPE: VLF 236 + VLRI8 ARM E4 TYPE: EBRME 236 A - REVGLS (OVERIGERUMTES)
- ARM E5 TYPE: TLD 4x18W SPECIAL
- OPBOUWARMATUUR ARM F2 TYPE: ABR 236 SG-BAP - REVGLS (COMPUTERR.)
- FABR: RIDI TYPE: VLF 236 + VLRI8 ARM F3 TYPE: ABRME 236 A - EVG (OVERIGERUMTES)
- ARM F4 TYPE: ABR 236 A - REVGLS (OVERIGERUMTES)
- ARM F5 TYPE: ABR 236 A - REVGLS (OVERIGERUMTES)
- INBOUWARMATUUR FABR: 3WES TYPE: SLR62 DOWN LIGHTS HMDZ IP65
- FABR: BEGA TYPE: 6728 DIEPSTRALER HIT-DE 70W
- INBOUWARMATUUR FABR: BEGA TYPE: 6728 DIEPSTRALER HIT-DE 70W
- OPBOUWARMATUUR FABR: I GUZZINI TYPE: B05 535x S 2x TC-L36W/830
- OPBOUWARMATUUR FABR: RYETI TYPE: RGG7032 15CLIC WANDLAMP 60W
- OPBOUWARMATUUR FABR: RIDI TYPE: VLF 236 + VLRI8
- OPBOUWARMATUUR FABR: RIDI TYPE: VLF 136
- INBOUW IN STRALINGSPANEEL (4 ARMATUREN PER PANEEL)
- DOWNLICHTER RECHTHOEKIG INSTELBAAR FABR: RIDI TYPE: VFC 13650 36W HF
- VITRINEVERLICHTING FABR: OSRAM TYPE: LUMINESTRA
- PLAFOND-/ WANDARMATUUR FABR: RIDI ARM T1 TYPE: RK 330 / 136 Z (MET CYLINDRISCHE KAP)
- ARM T2 TYPE: RK 440 / 236 Z (MET CYLINDRISCHE KAP)
- OPBOUWARMATUUR FABR: RIDI TYPE: AWM 156 HF (BODLAMP 1x TC-LF 36W HF)
- TLD (2x 40W DIMBAAR)
- ENKELPOLIGE-SCHAKELAAR
- WISSEL-SCHAKELAAR
- KRUIS-SCHAKELAAR
- NOODVERLICHTINGSARMATUUR UITVOERING ALS TYPE: T1 / T2
- NOODVERLICHTINGSARMATUUR UITVOERING ALS TYPE: D / F / M / N
- NOODVERLICHTINGSARMATUUR FABR: VANLARM X TYPE: 0-230HF
- ARM X4 TYPE: VA-TL50/HF
- NOODVERLICHTINGSARMATUUR WATERDICHT FABR: VANLARM B TYPE: VA-TL360/HF
- ARM X4 TYPE: VA-TL360/HF
- NOODVERLICHTINGSARMATUUR FABR: VANLARM Z TYPE: 0L-230HF
- ARM Z TYPE: 0L-230HF
- NOODVERLICHTINGSARMATUUR MET PICTOGRAM
- NOOD UIT
- NOOD UIT NAAR LINKS
- NOOD UIT NAAR RECHTS
- UIT
- ENKELPOLIGE-SCHAKELAAR
- WISSEL-SCHAKELAAR
- KRUIS-SCHAKELAAR
- ENKELPOLIGE-SCHAKELAAR MET W.C.D.
- WISSEL-SCHAKELAAR MET W.C.D.
- ENKELPOLIGE-DIMMER
- BEGEET-INSTALLATIE
- LICHT-CEL T.B.V. KOEPELVERLICHTING
- DEURSCHAKELAAR
- BEDIENINGSPANEEL VERLICHTING

Project : OPLEIDINGSCENTRUM KEIZERIN MARIALAAN
TE HELMOND
Installatie : 1e VERDIEPING BOUWDEEL A
LICHTINSTALLATIE

Status :
J JOG 01-12-2010
H CRW 30-07-2003
G WHE 09-01-2003
F WHE 14-08-2002
E WHE 05-06-2002

Datum 19-02-2002 Schaal : 1:100 Get. : WME Gec. : HDA

Onderlegger d.d. 22-07-2002

Projectnr. : 0

File naam : 25131-003

Technische Installaties bv

Aankomst - Deventer - Eindhoven - Gelsen - Groningen - Nieuwegein - Rijswijk