


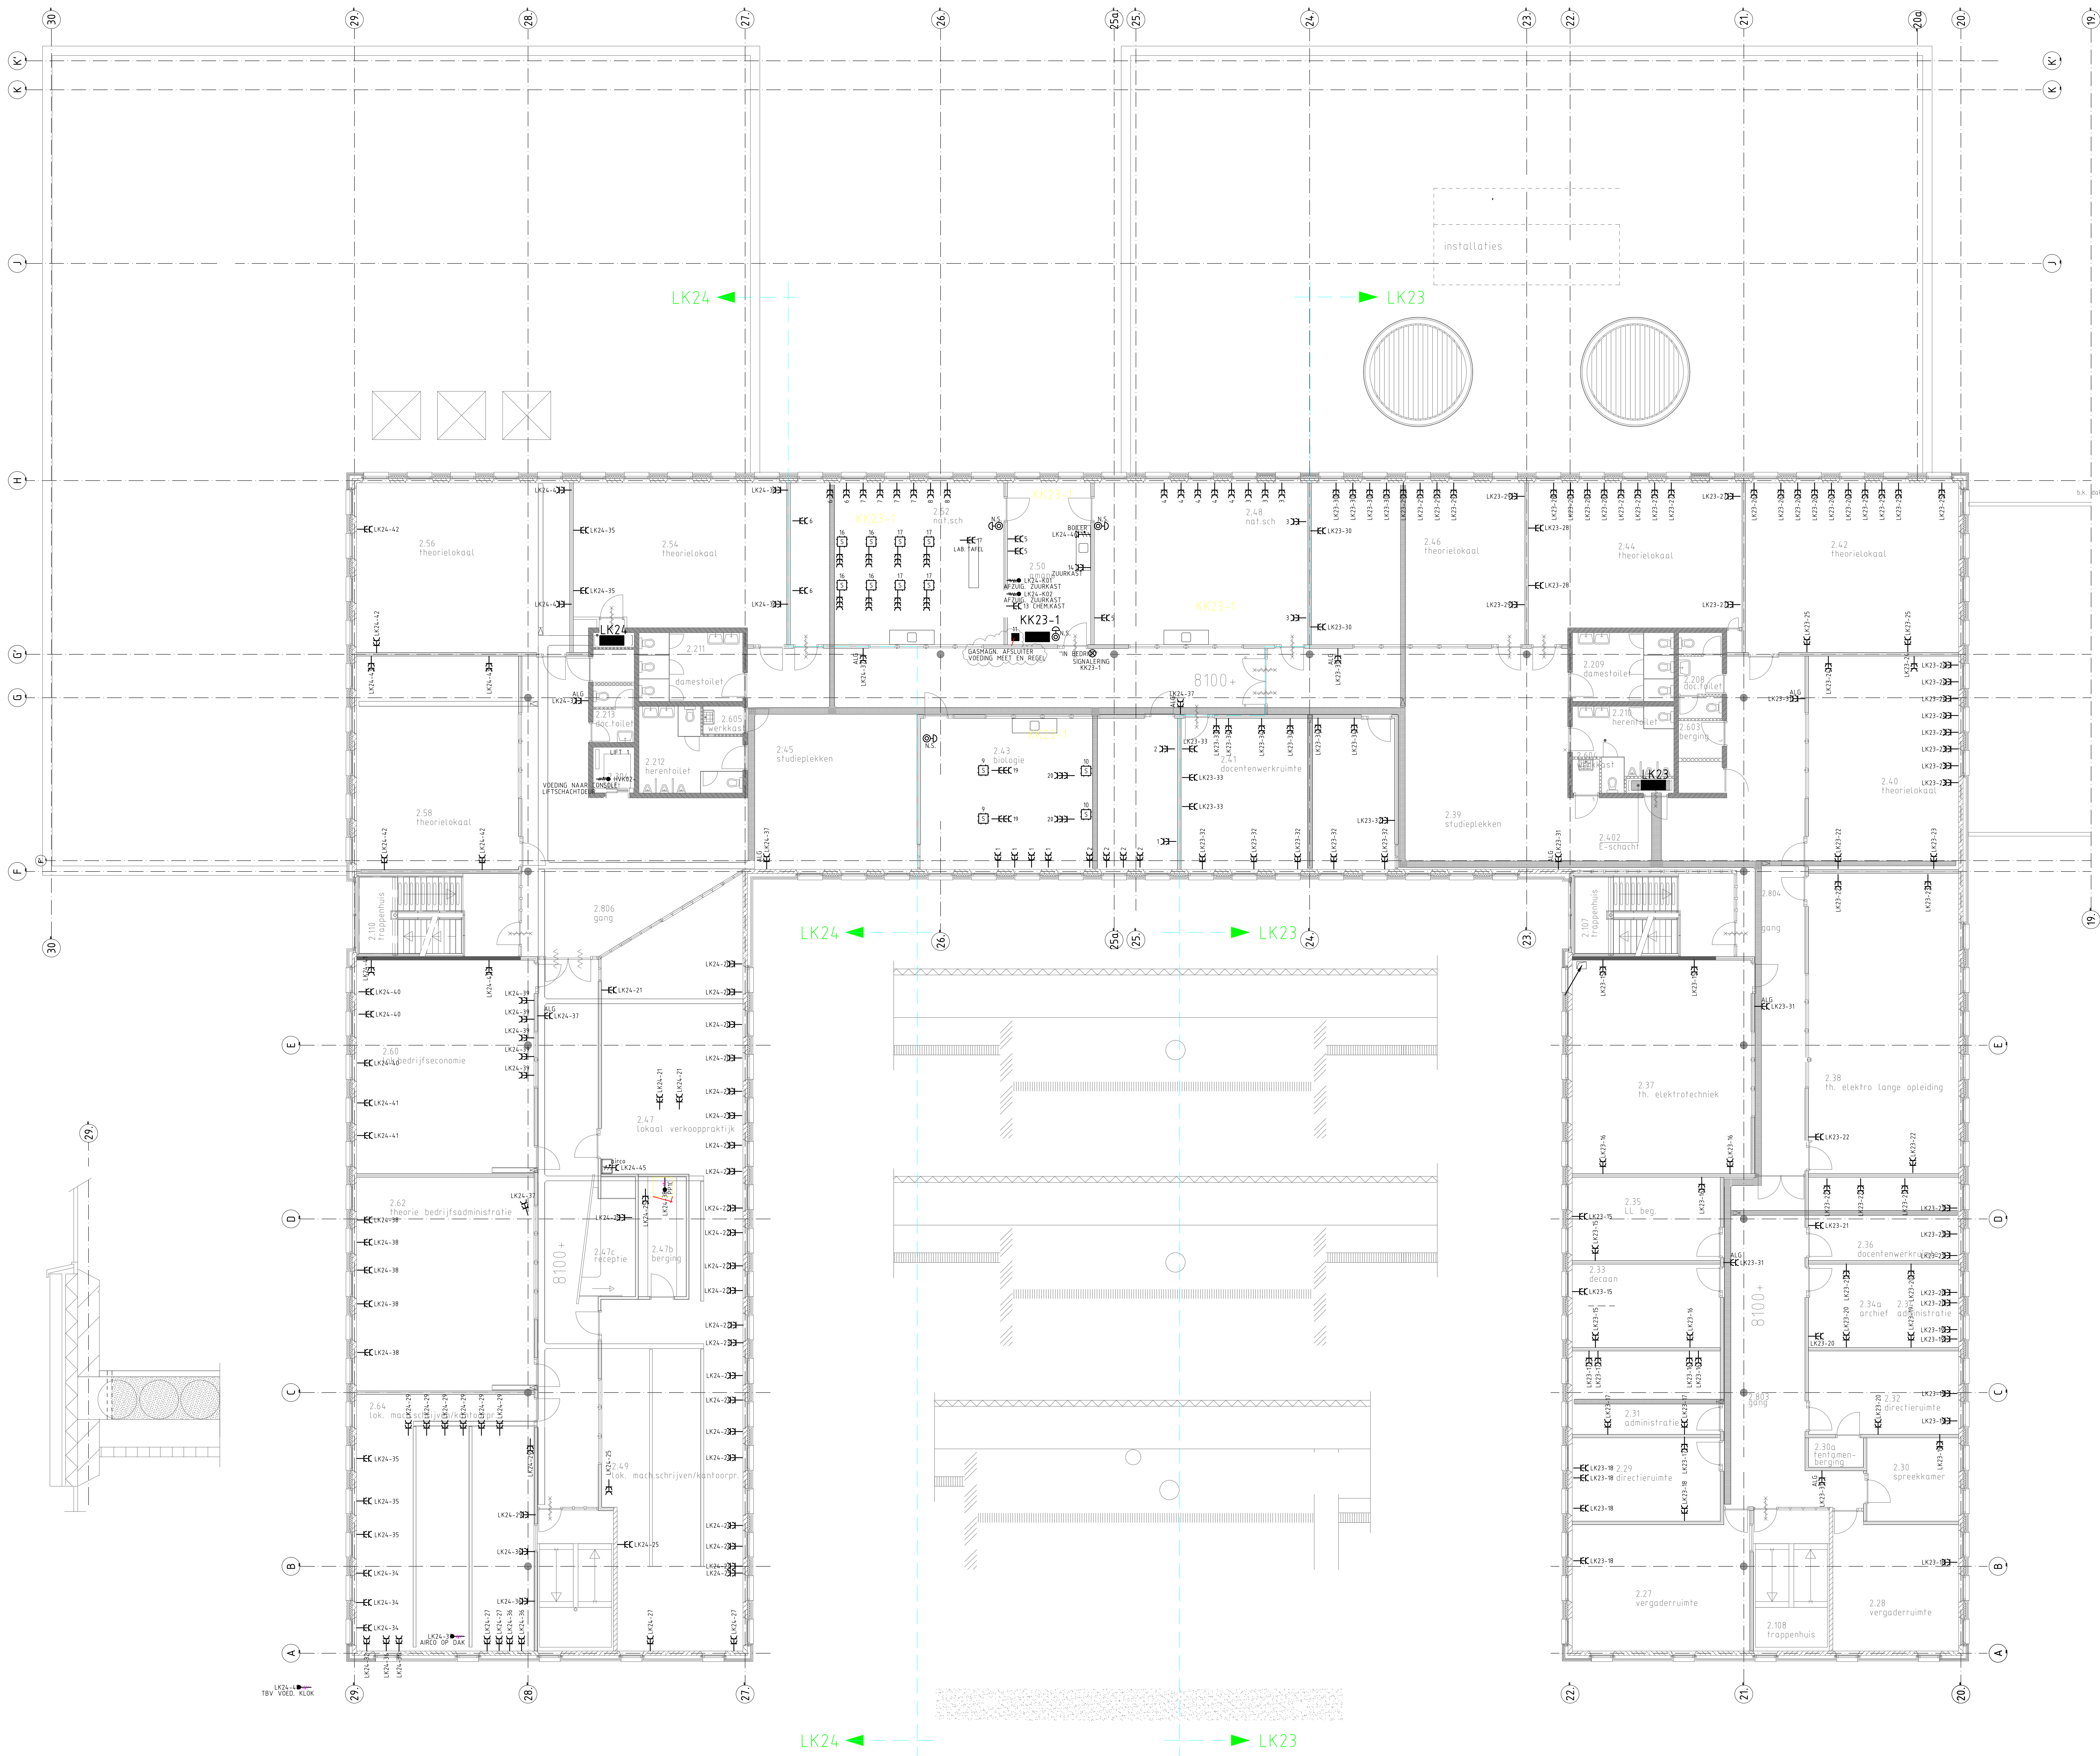

REVISIE

- VERDEELER
- 1-FASE AANSLUITPUNT
- 3-FASE AANSLUITPUNT
- NOODSTOPBEDIENING
- TWEEVOUDIGE WANDCONTACTDOOS + RANDZIJDE WCD IN PRINCIPÉ OP 1050-VL. VLG'S BEST.
- ENKELVOUDIGE WANDCONTACTDOOS + RANDZIJDE WCD IN PRINCIPÉ OP 1050-VL. VLG'S BESTEK.)
- CEE-FORM-WANDCONTACTDOOS 3-FASE
- CEE-FORM-WANDCONTACTDOOS 1-FASE
- SIGNALERING "IN BEDRIJF" KK-VERDEELERS
- ENERGIE-ZUIJL
- SERVICE-ZUIJL LEVERING DERDEN

Project : OPLEIDINGSCENTRUM KEIZERIN MARIALAAN		Status : REVISIE	
TE HELMOND		G JOG 01-12-2010	
Installatie : 2e-VERDIEPING BOUWDEEL A		F CRW 29-09-2003	
KRACHTINSTALLATIE		E CRW 30-07-2003	
Datum 16-10-2001		D WME 09-01-2003	
Schaal : 1 : 100		C WME 28-09-2002	
Get. : WME		Gec. : HDA	
Nr. 0		Datum	
Projectnr. : 131		Auteursrecht voorbehouden	
File naam : 2015-10-15		Onderlegger d.d. 22-07-20	