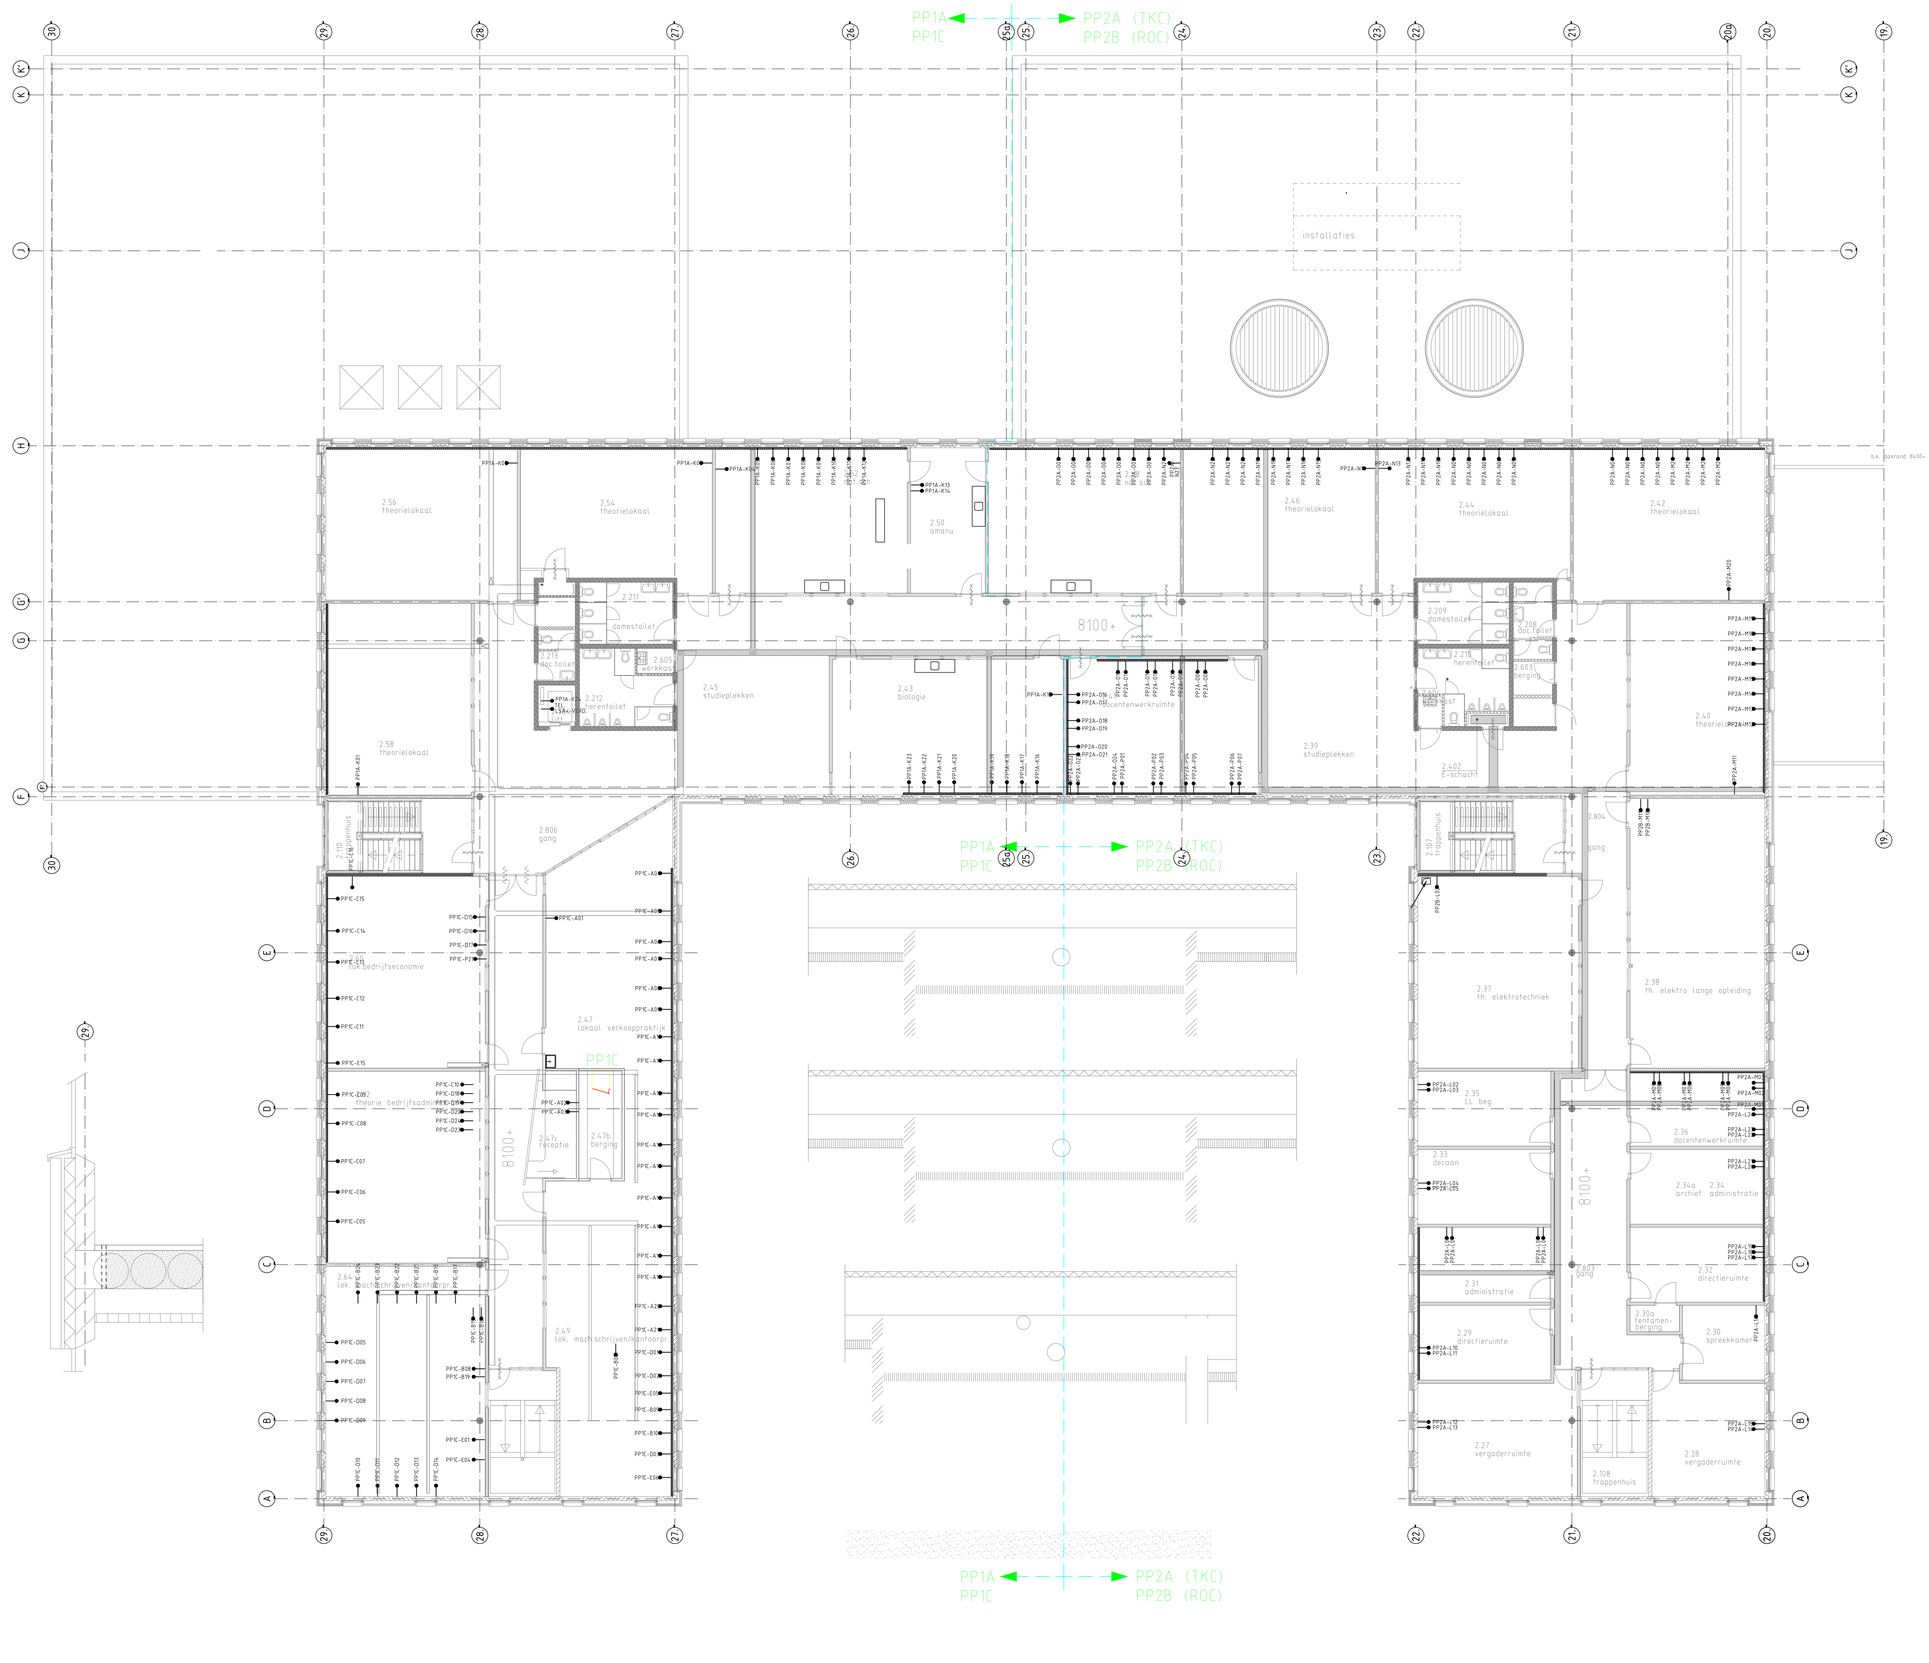

Onderlegger d.d. 22-07-20

Project : OPLEIDINGSCENTRUM 'KEIZERIN' MARIALAAN TE HELMOND

Status : REVISIE

F	JOG	01-12-2010
E	CRW	31-07-2003
D	WME	09-01-2003
C	WME	05-06-2002
B	WME	03-04-2002

Nr. | Gewijzigd | Datum

Installatie : ZB-VERDIEPING BOUWDEEL 'A' DATA / TELEFOON / CAI / BEL INSTA

Datum 18-12-2001 | Schaal :1 : 100 | Get. :WME | Gec. :HDA

Auteursrecht voorbehouden

Projectnr. : A 25.131

File naam :

HOMIJ Technische Installatie Adviseurs
Amsterdam - Deventer - Eindhoven - Geleen - Groningen - Nieuwegein - Rijswijk - Rotterdam - Vught