


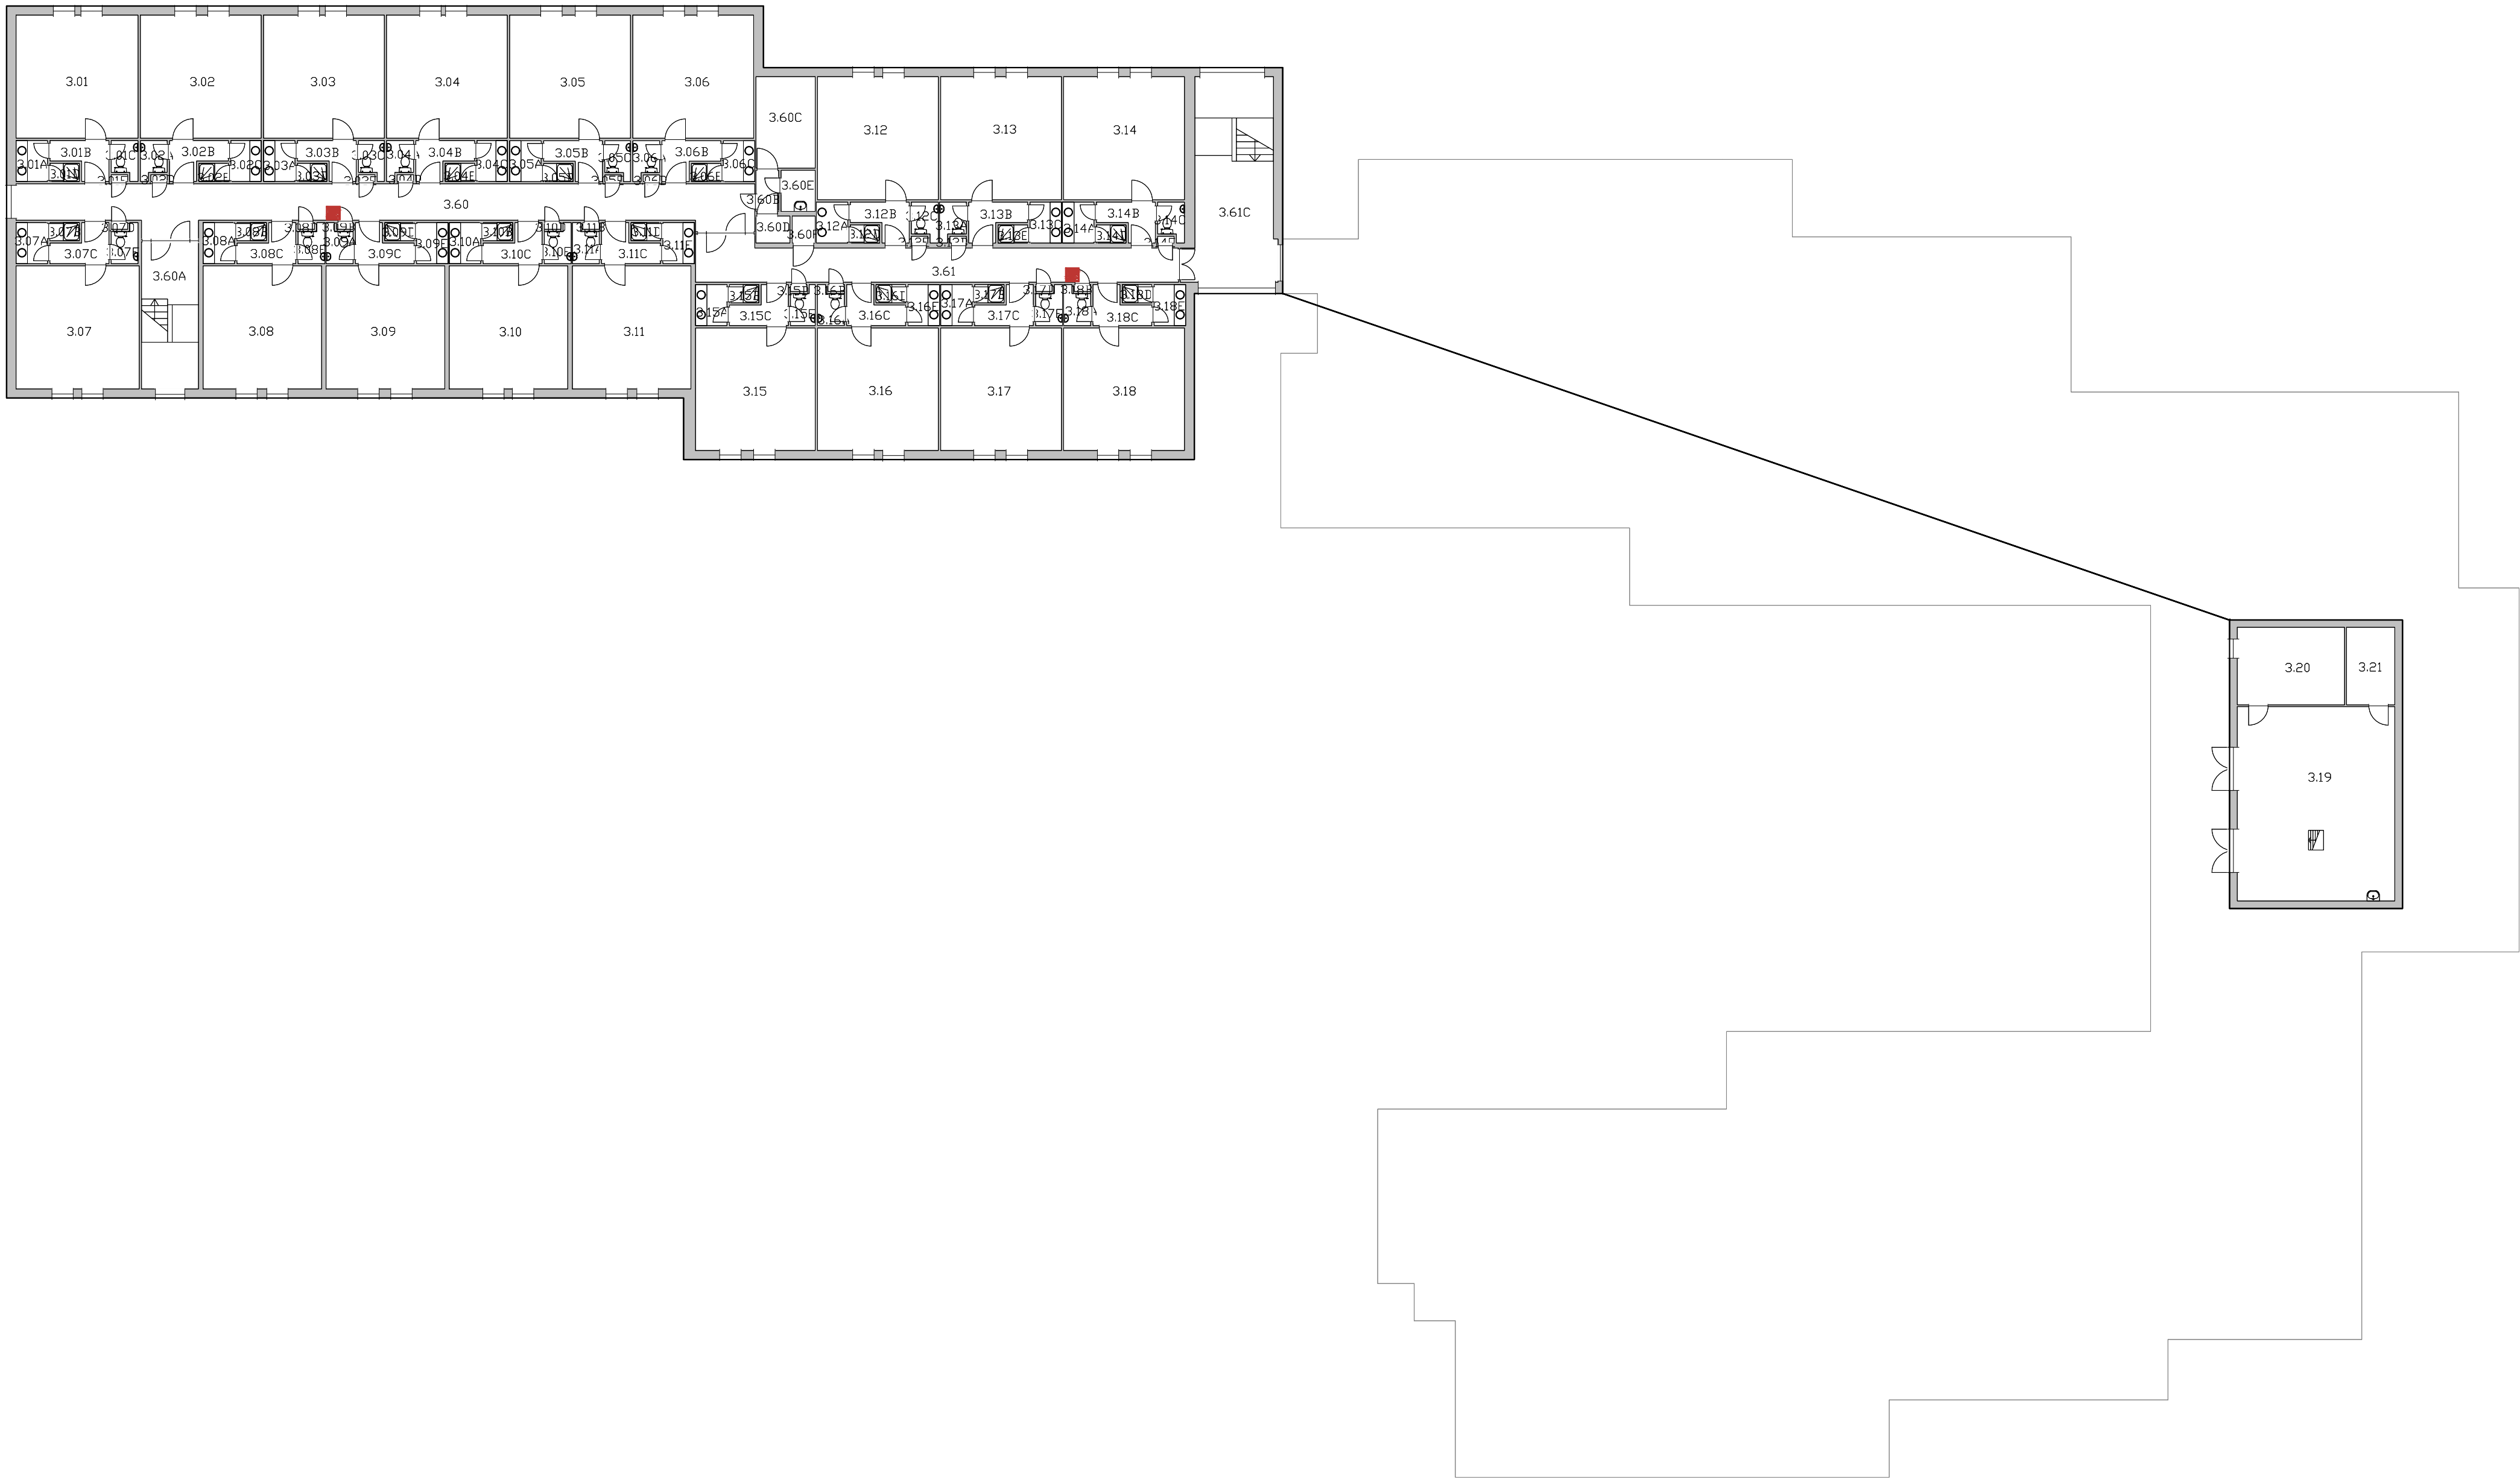

Brandslanghaspel					
Ruimtecode	BI_code	Bouwjaar	Fabrikant	Nadere_locatie	Slanglengte
3.60	1	2005	Ajax	3.09C	20
3.61	1	2014	Ajax	3.18C	20

Brandslanghaspels

3 - 3e Verdieping
020 - Oostplein
37H10 - VAN GHENTKAZERNE

Schaal: 1:200 (A1)
Datum: 30 januari 2019