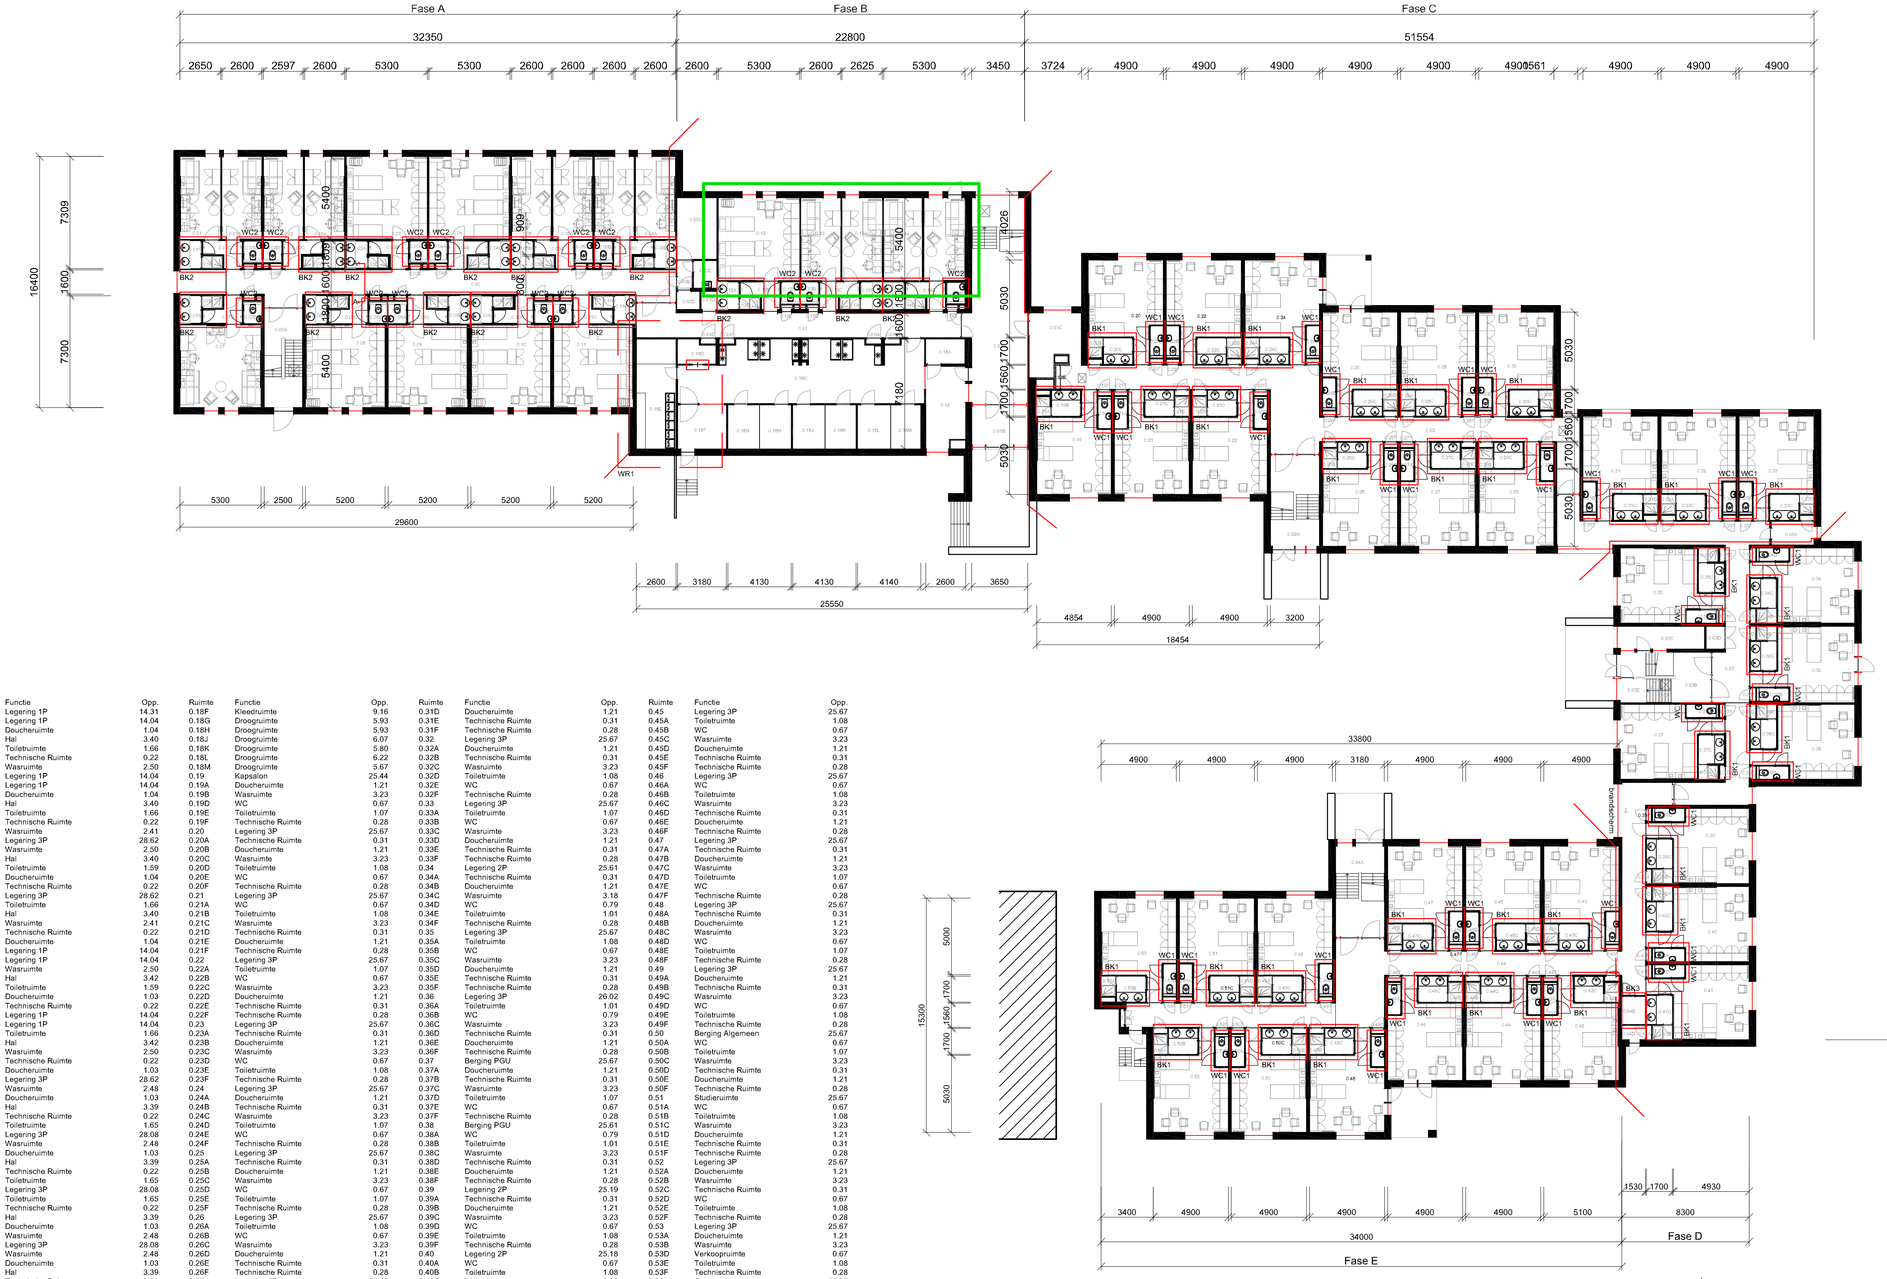


bvo 2645 m2
nvo 2286 m2

Ruimte	Functie	Opp.
0.01	Legering 1P	14.31
0.01A	Legering 1P	14.04
0.01B	Doucheruimte	1.04
0.01C	Hal	3.40
0.01D	Toiletruimte	1.66
0.01E	Technische Ruimte	0.22
0.01F	Wasruimte	2.50
0.02	Legering 1P	14.04
0.02A	Legering 1P	14.04
0.02B	Doucheruimte	1.04
0.02C	Hal	3.40
0.02D	Toiletruimte	1.66
0.02E	Technische Ruimte	0.22
0.02F	Wasruimte	2.41
0.03	Legering 3P	28.62
0.03A	Wasruimte	2.50
0.03B	Hal	3.40
0.03C	Toiletruimte	1.59
0.03D	Doucheruimte	1.04
0.03E	Technische Ruimte	0.22
0.04	Legering 3P	28.62
0.04A	Toiletruimte	1.66
0.04B	Hal	3.40
0.04C	Wasruimte	2.41
0.04D	Technische Ruimte	0.22
0.04E	Doucheruimte	1.04
0.05	Legering 1P	14.04
0.05A	Legering 1P	14.04
0.05B	Wasruimte	2.50
0.05C	Hal	3.42
0.05D	Toiletruimte	1.59
0.05E	Doucheruimte	1.03
0.05F	Technische Ruimte	0.22
0.06	Legering 1P	14.04
0.06A	Legering 1P	14.04
0.06B	Toiletruimte	1.66
0.06C	Hal	3.42
0.06D	Wasruimte	2.50
0.06E	Technische Ruimte	0.22
0.06F	Doucheruimte	1.03
0.07	Legering 3P	28.62
0.07A	Wasruimte	2.48
0.07B	Doucheruimte	1.03
0.07C	Hal	3.39
0.07D	Technische Ruimte	0.22
0.07E	Toiletruimte	1.65
0.08	Legering 3P	28.08
0.08A	Wasruimte	2.48
0.08B	Doucheruimte	1.03
0.08C	Hal	3.39
0.08D	Technische Ruimte	0.22
0.08E	Toiletruimte	1.65
0.09	Legering 3P	28.08
0.09A	Toiletruimte	1.65
0.09B	Technische Ruimte	0.22
0.09C	Hal	3.39
0.09D	Doucheruimte	1.03
0.09E	Wasruimte	2.48
0.10	Legering 3P	28.08
0.10A	Wasruimte	2.48
0.10B	Doucheruimte	1.03
0.10C	Hal	3.39
0.10D	Technische Ruimte	0.22
0.10E	Toiletruimte	1.65
0.11	Legering 3P	28.08
0.11A	Toiletruimte	1.65
0.11B	Technische Ruimte	0.22
0.11C	Hal	3.39
0.11D	Doucheruimte	1.03
0.11E	Wasruimte	2.48
0.12	Legering 3P	28.62
0.12A	Wasruimte	2.48
0.12B	Hal	3.39
0.12C	Toiletruimte	1.65
0.12D	Doucheruimte	1.03
0.12E	Technische Ruimte	0.22
0.13	Legering 1P	14.04
0.13A	Legering 1P	14.17
0.13B	Toiletruimte	1.65
0.13C	Hal	3.39
0.13D	Technische Ruimte	0.22
0.13E	Doucheruimte	1.03
0.13F	Wasruimte	2.48
0.14	Berging Linnen	28.17
0.14A	Wasruimte	2.48
0.14B	Hal	3.39
0.14C	Toiletruimte	1.65
0.14D	Doucheruimte	1.03
0.14E	Technische Ruimte	0.22
0.18	Piketkamer	13.36
0.18A	Technische Ruimte	4.13
0.18C	Wasruimte Textiel	60.83
0.18D	Opslag	3.60
0.18E	Was- en droogruimte	18.53
0.18F	Kleedruimte	9.16
0.18G	Droogruimte	5.93
0.18H	Droogruimte	5.93
0.18J	Droogruimte	6.07
0.18K	Droogruimte	5.80
0.18L	Droogruimte	6.22
0.18M	Droogruimte	5.67
0.19	Kapsalon	25.44
0.19A	Doucheruimte	1.21
0.19B	Wasruimte	3.23
0.19D	WC	0.67
0.19E	Toiletruimte	1.07
0.19F	Technische Ruimte	0.28
0.20	Legering 3P	25.67
0.20A	Technische Ruimte	0.31
0.20B	Doucheruimte	1.21
0.20C	Wasruimte	3.23
0.20D	Toiletruimte	1.08
0.20E	WC	0.67
0.20F	Technische Ruimte	0.28
0.21	Legering 3P	25.67
0.21A	WC	0.67
0.21B	Toiletruimte	1.08
0.21C	Wasruimte	3.23
0.21D	Technische Ruimte	0.31
0.21E	Doucheruimte	1.21
0.21F	Technische Ruimte	0.28
0.22	Legering 3P	25.67
0.22A	Toiletruimte	1.07
0.22B	WC	0.67
0.22C	Wasruimte	3.23
0.22D	Doucheruimte	1.21
0.22E	Technische Ruimte	0.31
0.22F	Technische Ruimte	0.28
0.23	Legering 3P	25.67
0.23A	Technische Ruimte	0.31
0.23B	Doucheruimte	1.21
0.23C	Wasruimte	3.23
0.23D	WC	0.67
0.23E	Toiletruimte	1.08
0.23F	Technische Ruimte	0.28
0.24	Legering 3P	25.67
0.24A	Wasruimte	3.23
0.24D	Toiletruimte	1.07
0.24E	WC	0.67
0.24F	Technische Ruimte	0.28
0.25	Legering 3P	25.67
0.25A	Technische Ruimte	0.31
0.25B	Doucheruimte	1.21
0.25C	Wasruimte	3.23
0.25D	WC	0.67
0.25E	Toiletruimte	1.07
0.25F	Technische Ruimte	0.28
0.26	Legering 3P	25.67
0.26A	Toiletruimte	1.08
0.26B	WC	0.67
0.26C	Wasruimte	3.23
0.26D	Doucheruimte	1.21
0.26E	Technische Ruimte	0.31
0.26F	Technische Ruimte	0.28
0.27	Legering 3P	25.67
0.27A	WC	0.67
0.27B	Toiletruimte	1.08
0.27C	Wasruimte	3.23
0.27D	Technische Ruimte	0.31
0.27E	Doucheruimte	1.21
0.27F	Technische Ruimte	0.28
0.28	Legering 3P	25.67
0.28A	Doucheruimte	1.21
0.28B	Technische Ruimte	0.31
0.28C	Wasruimte	3.23
0.28D	Toiletruimte	1.08
0.28E	WC	0.67
0.28F	Technische Ruimte	0.28
0.29	Legering 3P	25.67
0.29A	Technische Ruimte	0.31
0.29B	Doucheruimte	1.21
0.29C	Wasruimte	3.23
0.29D	WC	0.67
0.29E	Toiletruimte	1.08
0.29F	Technische Ruimte	0.28
0.30	Legering 3P	25.67
0.30A	Toiletruimte	1.07
0.30B	WC	0.67
0.30C	Wasruimte	3.23
0.30D	Doucheruimte	1.21
0.30E	Technische Ruimte	0.31
0.30F	Technische Ruimte	0.28
0.31	Legering 3P	25.67
0.31A	Toiletruimte	1.08
0.31B	WC	0.67
0.31C	Wasruimte	3.23
0.31D	Doucheruimte	1.21
0.31E	Technische Ruimte	0.31
0.31F	Technische Ruimte	0.28
0.32	Legering 3P	25.67
0.32A	Doucheruimte	1.21
0.32B	Technische Ruimte	0.31
0.32C	Wasruimte	3.23
0.32D	Toiletruimte	1.08
0.32E	WC	0.67
0.32F	Technische Ruimte	0.28
0.33	Legering 3P	25.67
0.33A	Toiletruimte	1.07
0.33B	WC	0.67
0.33C	Wasruimte	3.23
0.33D	Doucheruimte	1.21
0.33E	Technische Ruimte	0.31
0.33F	Technische Ruimte	0.28
0.34	Legering 2P	25.61
0.34A	Technische Ruimte	0.31
0.34B	Doucheruimte	1.21
0.34C	Wasruimte	3.18
0.34D	WC	0.79
0.34E	Toiletruimte	1.01
0.34F	Technische Ruimte	0.28
0.35	Legering 3P	25.67
0.35A	Toiletruimte	1.08
0.35B	WC	0.67
0.35C	Wasruimte	3.23
0.35D	Doucheruimte	1.21
0.35E	Technische Ruimte	0.31
0.35F	Technische Ruimte	0.28
0.36	Legering 3P	26.02
0.36A	Toiletruimte	1.01
0.36B	WC	0.79
0.36C	Wasruimte	3.23
0.36D	Technische Ruimte	0.31
0.36E	Doucheruimte	1.21
0.36F	Technische Ruimte	0.28
0.37	Berging PGU	25.67
0.37A	Doucheruimte	1.21
0.37B	Technische Ruimte	0.31
0.37C	Wasruimte	3.23
0.37D	Toiletruimte	1.07
0.37E	WC	0.67
0.37F	Technische Ruimte	0.28
0.38	Berging PGU	25.61
0.38A	WC	0.79
0.38B	Toiletruimte	1.01
0.38C	Wasruimte	3.23
0.38D	Technische Ruimte	0.31
0.38E	Doucheruimte	1.21
0.38F	Technische Ruimte	0.28
0.39	Legering 2P	25.19
0.39A	Technische Ruimte	0.31
0.39B	Doucheruimte	1.21
0.39C	Wasruimte	3.23
0.39D	WC	0.67
0.39E	Toiletruimte	1.08
0.39F	Technische Ruimte	0.28
0.40	Legering 2P	25.18
0.40A	WC	0.67
0.40B	Toiletruimte	1.08
0.40C	Wasruimte	3.23
0.40D	Technische Ruimte	0.31
0.40E	Doucheruimte	1.21
0.40F	Technische Ruimte	0.28
0.41	Legering 2P	25.18
0.41A	Technische Ruimte	0.31
0.41B	Doucheruimte	1.21
0.41C	Wasruimte	3.23
0.41D	WC	0.67
0.41E	Toiletruimte	1.08
0.41F	Technische Ruimte	0.28
0.42	Legering 3P	25.67
0.42A	WC	0.67
0.42B	Toiletruimte	1.07
0.42C	Wasruimte	3.23
0.42D	Technische Ruimte	0.31
0.42E	Doucheruimte	1.21
0.42F	Technische Ruimte	0.28
0.43	Legering 3P	25.67
0.43A	Doucheruimte	1.21
0.43B	Technische Ruimte	0.31
0.43C	Wasruimte	3.23
0.43D	Toiletruimte	1.08
0.43E	WC	0.67
0.43F	Technische Ruimte	0.28
0.44	Legering 3P	25.67
0.44A	Technische Ruimte	0.31
0.44B	Doucheruimte	1.21
0.44C	Wasruimte	3.23
0.44D	WC	0.67
0.44E	Toiletruimte	1.08
0.44F	Technische Ruimte	0.28
0.45	Legering 3P	25.67
0.45A	Toiletruimte	1.08
0.45B	WC	0.67
0.45C	Wasruimte	3.23
0.45D	Doucheruimte	1.21
0.45E	Technische Ruimte	0.31
0.45F	Technische Ruimte	0.28
0.46	Legering 3P	25.67
0.46A	WC	0.67
0.46B	Toiletruimte	1.08
0.46C	Wasruimte	3.23
0.46D	Technische Ruimte	0.31
0.46E	Doucheruimte	1.21
0.46F	Technische Ruimte	0.28
0.47	Legering 3P	25.67
0.47A	Technische Ruimte	0.31
0.47B	Doucheruimte	1.21
0.47C	Wasruimte	3.23
0.47D	Toiletruimte	1.07
0.47E	WC	0.67
0.47F	Technische Ruimte	0.28
0.48	Legering 3P	25.67
0.48A	Technische Ruimte	0.31
0.48B	Doucheruimte	1.21
0.48C	Wasruimte	3.23
0.48D	WC	0.67
0.48E	Toiletruimte	1.07
0.48F	Technische Ruimte	0.28
0.49	Legering 3P	25.67
0.49A	Doucheruimte	1.21
0.49B	Technische Ruimte	0.31
0.49C	Wasruimte	3.23
0.49D	WC	0.67
0.49E	Toiletruimte	1.08
0.49F	Technische Ruimte	0.28
0.50	Berging Algemeen	25.67
0.50A	WC	0.67
0.50B	Toiletruimte	1.07
0.50C	Wasruimte	3.23
0.50D	Technische Ruimte	0.31
0.50E	Doucheruimte	1.21
0.50F	Technische Ruimte	0.28
0.51	Studieruimte	25.67
0.51A	WC	0.67
0.51B	Toiletruimte	1.08
0.51C	Wasruimte	3.23
0.51D	Doucheruimte	1.21
0.51E	Technische Ruimte	0.31
0.51F	Technische Ruimte	0.28
0.52	Legering 3P	25.67
0.52A	Doucheruimte	1.21
0.52B	Wasruimte	3.23
0.52C	Technische Ruimte	0.31
0.52D	WC	0.67
0.52E	Toiletruimte	1.08
0.52F	Technische Ruimte	0.28
0.53	Legering 3P	25.67
0.53A	Doucheruimte	1.21
0.53B	Wasruimte	3.23
0.53D	Verkoopruimte	0.67
0.53E	Toiletruimte	1.08
0.53F	Technische Ruimte	0.28
0.60	Gang	55.27
0.60A	Trappenhuis	15.62
0.60B	Hal	1.80
0.60C	Berging Algemeen	10.43
0.60D	Meterkast	1.77
0.60E	Kast Schoonmaakdienst	2.70
0.61	Gang	35.52
0.61A	Hal	48.61
0.61B	Hal	9.34
0.61C	Gang	12.06
0.61D	Telematicaruimte	1.20
0.61E	Technische Ruimte	0.31
0.61F	Technische Ruimte	0.31
0.61G	Technische Ruimte	0.31
0.61H	Technische Ruimte	0.31
0.62	Gang	71.49
0.62A	Trappenhuis	19.04
0.62B	Technische Ruimte	0.39
0.63	Gang	57.66
0.63A	Opslag	4.25
0.63B	Trappenhuis	13.73
0.63C	Berging Algemeen	8.25
0.63D	Technische Ruimte	1.80
0.63E	Technische Ruimte	4.06
0.63F	Technische Ruimte	1.06
0.64	Gang	87.94
0.64A	Trappenhuis	19.04
0.64B	Opslag	2.78
0.64C	Technische Ruimte	0.28
0.64D	Technische Ruimte	1.42

Verticale rook- en brandscheidingen zijn onbekend, het uitgangspunt is dat iedere verdiepingsvloer een rook- en brandscheiding betreft. Eventueel nader te bepalen tijdens de schouw.

Versie	Datum	Omschrijving	Get.	Gezien
5.0				
4.0				
3.0	22-6-2023	Aanvullingen NvL		WDE
2.0	08-5-2023	TO def.		WDE
1.0	28-3-2023	TO concept		WDE

Opdrachtgever: Rijksvastgoedbedrijf

Project: Van Ghentkazerne Toepad 120 Rotterdam

Onderwerp: NIEUW-B
Plattegrond begane grond

dvtadvies
Bedrijfshuisvesting | (Brand)veiligheid | Datacenters | Duurzaamheid | Inspecties
(ISO 9001, 14001 & 27001 | SCI, | CO2-Ladder | VCA* | NEN 2580 | SCOS B, 10 & 12| BRL 5015, 5023, 5024, 6010 & 9500

DVTadvies B.V.
Savannahweg 25b
3542AW Utrecht
www.dvtadvies.nl
info@dvtadvies.nl
+31 (0)30 22 38 690

Schaal: 1:200 | Status: Definitief
Dossiernummer: HV22563 | Formaat: A1 | Bladnummer: 01
Tekeningnummer: 100

© DVTadvies B.V.

File: HV22563-TB-100 NIEUW Plattegrond begane grond.dwg