


DOLFIN

08 EO

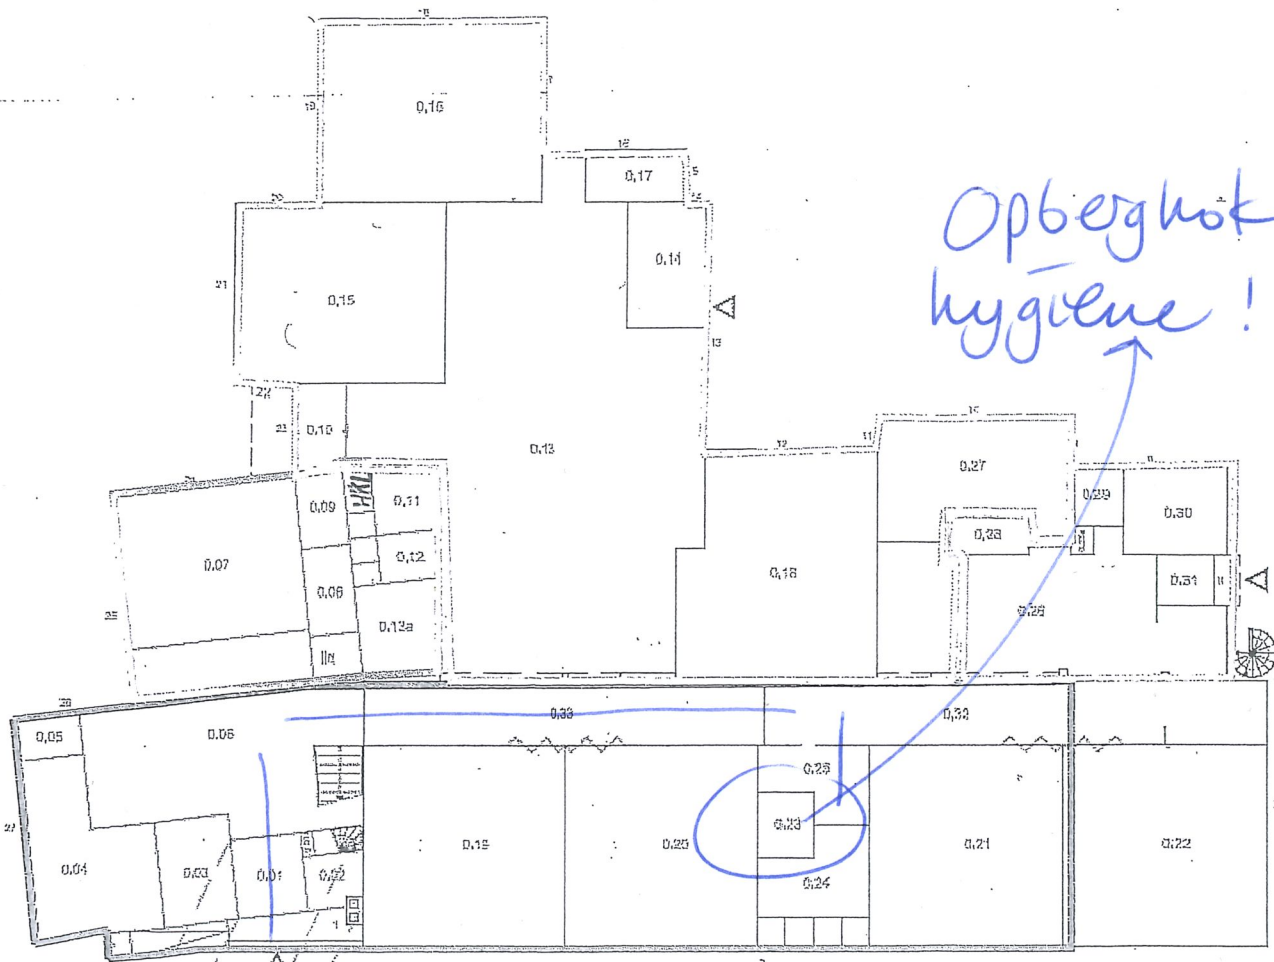

Ingang

Weidestraat 1
Driebergen

Stichting:	Wereldkidz
School:	Dolfin Noord
Adres:	Weidestraat 1, Oriebergen
Onderwerp:	Plattegrond begane grond
Tekeningversie:	1.0
BVO:	Datum: 19-08-2014
Opgesteld door:	DK