




0.32
0.33

0.34
Geen eigendom school

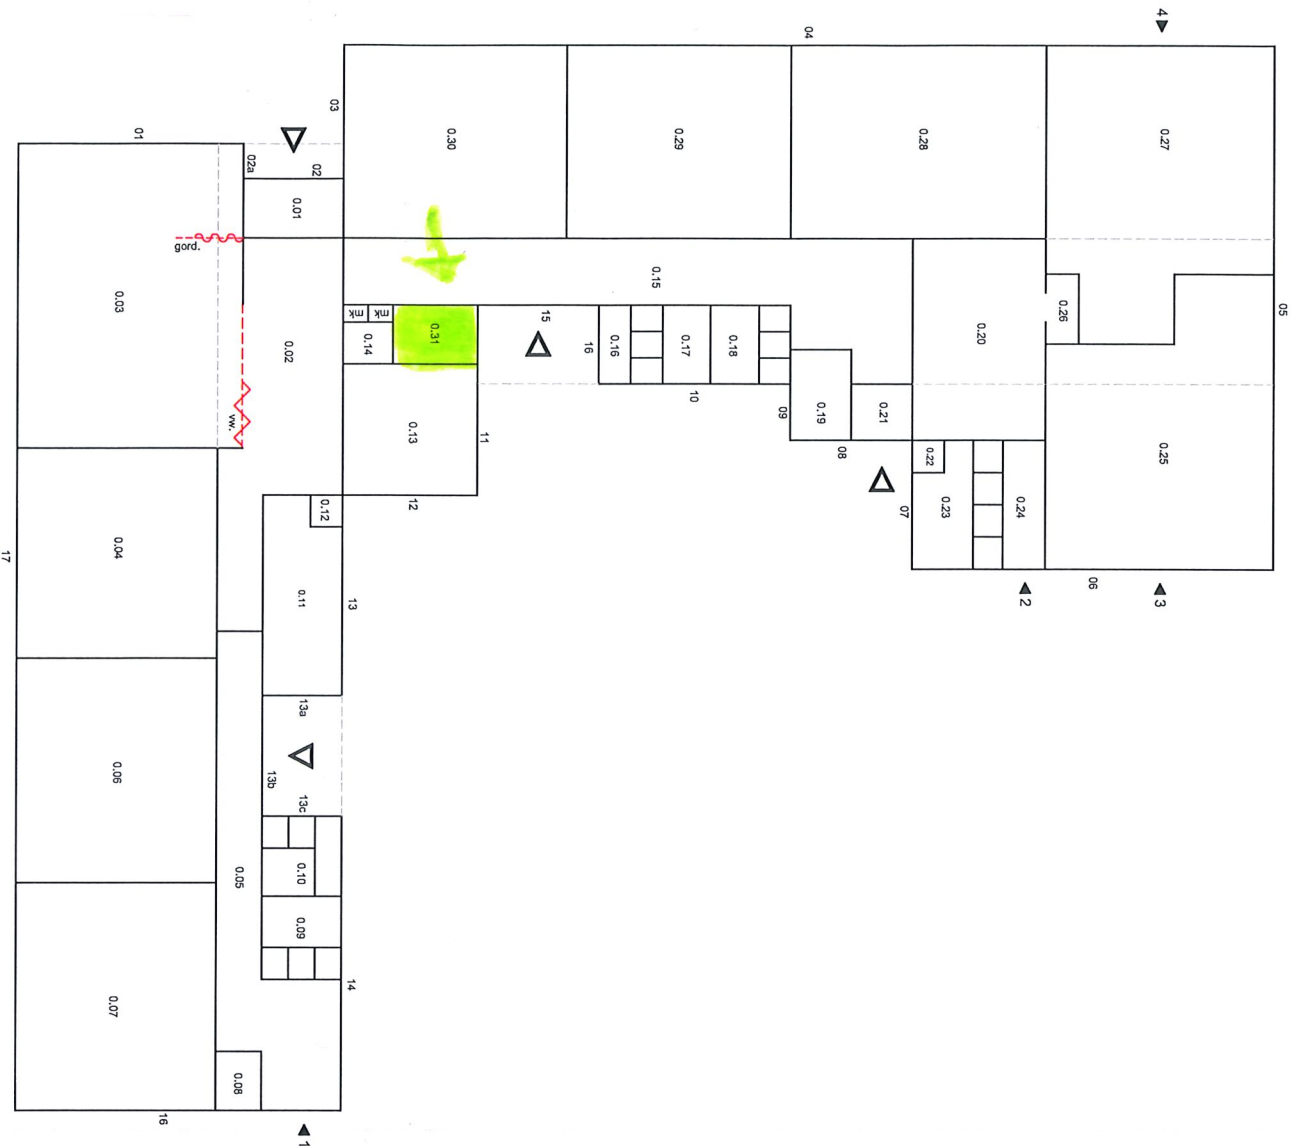

Stichting
Wereldkidz
School:
Montessori Griffensteyn
Laan van Cattenbroeck 76, Zeist
Onderwerp:
Plattegrond begane grond
Tekeningsversie:
1.01
BVO: A
Datum: 11-06-2019
Opgesteld door:
HV

Anculus B.V.
Pastoor Peters-
straat 170-36
Eindhoven
Postbus 764
5601 JP Eindhoven
T: 040 246237
F: 040 2364278
E: info@anculus.nl
I: www.anculus.nl

