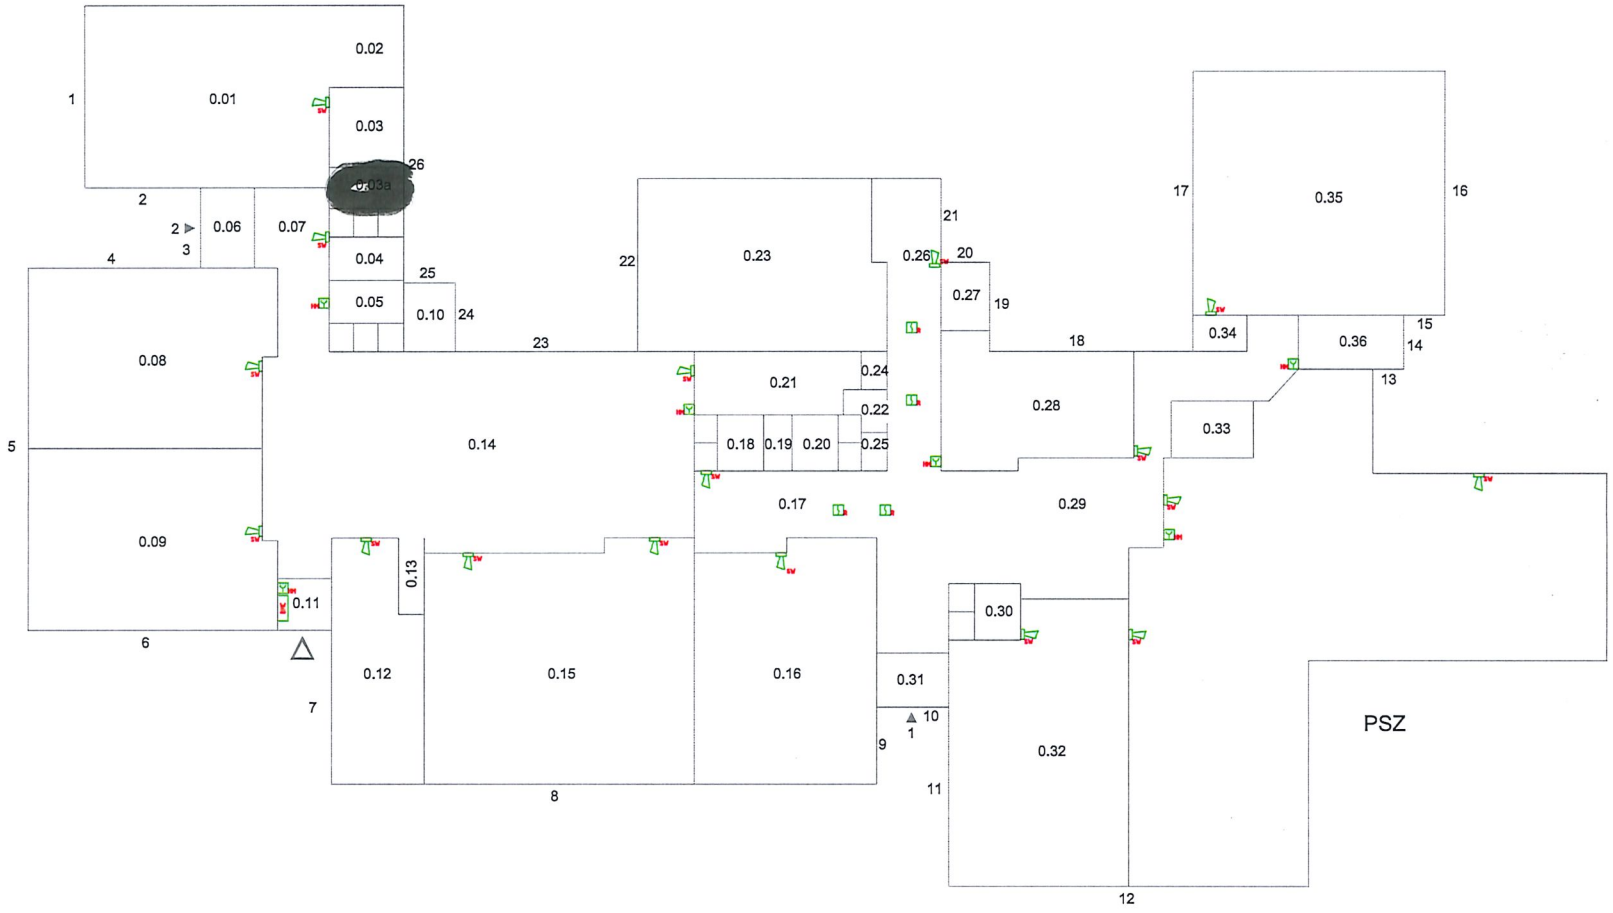

NUMMERING COMPONENTEN AANGEVEN

Symboolenlijst

Aantal	Symbool	Omschrijving
1	BMC	Centrale, brandmeld-
8	HM	Handbrandmelder
4	IR	Melder, rook, optisch
17	SW	Signaalgever elektronisch slow whoop

Stichting:
Wereldkidz
School:
De Kievit
Nachtegaallaan 36, 3738 EB, Maartensdijk

WERELDKIDZ DE KIEVIT
Nachtegaallaan 36, 3738 EB, Maartensdijk

Omschrijving:
BRANDMELD- EN ONTRUIMINGSINSTALLATIE
BEGANE GROND

Status: REVISIE

Get. 1:1m. Datum 9-4-21 Gez. Wagenaar
Schaal 1:100 Formaat A1 Gez. Pr.Welder
per. dd. per. dd.

Beveiligingstechniek
Alkmaarstraat 3, 7901 AS Zwolle, 0591-494758, www.harwig.nl, info@harwig.nl

Discipline: Veiligheid
Initiatief nummer: 3738EB36
Project nummer: 206020.267
Tekening: BM00

3738EB36_BM00.dwg