


*Opslag! magazijn
sanitaire artikelen*

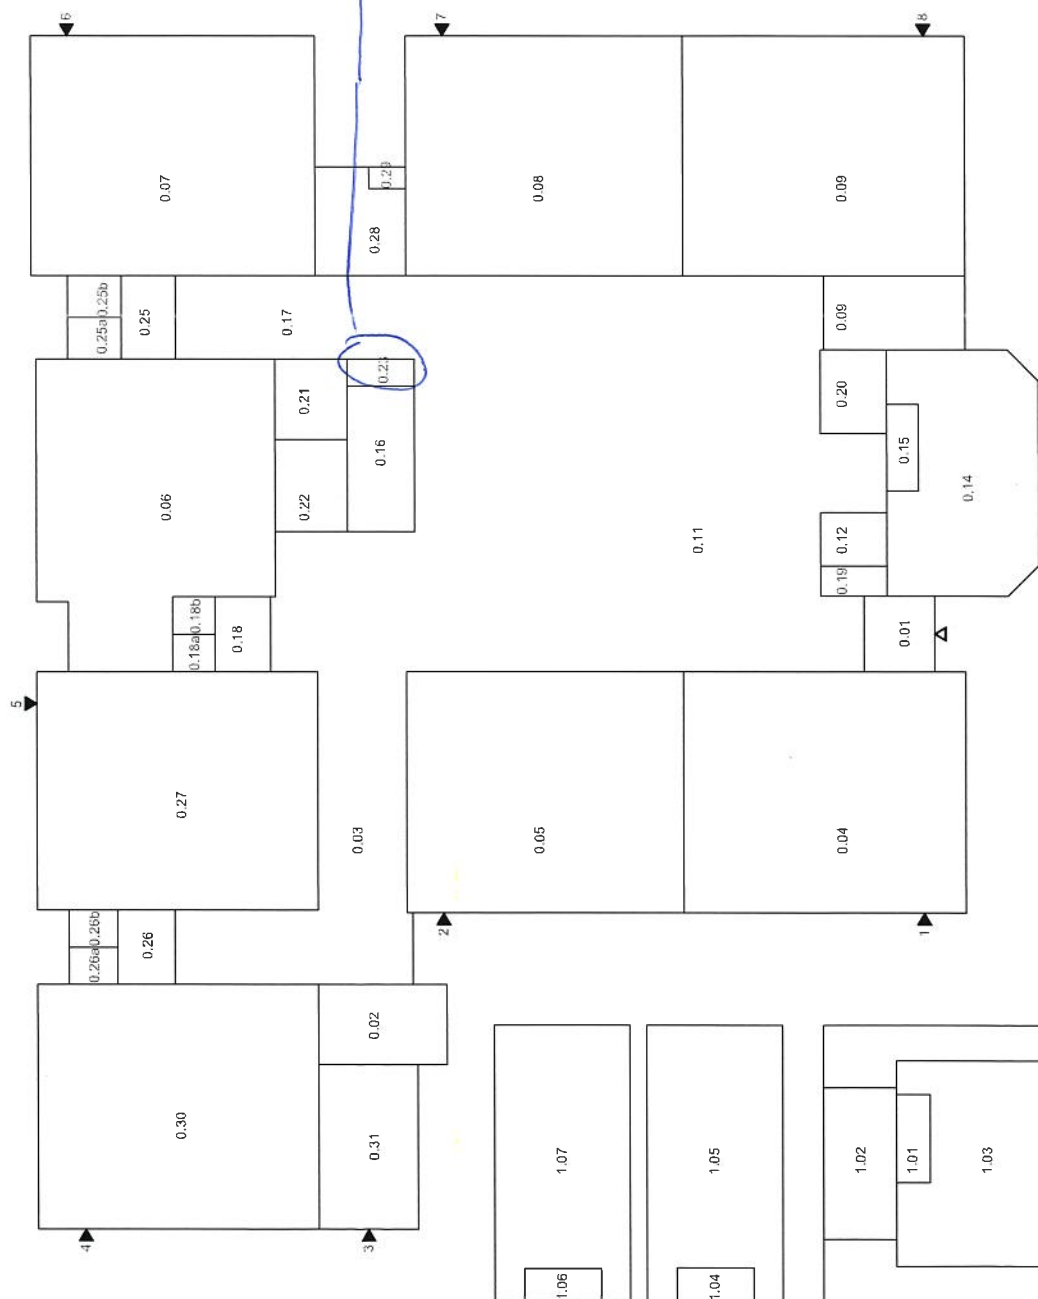

Begane grond

Verdieping

Bouwlaag	Begane grond - 1e verdieping
Opdrachtgever	Wereldidz
Object	't Kocknest
Adres	Drie Stammenweg 2
Postcode en plaats	3628 BW Kockengen
BVO	995
Formaat	A3
Schaal	1 op 150
Datum	20 december 2021