


meander
 1u inclusie toilet

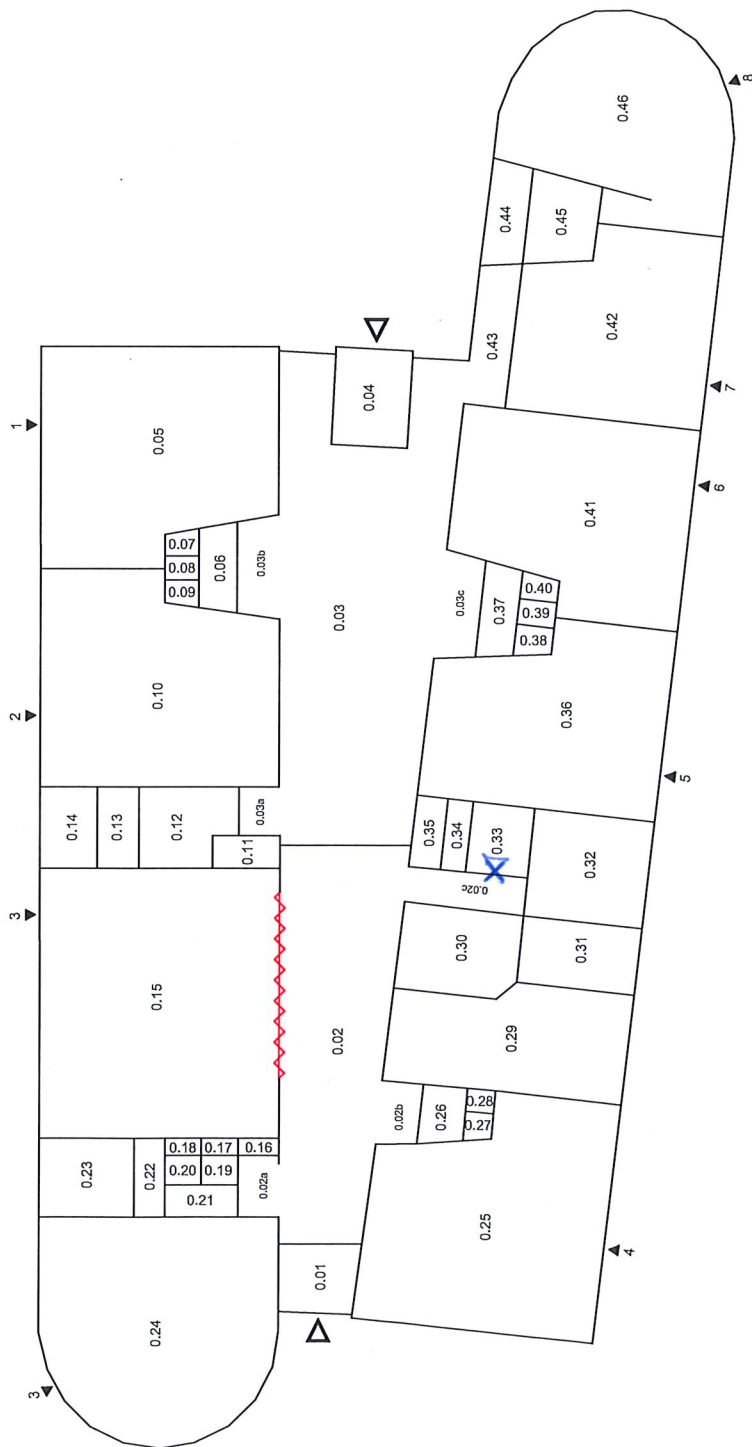

Stichting: Wereldkidz
 School: OBS Meander
 Dreer 88, Leersum
 Onderwerp: Plattegrond begane grond
 Tekeningversie: 1.0
 BVO: 1074m2
 Datum: 02-05-2014
 Opgesteld door: DK

Anculus B.V.
 Postbus 7804
 5801 JP Eindhoven
 T: 040 - 2462357
 E: info@anculus.nl
 I: www.anculus.nl