


Merseberch - In de best op het personeels
tuin

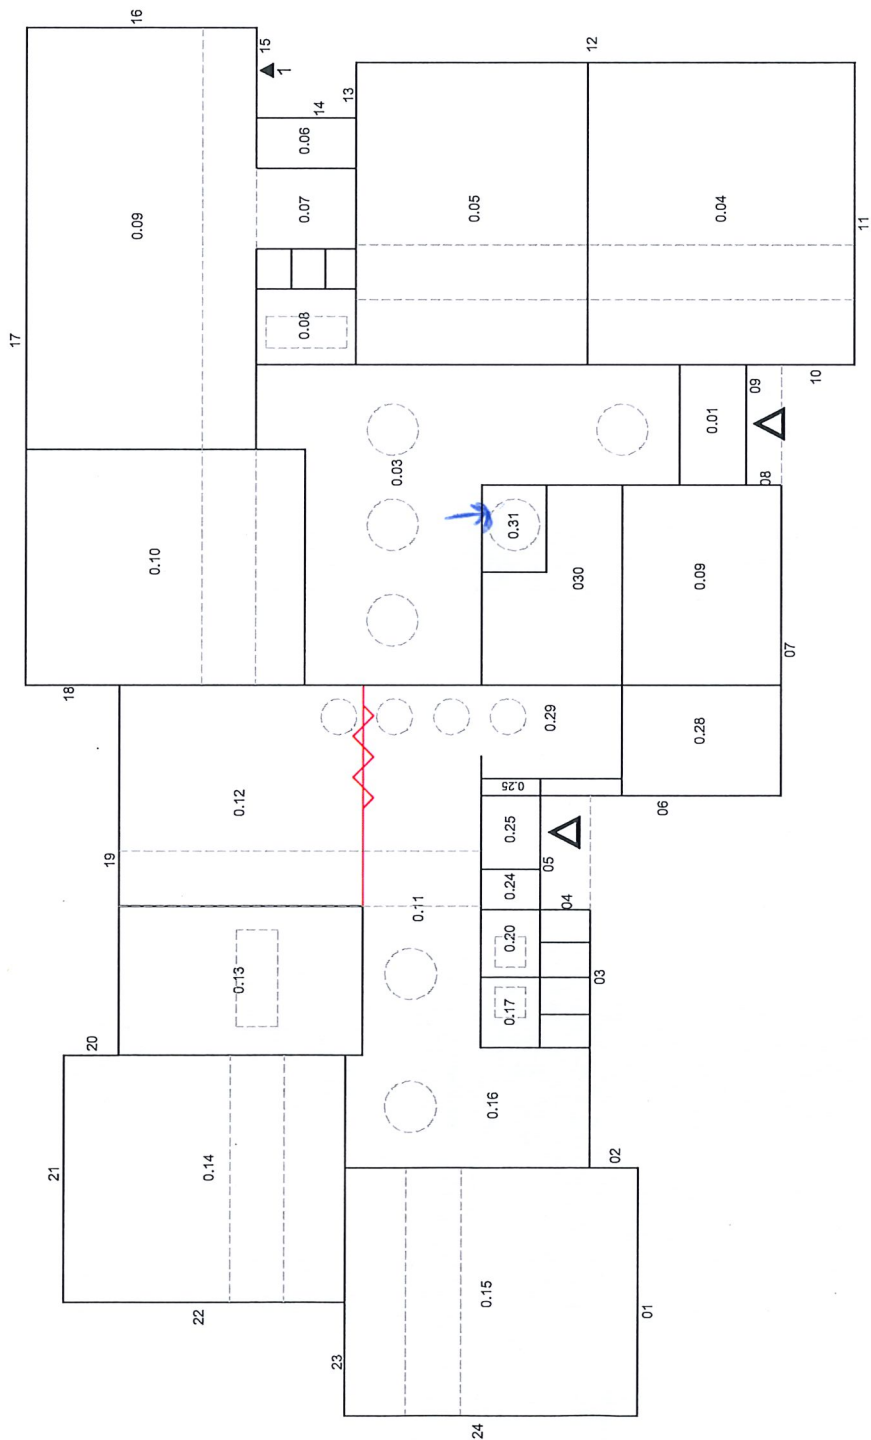

Hoofdentree
1 Nooduitgang



Stichting: Wereldkidz
School: Merseberch
Van Beuningenlaan 28, Maarsbergen
Onderwerp: Plattegrond begane grond
Tekeningversie: 1.0
BVO: m2 05-01-2015 DK
Datum: A
Opgesteld door: 730

Anculus B.V.
Pastoor Peters-
straat 170-36
Eindhoven
Postbus 7604
5801 JP Eindhoven
T: 040 - 2462357
E: info@anculus.nl
I: www.anculus.nl