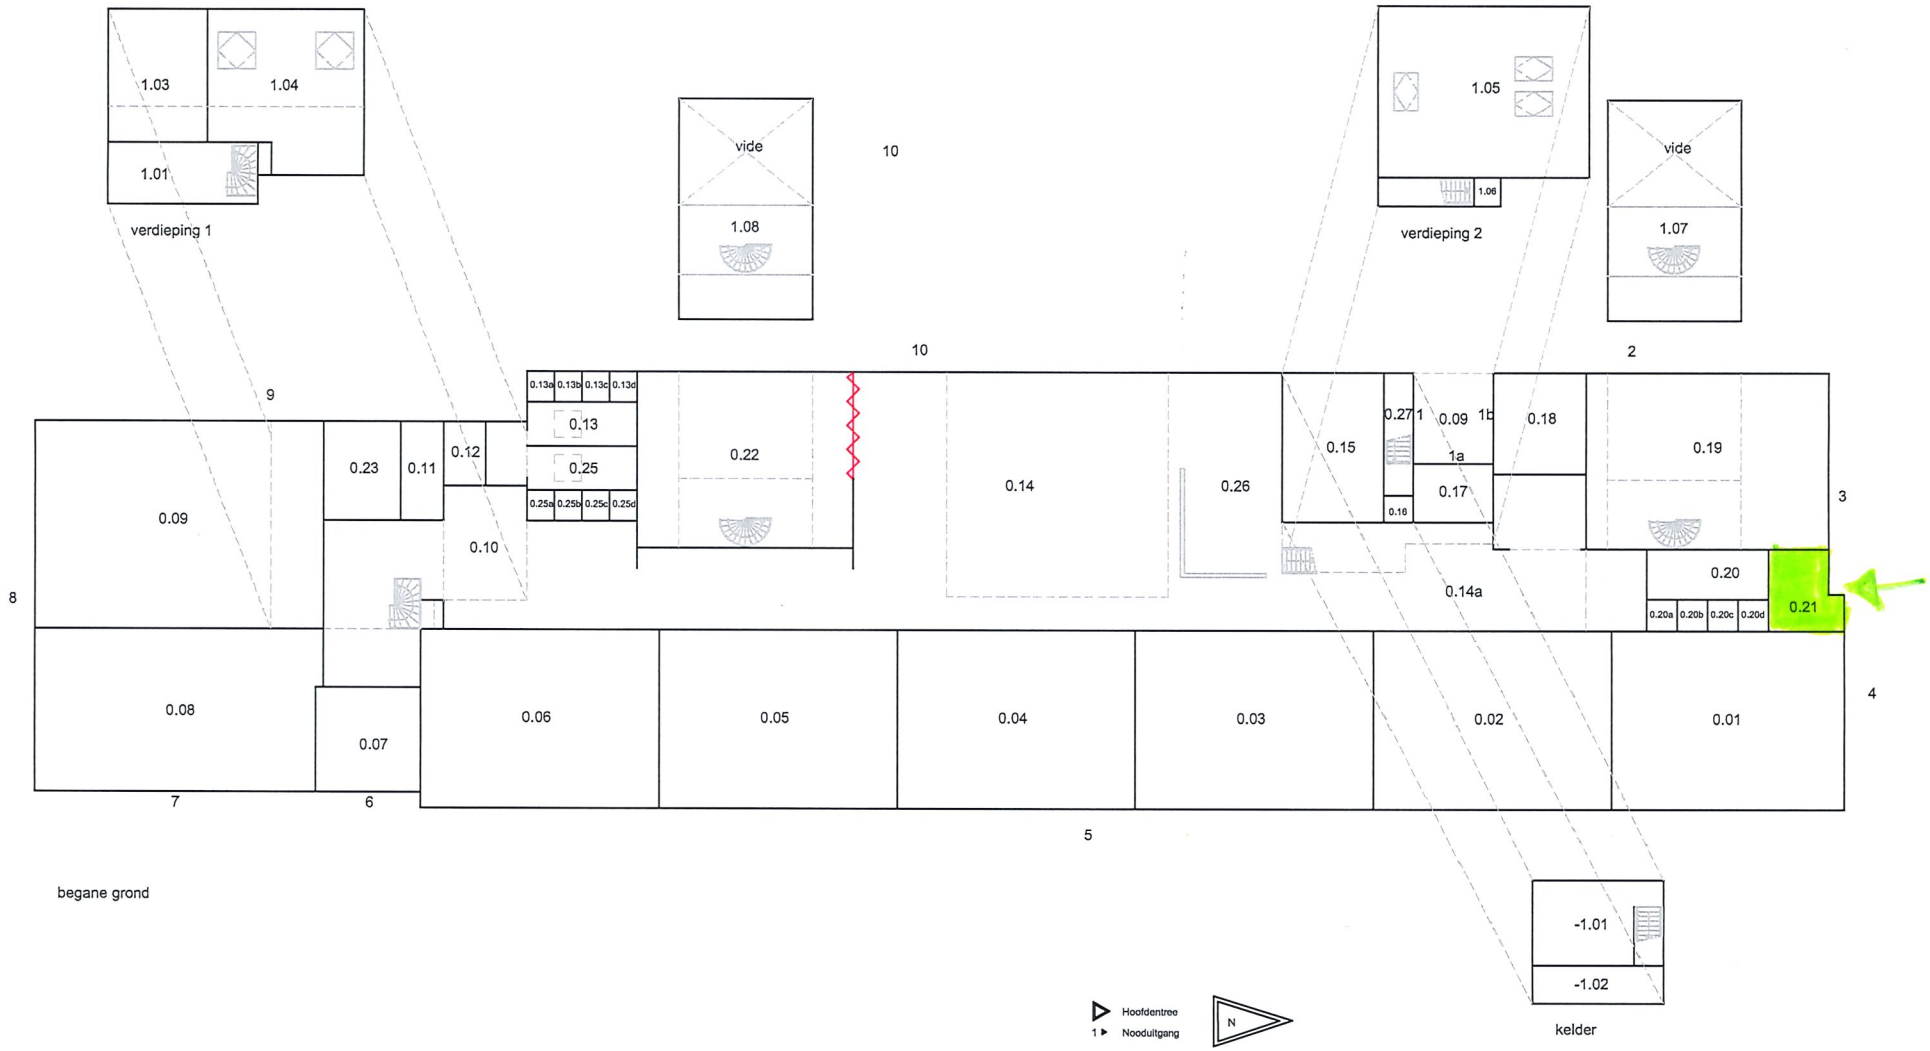

Stichting:
Wereldkidz
School:
Montessori Sumatralaan
Sumatralaan 1, Zeist
Onderwerp:
Plattegronden
Tekeningversie: 1.01
Wijzigingnummer: A
BVO: ... m2
Datum: 05-06-2019
Opgesteld door: HV

Anculus B.V.
Pastoor Peters-straat 170-36
Eindhoven
Postbus 7604
5601 JP Eindhoven

T: 040 - 2462357
F: 040 - 2364278
E: info@anculus.nl
I: www.anculus.nl

anculus