



Cubicles volgens uitwerking Qbic

Voor vluchtroute aanduiding zie tekening E.6300.00.-.01
Voor renvooi zie tekening: B-UO-099

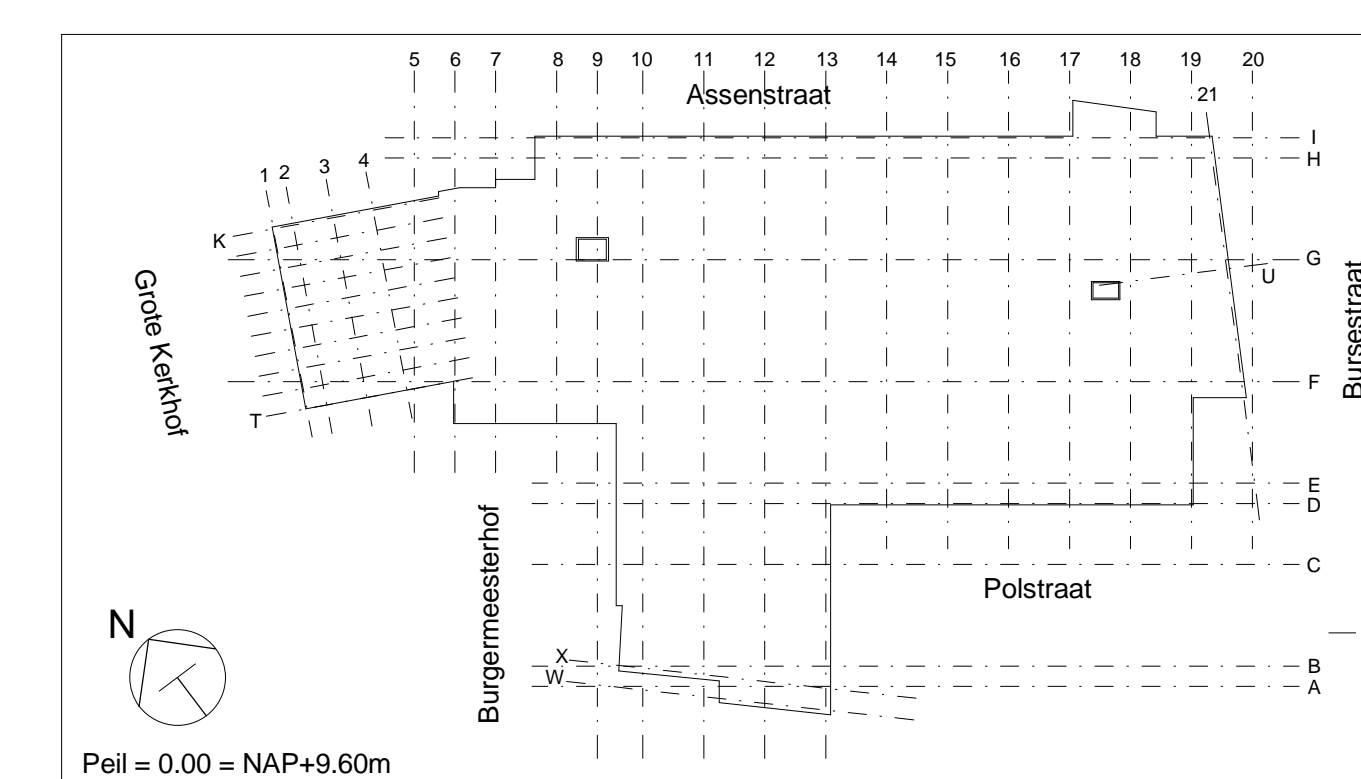

Voor verwijzi zie tekening: B-UU-099					
M	11-02-16	As-bout		Fkn	WS
L	18-09-15	Burgemeestershof aanpassat + zie wijzigingsplan		Fkn	WS
K	09-07-15	zie wijzigingsplan		Fkn	WS
J	21-01-15	zie wijzigingsplan		Fkn	WS
	21-01-14	Series object		KEY	Fkn
wijz.	datum	omschrijving wijziging		gewenst	gecontroleerd
project	Stadhuiskwartier Deventer			project nr	7562
development	Fase I			detailcode	-
omschrijving	Plattegrond Begane grond P=0.00			cluster	BIM Center
				valgronp	Modelleren
				schaal	1:100
				status As Built M M	
				tekening nr B-UU-099	