



H	11-02-16	As-built
G	09-07-15	zie wijzigingspijlen
F	24-11-14	Steenhuis trappen geïntegreerd + zie wijzigingspijlen
E	03-10-14	Zie wijzigingspijlen
	20-12-13	Eerste uitbouw

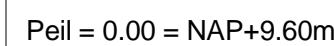

voor herinvoel zie rekening: B-UO-030					
wijz.	datum	omschrijving wijziging		gesteld	geoordeeld
project	Stadhuiskwartier Deventer			project nr	7562
doelproject	Fase I			deedscode	
omschrijving	Plattegrond 3e verdieping P+13800			cluster	BIM Center
				valkgroep	Modelleren
				schaal	1:100
				status	As Built
				tekening nr	du - H
