



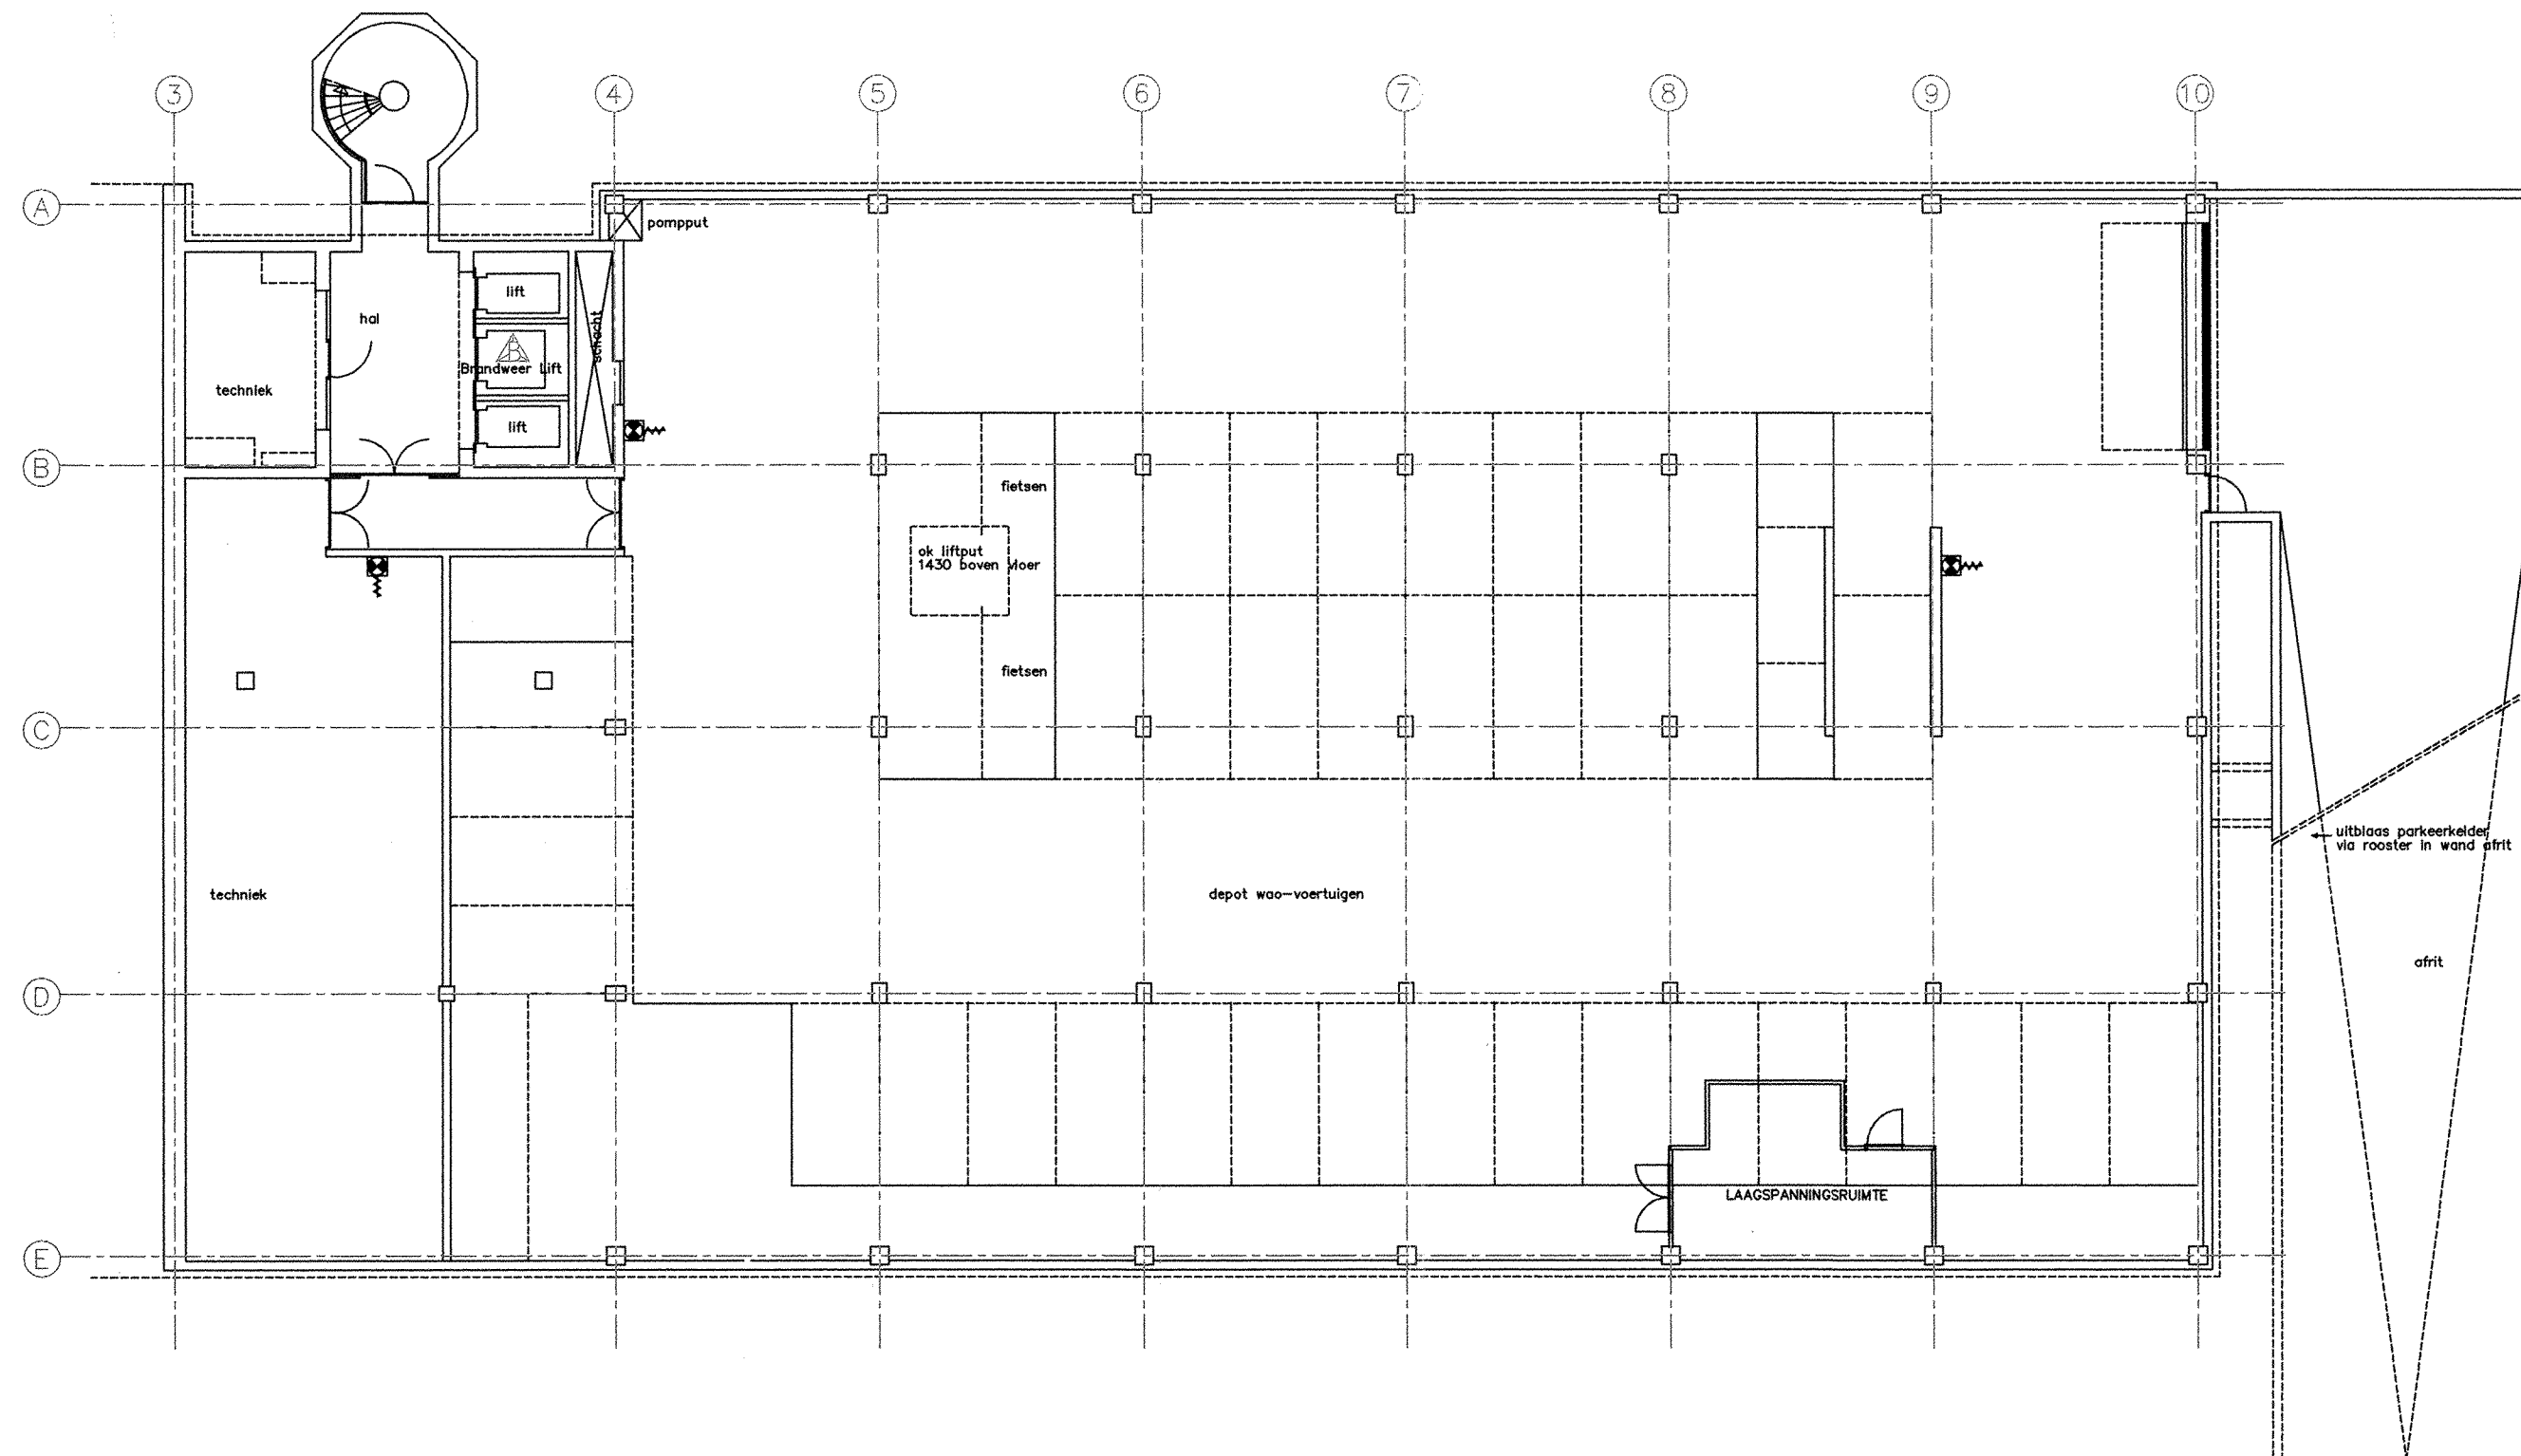


Geen onderdeel van scope
strippen / slopen binneninrichting

Gatwicksstraat 1		Designed by R. STEENHOFST	Checked by AFB	Approved by / /	Filename 0004E_BK	Date 22/01/03	Scale 1:100
achmea		KELDER		ACHMEA_FACILITAIR_BEDRIJF		Edition 102	Sheet A1

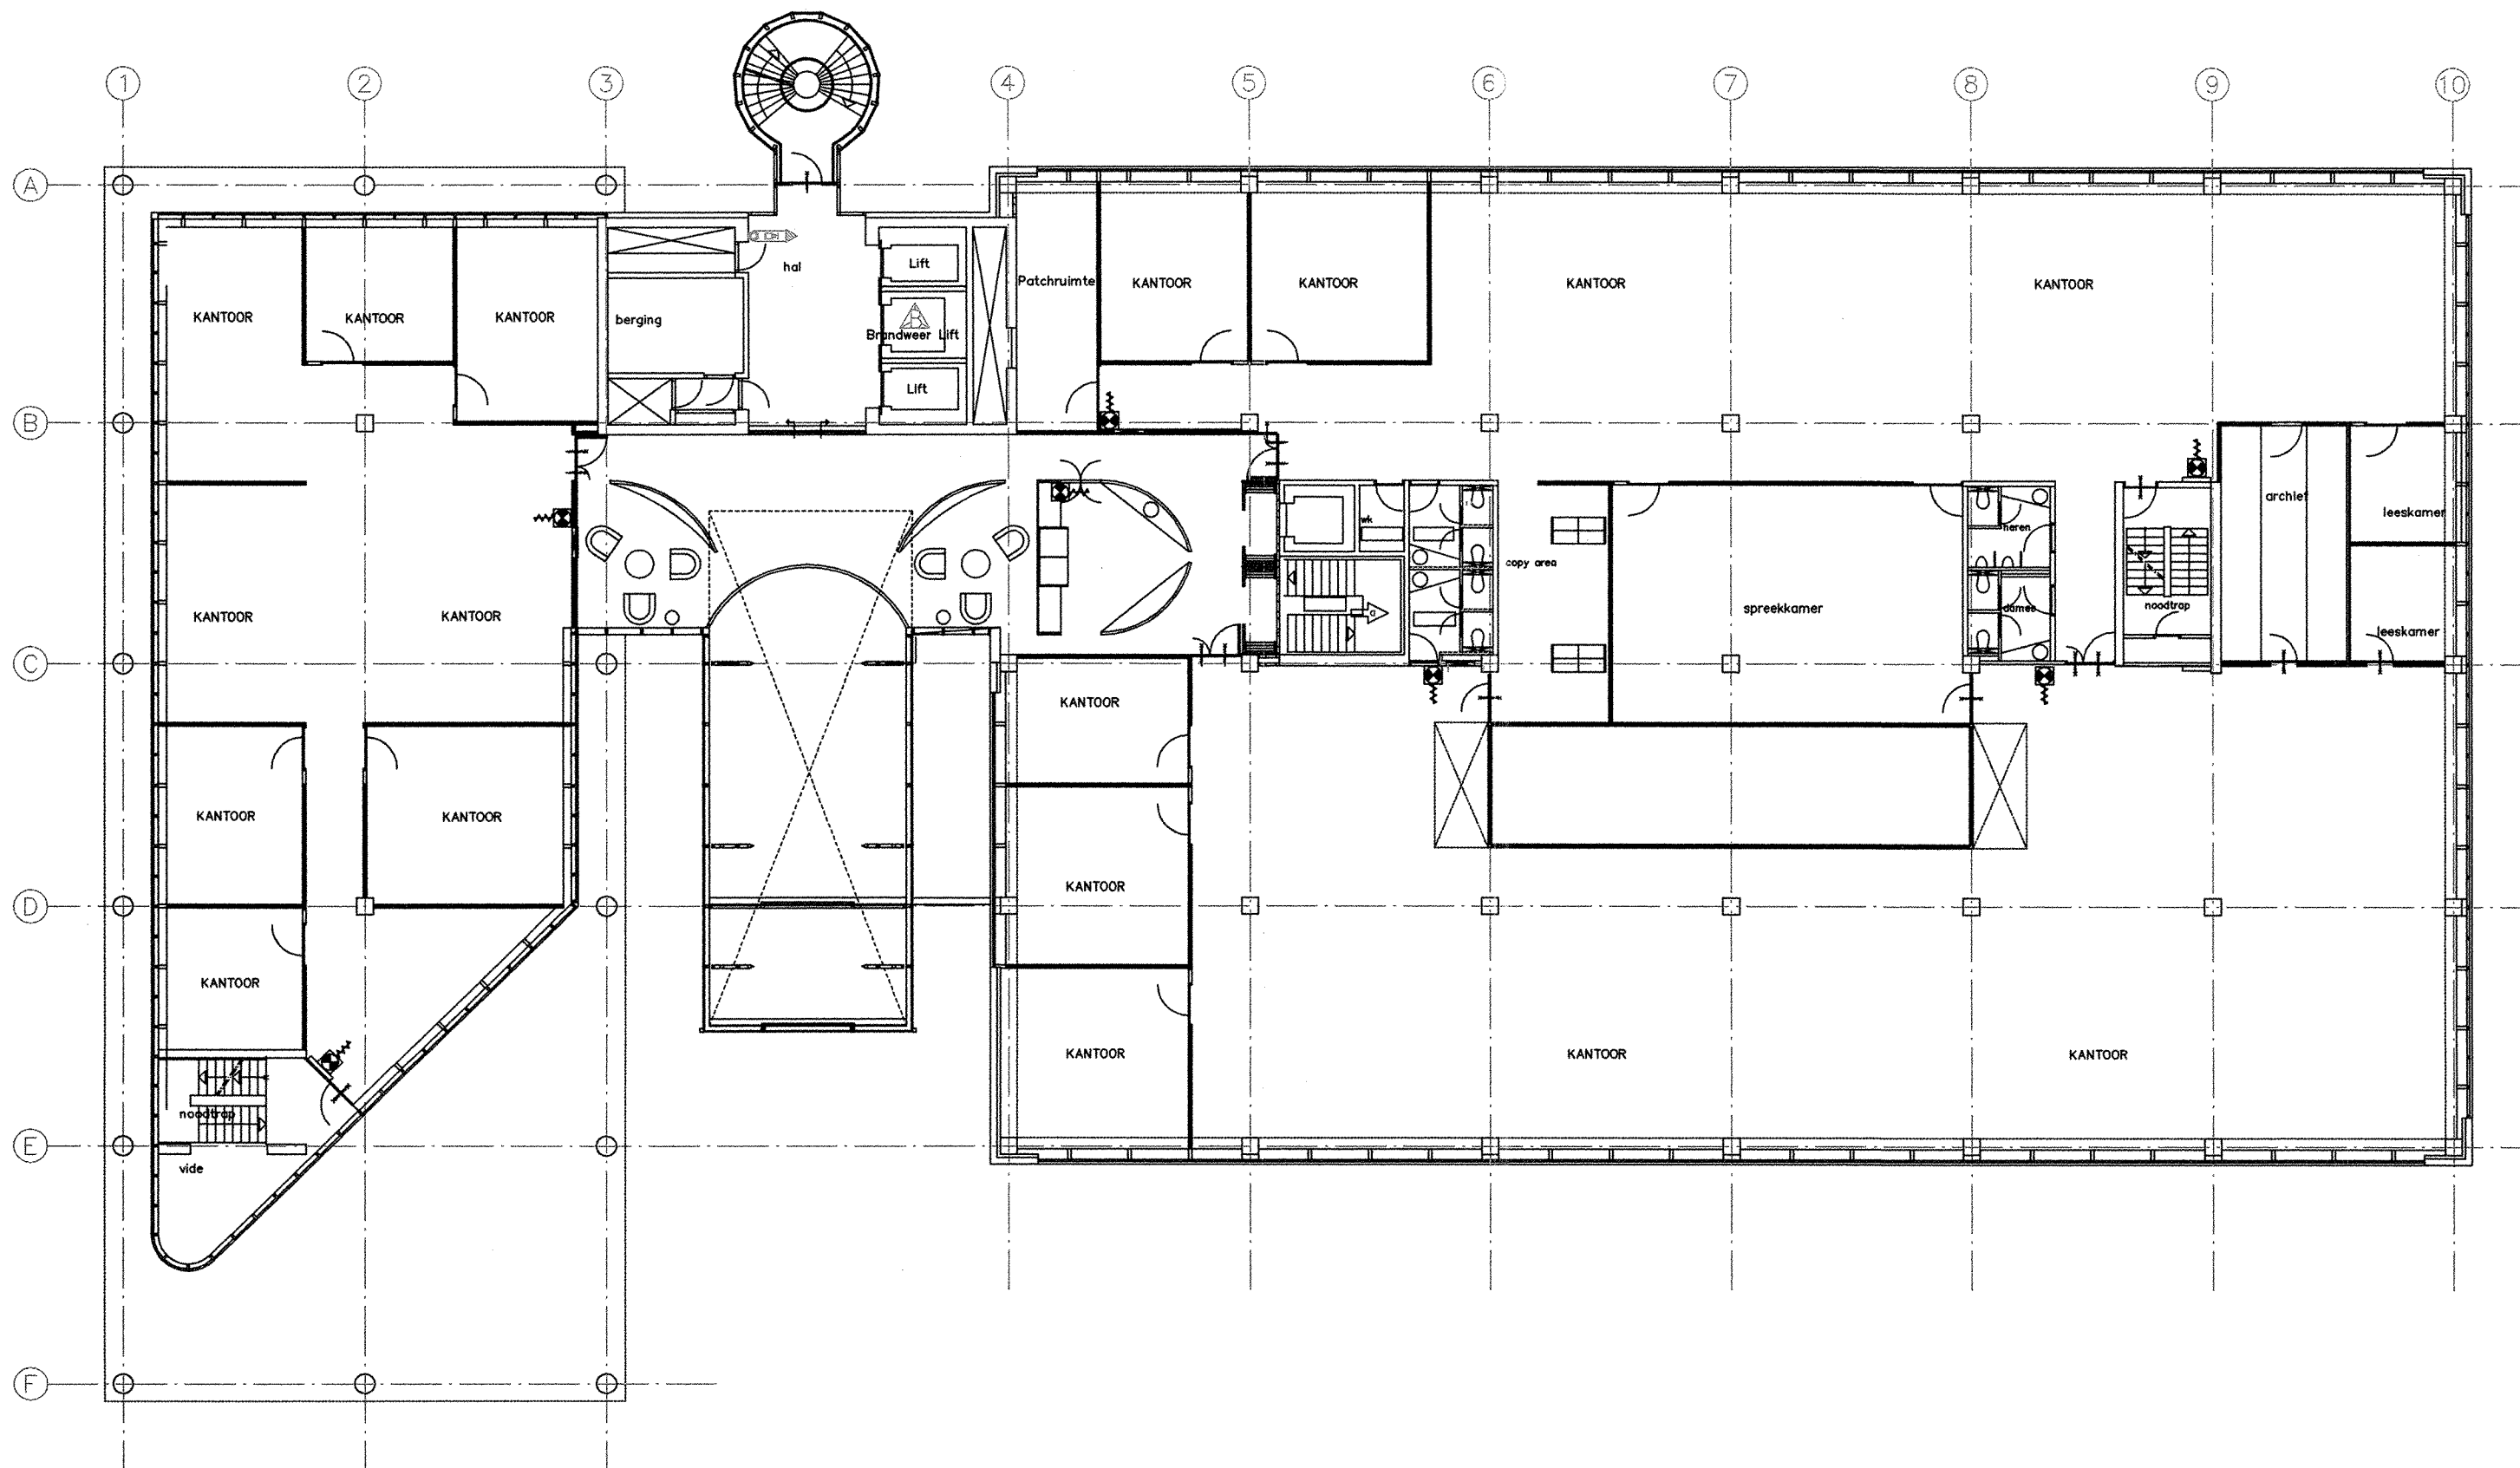

Geen onderdeel van scope
strippen / slopen binneninrichting

Gafwickstraat 1		Filename	Date	Scale
Designed by R. STEENHORST	Checked by AFB	0004E_B1	22/01/03	1:100
achmea		1E VERDIEPING		
		ACHMEA_FACILITAIR_BEDRIJF	Edition 1.02	Sheet A1

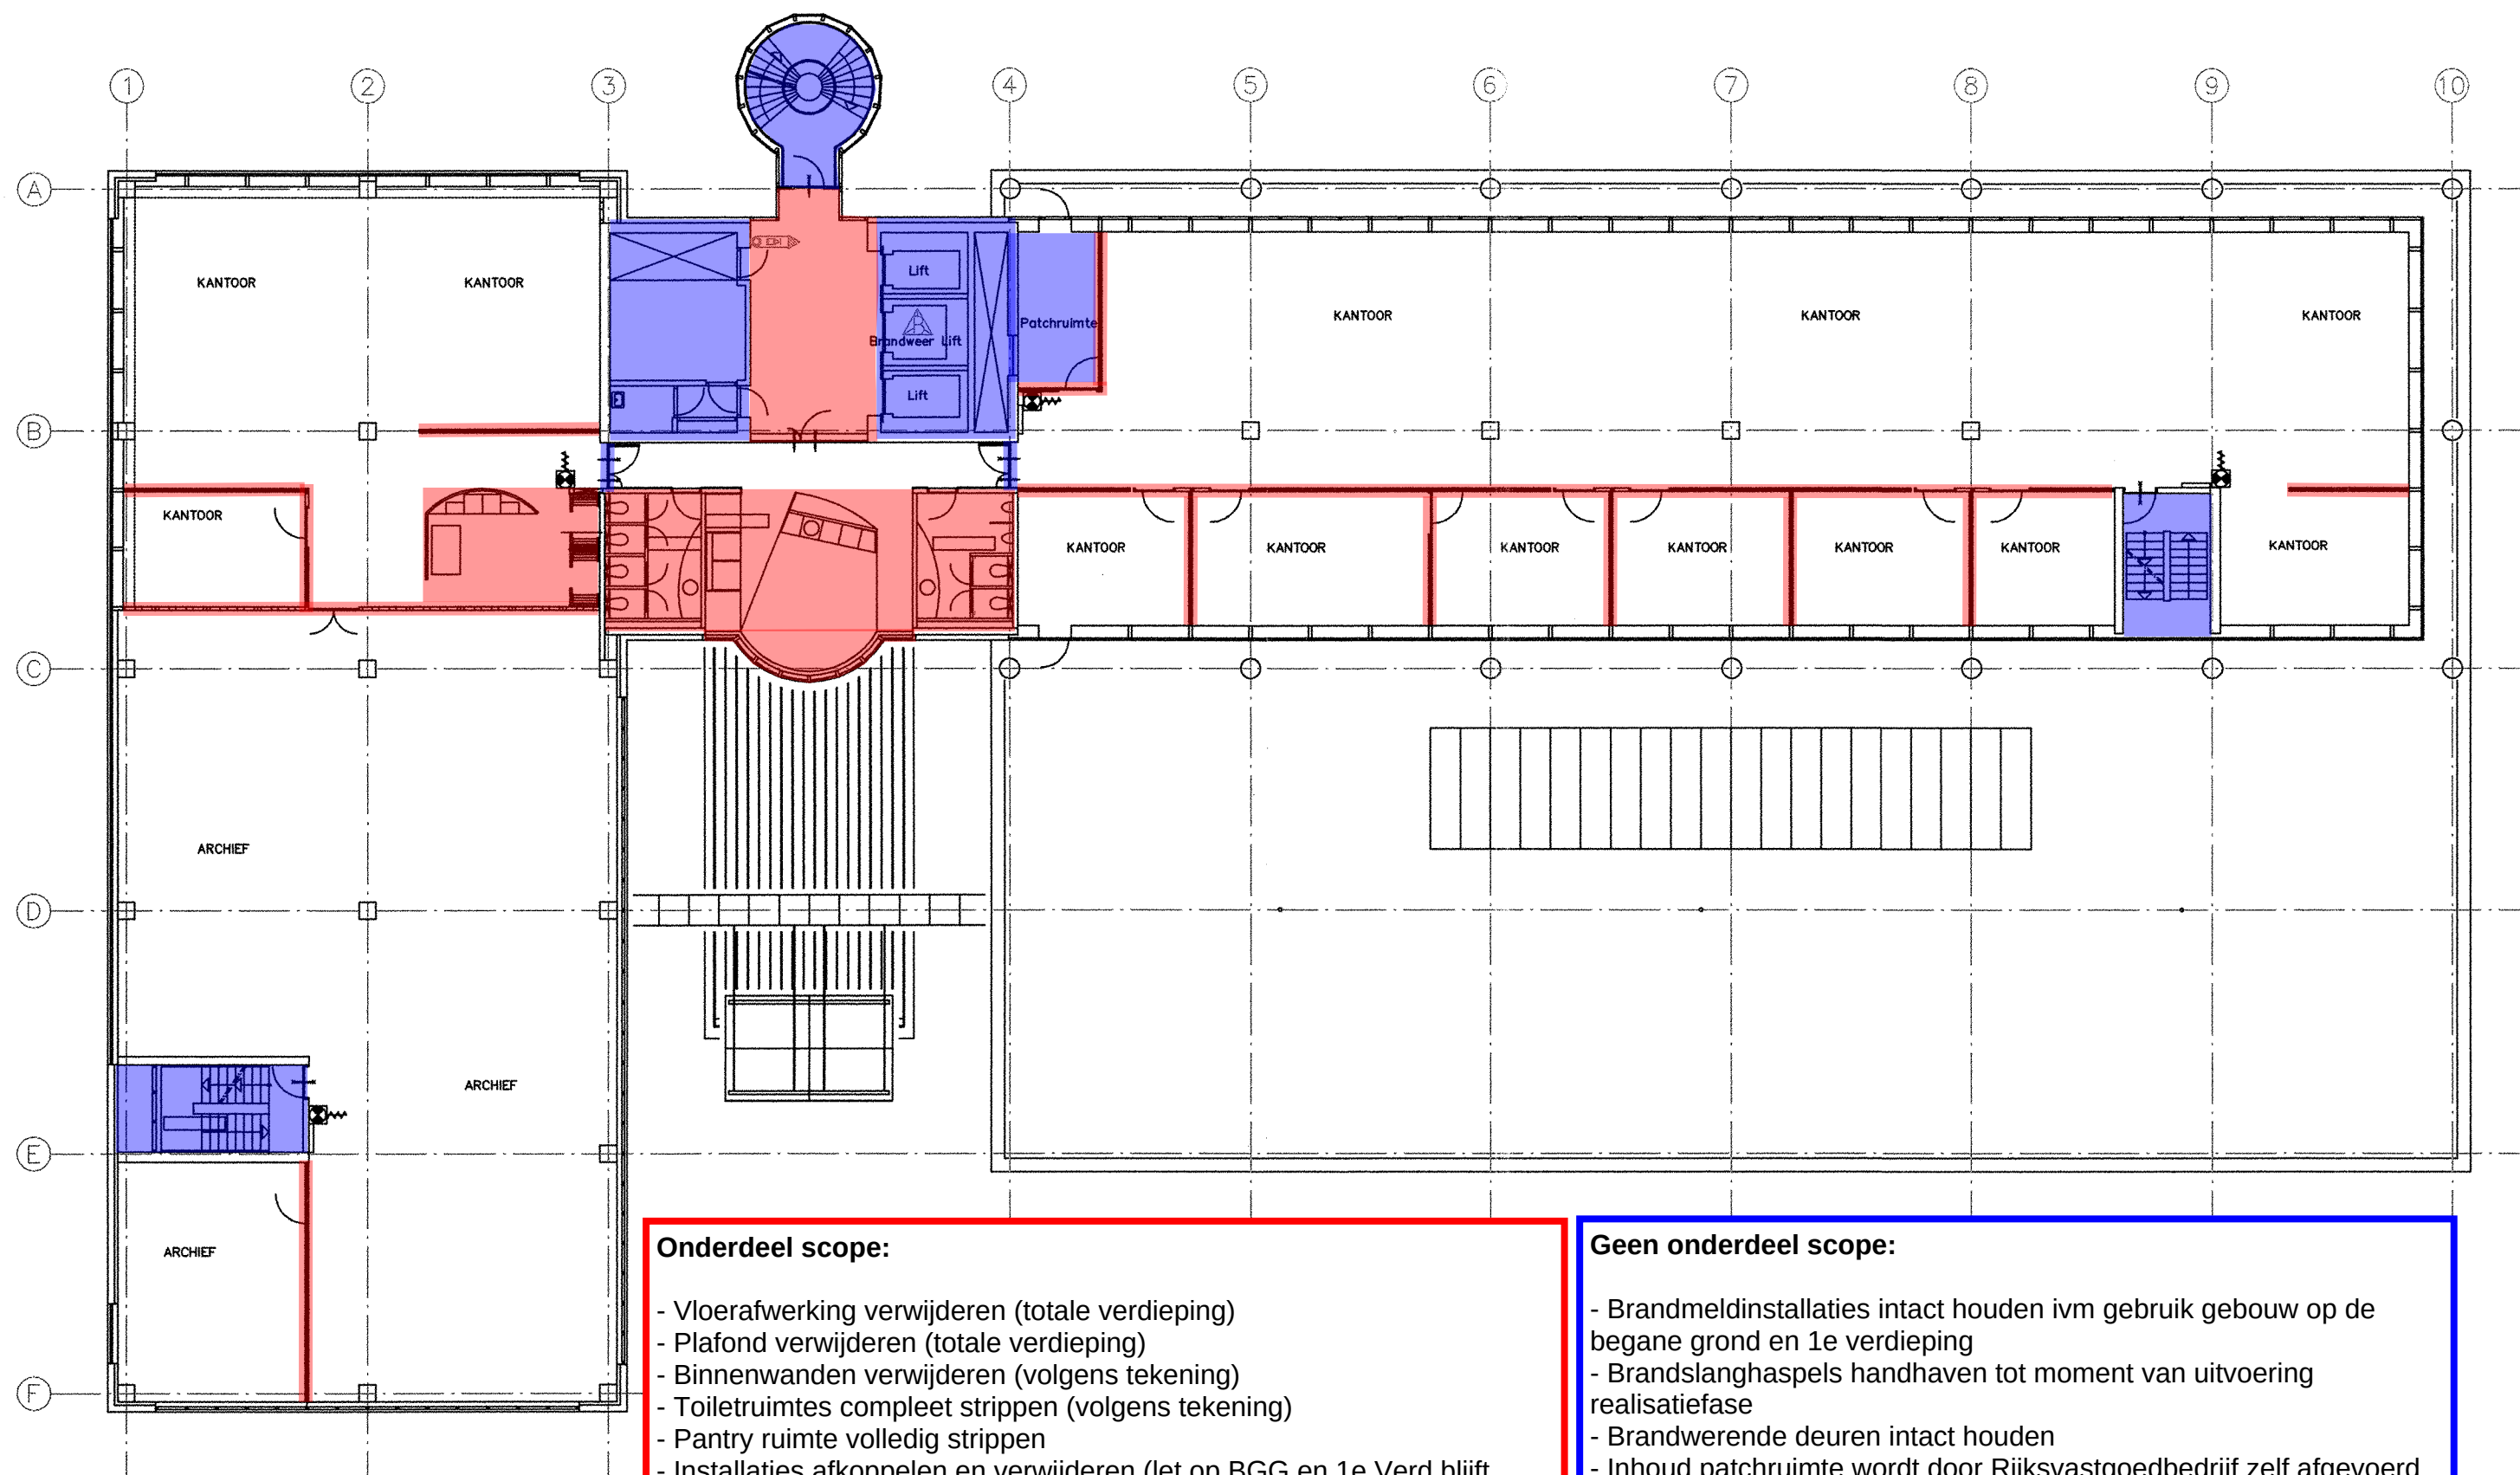


Onderdeel scope:

- Vloerafwerking verwijderen (totale verdieping)
- Plafond verwijderen (totale verdieping)
- Binnenwanden verwijderen (volgens tekening)
- Toiletruimtes compleet strippen (volgens tekening)
- Pantry ruimte volledig strippen
- Installaties afkoppelen en verwijderen (let op BGG en 1e Verd blijft operationeel)
- Interieur componenten verwijderen

Geen onderdeel scope:

- Brandmeldinstallaties intact houden ivm gebruik gebouw op de begane grond en 1e verdieping
- Brandslanghaspels handhaven tot moment van uitvoering realisatiefase
- Brandwerende deuren intact houden
- Inhoud patchruimte wordt door Rijksvastgoedbedrijf zelf afgevoerd
- Blauw gemarkeerde zones vallen buiten de scope

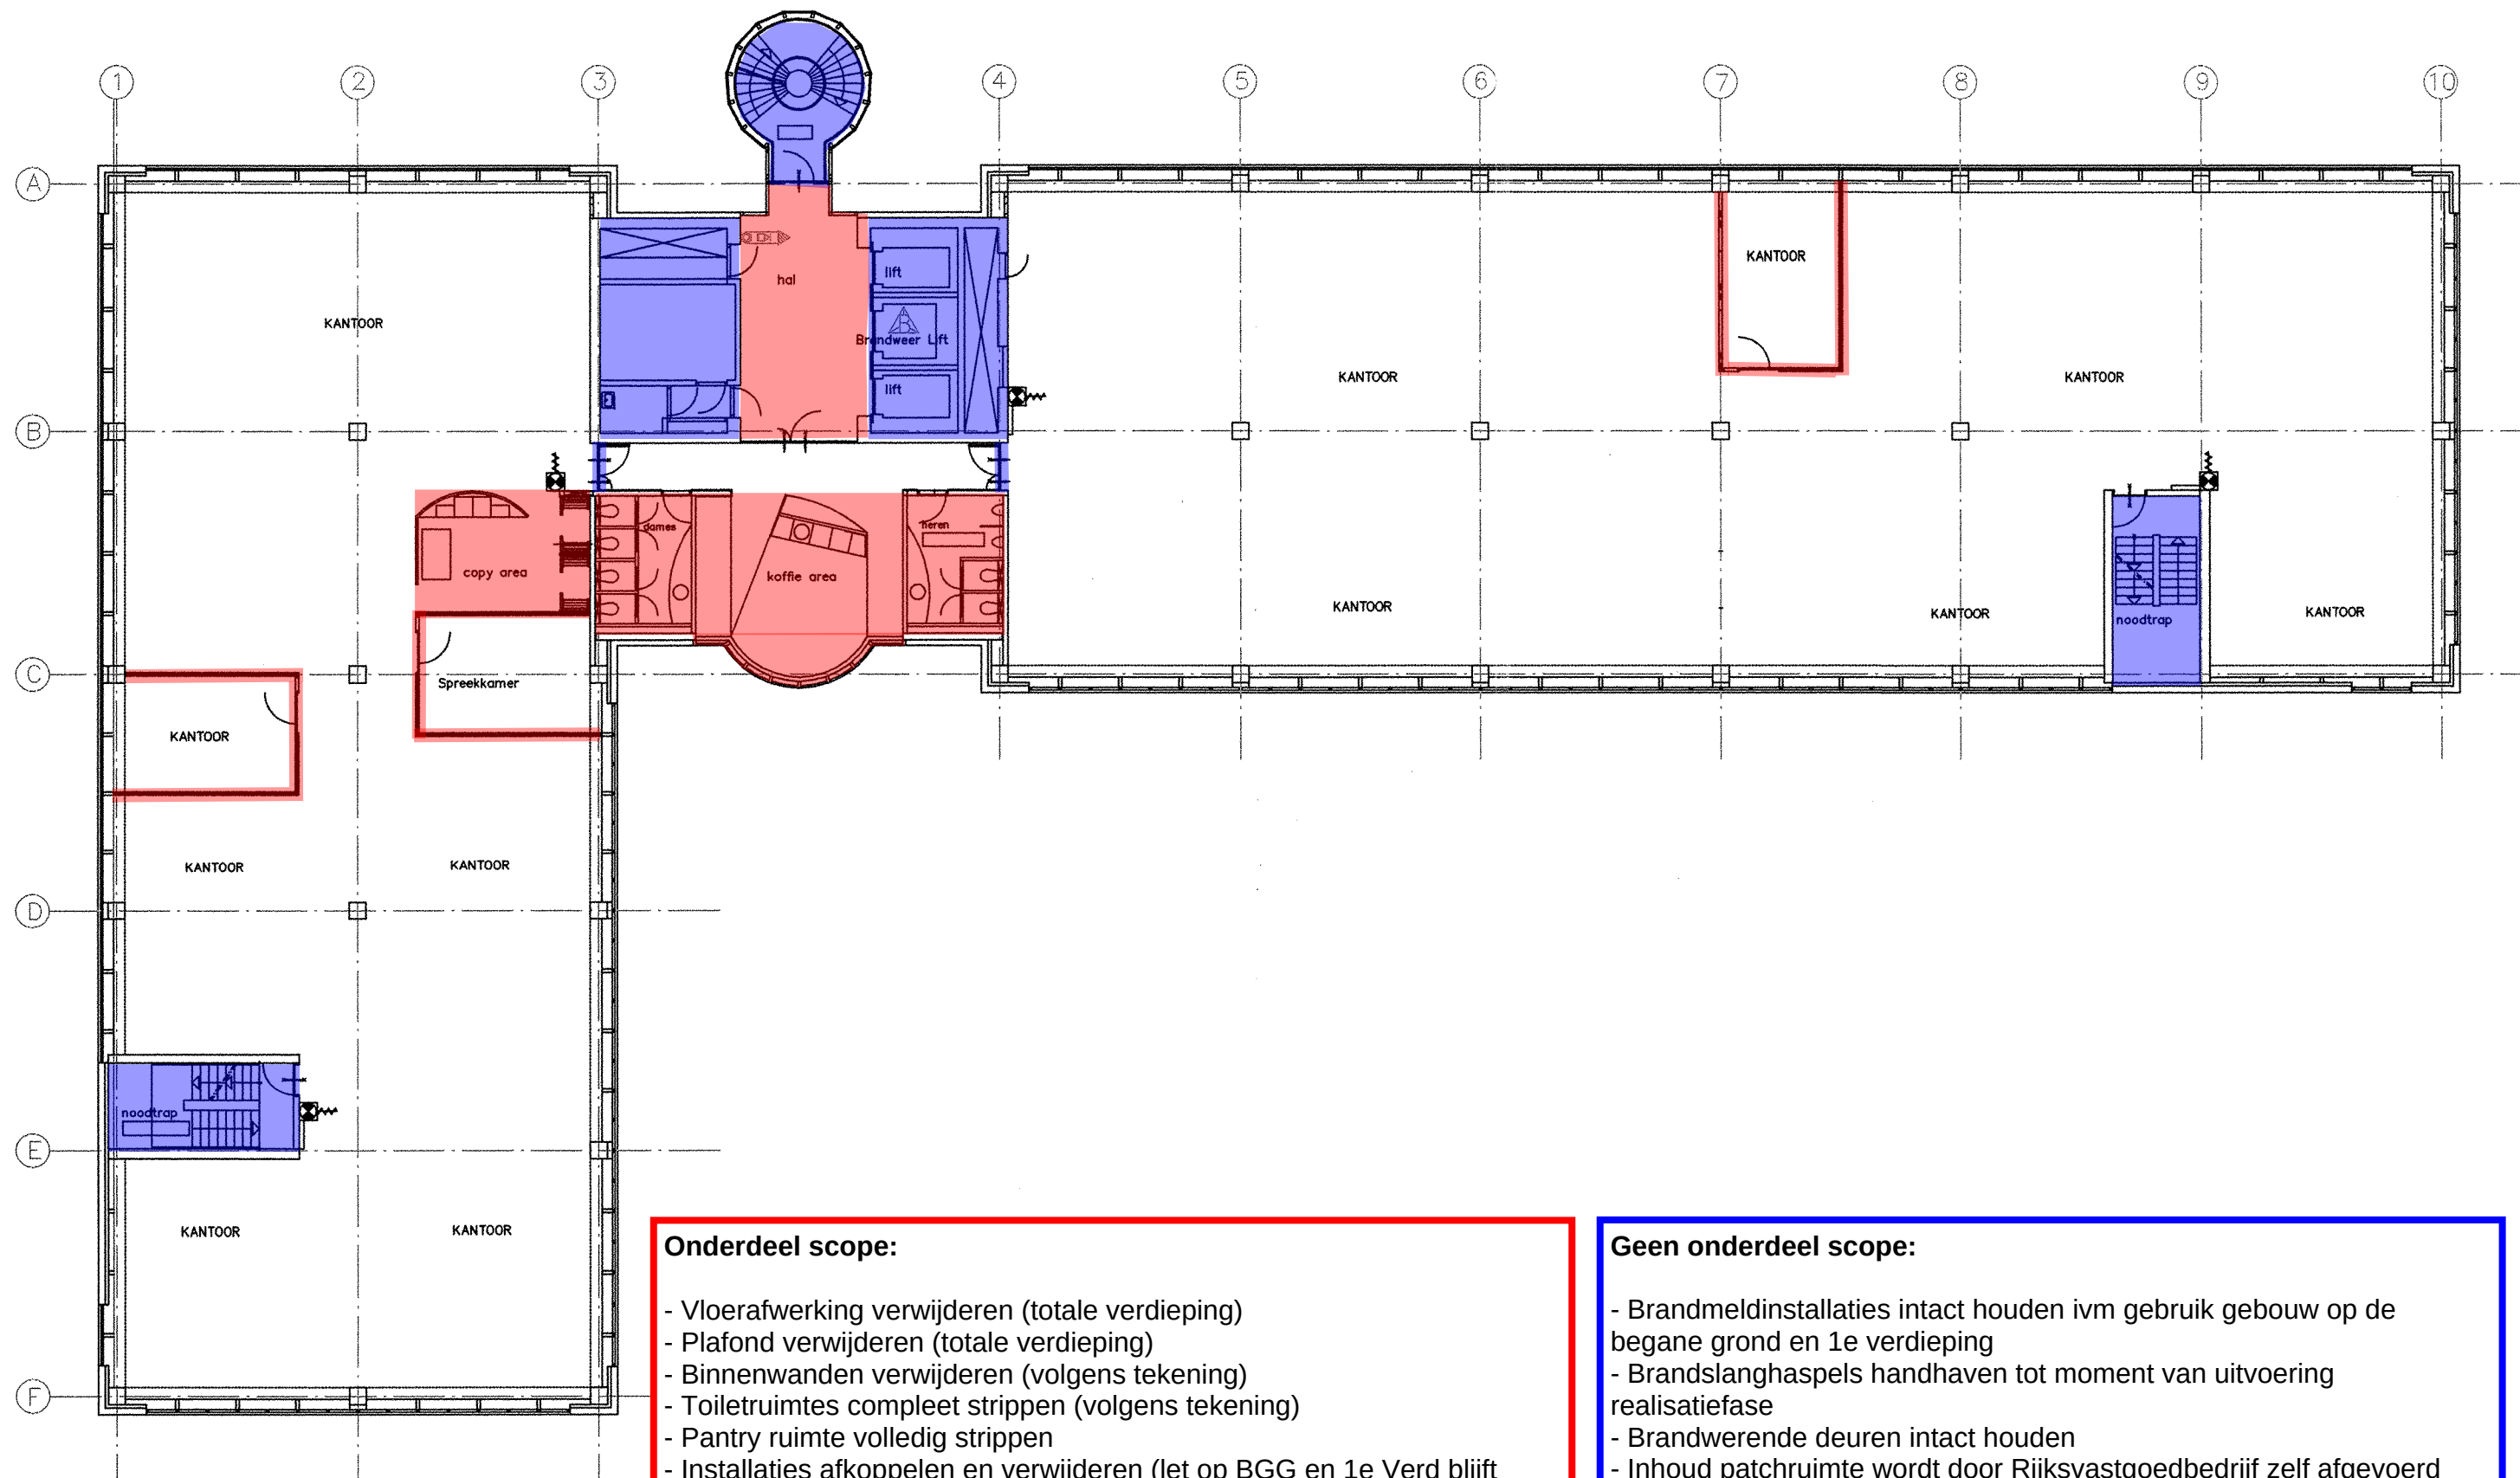


Onderdeel scope:

- Vloerafwerking verwijderen (totale verdieping)
- Plafond verwijderen (totale verdieping)
- Binnenwanden verwijderen (volgens tekening)
- Toiletruimtes compleet strippen (volgens tekening)
- Pantry ruimte volledig strippen
- Installaties afkoppelen en verwijderen (let op BGG en 1e Verd blijft operationeel)
- Interieur componenten verwijderen

Geen onderdeel scope:

- Brandmeldinstallaties intact houden ivm gebruik gebouw op de begane grond en 1e verdieping
- Brandslanghaspels handhaven tot moment van uitvoering realisatiefase
- Brandwerende deuren intact houden
- Inhoud patchruimte wordt door Rijksvastgoedbedrijf zelf afgevoerd
- Blauw gemarkeerde zones vallen buiten de scope

Getwickstraat 1		Filename 0004E_B3		Date 22/01/03	Scale 1:100
Designed by R. STEENHORST	Checked by AFB	Approved by / /	3E VERDIEPING		
achmea		ACHMEA_FACILITAIR_BEDRIJF		Edition 102	Sheet A1

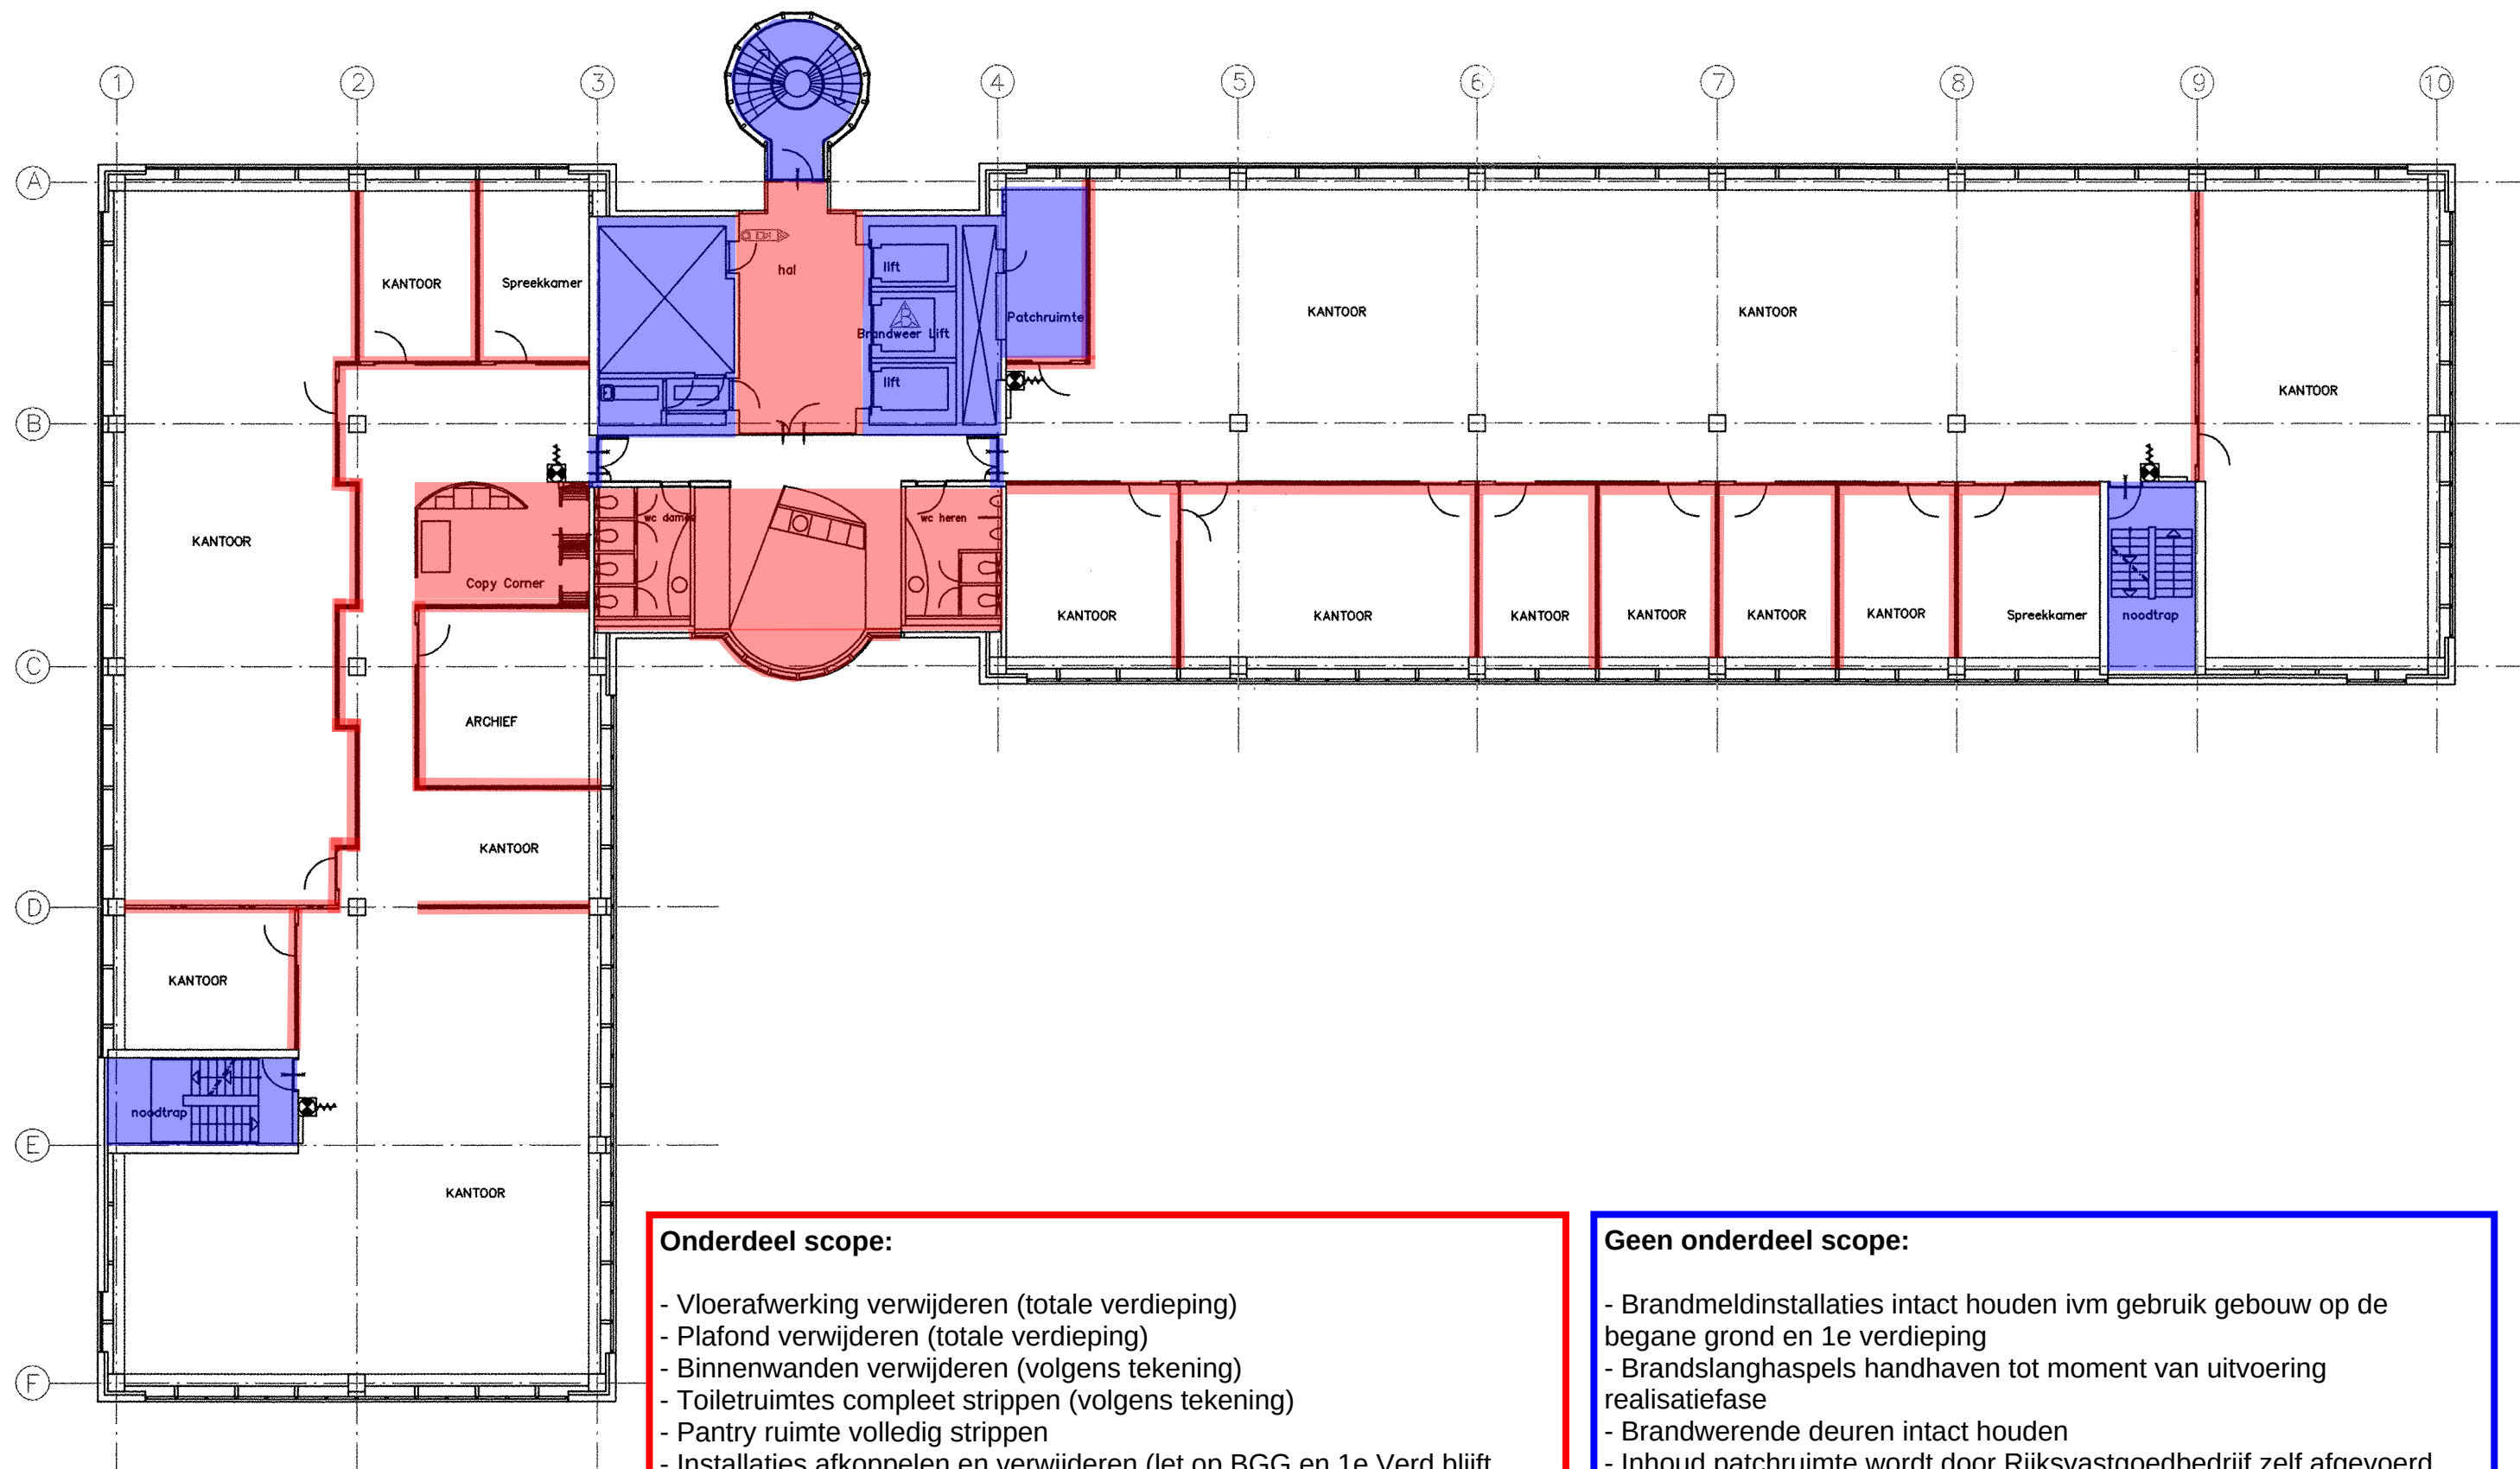


Onderdeel scope:

- Vloerafwerking verwijderen (totale verdieping)
- Plafond verwijderen (totale verdieping)
- Binnenwanden verwijderen (volgens tekening)
- Toiletruimtes compleet strippen (volgens tekening)
- Pantry ruimte volledig strippen
- Installaties afkoppelen en verwijderen (let op BGG en 1e Verd blijft operationeel)
- Interieur componenten verwijderen

Geen onderdeel scope:

- Brandmeldinstallaties intact houden ivm gebruik gebouw op de begane grond en 1e verdieping
- Brandslanghaspels handhaven tot moment van uitvoering realisatiefase
- Brandwerende deuren intact houden
- Inhoud patchruimte wordt door Rijksvastgoedbedrijf zelf afgevoerd
- Blauw gemarkeerde zones vallen buiten de scope

Gatwickstraat 1		Filename		Date	Scale
Designed by	Checked by	Approved by	0004E_B4	22/01/03	1:100
R. STEENHORST	AFB	/	4E_VERDIEPING		
achmea		DRAWING_NUMBER		Edition	Sheet
				1.02	A1

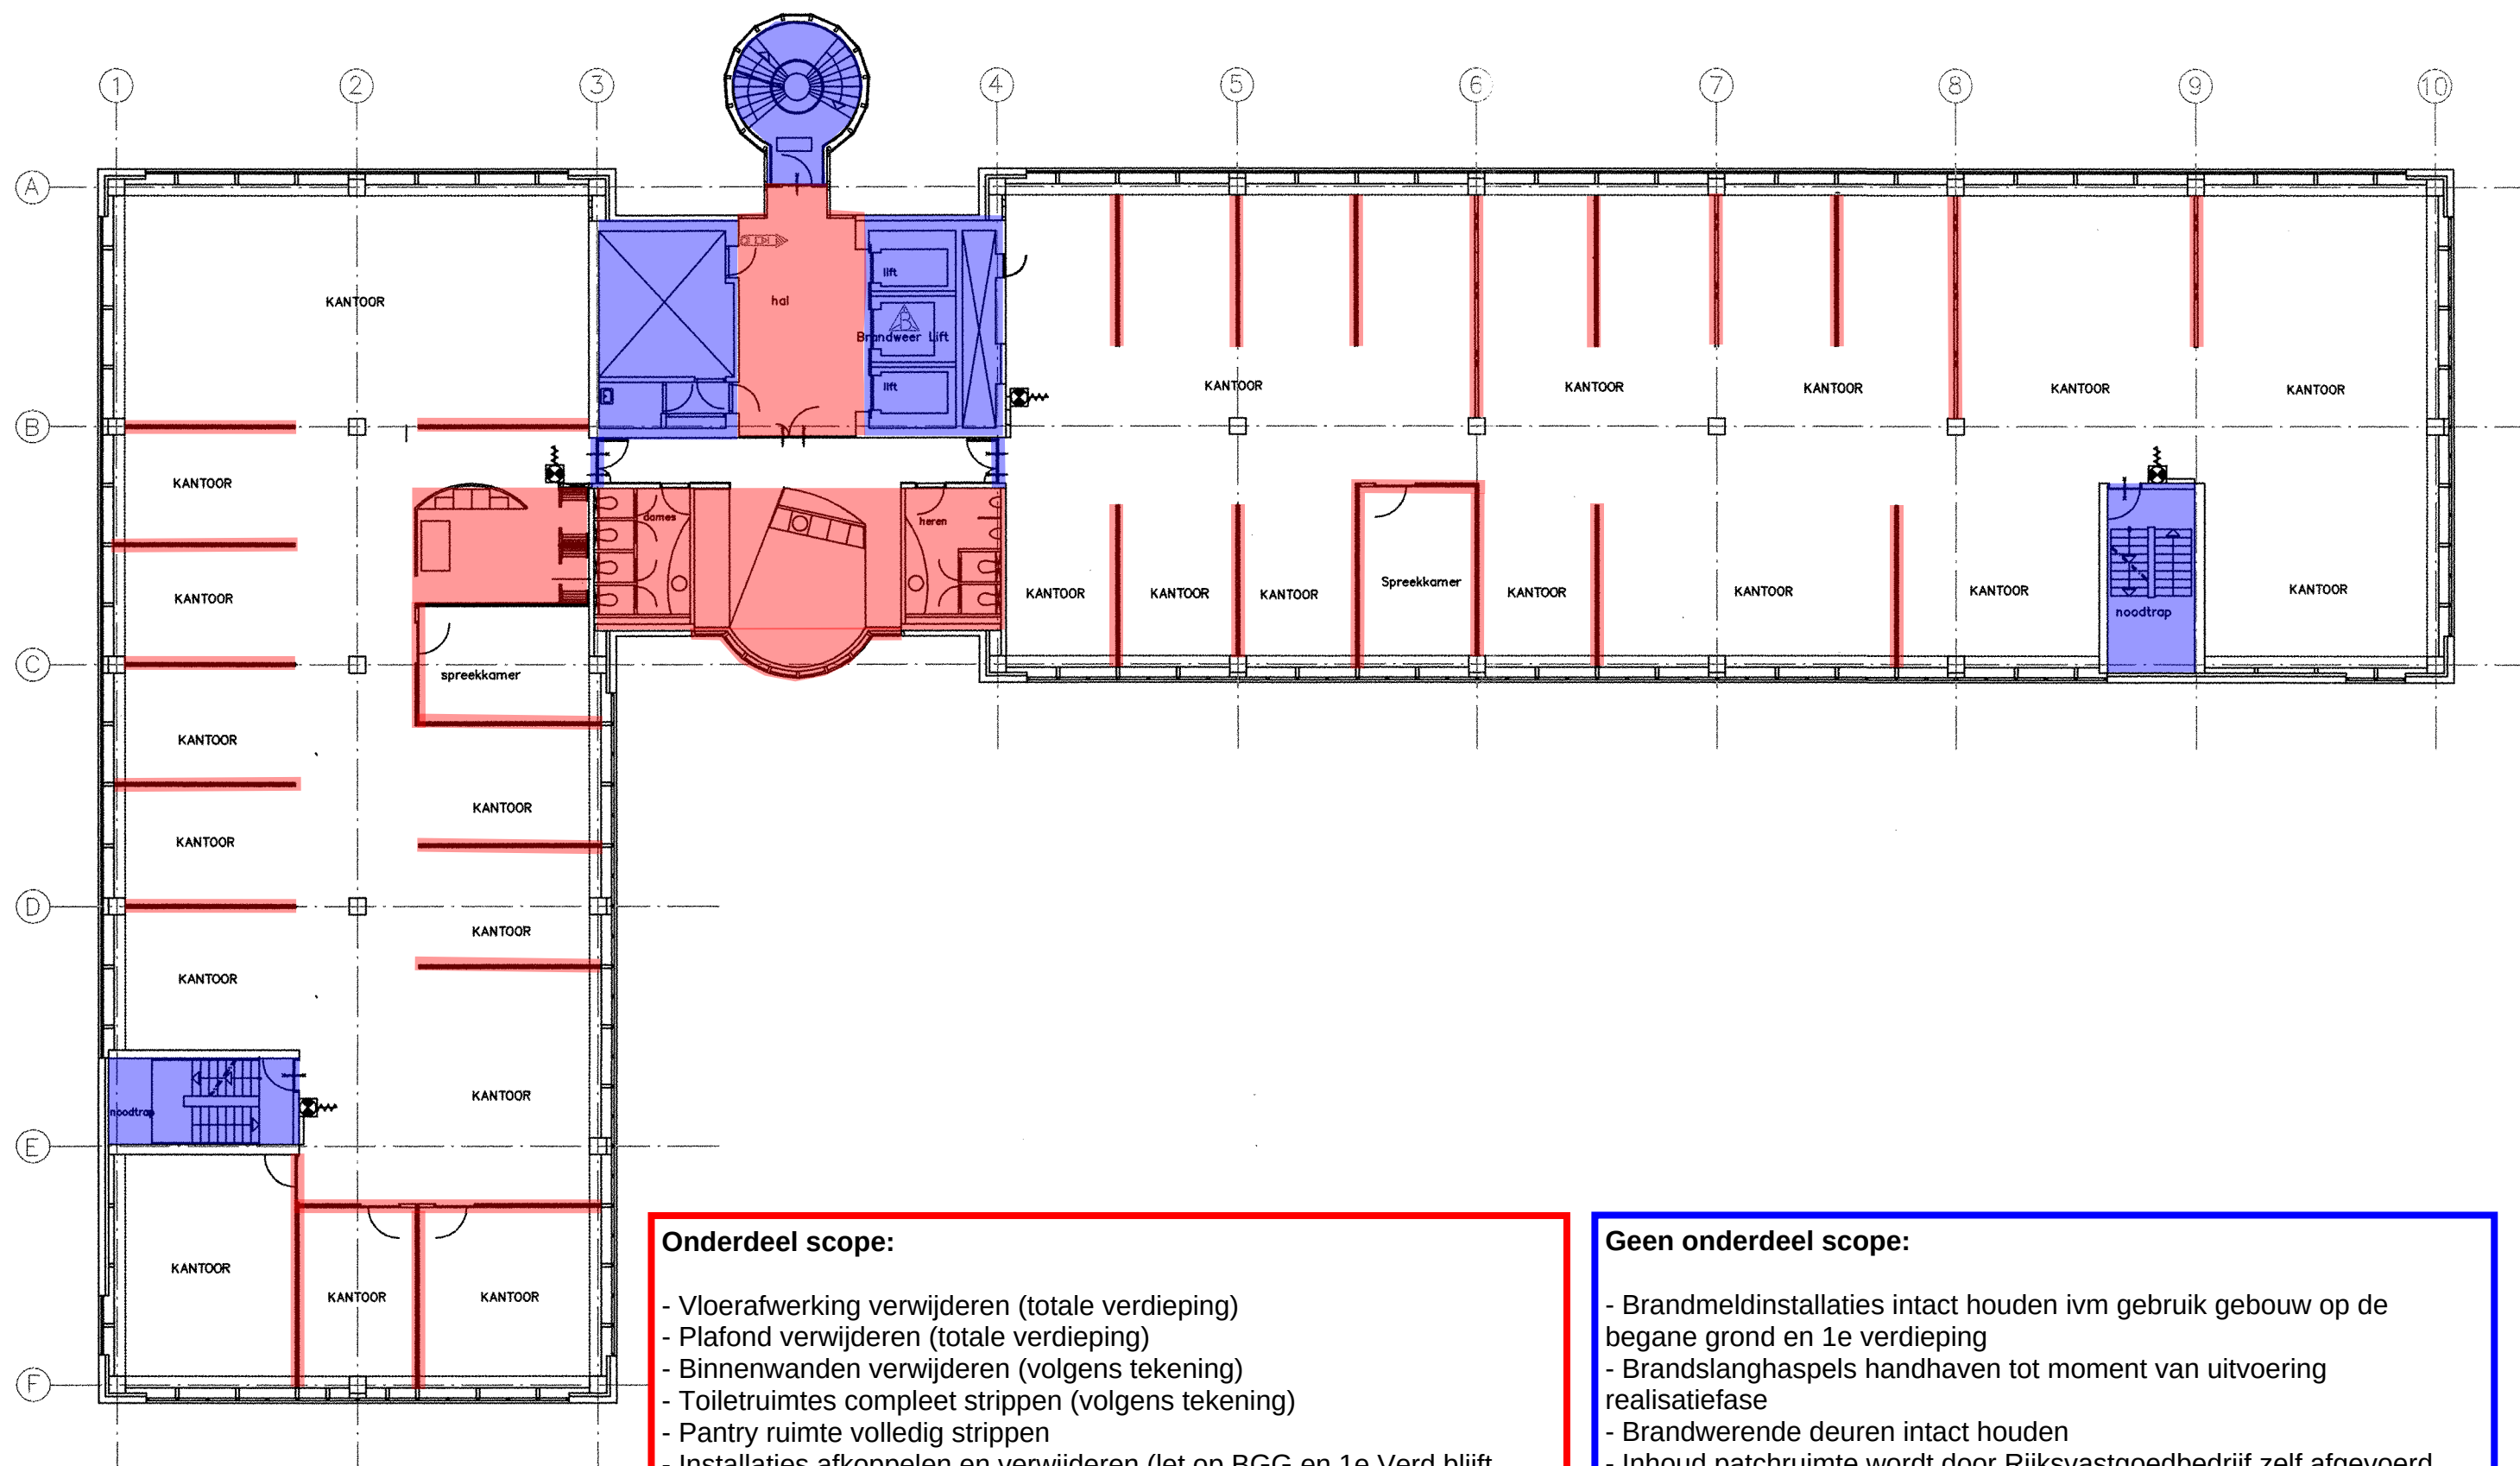


Onderdeel scope:

- Vloerafwerking verwijderen (totale verdieping)
- Plafond verwijderen (totale verdieping)
- Binnenwanden verwijderen (volgens tekening)
- Toiletruimtes compleet strippen (volgens tekening)
- Pantry ruimte volledig strippen
- Installaties afkoppelen en verwijderen (let op BGG en 1e Verd blijft operationeel)
- Interieur componenten verwijderen

Geen onderdeel scope:

- Brandmeldinstallaties intact houden ivm gebruik gebouw op de begane grond en 1e verdieping
- Brandslanghaspels handhaven tot moment van uitvoering realisatiefase
- Brandwerende deuren intact houden
- Inhoud patchruimte wordt door Rijksvastgoedbedrijf zelf afgevoerd
- Blauw gemarkeerde zones vallen buiten de scope

Gatwicksraat 1		Designed by R. STEENHORST	Checked by AFB	Approved by / /	Filename 0004E_B5	Date 22/01/03	Scale 1:100
achmea		5E_VERDIEPING					
		ACHMEA_FACILITAIR_BEDRIJF		Edition 102	Sheet A1		

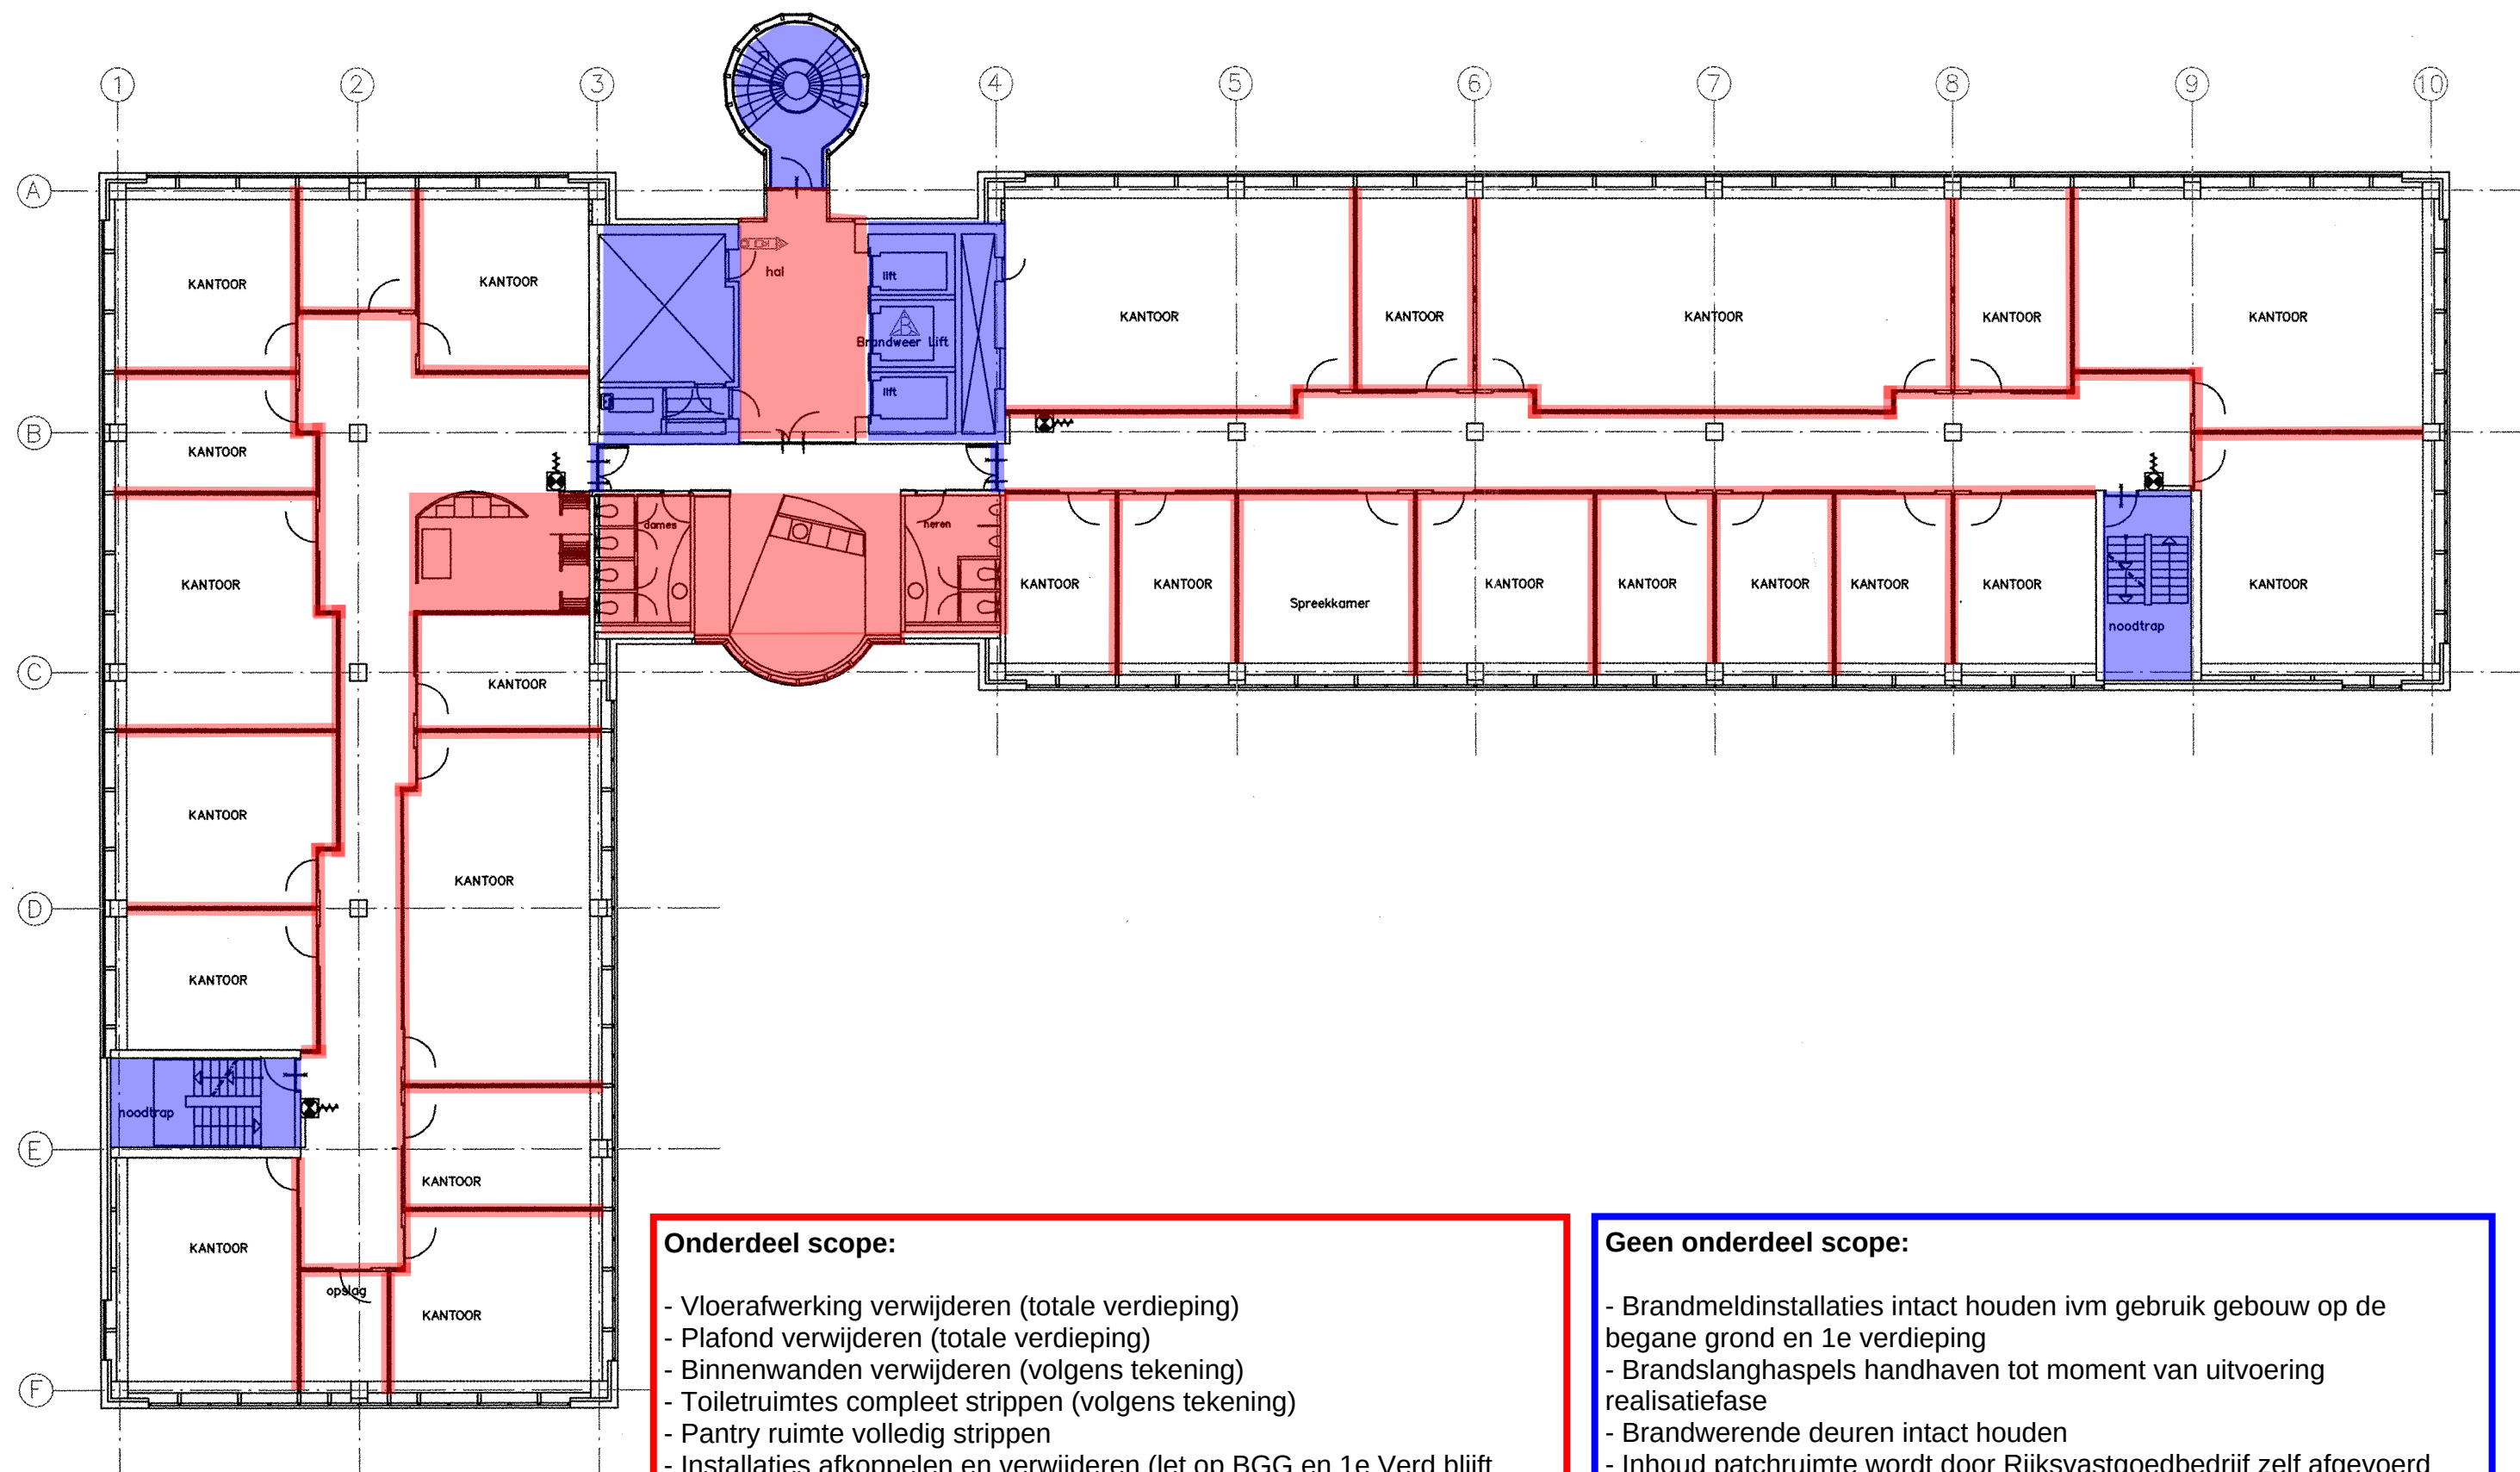


Onderdeel scope:

- Vloerafwerking verwijderen (totale verdieping)
- Plafond verwijderen (totale verdieping)
- Binnenwanden verwijderen (volgens tekening)
- Toiletruimtes compleet strippen (volgens tekening)
- Pantry ruimte volledig strippen
- Installaties afkoppelen en verwijderen (let op BGG en 1e Verd blijft operationeel)
- Interieur componenten verwijderen

Geen onderdeel scope:

- Brandmeldinstallaties intact houden ivm gebruik gebouw op de begane grond en 1e verdieping
- Brandslanghaspels handhaven tot moment van uitvoering realisatiefase
- Brandwerende deuren intact houden
- Inhoud patchruimte wordt door Rijksvastgoedbedrijf zelf afgevoerd
- Blauw gemarkeerde zones vallen buiten de scope

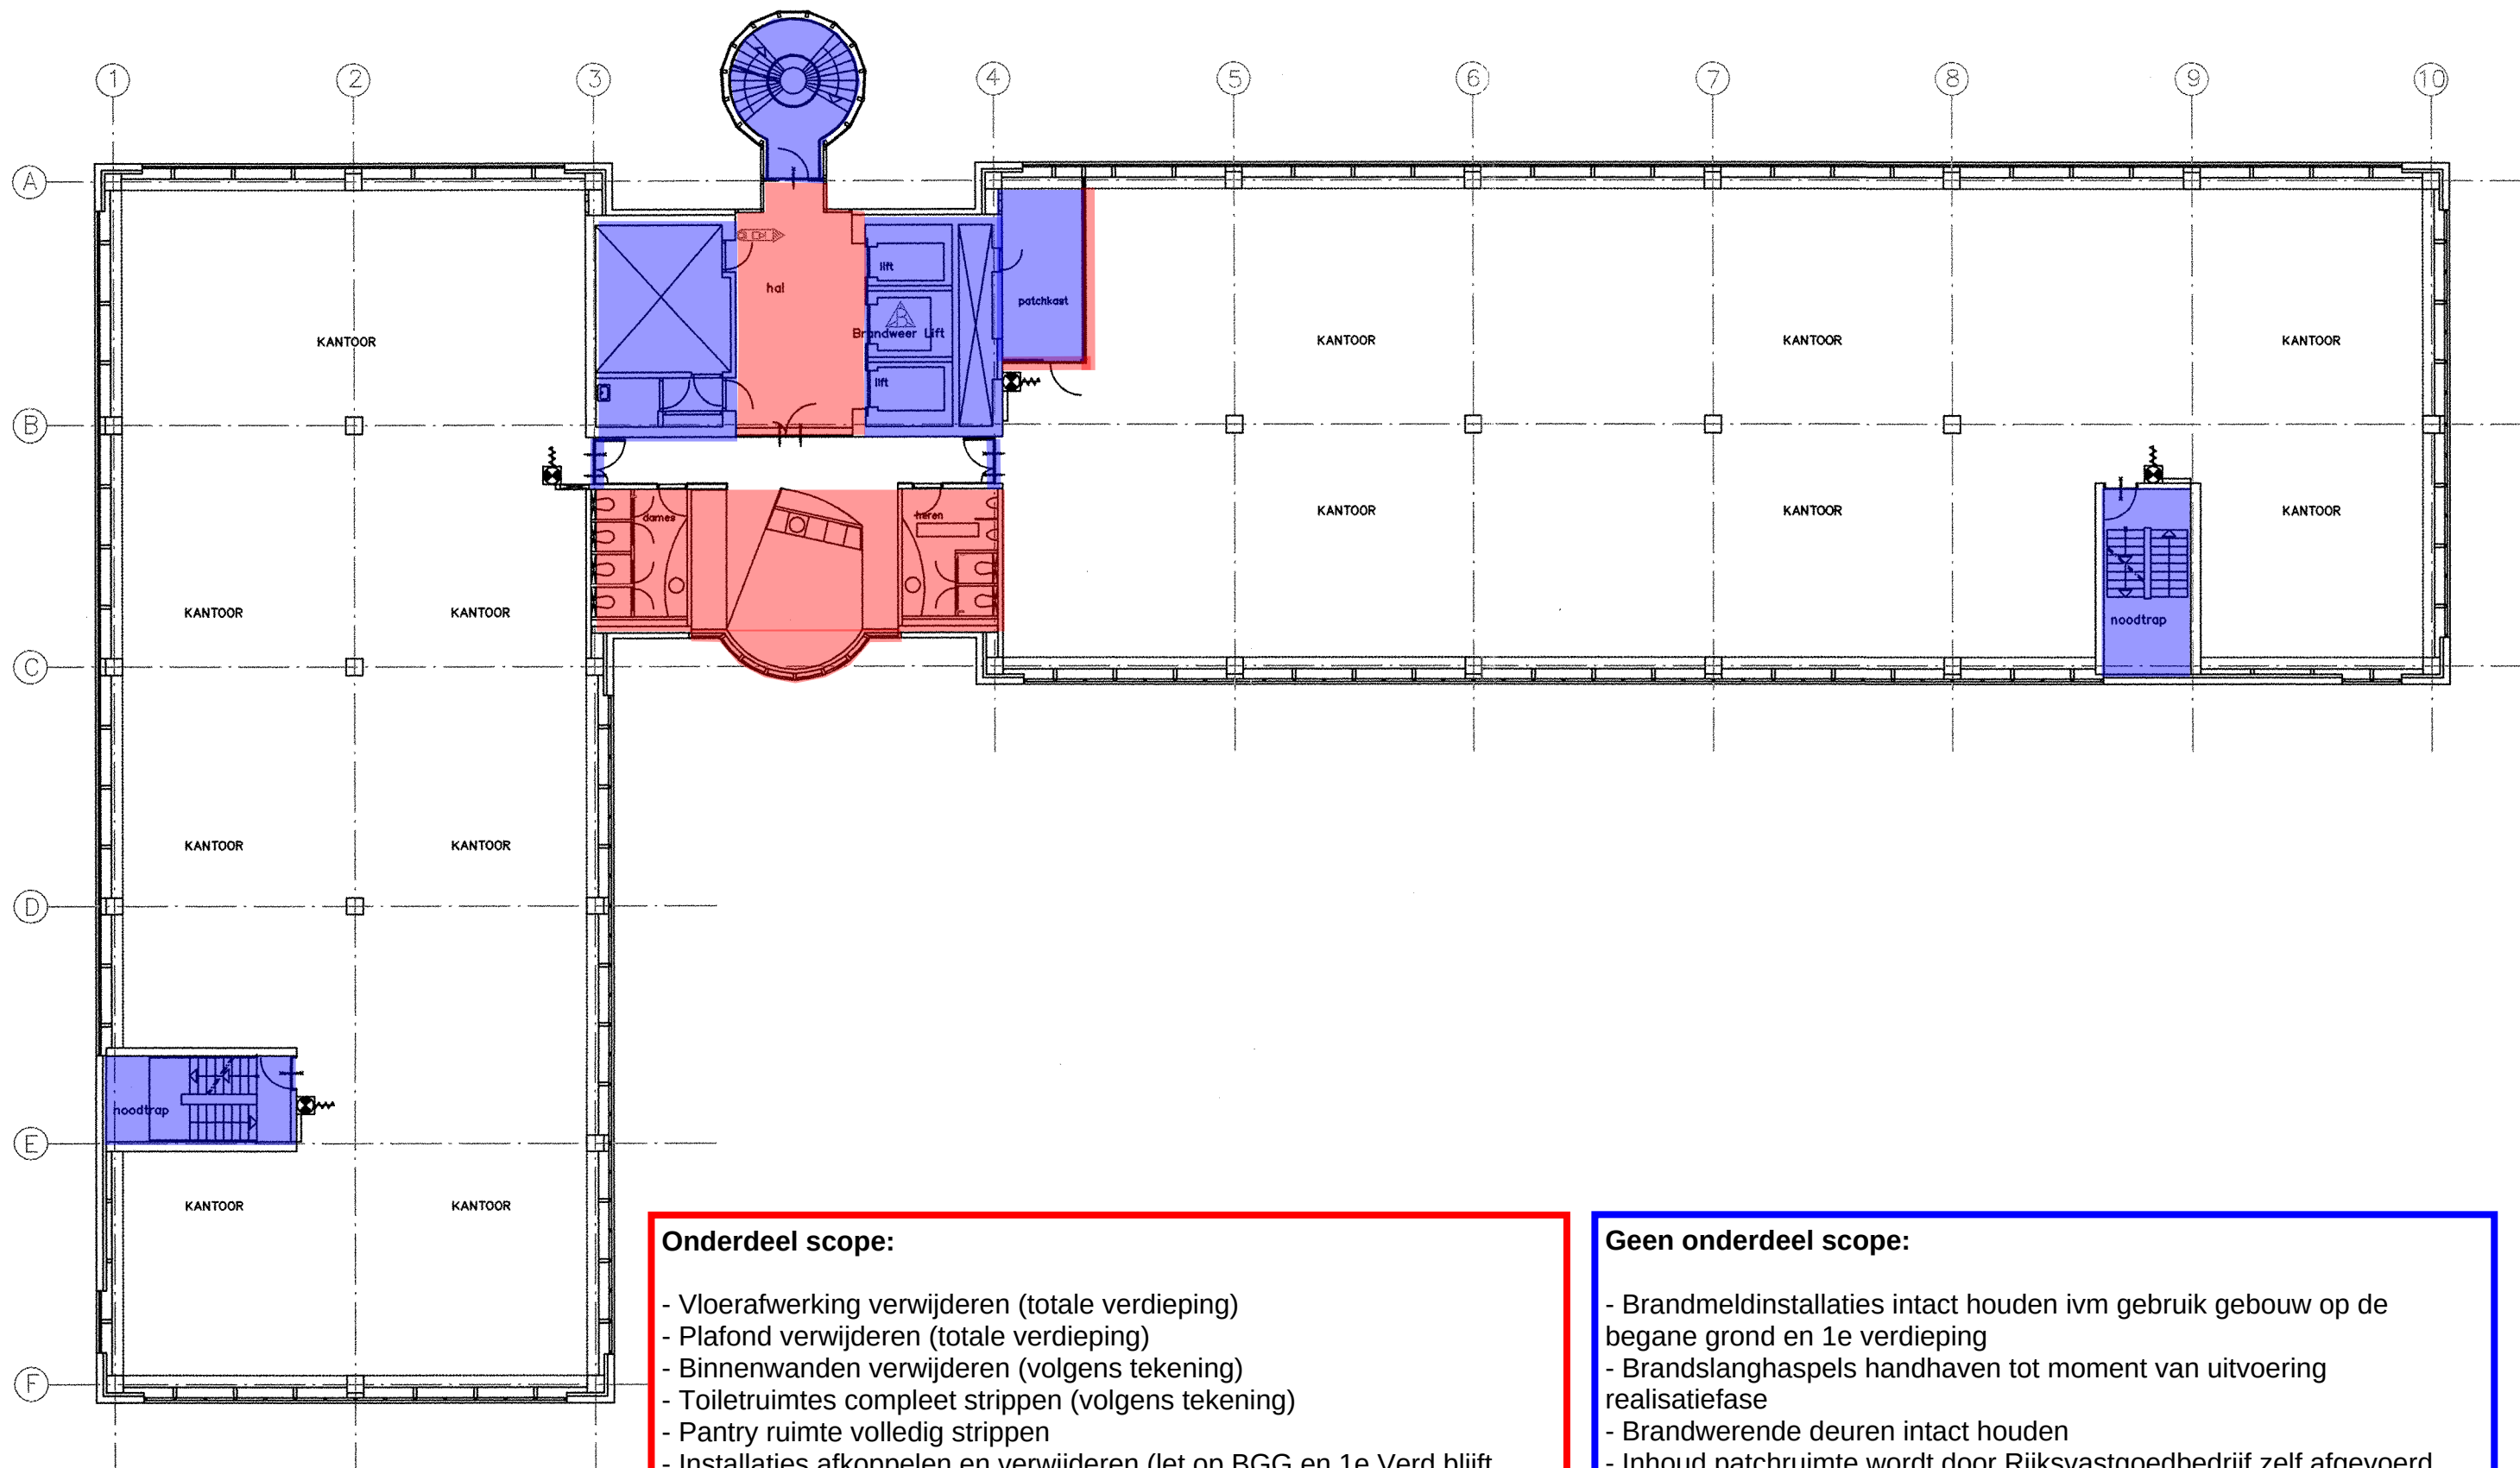


Onderdeel scope:

- Vloerafwerking verwijderen (totale verdieping)
- Plafond verwijderen (totale verdieping)
- Binnenwanden verwijderen (volgens tekening)
- Toiletruimtes compleet strippen (volgens tekening)
- Pantry ruimte volledig strippen
- Installaties afkoppelen en verwijderen (let op BGG en 1e Verd blijft operationeel)
- Interieur componenten verwijderen

Geen onderdeel scope:

- Brandmeldinstallaties intact houden ivm gebruik gebouw op de begane grond en 1e verdieping
- Brandslanghaspels handhaven tot moment van uitvoering realisatiefase
- Brandwerende deuren intact houden
- Inhoud patchruimte wordt door Rijksvastgoedbedrijf zelf afgevoerd
- Blauw gemarkeerde zones vallen buiten de scope

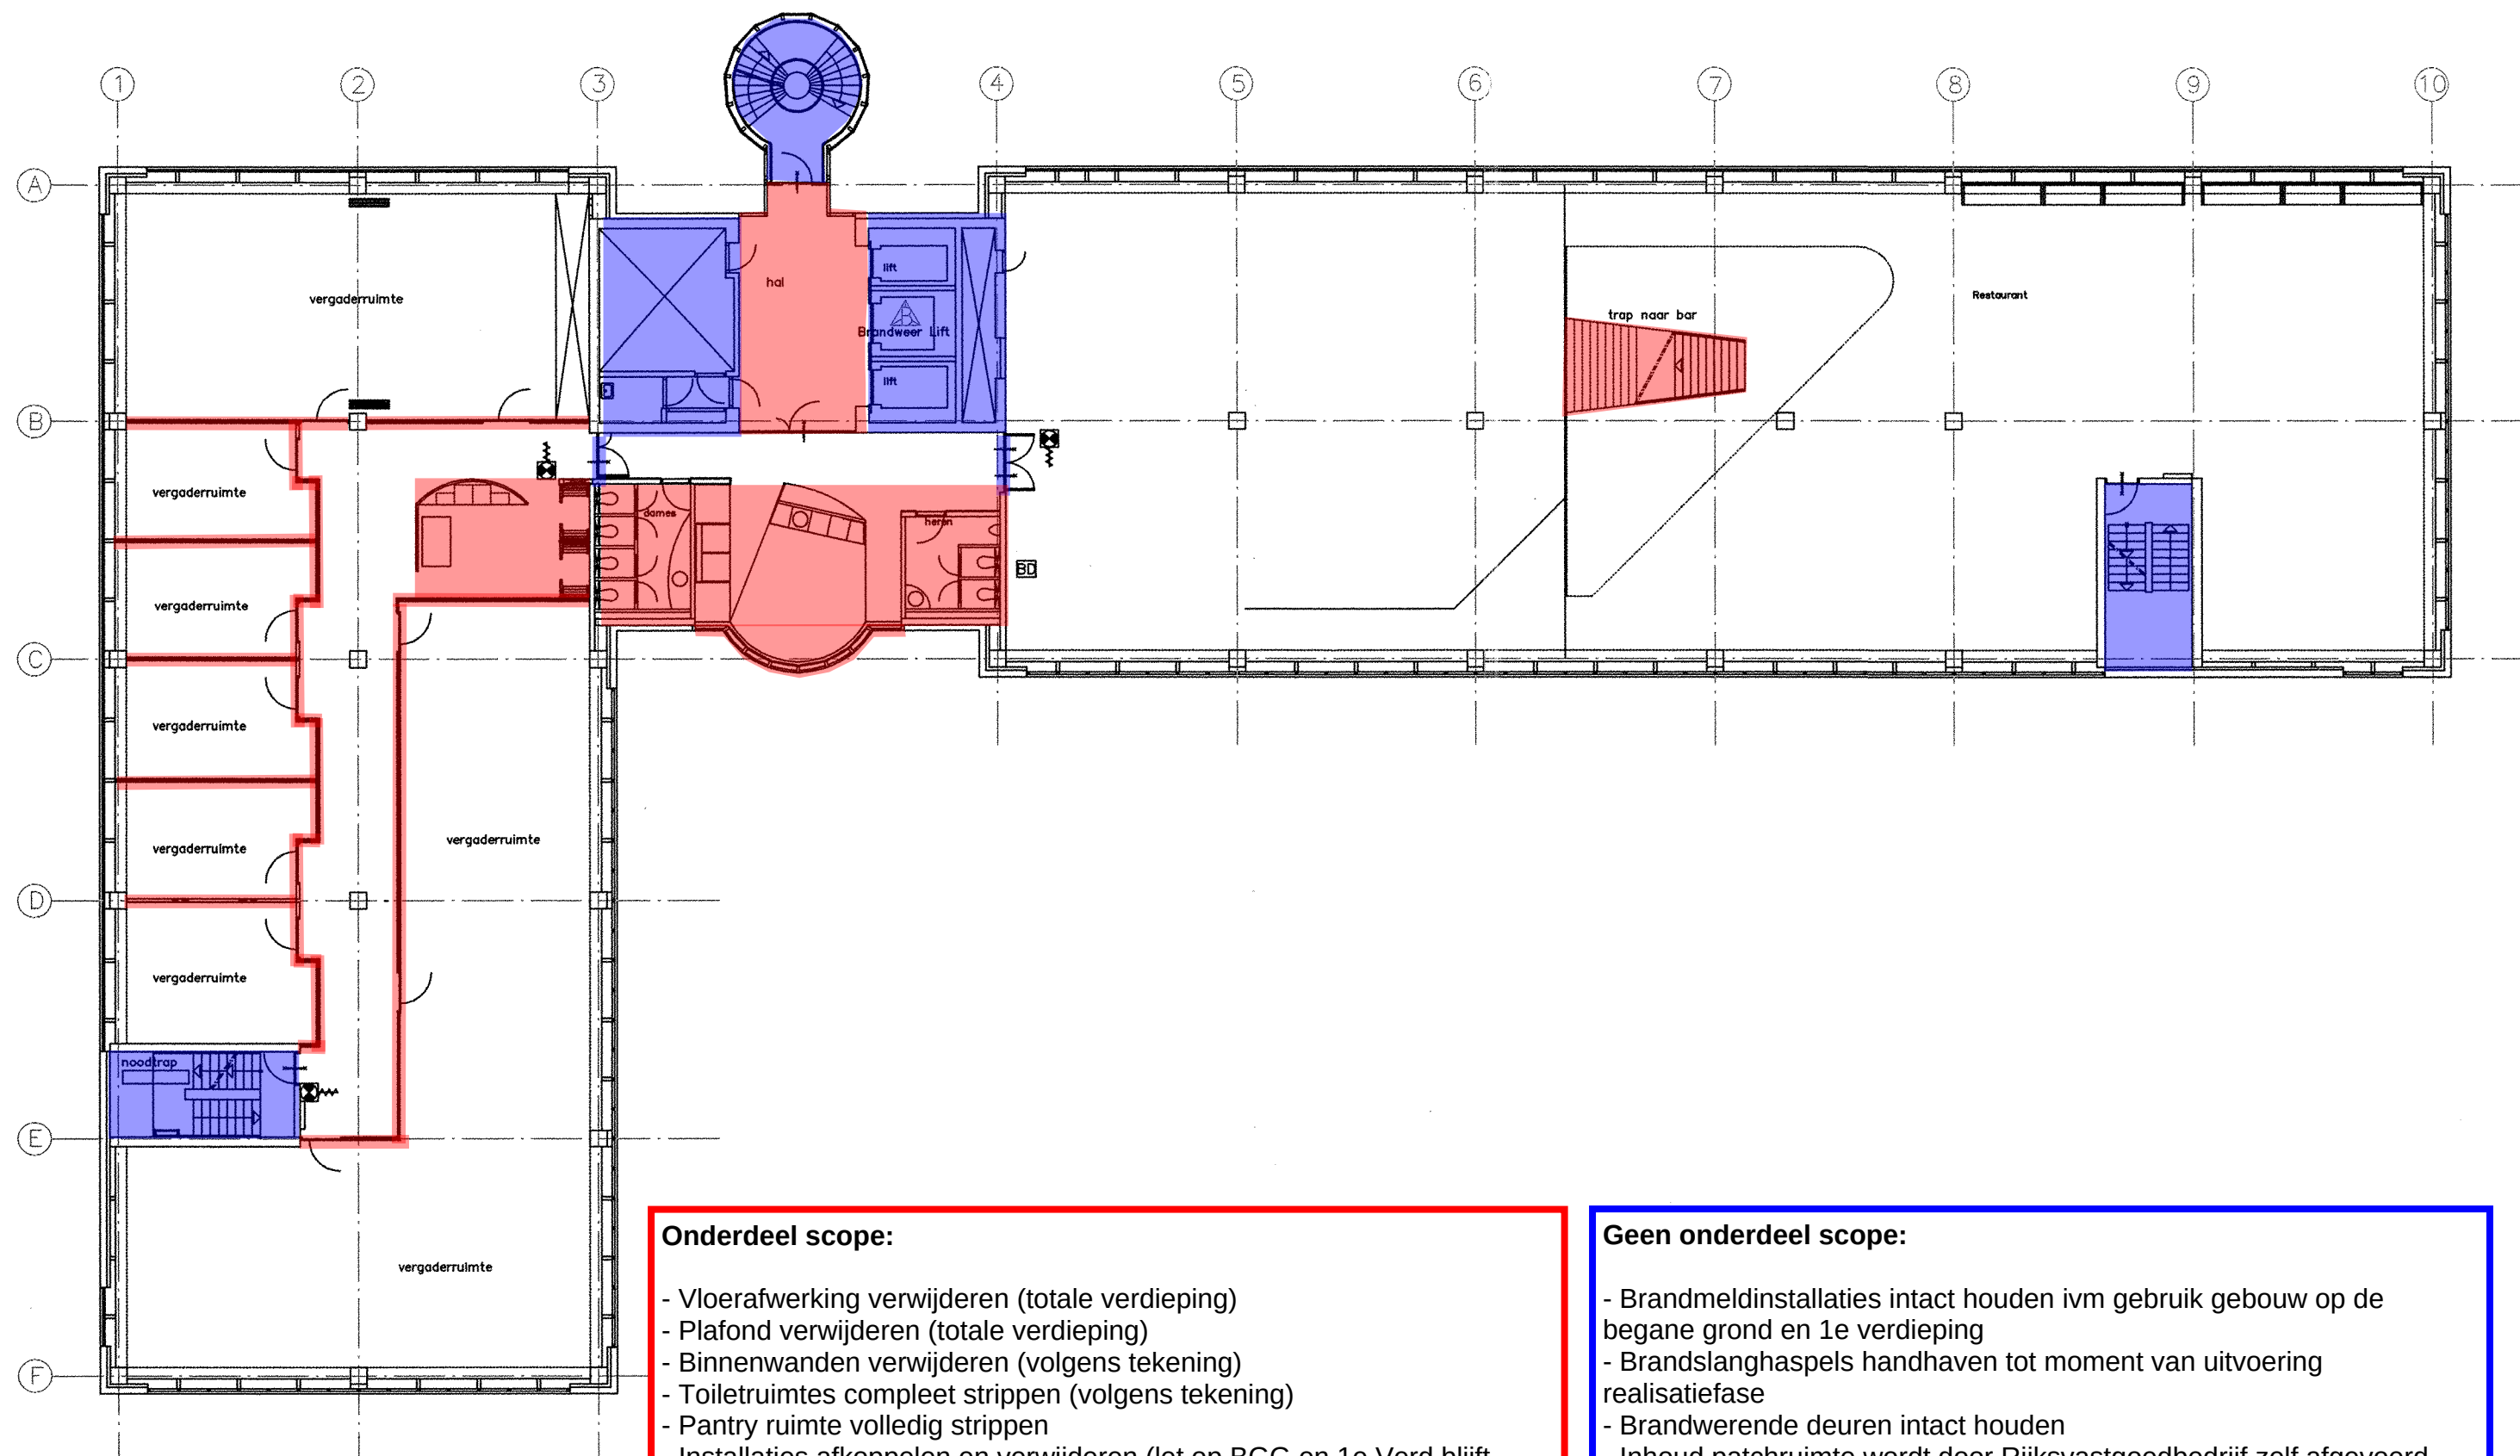


Onderdeel scope:

- Vloerafwerking verwijderen (totale verdieping)
- Plafond verwijderen (totale verdieping)
- Binnenwanden verwijderen (volgens tekening)
- Toiletruimtes compleet strippen (volgens tekening)
- Pantry ruimte volledig strippen
- Installaties afkoppelen en verwijderen (let op BGG en 1e Verd blijft operationeel)
- Interieur componenten verwijderen

Geen onderdeel scope:

- Brandmeldinstallaties intact houden ivm gebruik gebouw op de begane grond en 1e verdieping
- Brandslanghaspels handhaven tot moment van uitvoering realisatiefase
- Brandwerende deuren intact houden
- Inhoud patchruimte wordt door Rijksvastgoedbedrijf zelf afgevoerd
- Blauw gemarkeerde zones vallen buiten de scope

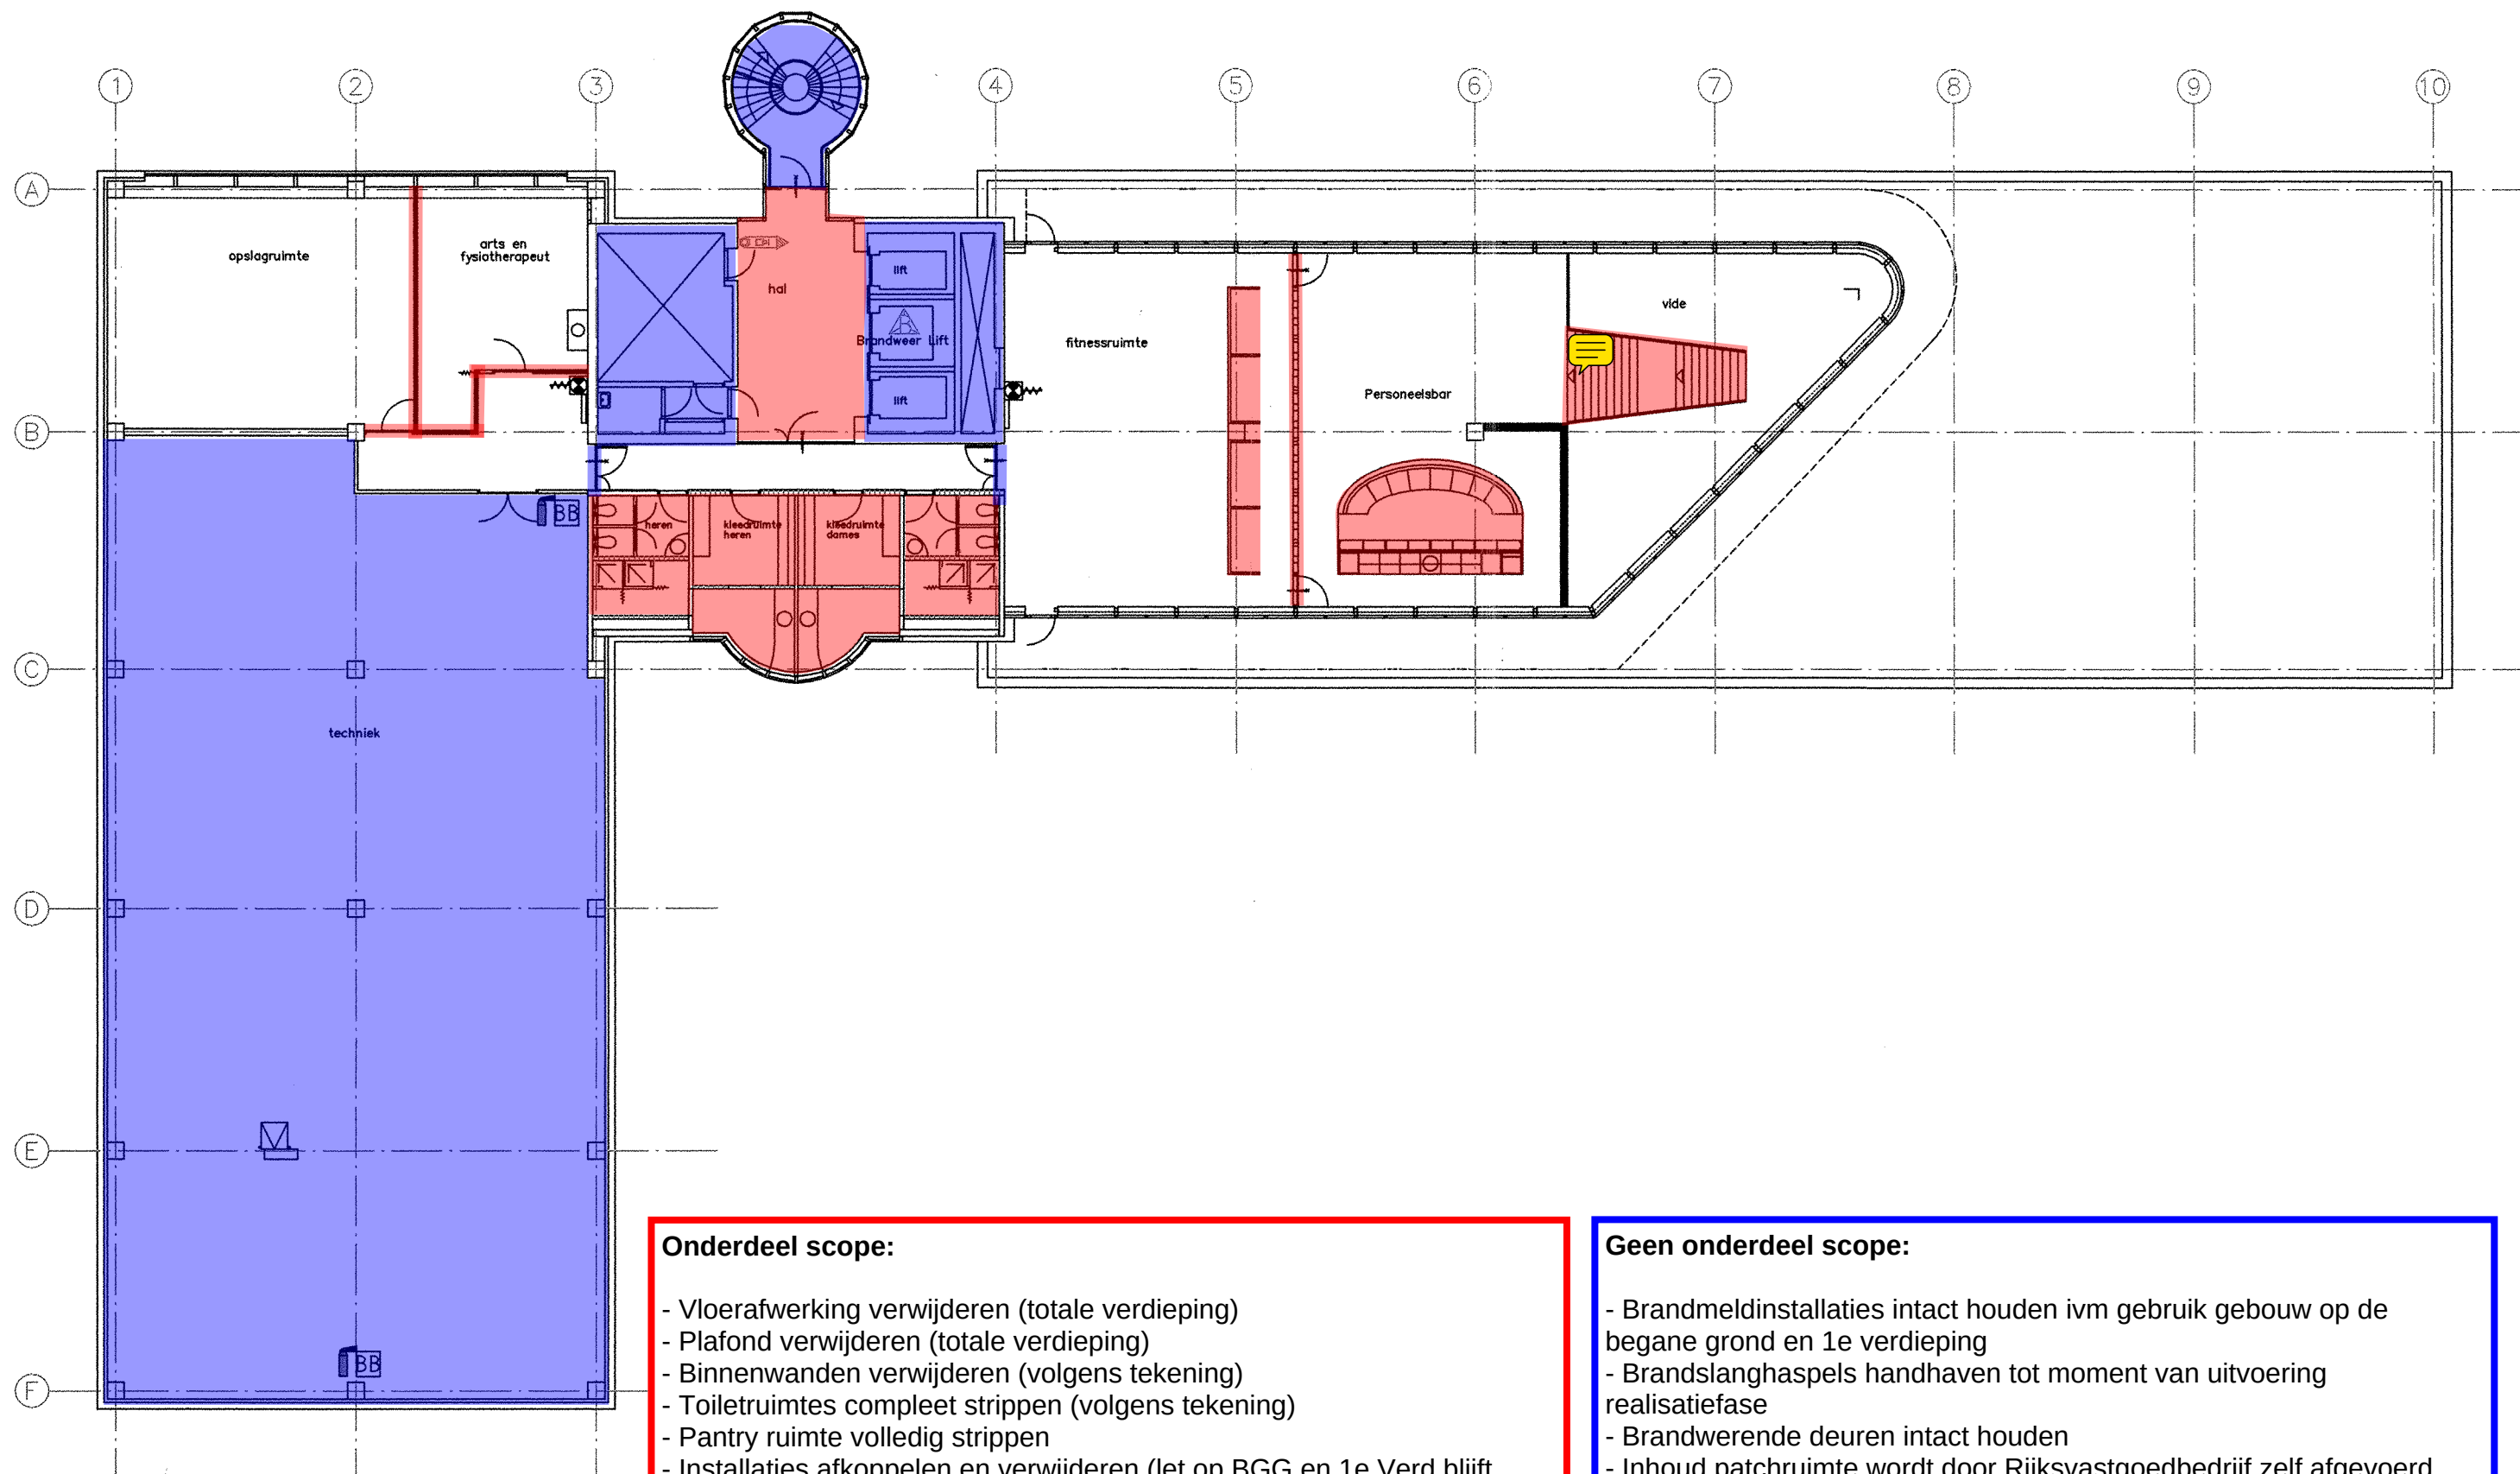


Onderdeel scope:

- Vloerafwerking verwijderen (totale verdieping)
- Plafond verwijderen (totale verdieping)
- Binnenwanden verwijderen (volgens tekening)
- Toiletruimtes compleet strippen (volgens tekening)
- Pantry ruimte volledig strippen
- Installaties afkoppelen en verwijderen (let op BGG en 1e Verd blijft operationeel)
- Interieur componenten verwijderen


Geen onderdeel scope:

- Brandmeldinstallaties intact houden ivm gebruik gebouw op de begane grond en 1e verdieping
- Brandslanghaspels handhaven tot moment van uitvoering realisatiefase
- Brandwerende deuren intact houden
- Inhoud patchruimte wordt door Rijksvastgoedbedrijf zelf afgevoerd
- Blauw gemarkeerde zones vallen buiten de scope

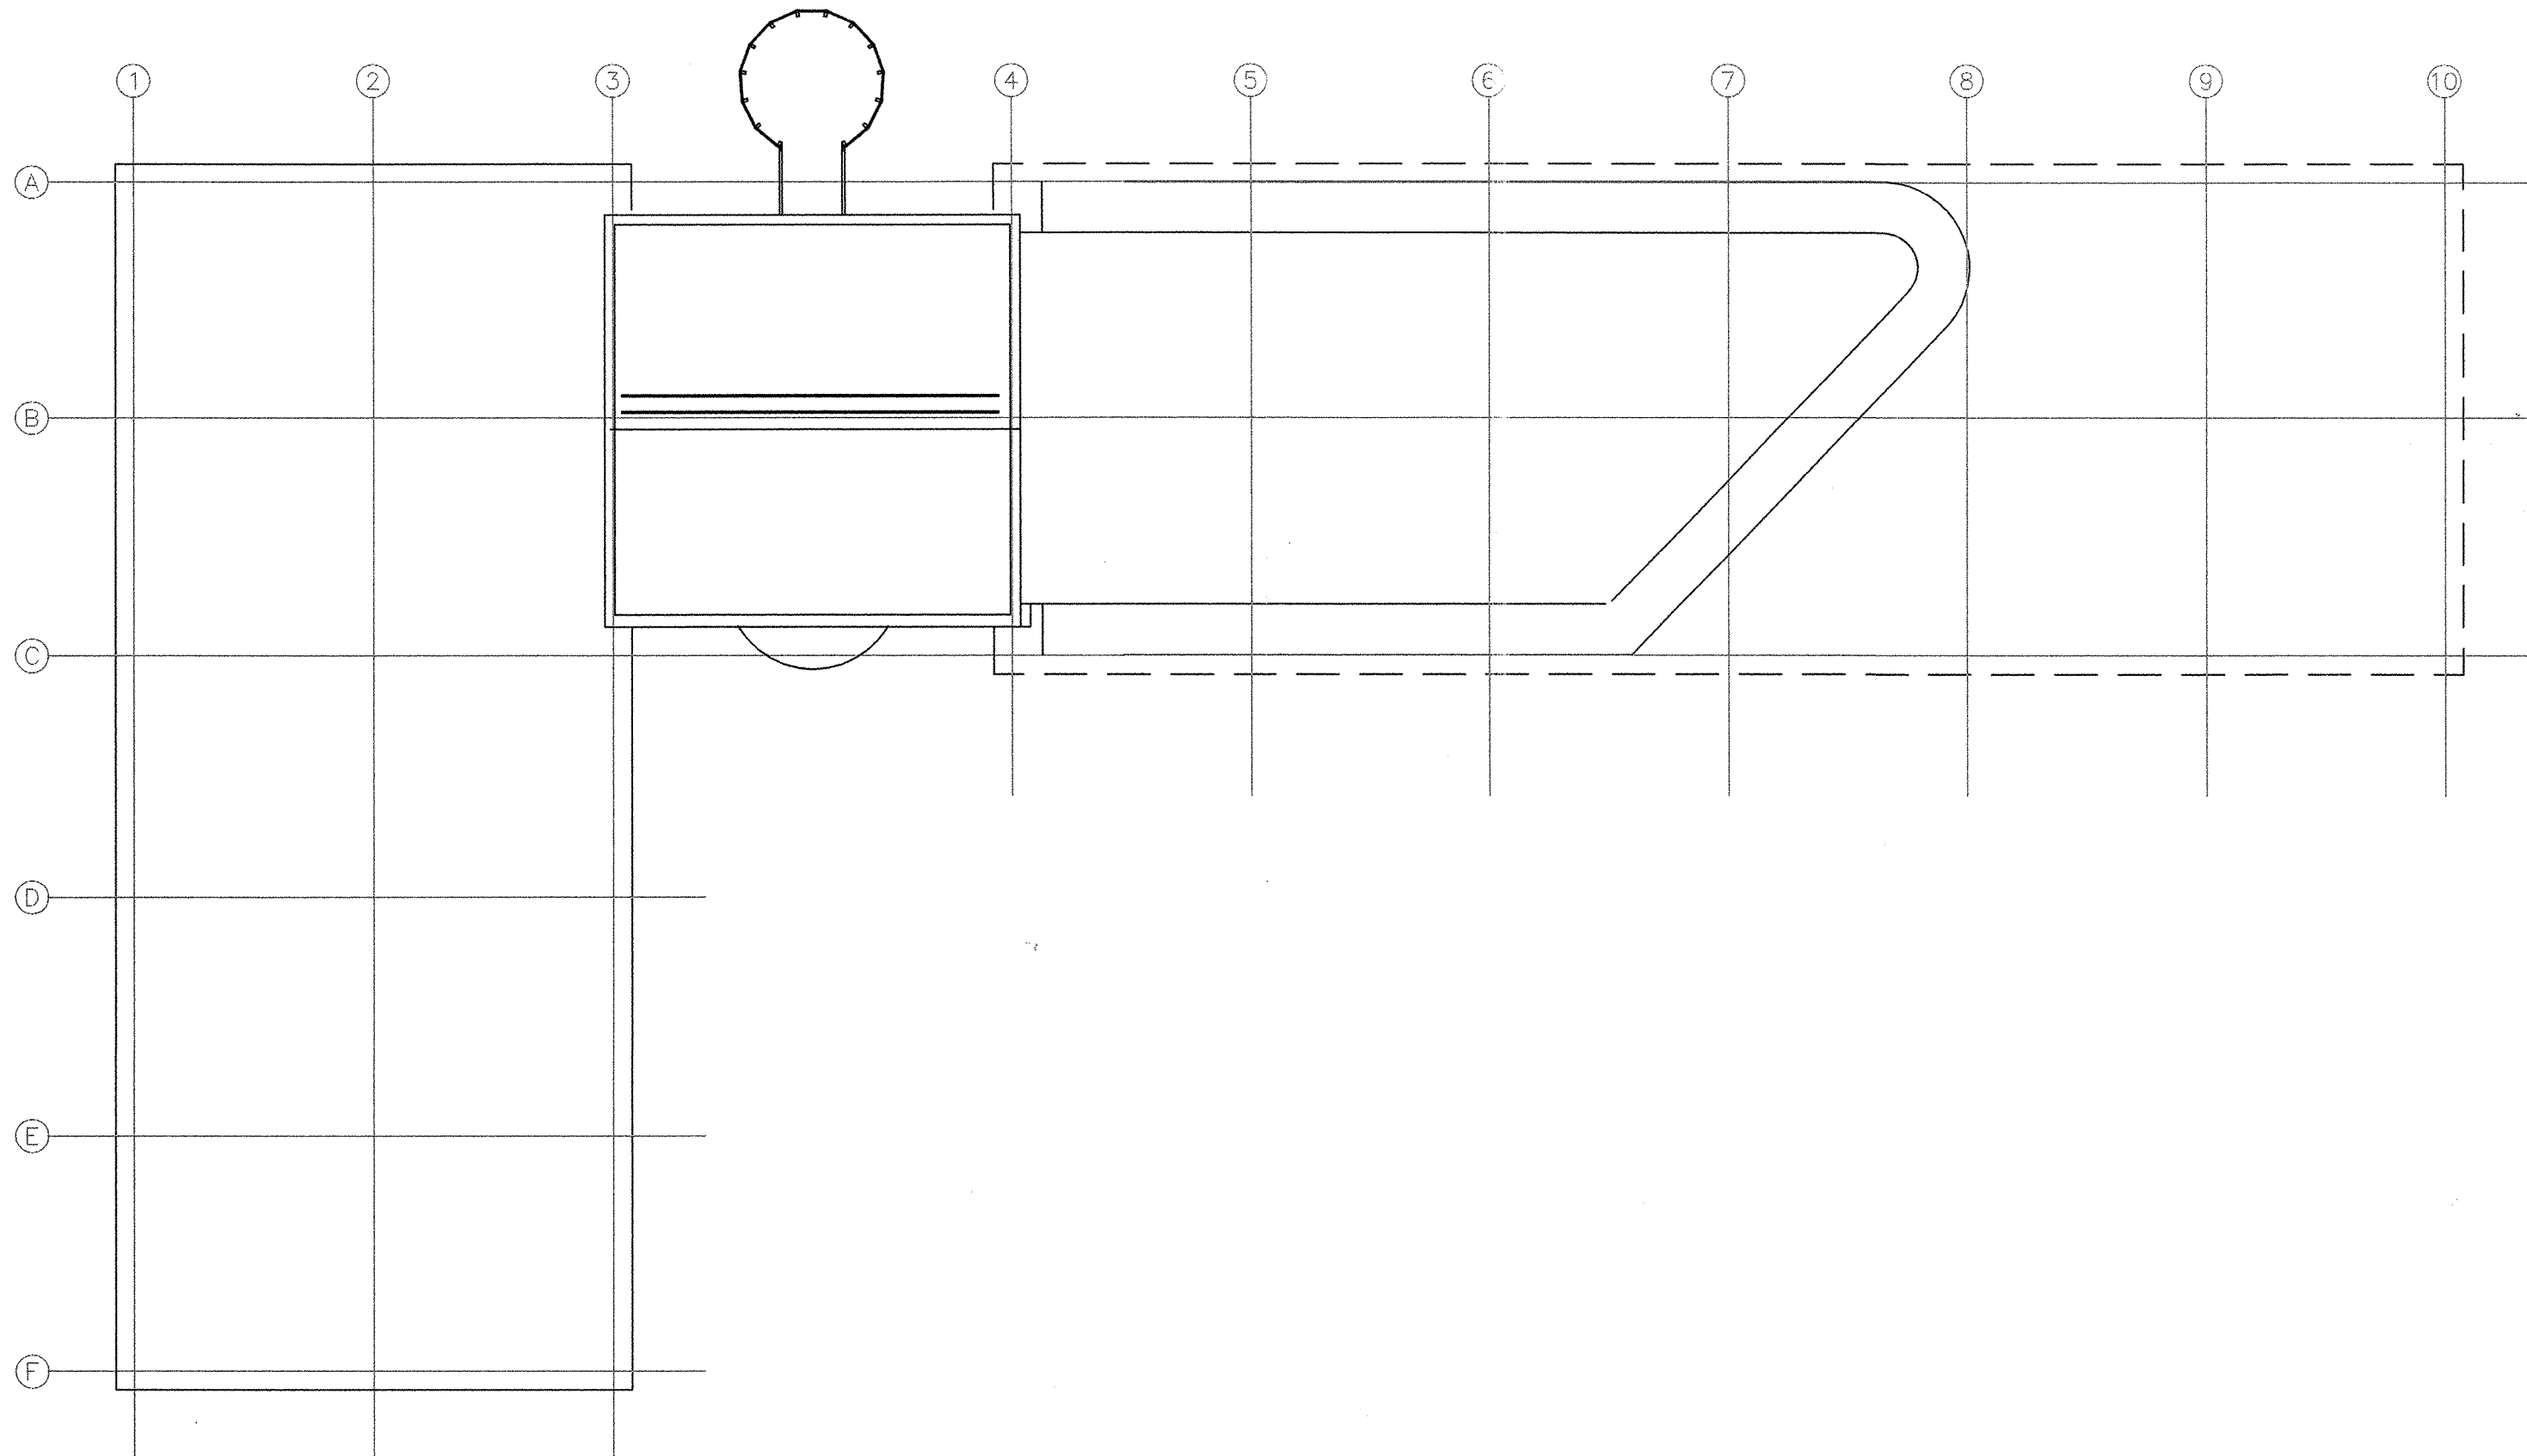

Geen onderdeel van scope
strippen / slopen binneninrichting

Gatwickstraat		Date		Scale	
Designed by R. STEENHORST	Checked by AFB	Approved by / /	Filename 0004E_BD2	22/01/03	1:100
achmea			DAK		
			ACHMEA_FACILITAIR_BEDRIJF	Edition 1.02	Sheet A1

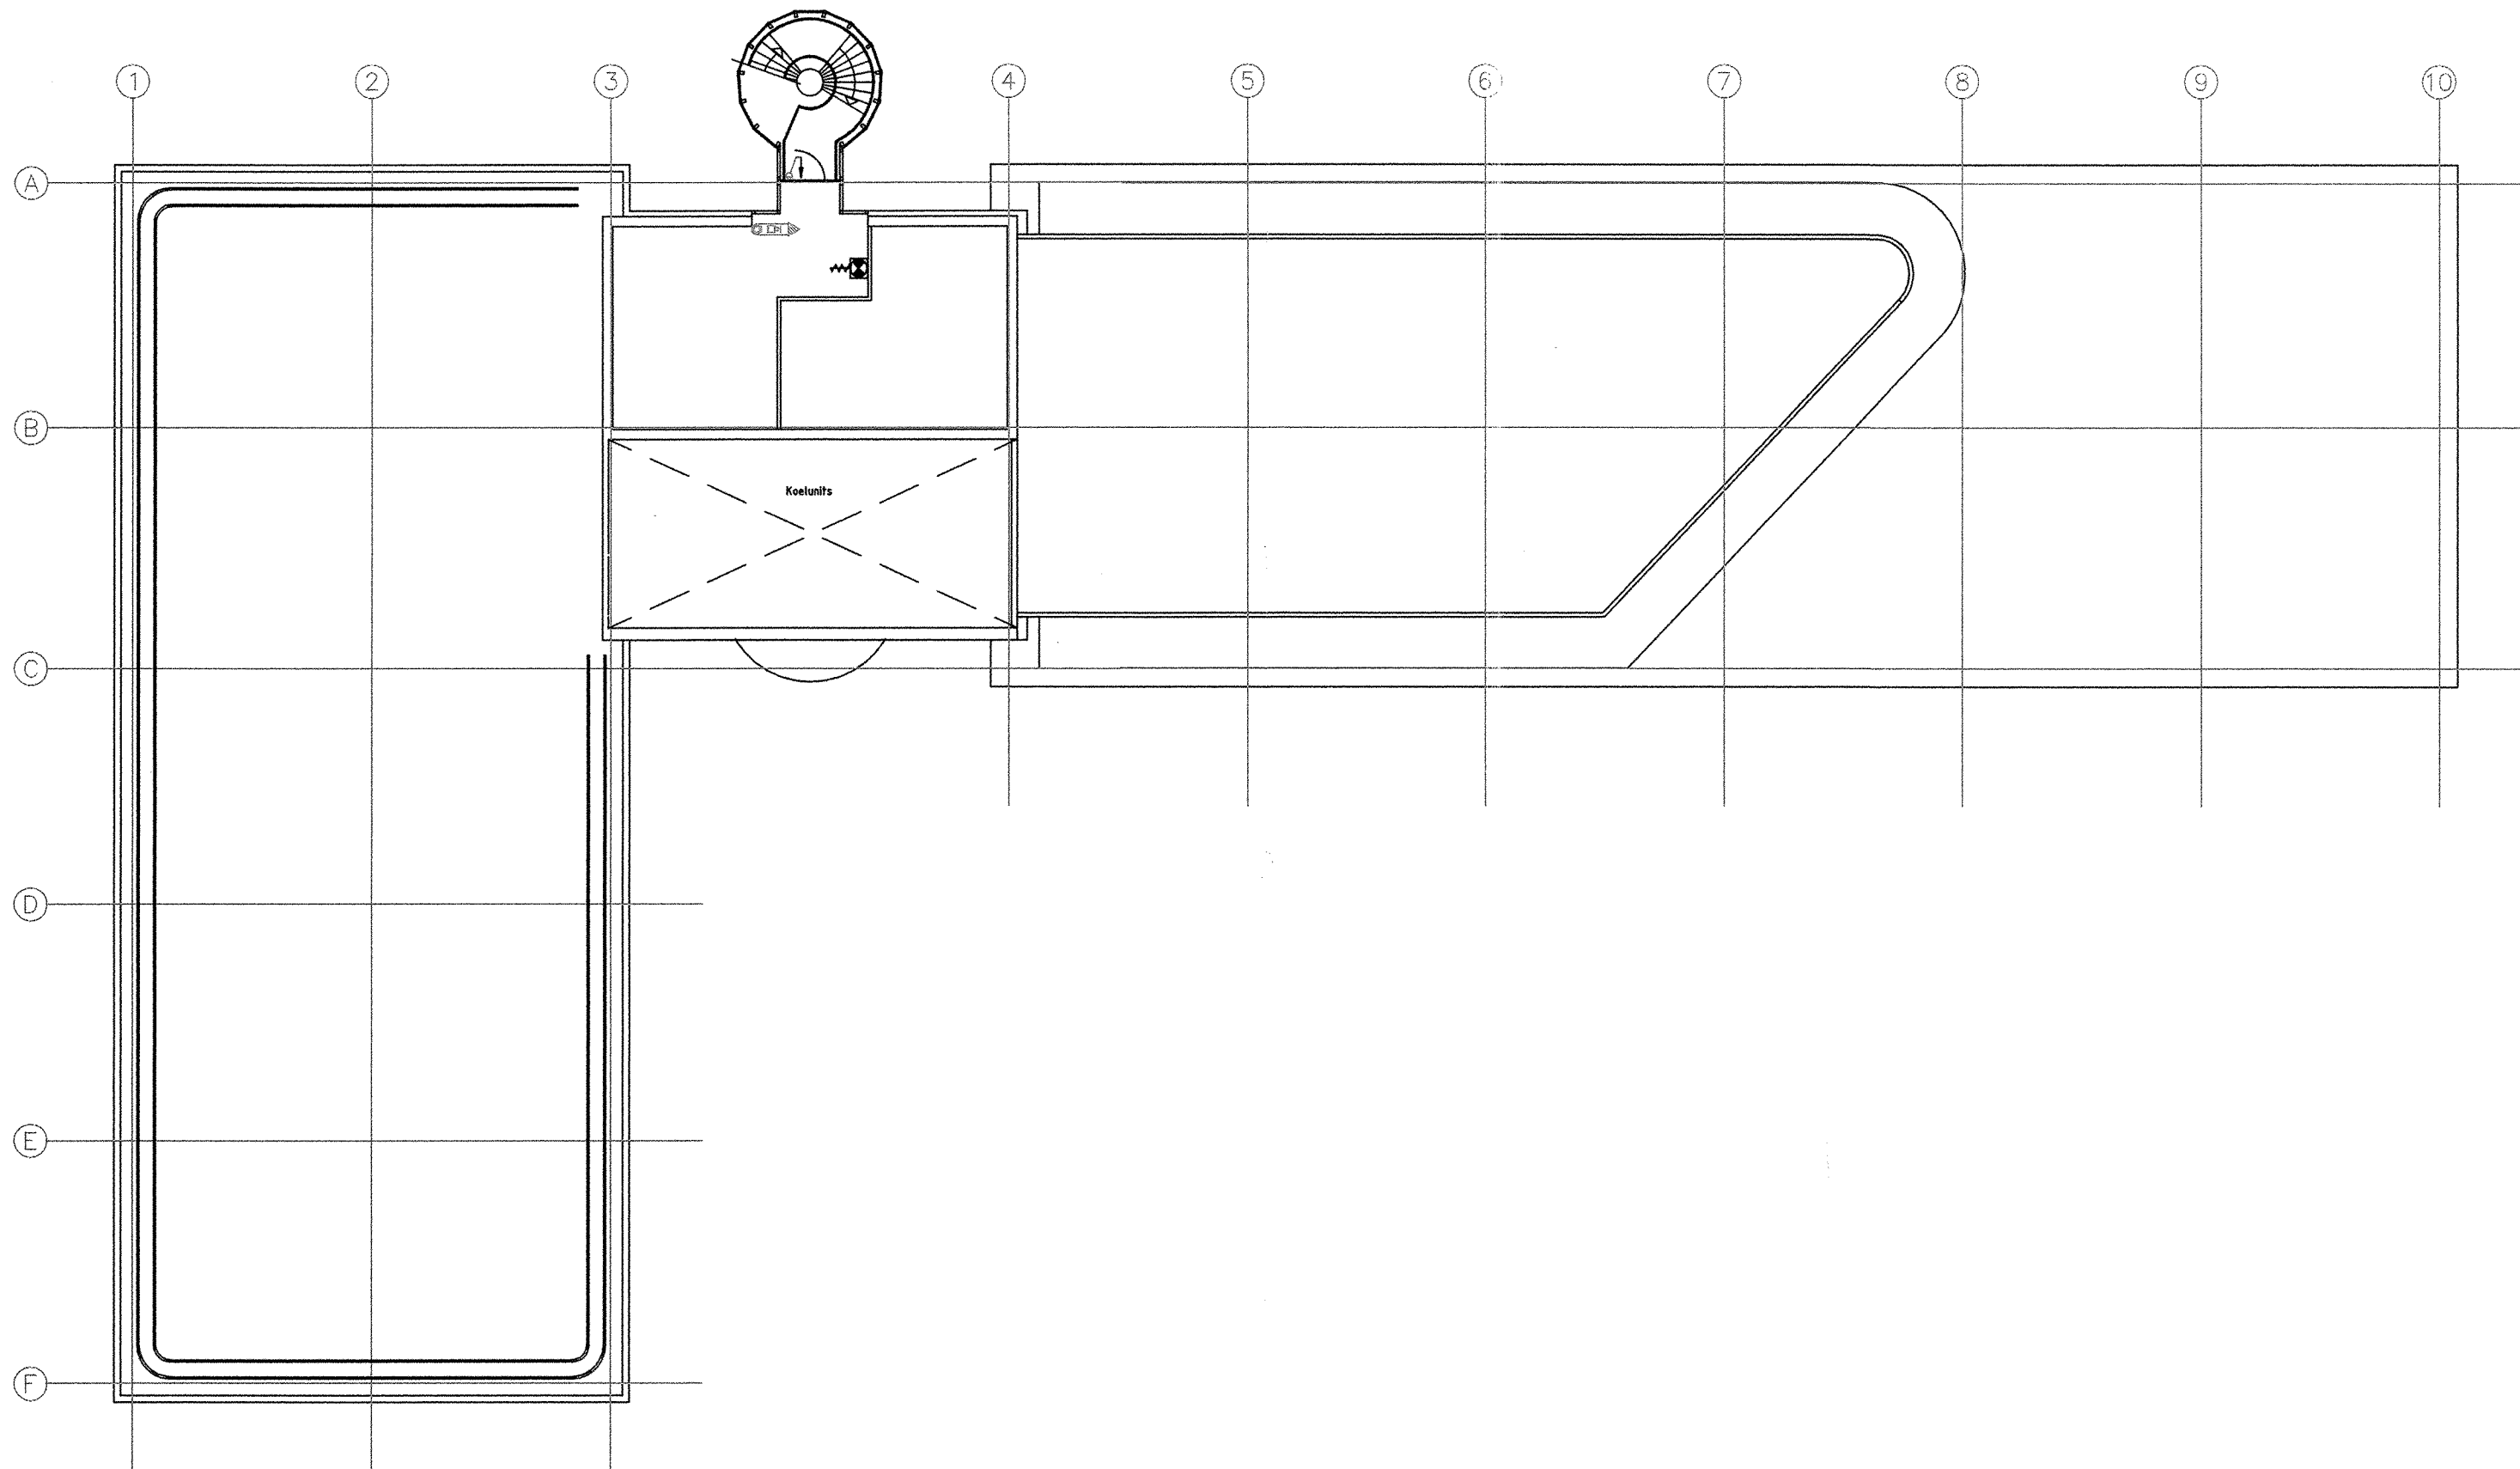

Geen onderdeel van scope
strippen / slopen binneninrichting

Garwickstraat 1		Filename	Date	Scale
Designed by R. STEENHORST	Checked by AFB	0004E_BD1	22/01/03	1:100
achmea		DAKOPBOUW		
		ACHMEA_FACILITAIR_BEDRIJF	Edition 102	Sheet A1