
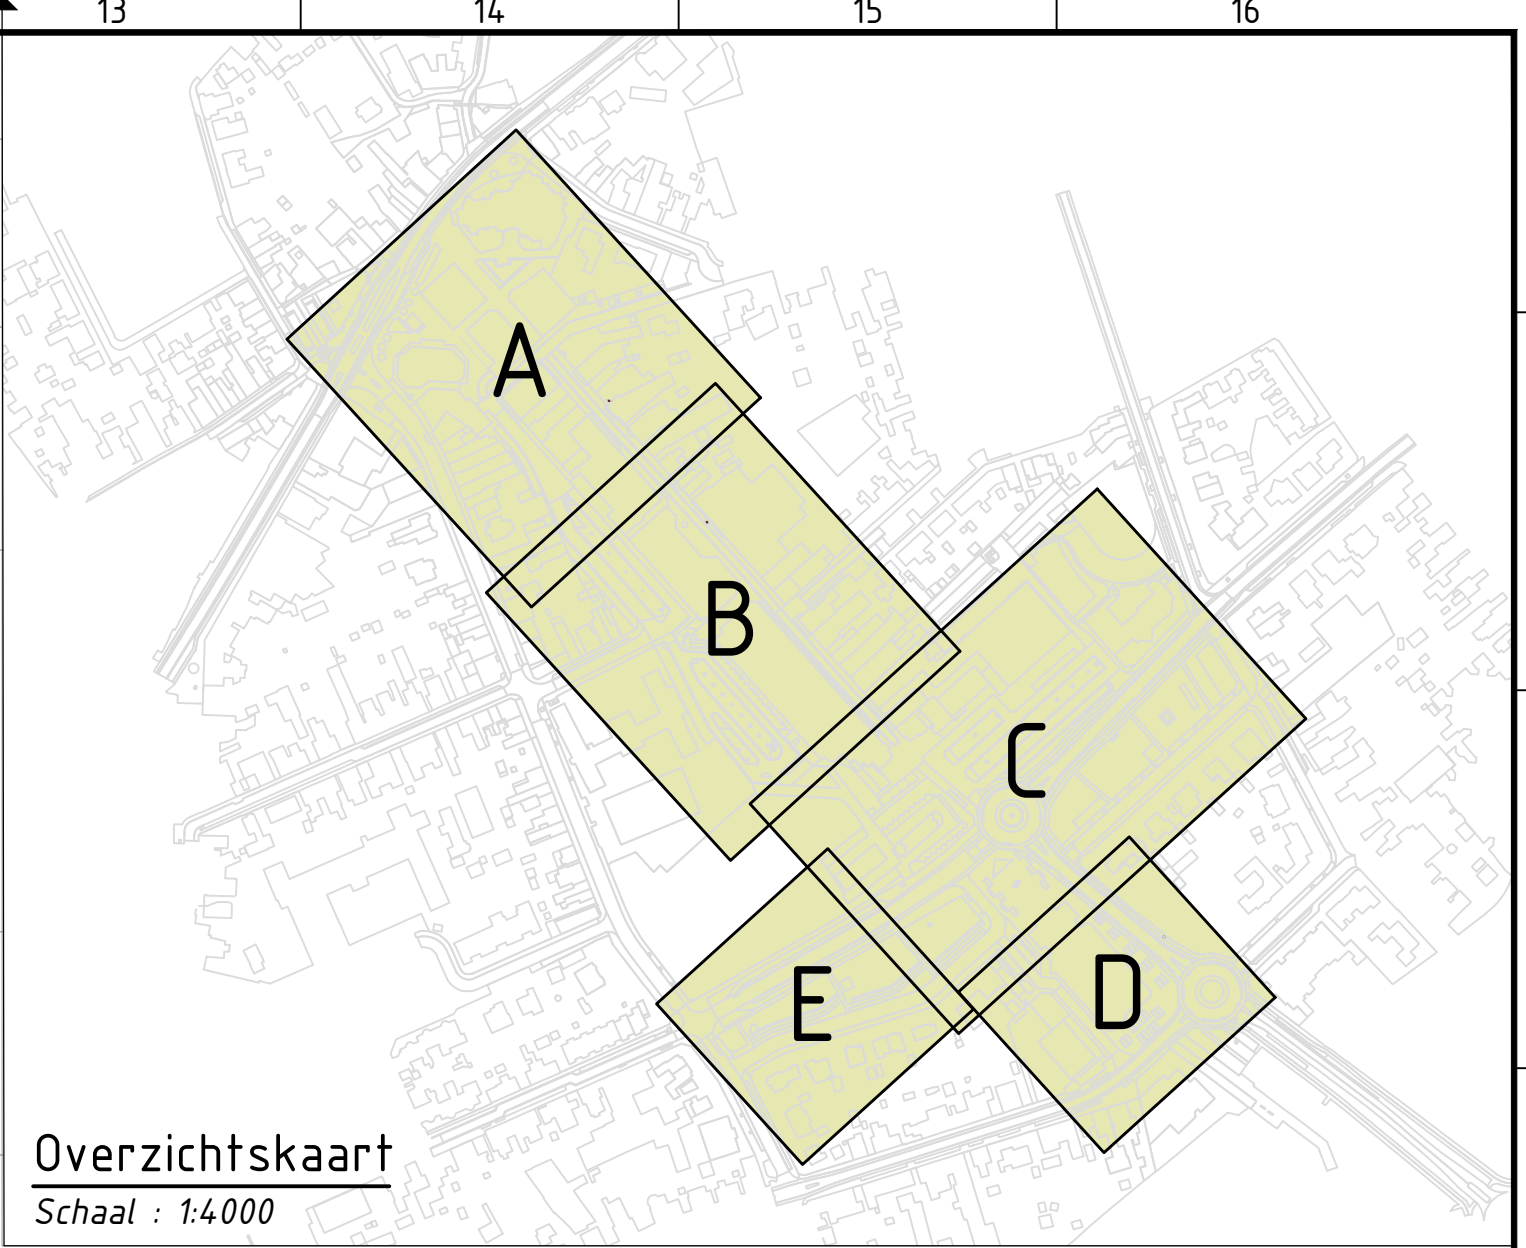


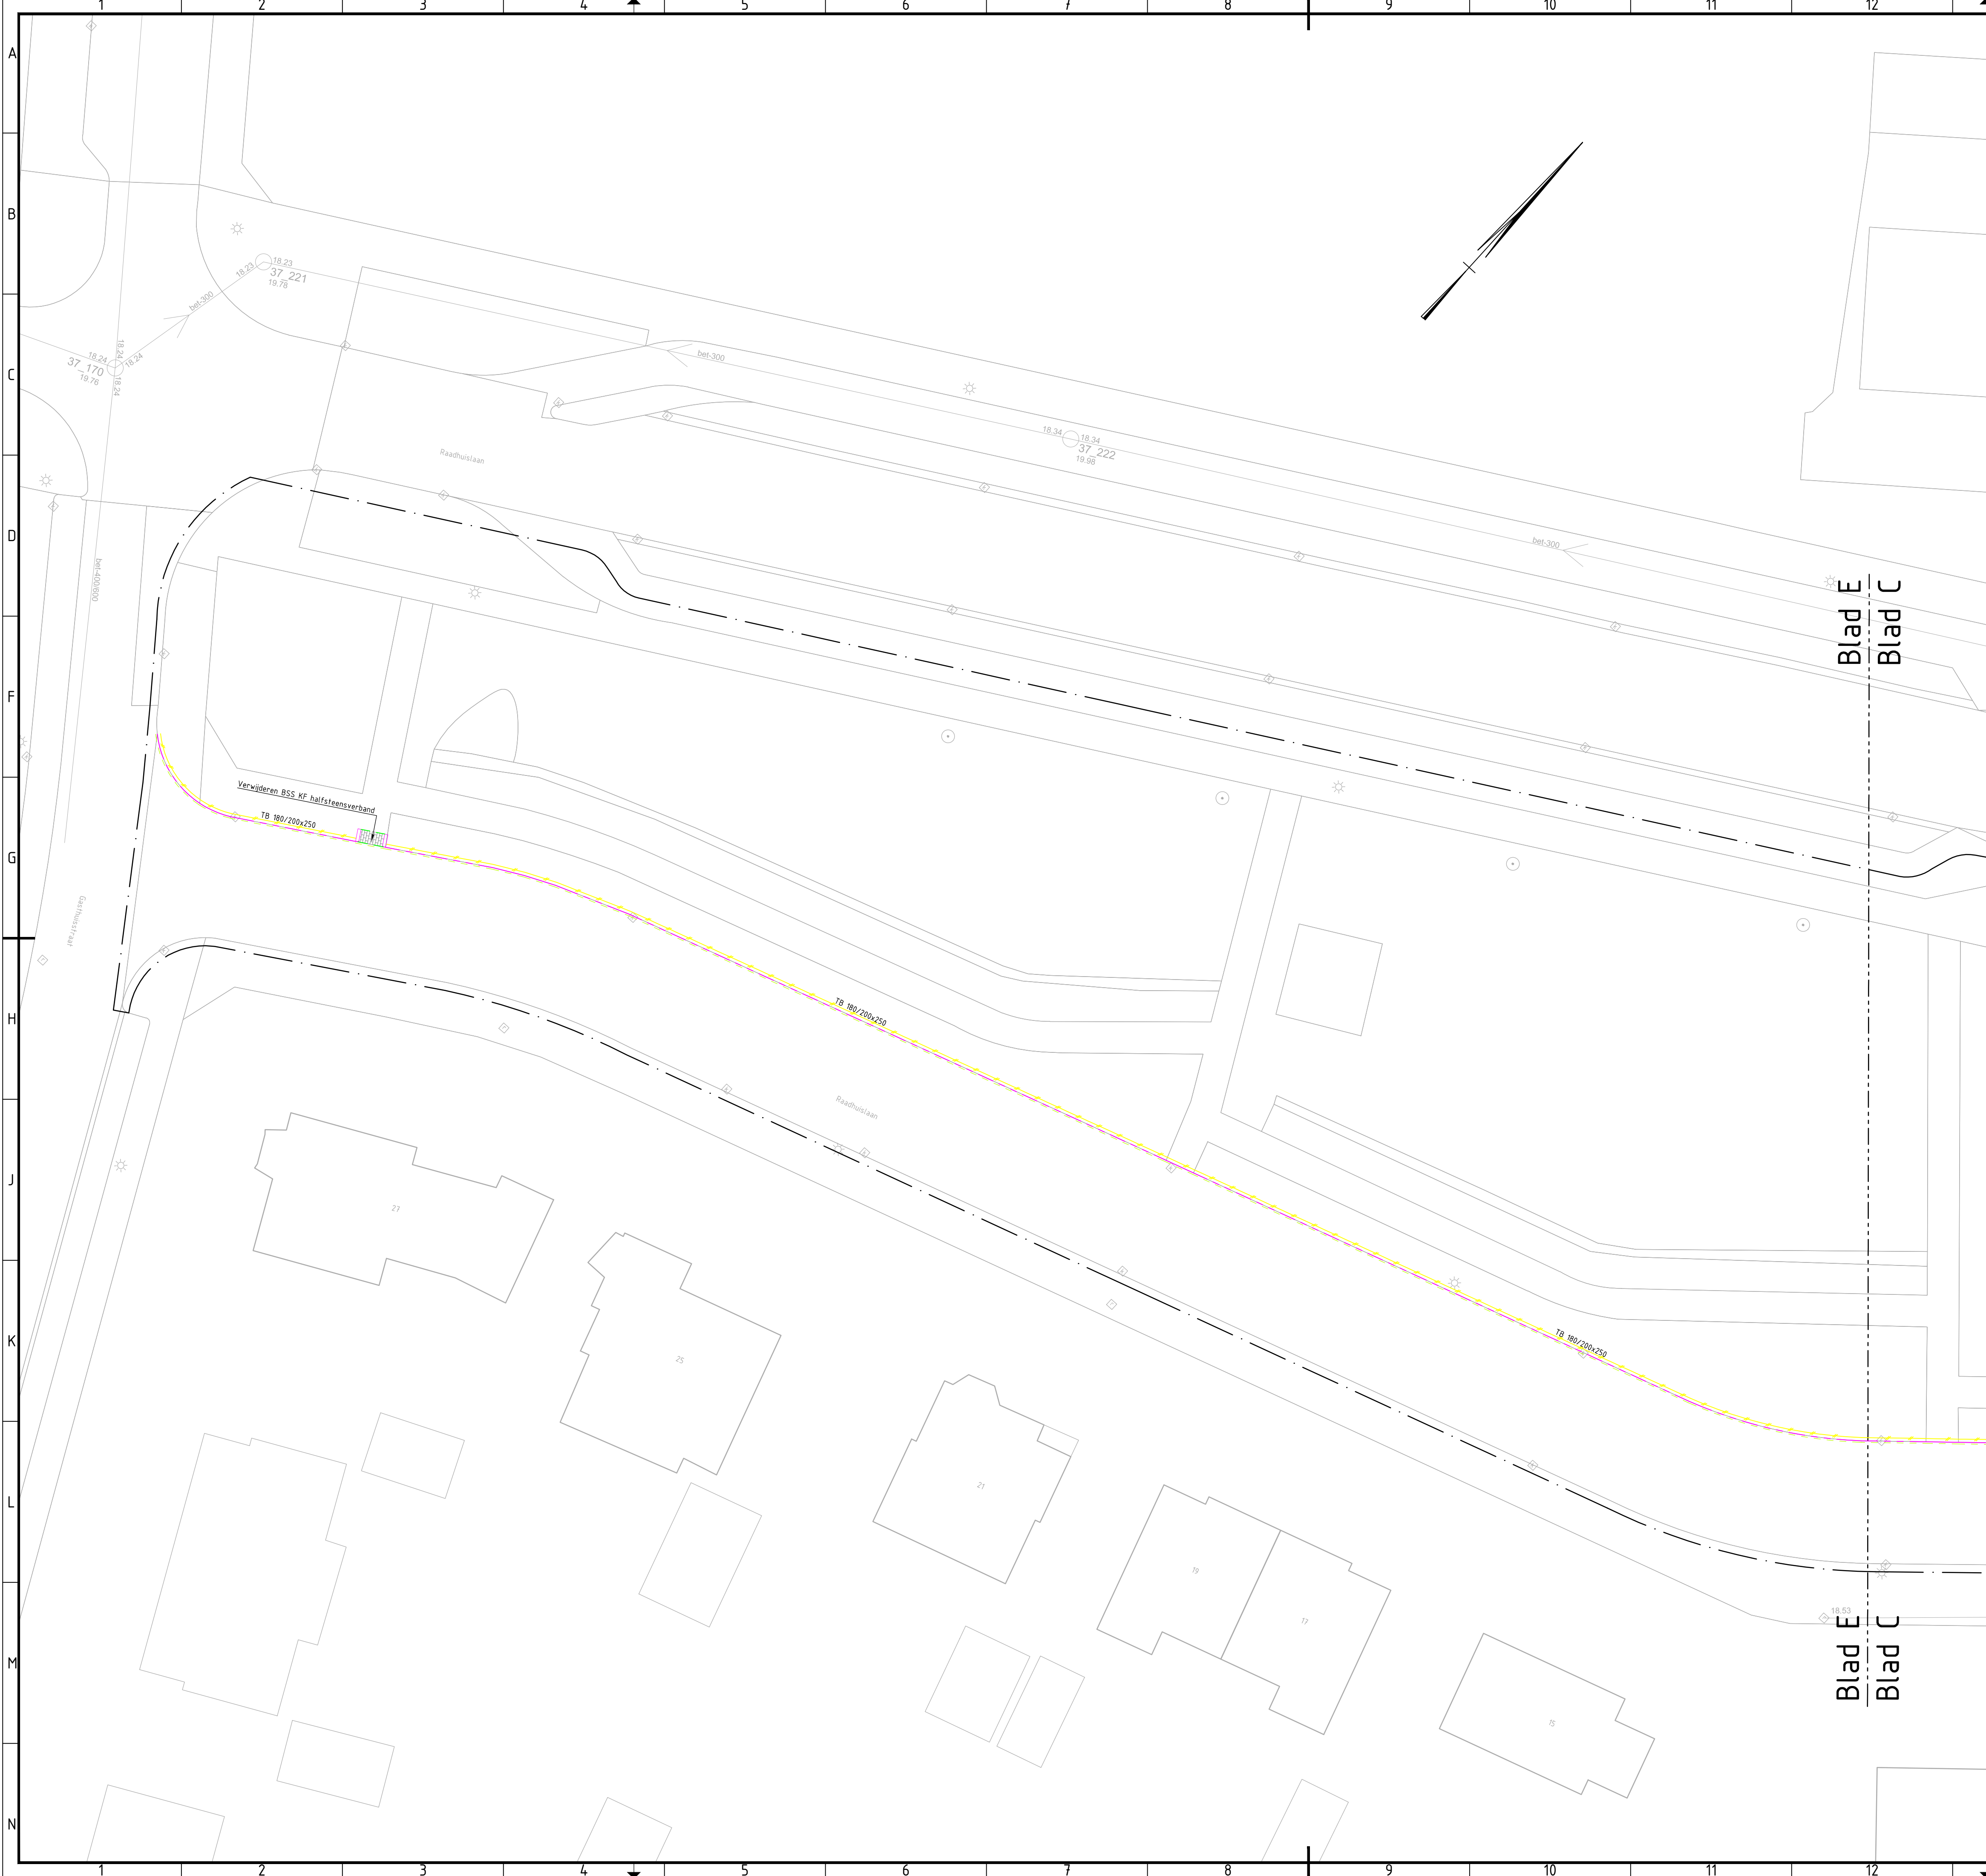

Geometrie

Omschrijving

Projectgrens

Status

Bestaand

Achterkant band

Vervallen

Trottoirband 180/200x250 mm

Vervallen

Streklaag

Vervallen

Betonstraatsteen

Vervallen

Ancering

Omschrijving

Status

Vervallen

BSS keifmaat halfsteensverband

Symbol

Omschrijving

Status

Vervallen

Trottoirband Inritperronband 180/200x250 L800 mm Links HD

Trottoirband Inritperronband 180/200x250 L800 mm Rechts HD

Vervallen

Wijziging

Wijziging

Wijziging

blad E Verwijderen trottoirband parkomgeving

Gewijzigd

dd. 11-12-2023

1E-1

Bladformaat

A1

Schaal

1:200

Projectcoördinator

RH

Voorbereider

EvdV

Datum

11-12-2022

Besteknr.

Bladnr.

5 / 5

Documentsoort

Documentstatus

Project

CPT herinrichting Kerkstraat

Onderwerp

Opbreketekening

Gemeente Venlo

Projectnummer

256824

Tekeningnr

1E-1

Projectstatus

VO

DO

TEAM: REALISATIE EN BEHEER OPENBARE RUIMTE

RISBOUW