


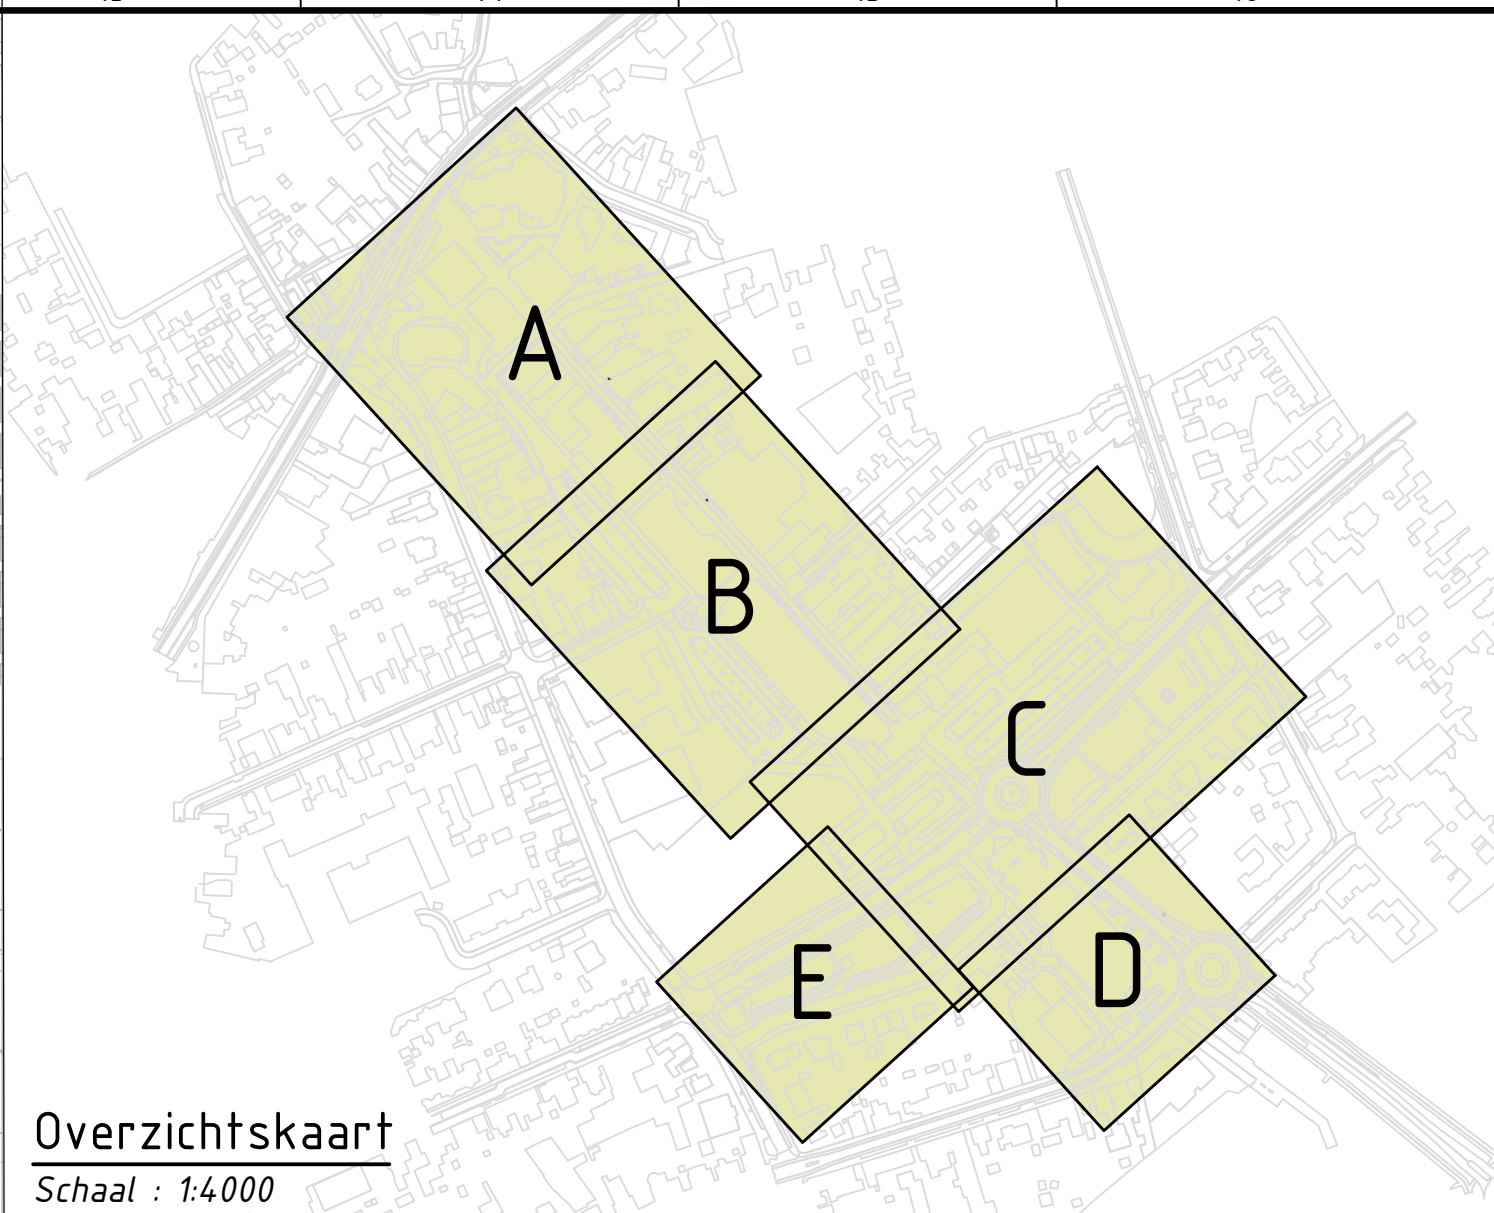

Legenda	
Nieuw	
Projectgrens	Projectgrens
Achterkant band	Achterkant band
Trottoirband 180/200x250 mm	Trottoirband 180/200x250 mm
Trottoirband Inritverloopband 180/200x250 L1000 mm Links	Trottoirband Inritverloopband 180/200x250 L1000 mm Links
Trottoirband Inritverloopband 180/200x250 L1000 mm Midden	Trottoirband Inritverloopband 180/200x250 L1000 mm Midden
Trottoirband Inritverloopband 180/200x250 L1000 mm Rechts	Trottoirband Inritverloopband 180/200x250 L1000 mm Rechts
Zaagsnede asfalt	Zaagsnede asfalt

Wijziging: blad E o.a. vernieuwen trottoirband parkomgeving en diverse oversteeken

Wijziging: Wijziging

Wijziging: Wijziging

Gewijzigd: dd. 11-12-2023 2E-1

Bladformaat: A1

Schaal: 1:200

Projectcoördinator: RH

Voorbereider: CA

Datum: 11-12-2023

Besteknr.: 256824

Bladnr.: 4 / 5

Documentsoort:

Documentstatus:

Project: CPT herinrichting Kerkstraat

Onderwerp: Nieuwe situatie

Gemeente Venlo

TEAM: REALISATIE EN BEHEER OPENBARE RUIMTE

256824

2E-1

VO

DO