


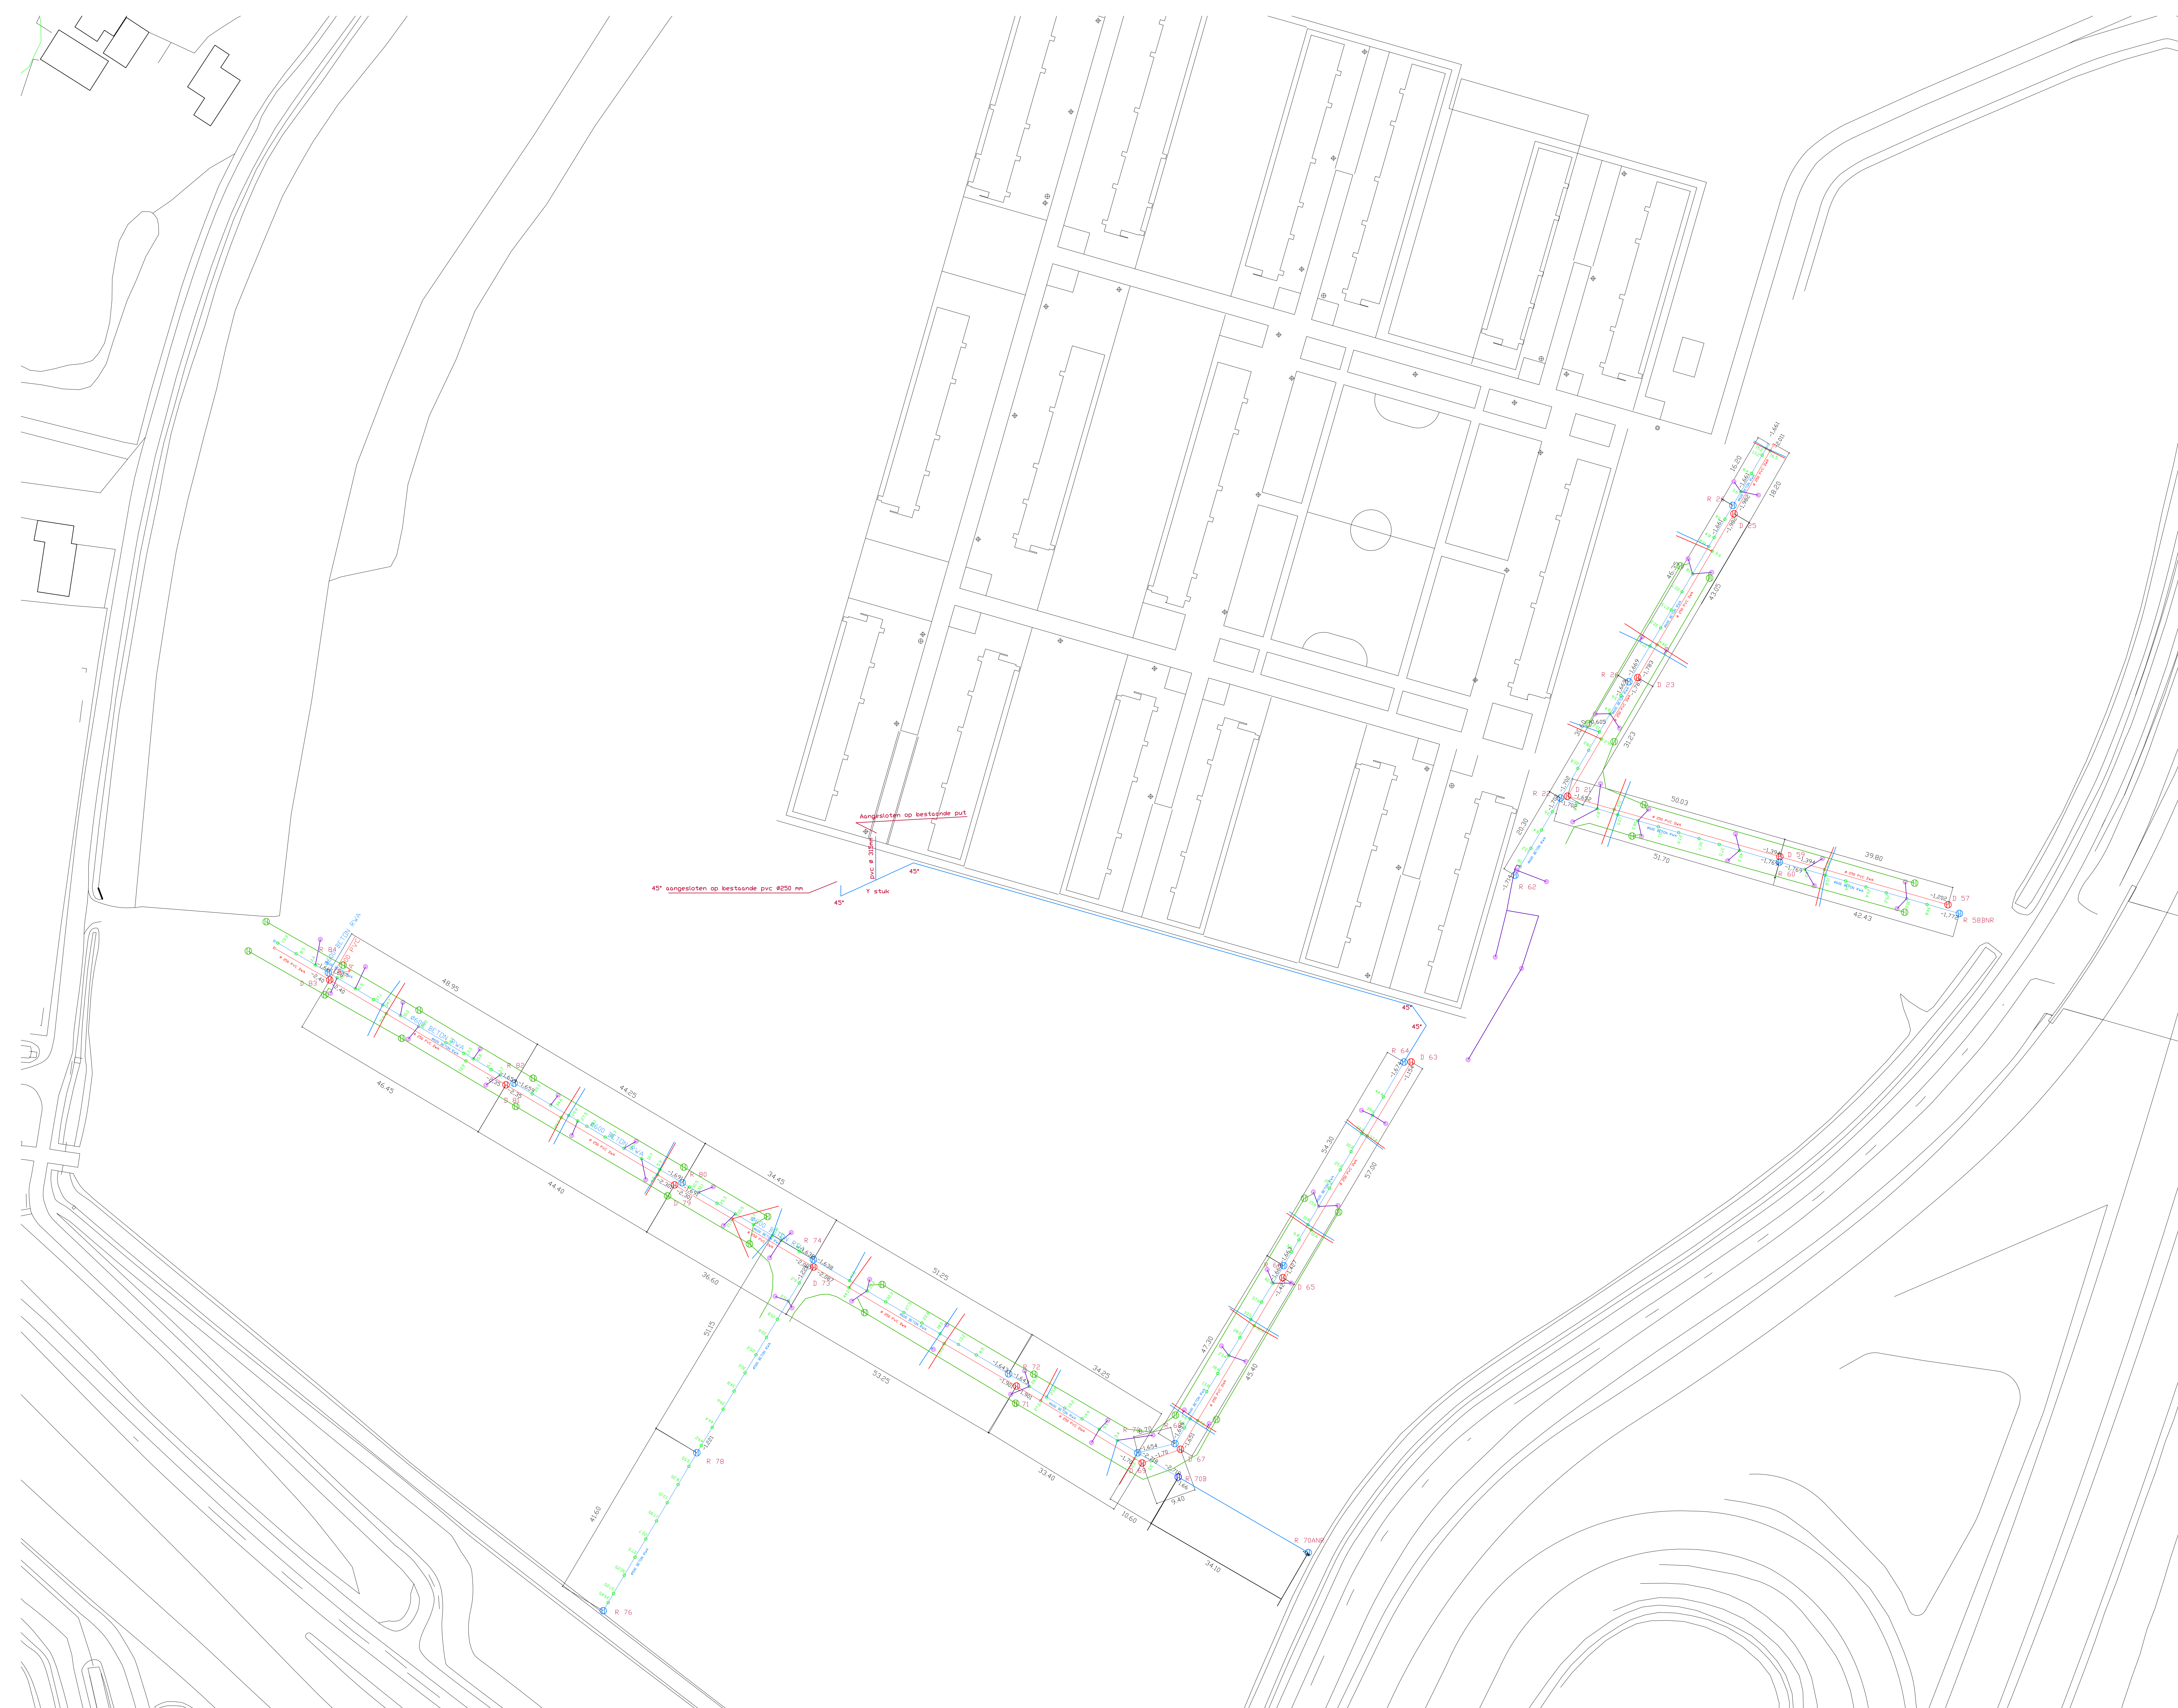

	DRAINPUT PVC
	RWA PVC PUT
	RWA BETON PUT
	INLAATMAAT T.O.V. HART PUT
	TROTTOIRKOLK
	PUTNUMMER
	RWA STRENG
	DWA STRENG
	B.O.B. MAAT T.O.V. NAP
	STRENGLENGTE'S
	KOLKAANSLUITING
	HUISAANSLUITING RWA
	HUISAANSLUITING DWA

DATUM	Wijzigingen	Getekend
OPDRACHTGEVER		
-Gemeente Leiden		
PROJECTOMSCHRIJVING		
-Nieuwe Gheest		
TEKENINGOMSCHRIJVING		
Revisie		
STATUS		
-		
TEKENAAR		SCHAAK
-G.K.		-1:500
PROJECTLEIDER		FORMAAT
-R.H.		-A-0
TEKENINGNUMMER		
-		
Mouwrik Waardenburg		
Mouwrik Waardenburg B.V. 4385 BR - IJsselmerweg 63A, Waardenburg 4385 BR, Postbus 27, Waardenburg		
Telfoon: 0345 65 48 20 Fax: 0345 65 48 20		