

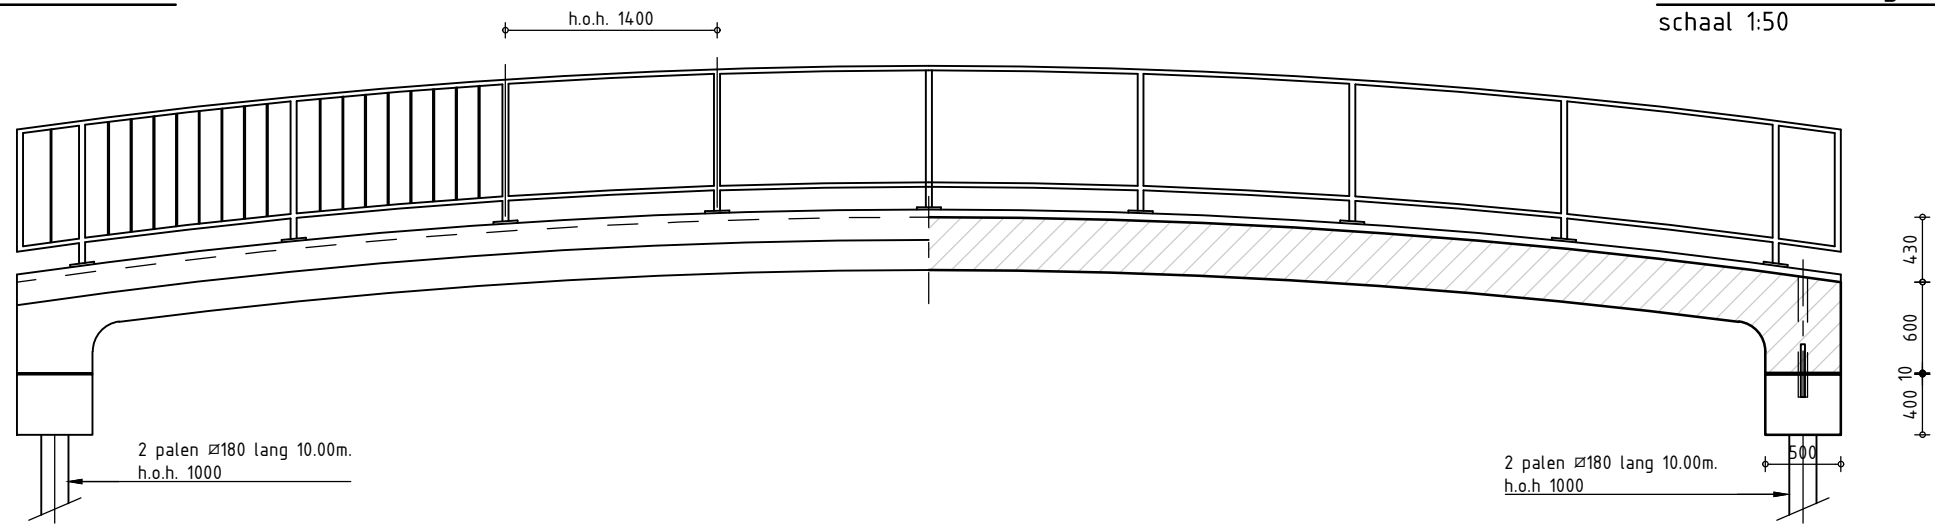


Gedeelte Vooraanzicht
schaal 1:50

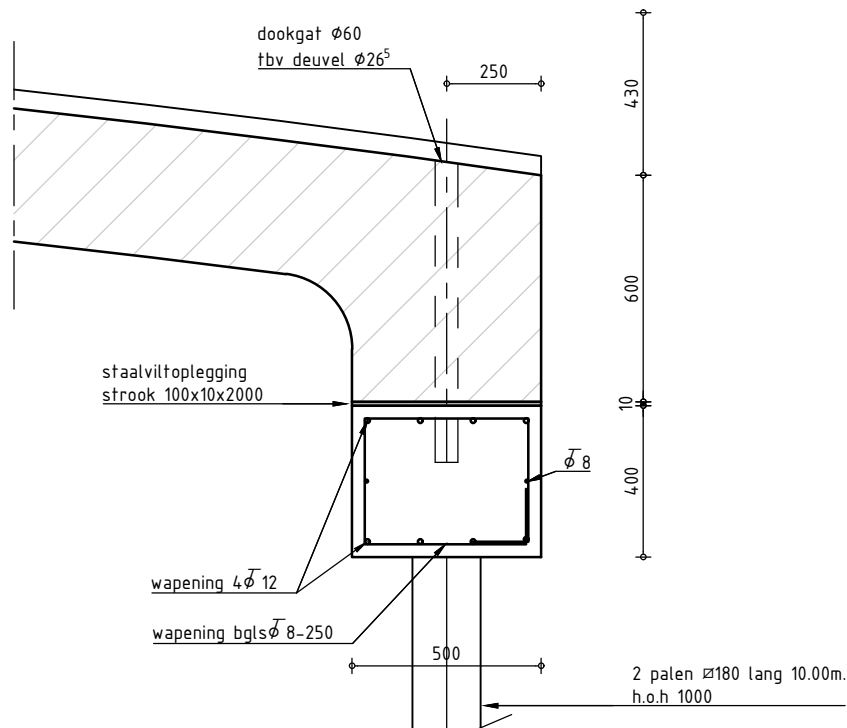


Gedeelte Langsdoorsnede
schaal 1:50

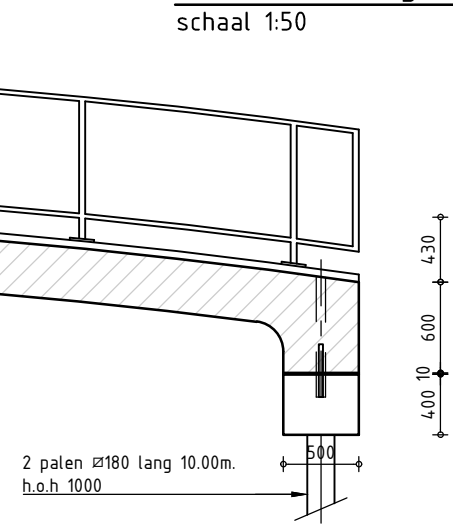


Opm: Kesp afm. 500x400 lang 2000
Betonkwaliteit B22
Staal kwaliteit FeB 400 (ϕ)
betondekking 30mm.


Detail oplegging
schaal 1:20

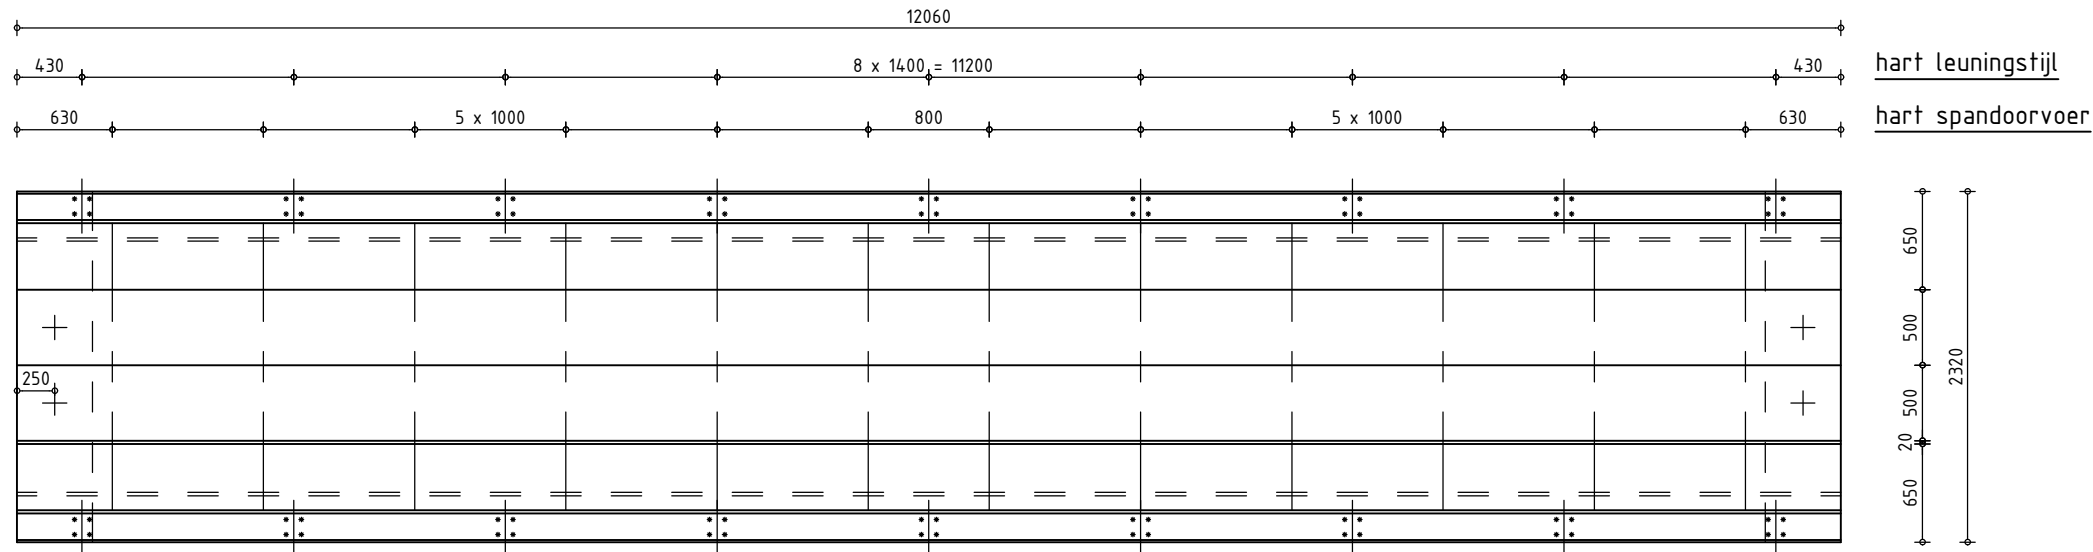

Bovenaanzicht
schaal 1:50

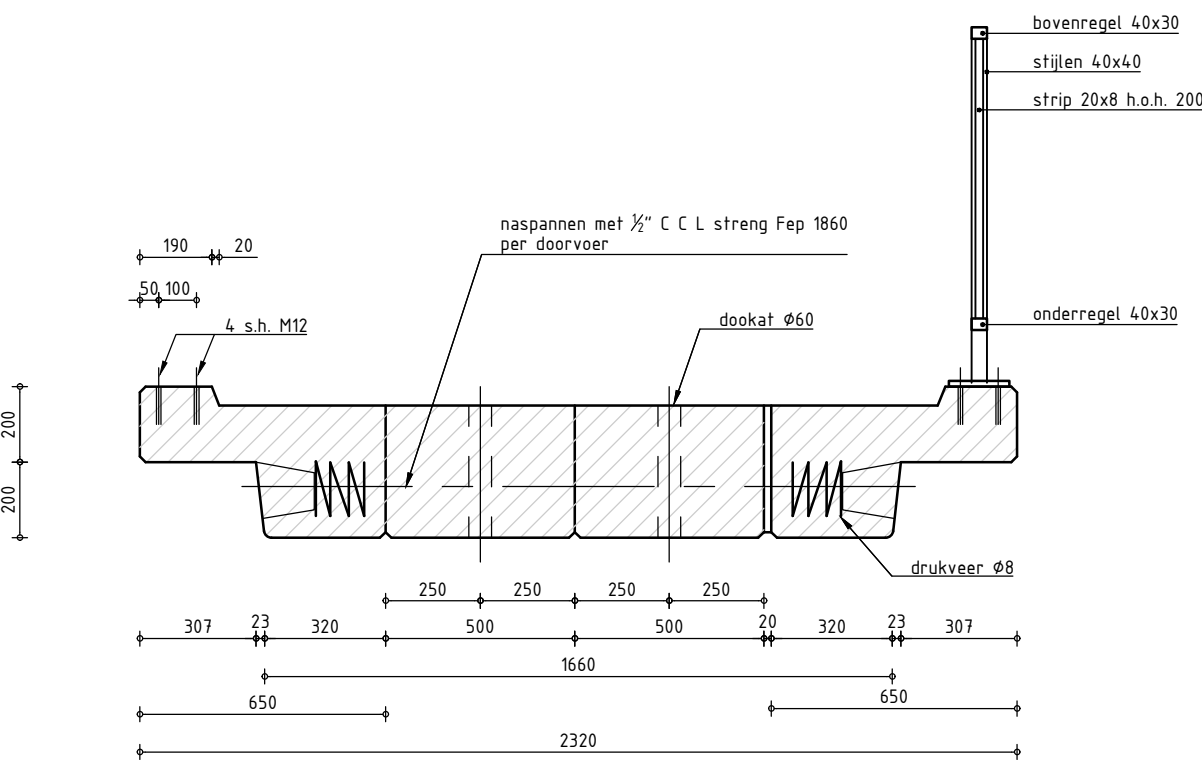

Doorsnede
schaal 1:20

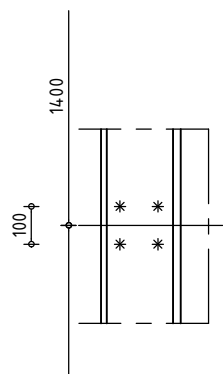

Bovenaanzicht schroefbolzen
schaal 1:20


AS NOORD

88BV3

AS ZUID

As- en paalaanduidingen
schaal 1:100

COÖRDINATEN 88BV3			
PUNT	X- & Y-COÖRDINATEN [M]		LENGTE [M]
ASPUNT ZUID	X = 100304.076	Y = 441249.113	
ASPUNT MIDDEN	X = 100299.971	Y = 441254.821	
ASPUNT NOORD	X = 100295.867	Y = 441260.528	
PAAL 1	X = 100297.148	Y = 441259.602	10.00
PAAL 2	X = 100296.337	Y = 441259.018	10.00
PAAL 3	X = 100303.606	Y = 441250.623	10.00
PAAL 4	X = 100302.794	Y = 441250.039	10.00

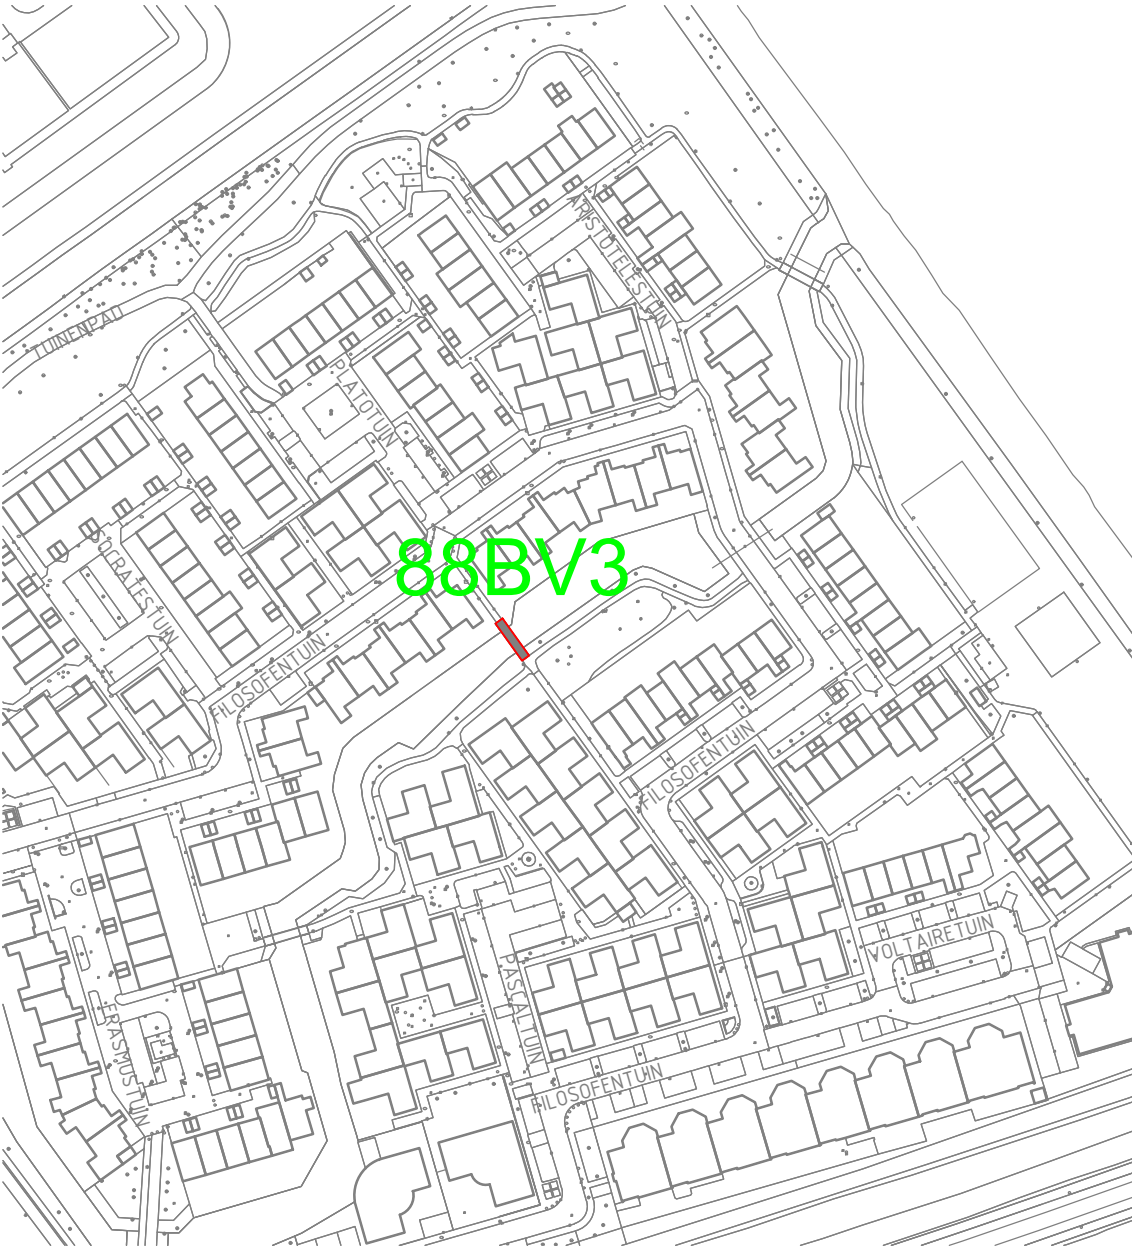

Situatie
schaal 1:2000

OPMERKING(E)N
- MAATVOERING IN mm, COÖRDINATEN IN m, HOOGTEMATEN IN m T.O.V. N.A.P.
- GEWICHTEN: SCHAMPKANT 5240 KG, TUSSENLICGER 5570 KG
- GATEN EN VOEGEN VOLZETTEN MET CEMENT ZAND SPECIE 2:5

F			
E			
D			
C			
B	Tekening gedigitaliseerd	29-03-2023	E.W. Julsing
A	leuning en kesp tek 1A	21-03-1984	-
Wijz	Omschrijving	Datum	Getekend

Project					gemeente Capelle aan den IJssel		
voetbrug Filosofentuin (88BV3)							
Onderdeel							
vormtekening							
Project	W/B	Tekeningnummer	Schaal	Formaat	Blad	Aantal	Documentnummer
-	88	91W271	1:50/1:20	A1	1	1	91W271BV01-REB
Tekenaar	Projectleider		Gedeekeurd		Besteknummer		Status
J.C.	-		-		RE		Datum uitgifte 17-02-1984
Bezoekadres			Postadres		Afdeling Stadsbeheer		
Groenedijk 10 2903 LZ Capelle aan den IJssel			Postbus 70 2900 AB Capelle aan den IJssel		Unit Project- en Ingenieursbureau		