




Gedeelte Vooraanzicht
schaal 1:50

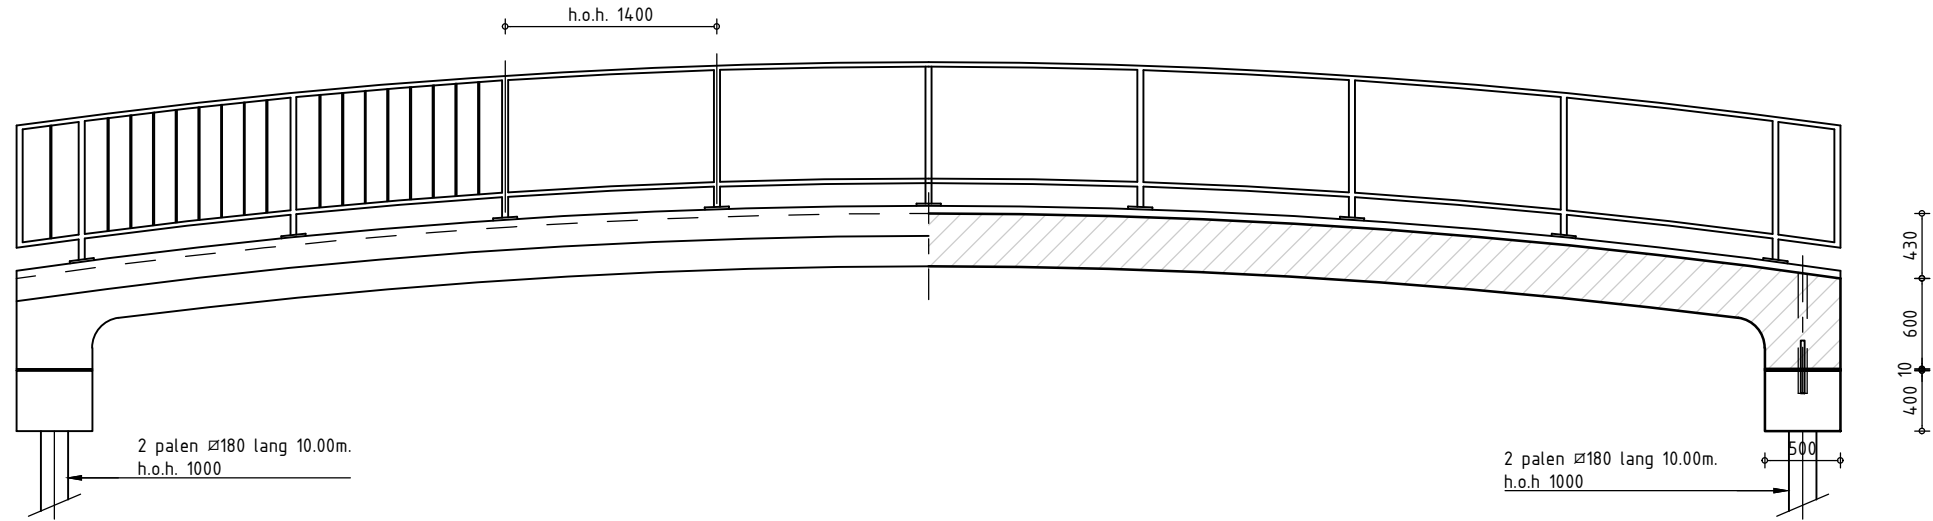


Gedeelte Langsdoorsnede
schaal 1:50

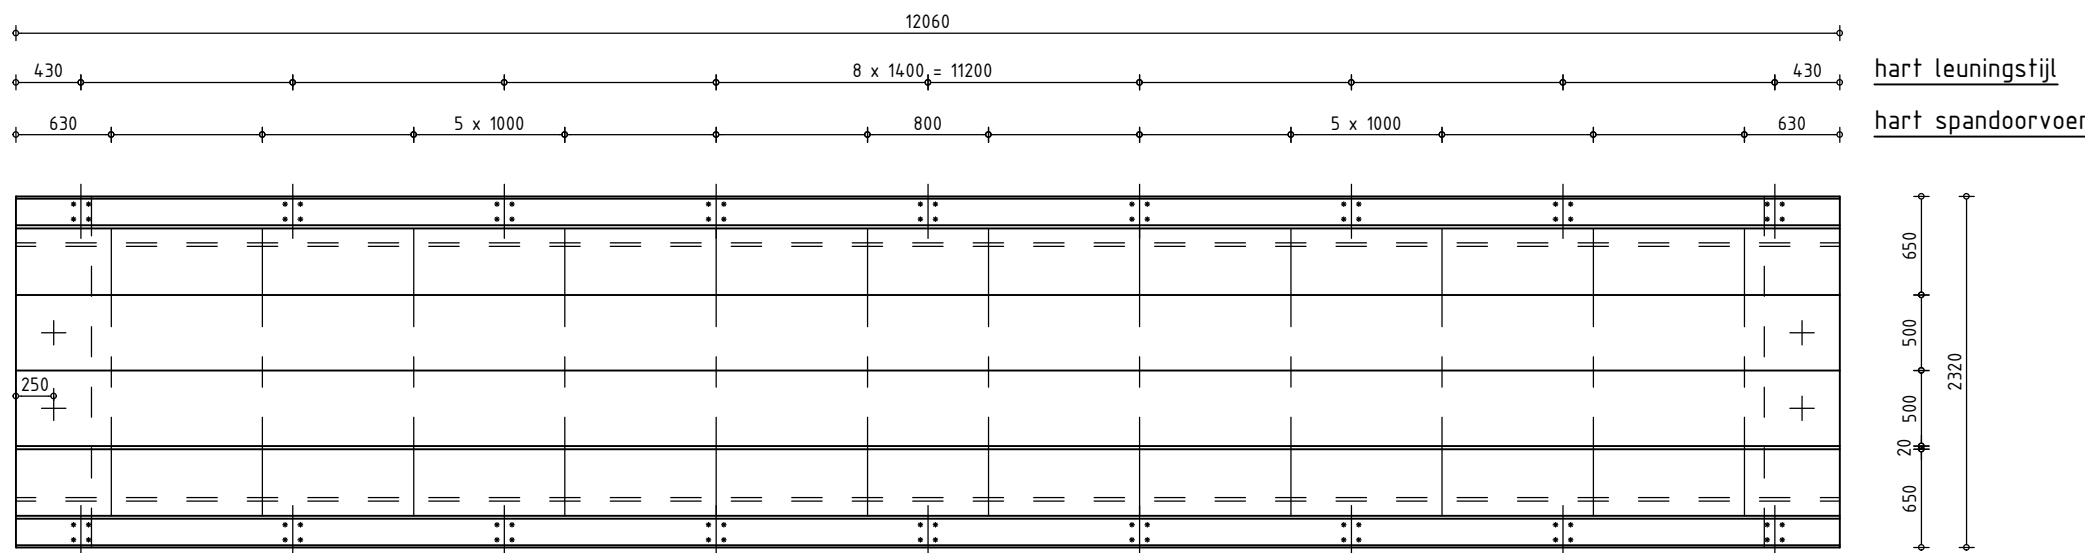

Bovenaanzicht
schaal 1:50

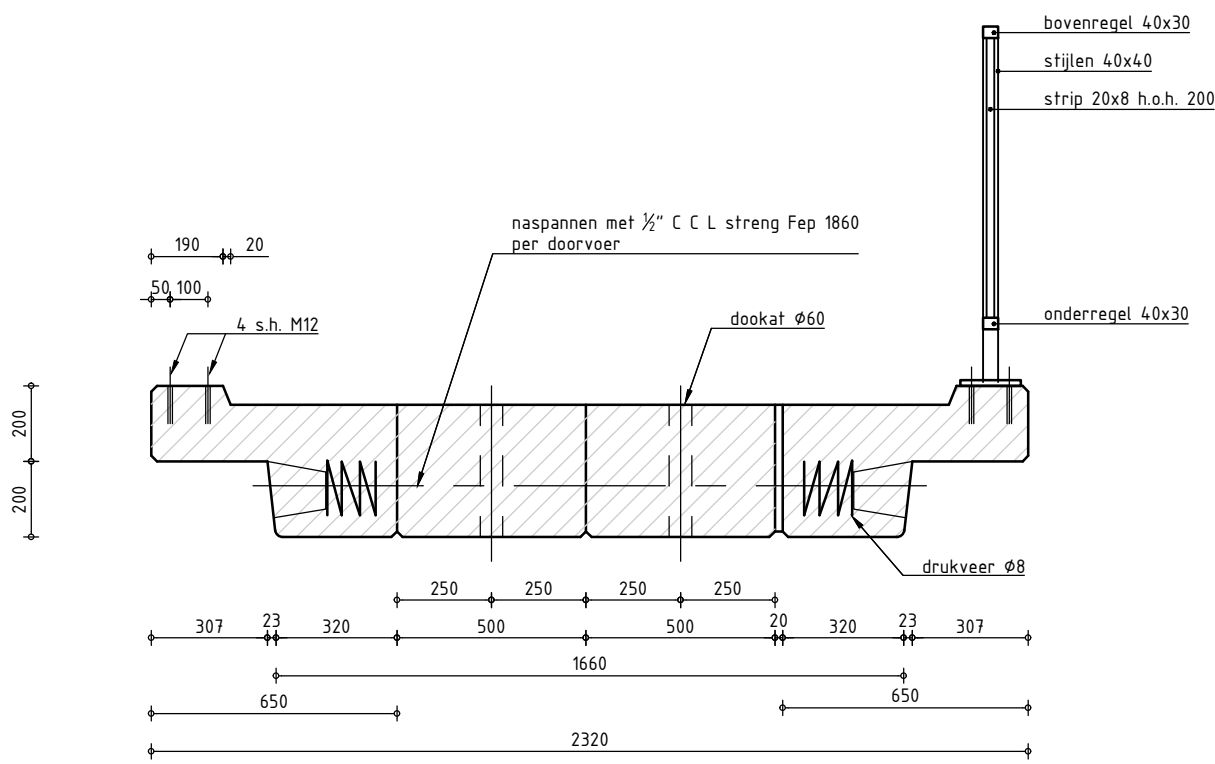


Doorsnede
schaal 1:20

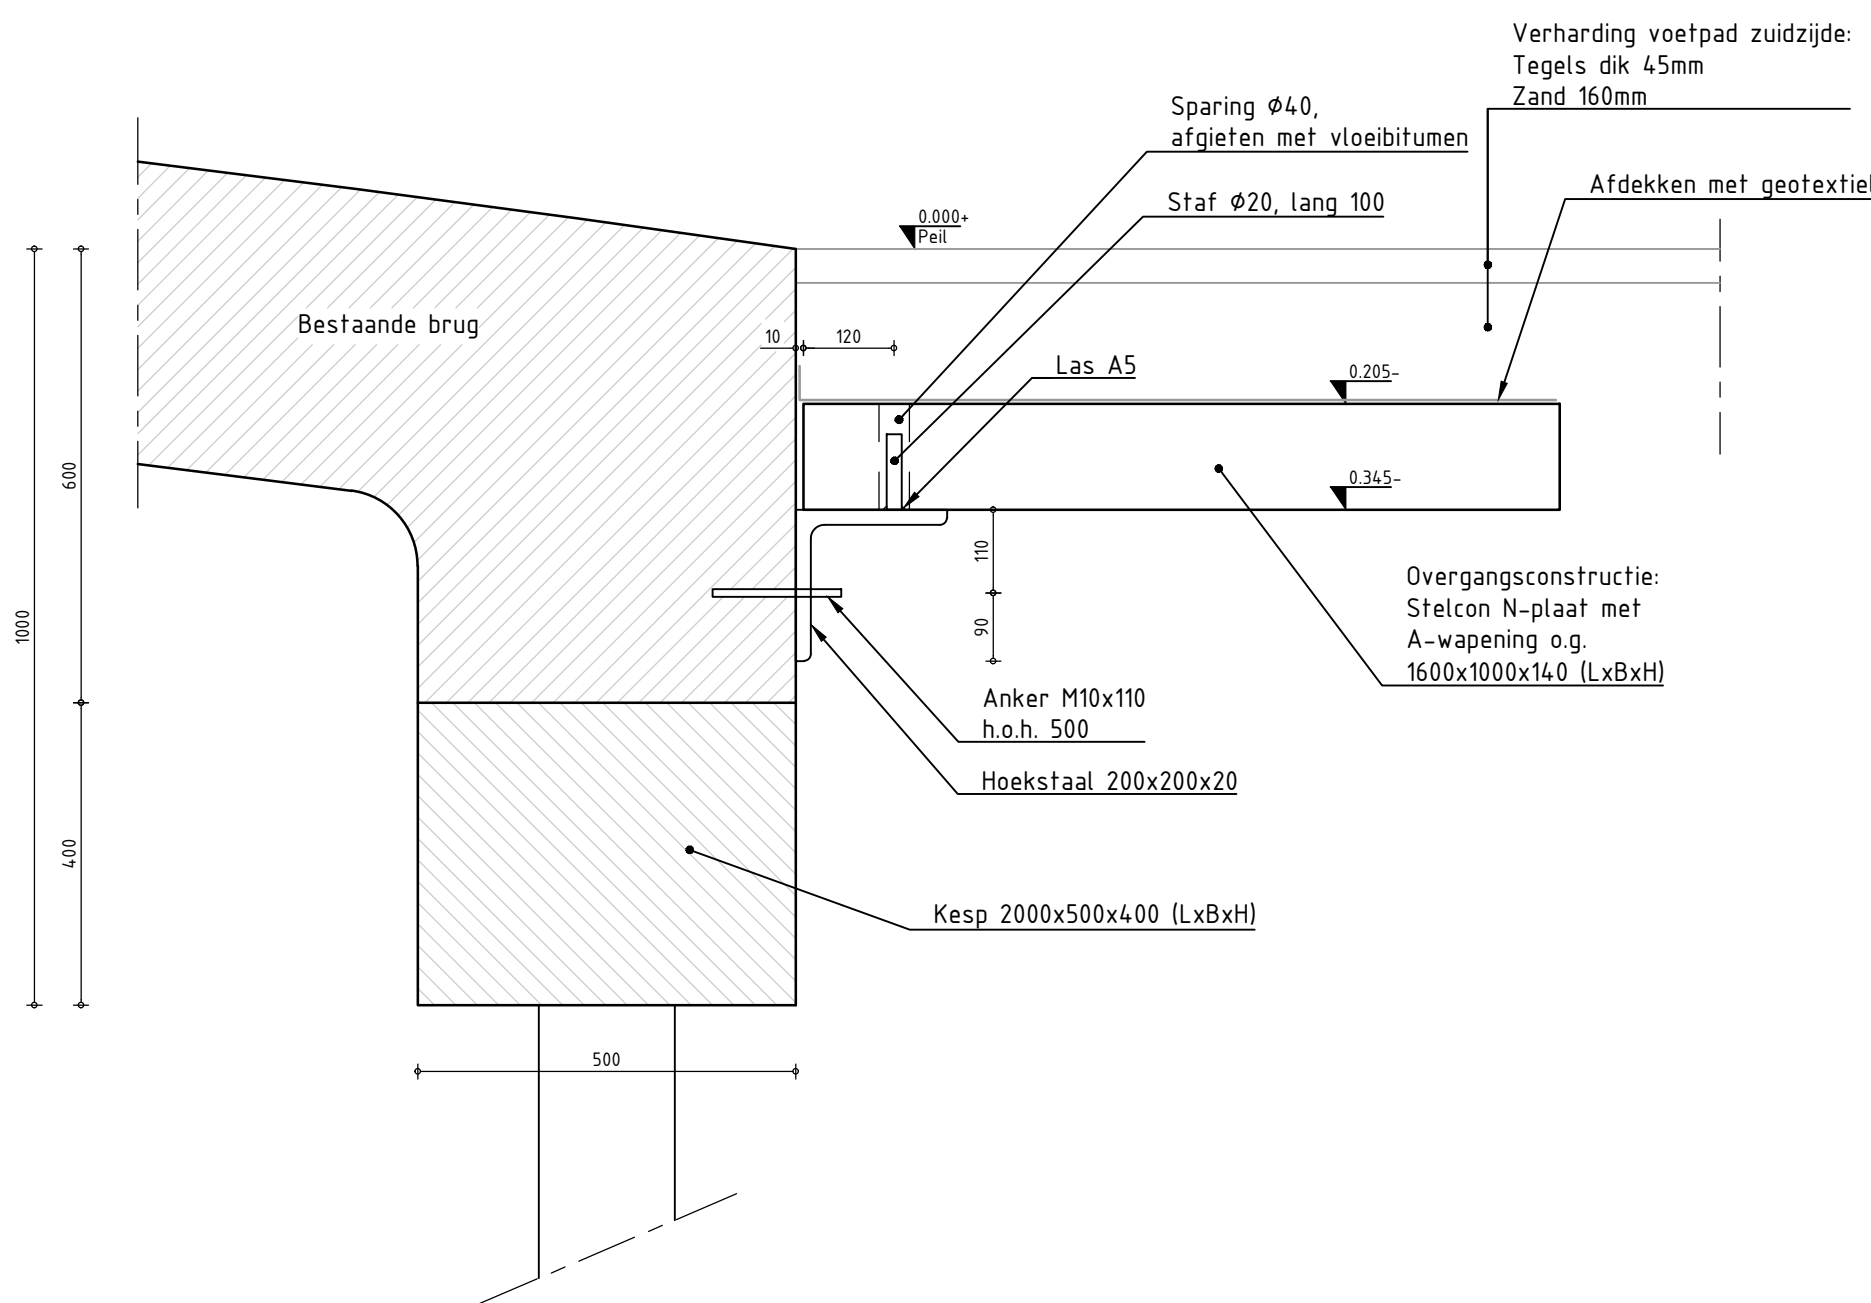


Doorsnede Zuid (Stootplaten)
schaal 1:10


Doorsnede Noord (Stootplaten)
schaal 1:10

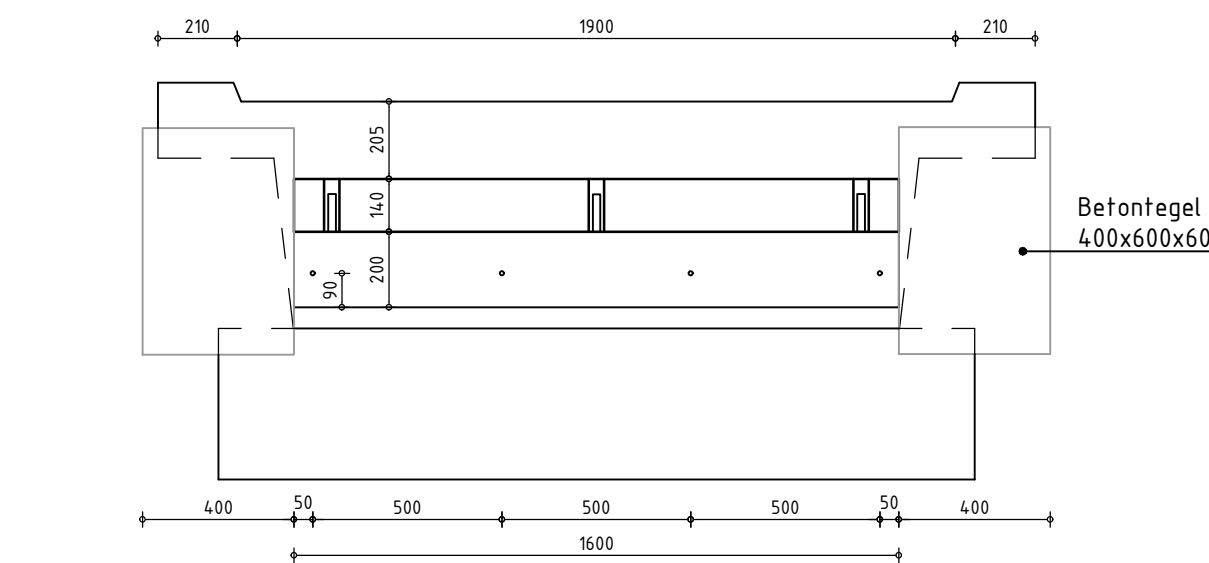

Vooraanzicht (Stootplaten)
schaal 1:20

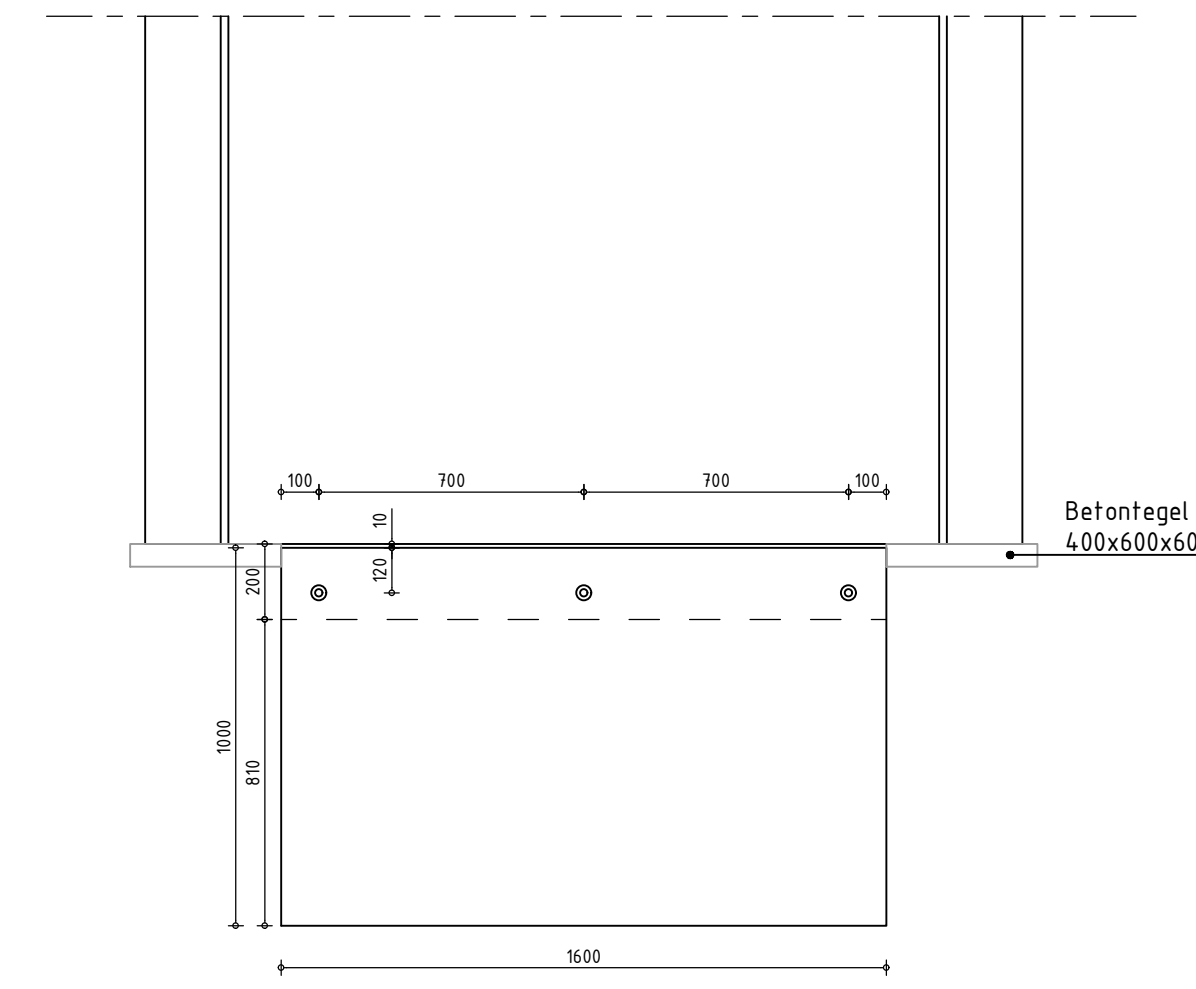

Bovenaanzicht (Stootplaten)
schaal 1:20

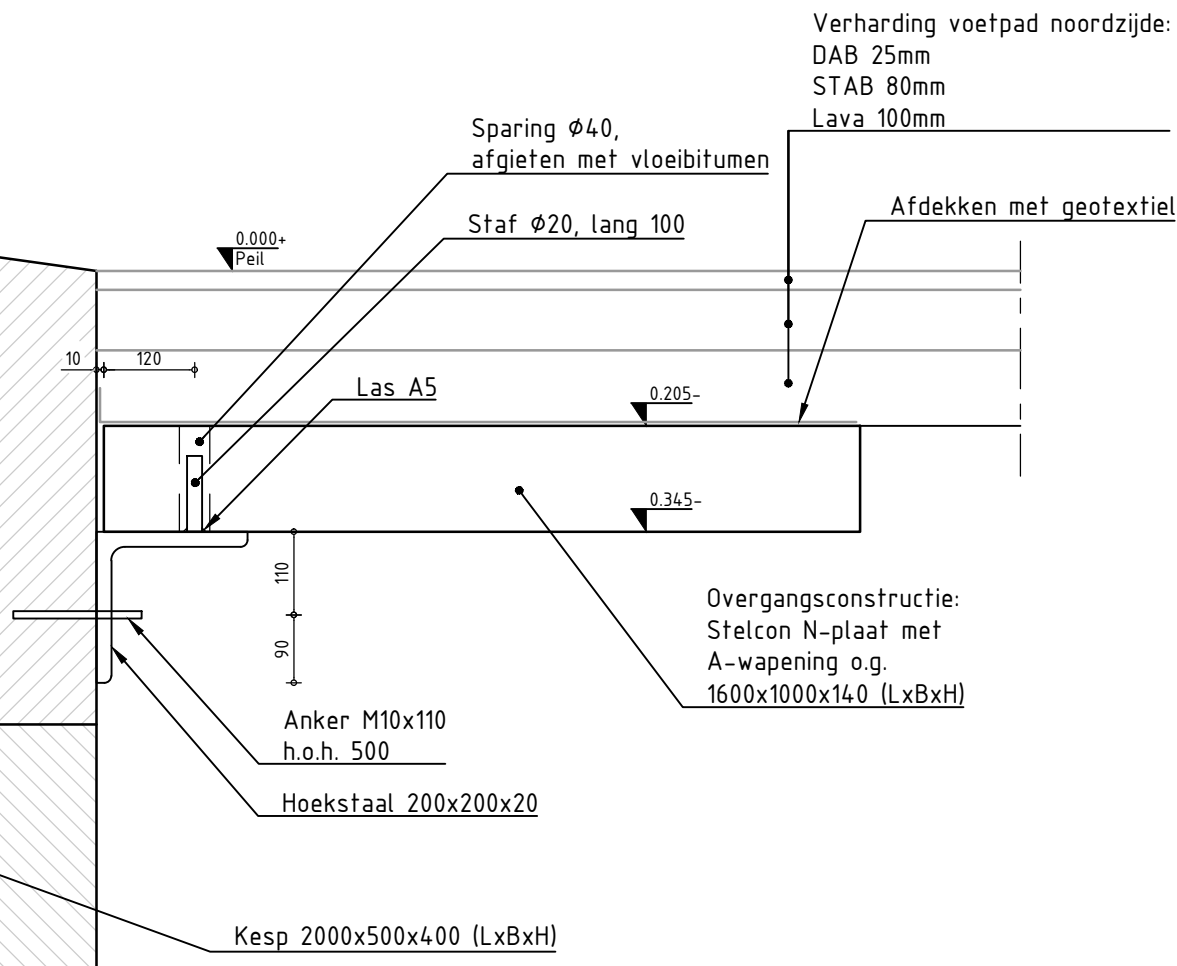

Eigenschappen overgangsplaat (Stelcon N-plaat met A-wapening o.g.):	
Beton	Sterkteklasse B60 Milieuklasse XF2
Betonstaal	FeB 500 HKN
Constructiestaal	S235JR2 volgens NEN-EN 10025 Uitvoering thermisch verzinkt


88BV4

AS OOST

AS WEST

As- en paalaanduidingen
schaal 1:100

COÖRDINATEN 88BV4		
PUNT	X- & Y-COÖRDINATEN [M]	
ASPUNT OOST	X = 100370.207	Y = 441354.023
ASPUNT MIDDEN	X = 100376.403	Y = 441350.702
ASPUNT WEST	X = 100382.599	Y = 441347.381
PAAL 1	X = 100371.766	Y = 441353.755
PAAL 2	X = 100371.293	Y = 441352.874
PAAL 3	X = 100381.513	Y = 441348.530
PAAL 4	X = 100381.041	Y = 441347.649

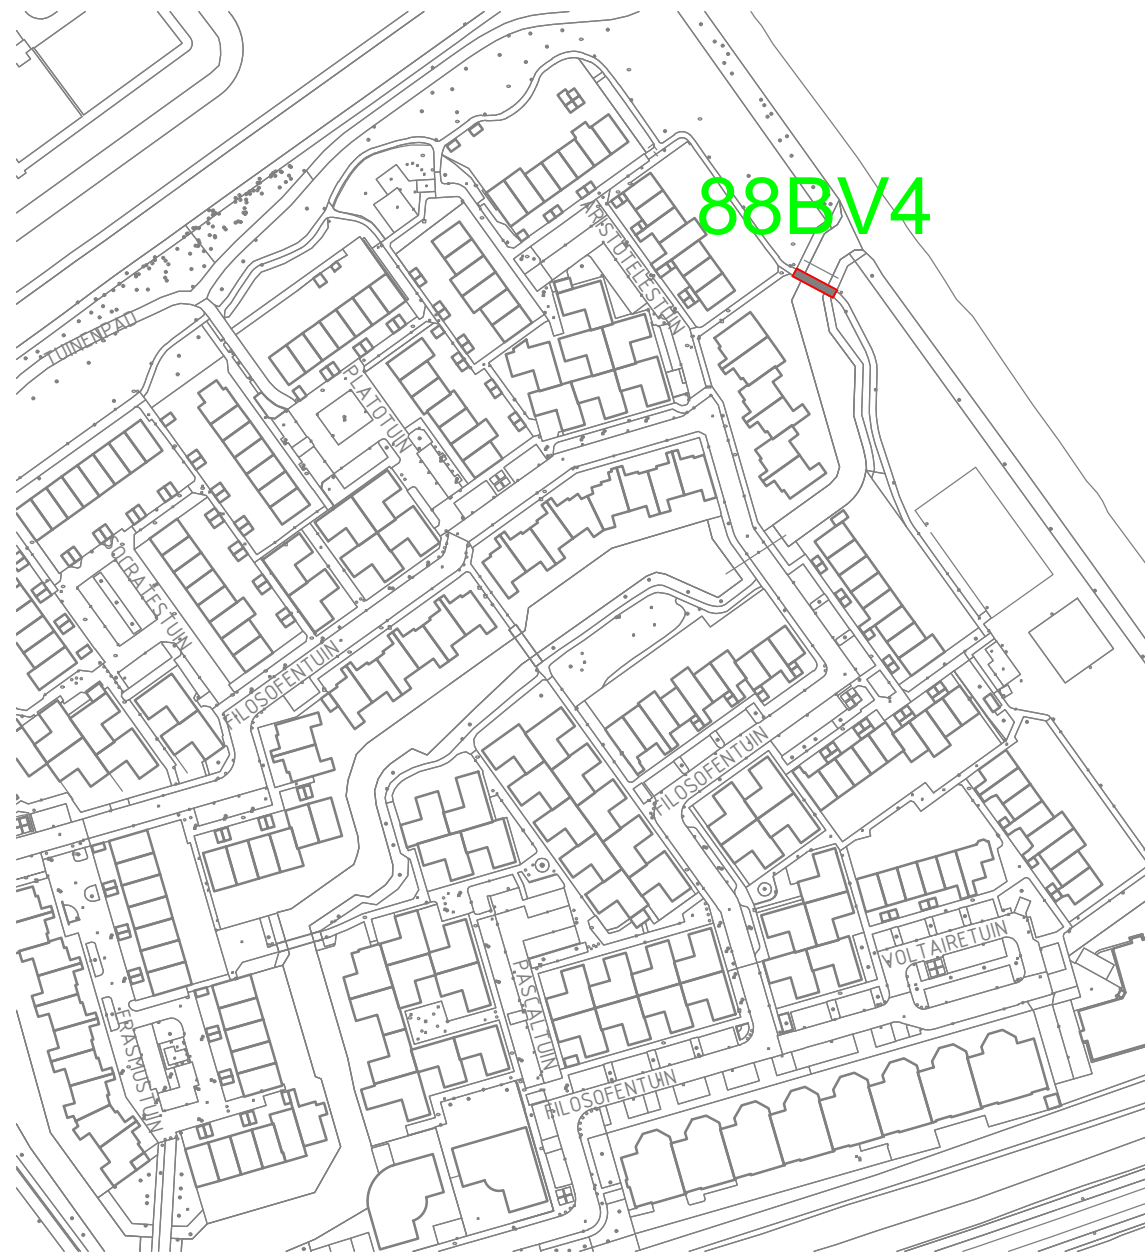

Situatie
schaal 1:2000

OPMERKING(EN)
- MAATVOERING in mm, COÖRDINATEN in m, HOOGTEMATEN in m T.O.V. N.A.P.
- GEWICHTEN: SCHAMPKANT 5240 KG, TUSSENLIJGER 5570 KG
- GATEN EN VOEGEN VOLZETTEN MET CEMENT ZAND SPECIE 2:5

F				
E				
D				
C	tekening gedigitaliseerd	12-04-2023	E.W. Julsing	H.P. Kolen
B	overgangsconstructie toegepast	24-04-2007	F. Bak-Kerbaul	R.P. Versteeg
A	leuning en kesp tek. 1A	21-03-1984	-	-
Wijz.	Omschrijving	Datum	Getekend	Gecontroleerd

Project voetbrug Aristotelestuin (88BV4)					gemeente Capelle aan den IJssel		
Onderdeel							
vormtekening							
Project	W/B	Tekeningnummer	Schaal	Formaat	Blad	Aantal	Documentnummer
-	88	91W272	1:50/1:20	A1 - 594x1050	1	1	91W272BV01-REC
Tekenaar	Projectleider		Goedgekeurd		Besteknummer		Status
J.C.	-		-		RE		Datum uitgifte 17-02-1984
Bezoekadres			Postadres		Afdeling Stadsbeheer Unit Project- en Ingenieursbureau		
Groenedijk 10			Postbus 70				
2903 LZ Capelle aan den IJssel			2900 AB Capelle aan den IJssel				