
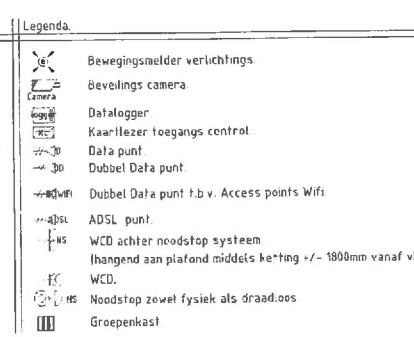
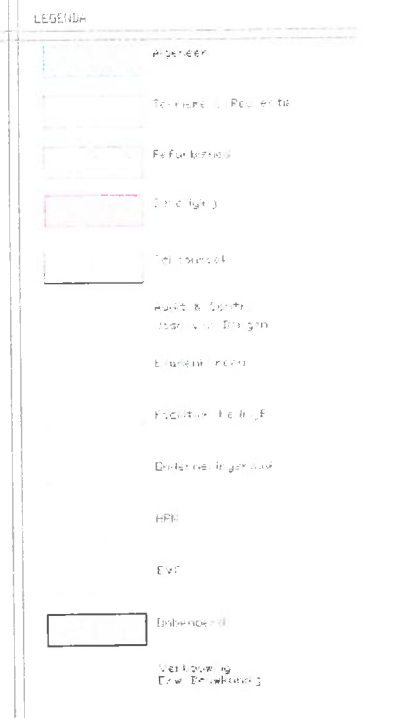


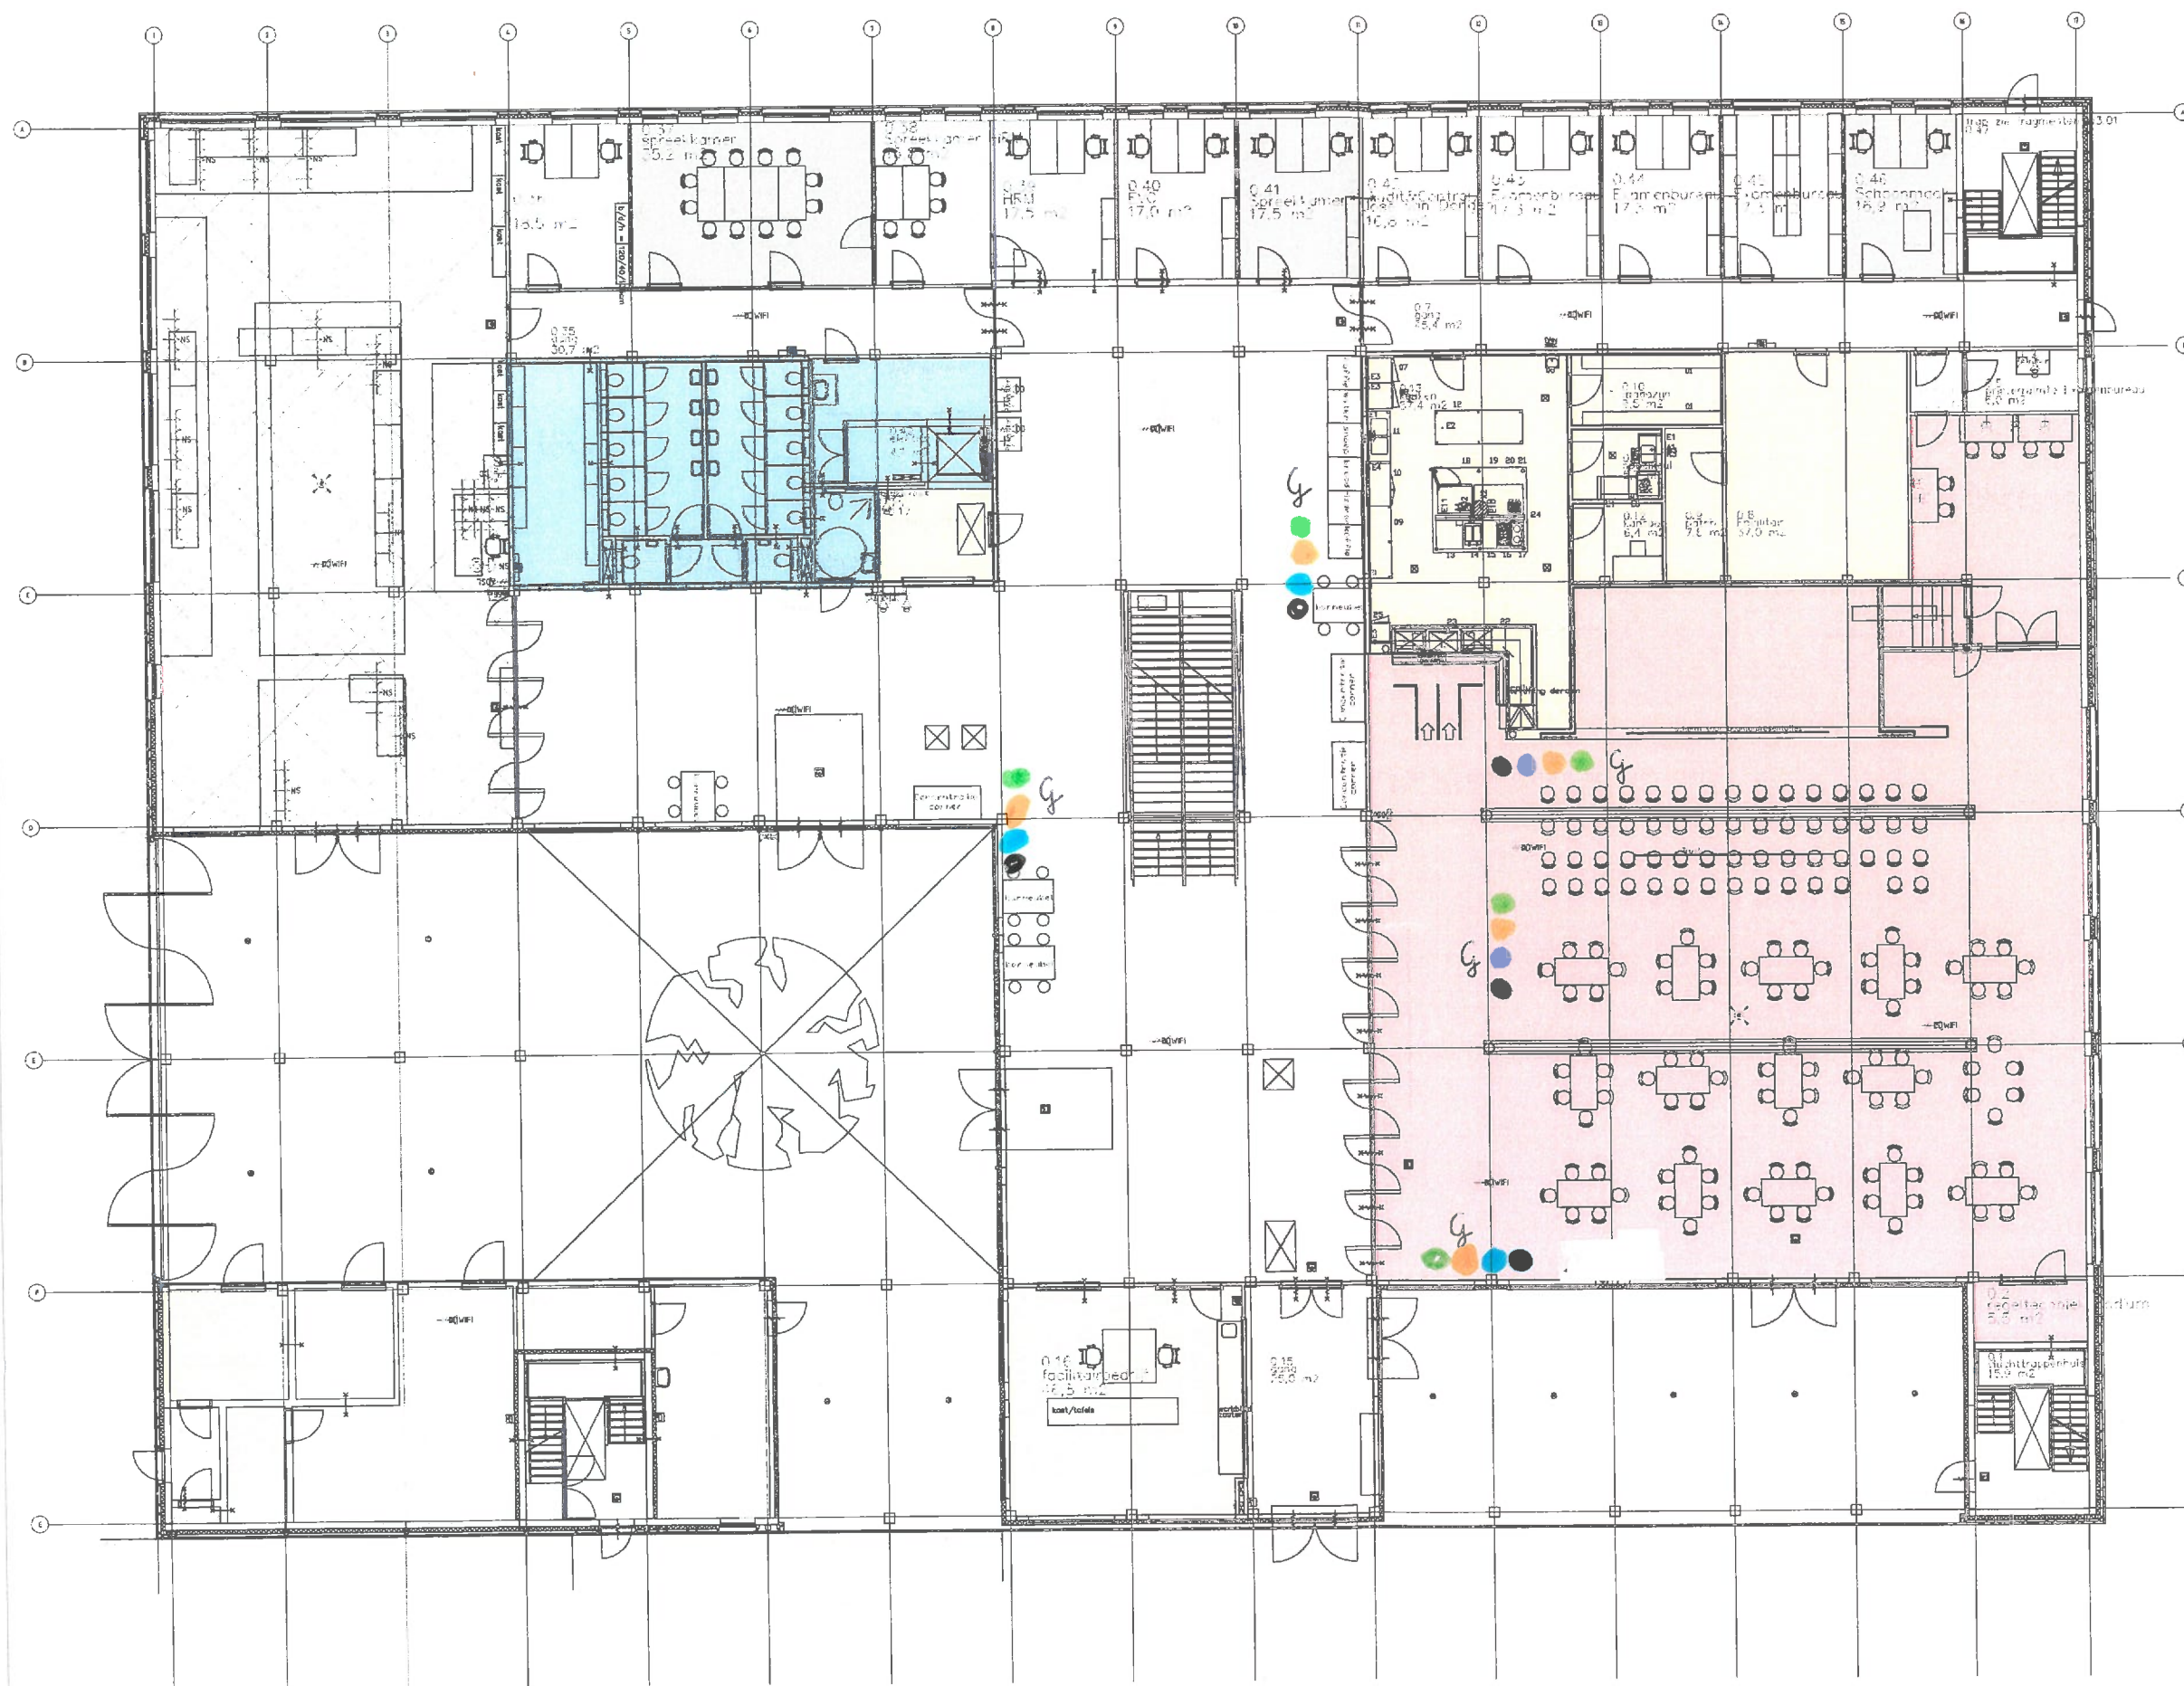

5 centrale verzamelpunten.

Papierpakken blijven staan

Afvalbakken verdwijnen
(uit de kantoren,
niet uit de lokalen)