


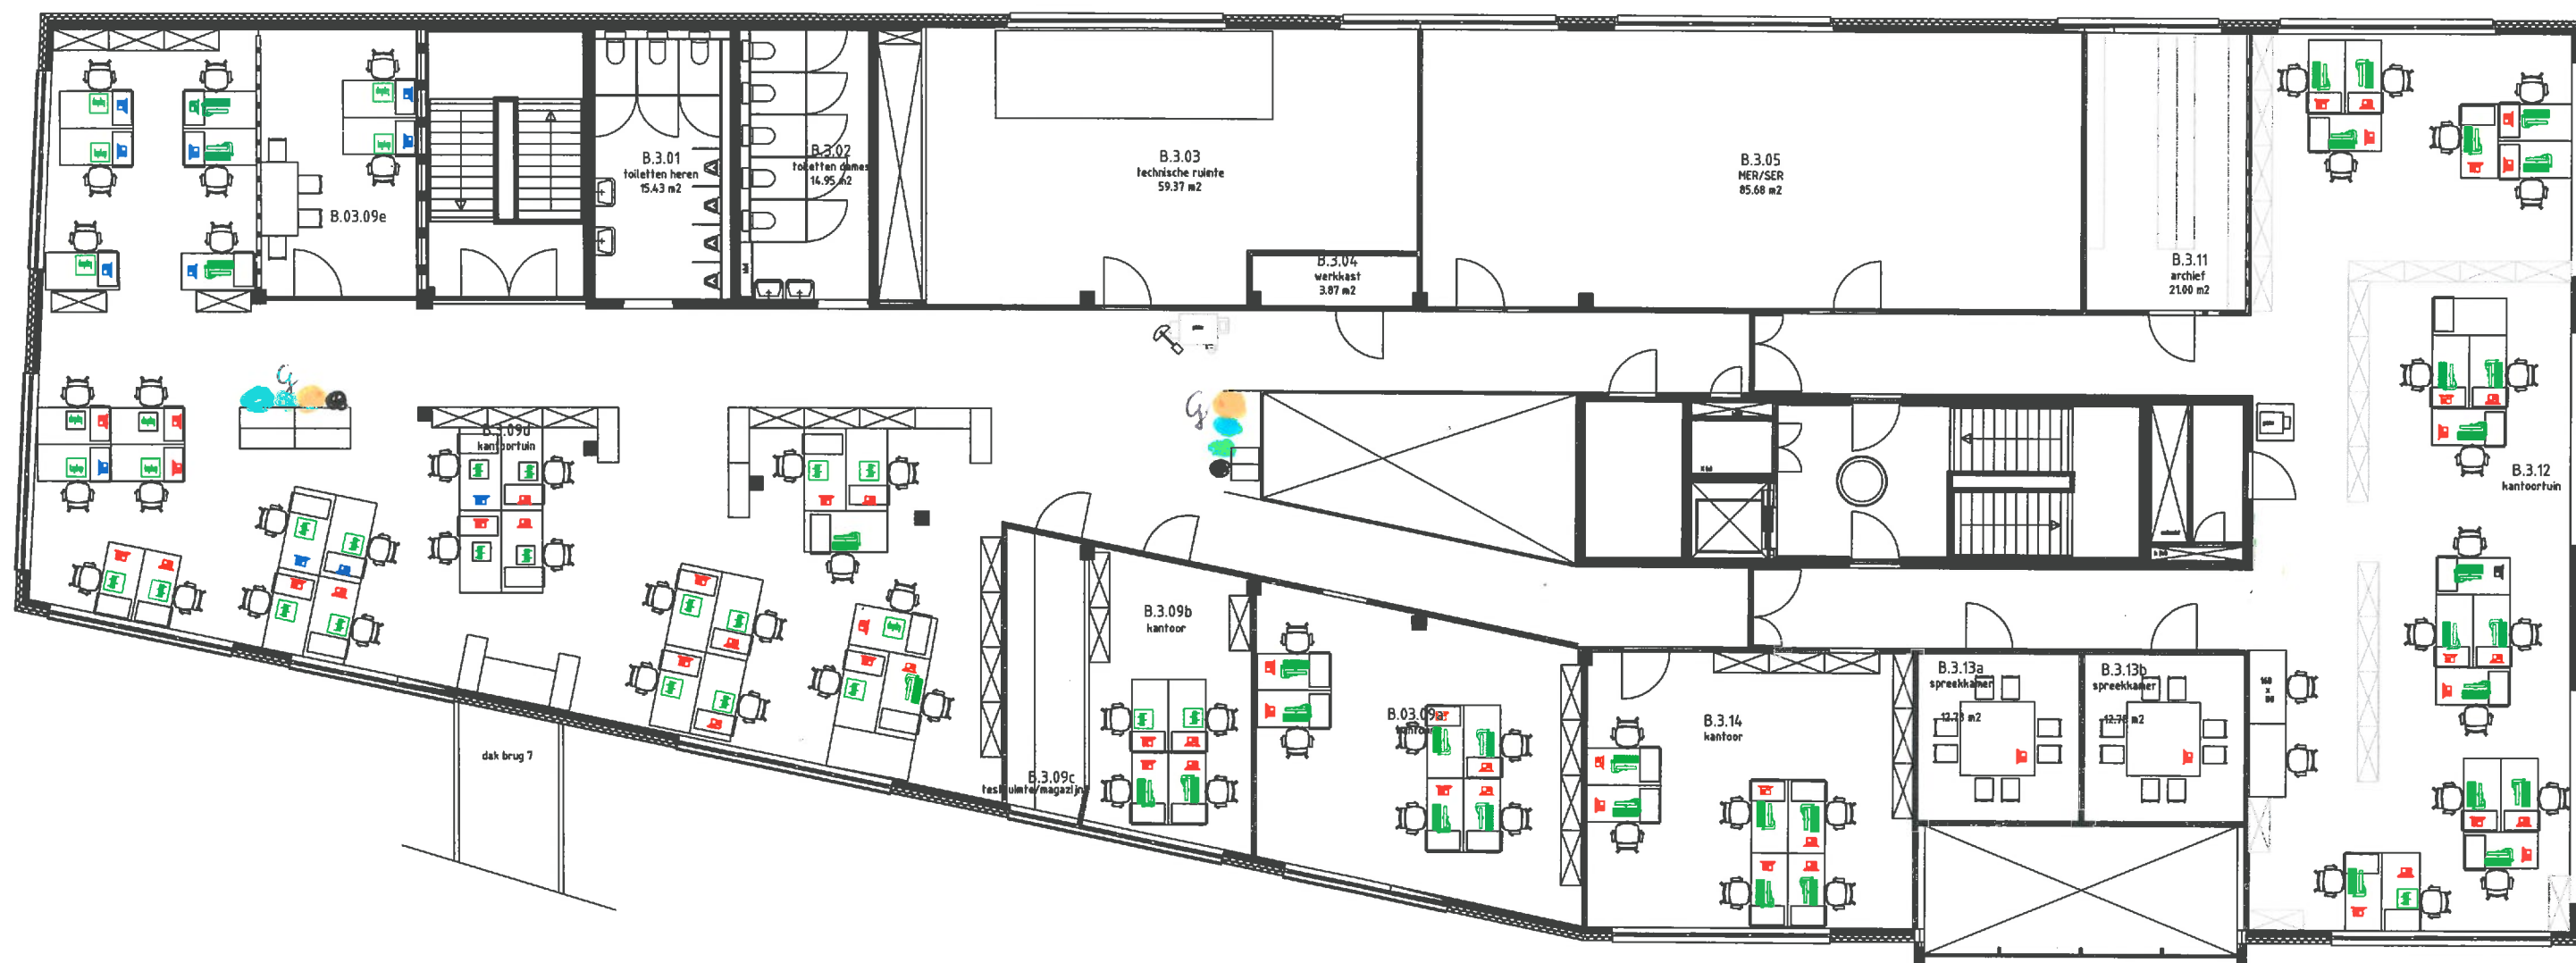

2 centrale verzamelpunten

Papierpakken blijven staan

Afvalbakken verdwijnen
(uit de kantoren)

Gef.	Gez.	Gef.	Gez.	Locatie:	Discipline: Algemeen
				Leerparkpromenade 100	Fase: Definitief Ontwerp
Gef.	Gez.	Gef.	Gez.	Omschrijving:	Projectnummer:
				inrichtings tekening 3e verdieping	Get: Mul
Gef.	Gez.	Gef.	Gez.	Gebouwnaam:	Datum: 22-02-2014
				BIANCO	Schaal: 1:100
Gef.	Gez.	Gef.	Gez.	 Leerparkpromenade 100 3312KW Dordrecht Nederland 088 6572657	Bouwdeel: F
					Bouwlaag: 03
Gef.	Gez.	Gef.	Gez.	Tekeningnr:	Volgnummer: 01
					Formaat: A2
Gef.	Gez.	Gef.	Gez.	LPP-F-03-F2-01	
				A2	

Tekeningfile: LPP-F-03-F2-01.dwg

Layoutnaam: A2-100