


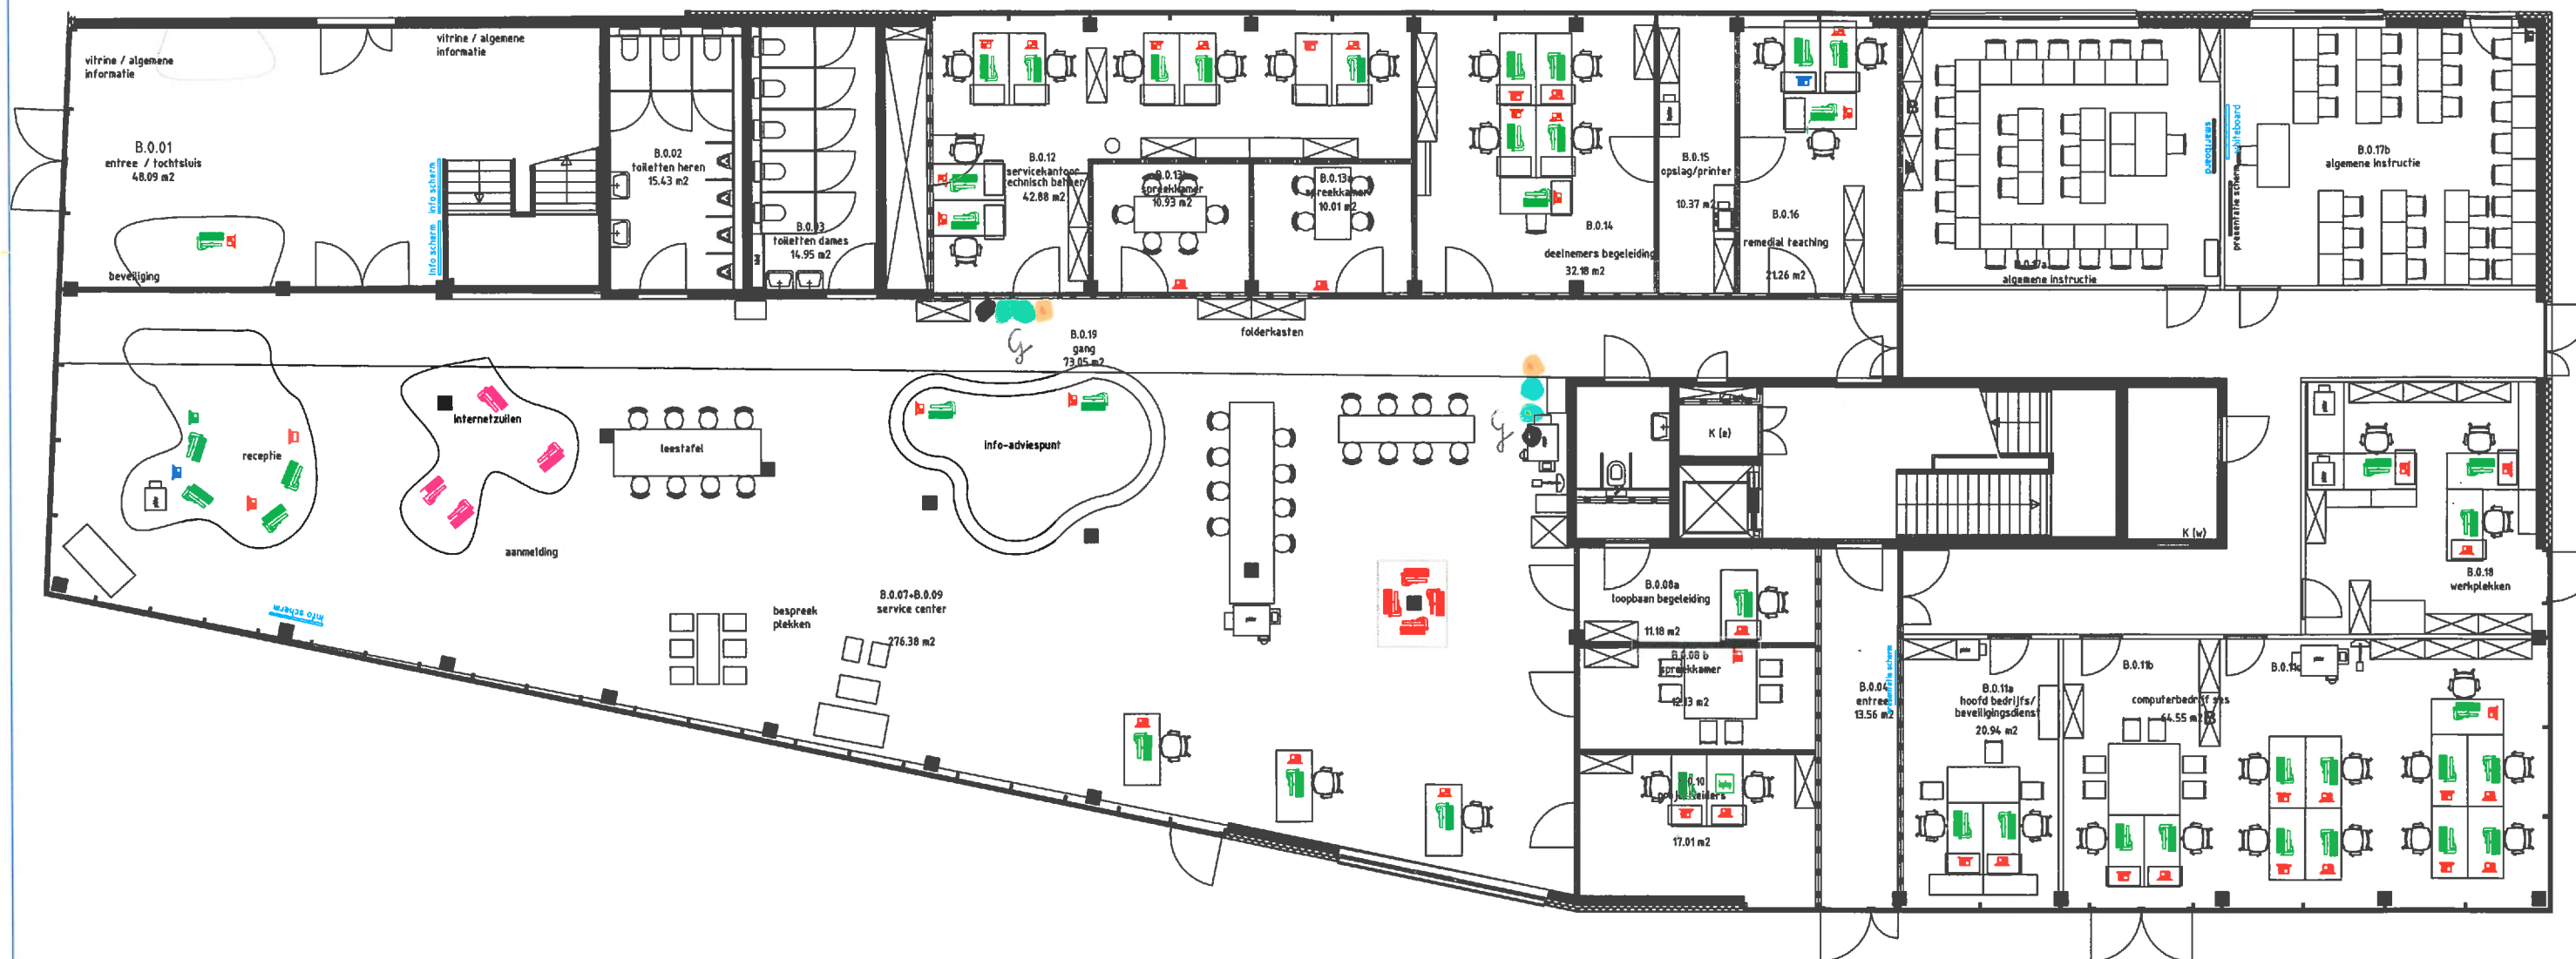

2 centrale verzamelpunten

Papierpakken blijven staan

Afvalbakken verdwijnen
(uit de kantoren,
niet uit de lokalen)

Gez.	Gez.	Gez.	Gez.	Locatie:	Discipline: Algemeen
				Leerparkpromenade 100	Fase: Definitief Ontwerp
Gez.	Gez.	Gez.	Gez.	Omschrijving:	Projectnummer:
				inrichtings tekening begane grond	Get: Mul
Gez.	Gez.	Gez.	Gez.	Gebouwnaam:	Datum: 22-02-2014
				BIANCO	Schaal: 1:100
Gez.	Gez.	Gez.	Gez.		Bouwdeel: F Bouwlaag: 00
					Volgnummer: 01
Gez.	Gez.	Gez.	Gez.		Tekeningnr:
					LPP-F-00-F2-01
Gez.	Gez.	Gez.	Gez.		Formaat:
					A2



Leerparkpromenade 100
3312KW Dordrecht
Nederland
088 6572657