


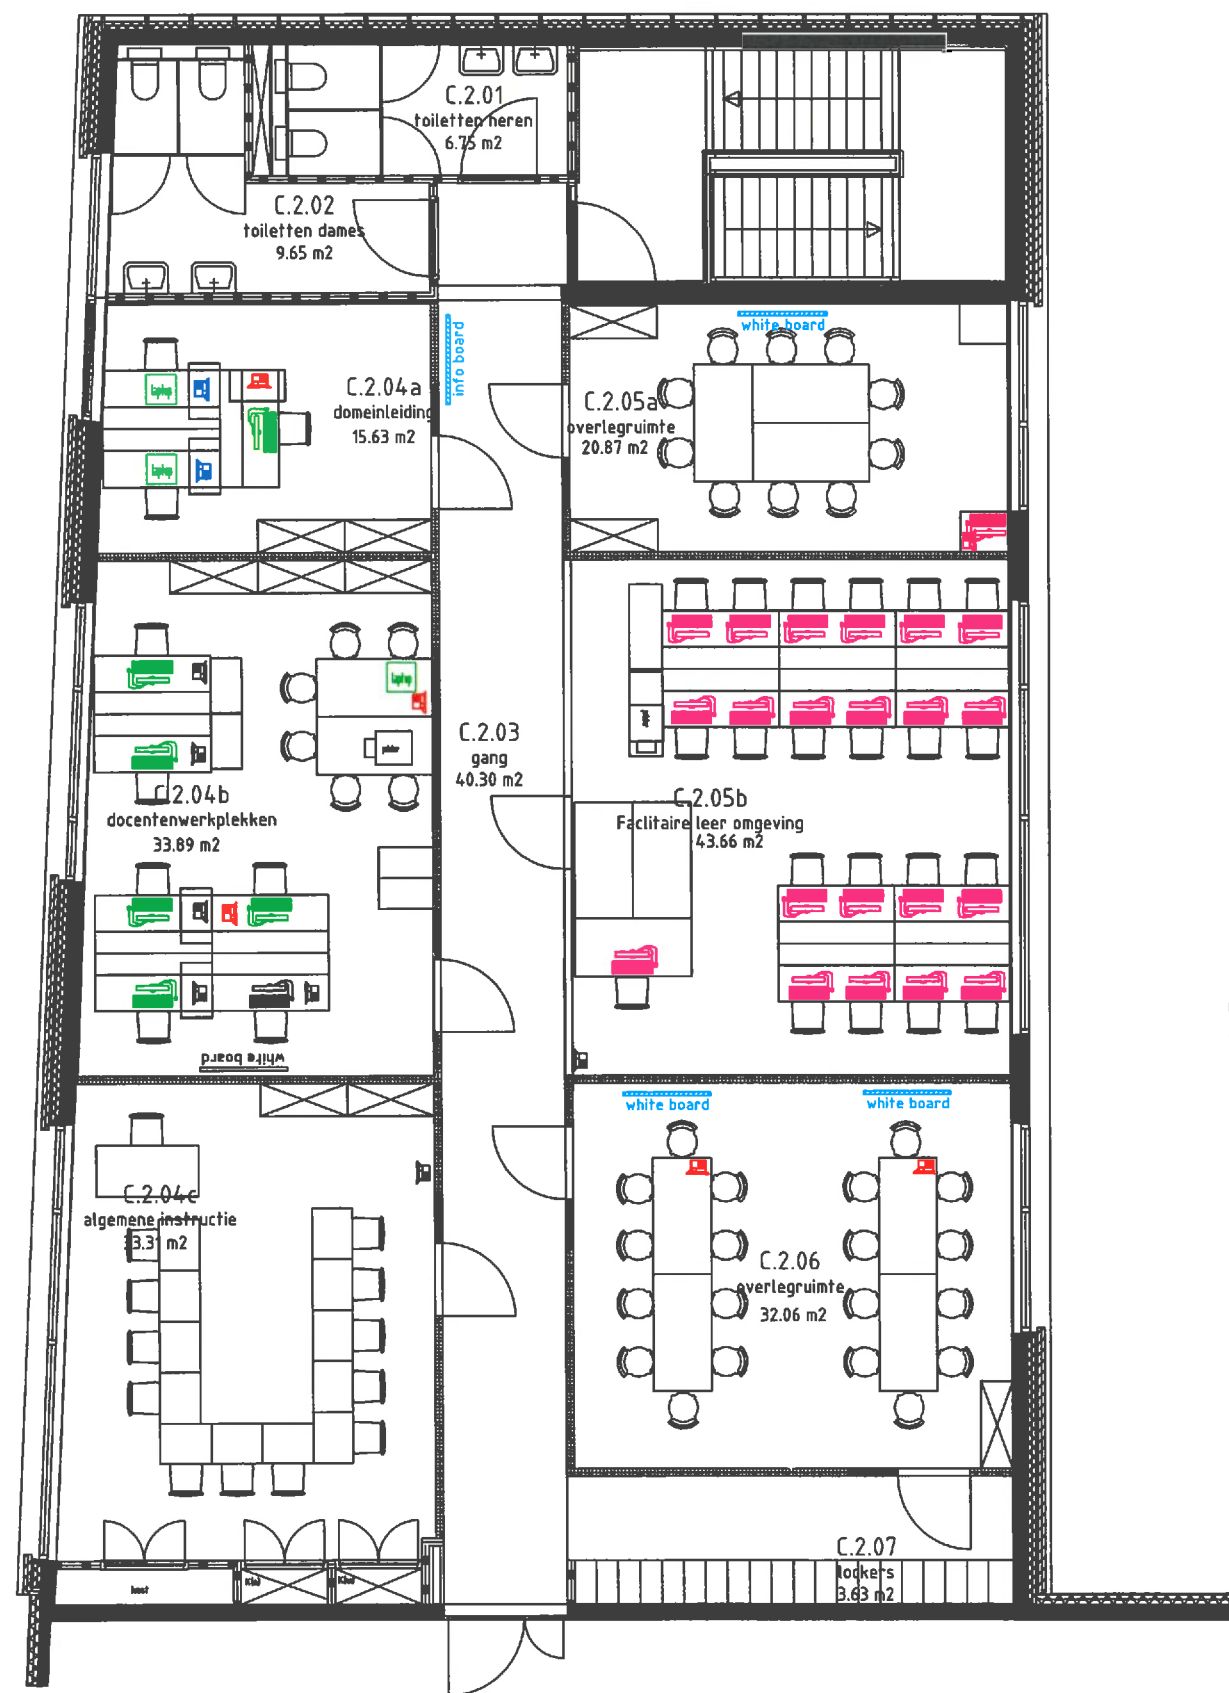

Papierpakken blijven staan

Afvalbakken verdwijnen
(uit de kantoren,
niet uit de lokalen)

(o centraal inzamelpunt, met op tekening
in Bianco)

Get.	Gez.	Get.	Gez.	Get.	Gez.	Locatie:	Discipline: Algemeen	
						Leerparkpromenade 100	Fase: Definitief Ontwerp	
Get.	Gez.	Get.	Gez.	Get.	Gez.	Omschrijving:	Projectnummer:	
						inrichtingstekening 2e verdieping	Get: KTR	
Get.	Gez.	Get.	Gez.	Get.	Gez.	Gebouwnaam:	Datum: 27-03-09	
						CELESTE	Schaal: 1:100	
Get.	Gez.	Get.	Gez.	Get.	Gez.		Bouwdeel: G	Bouwlaag: 02
							Volgnummer: 01	
Get.	Gez.	Get.	Gez.	Get.	Gez.		Tekeningnr:	
							Formaat:	
Get.	Gez.	Get.	Gez.	Get.	Gez.		LPP-G-02-F2-01	
							A3	