


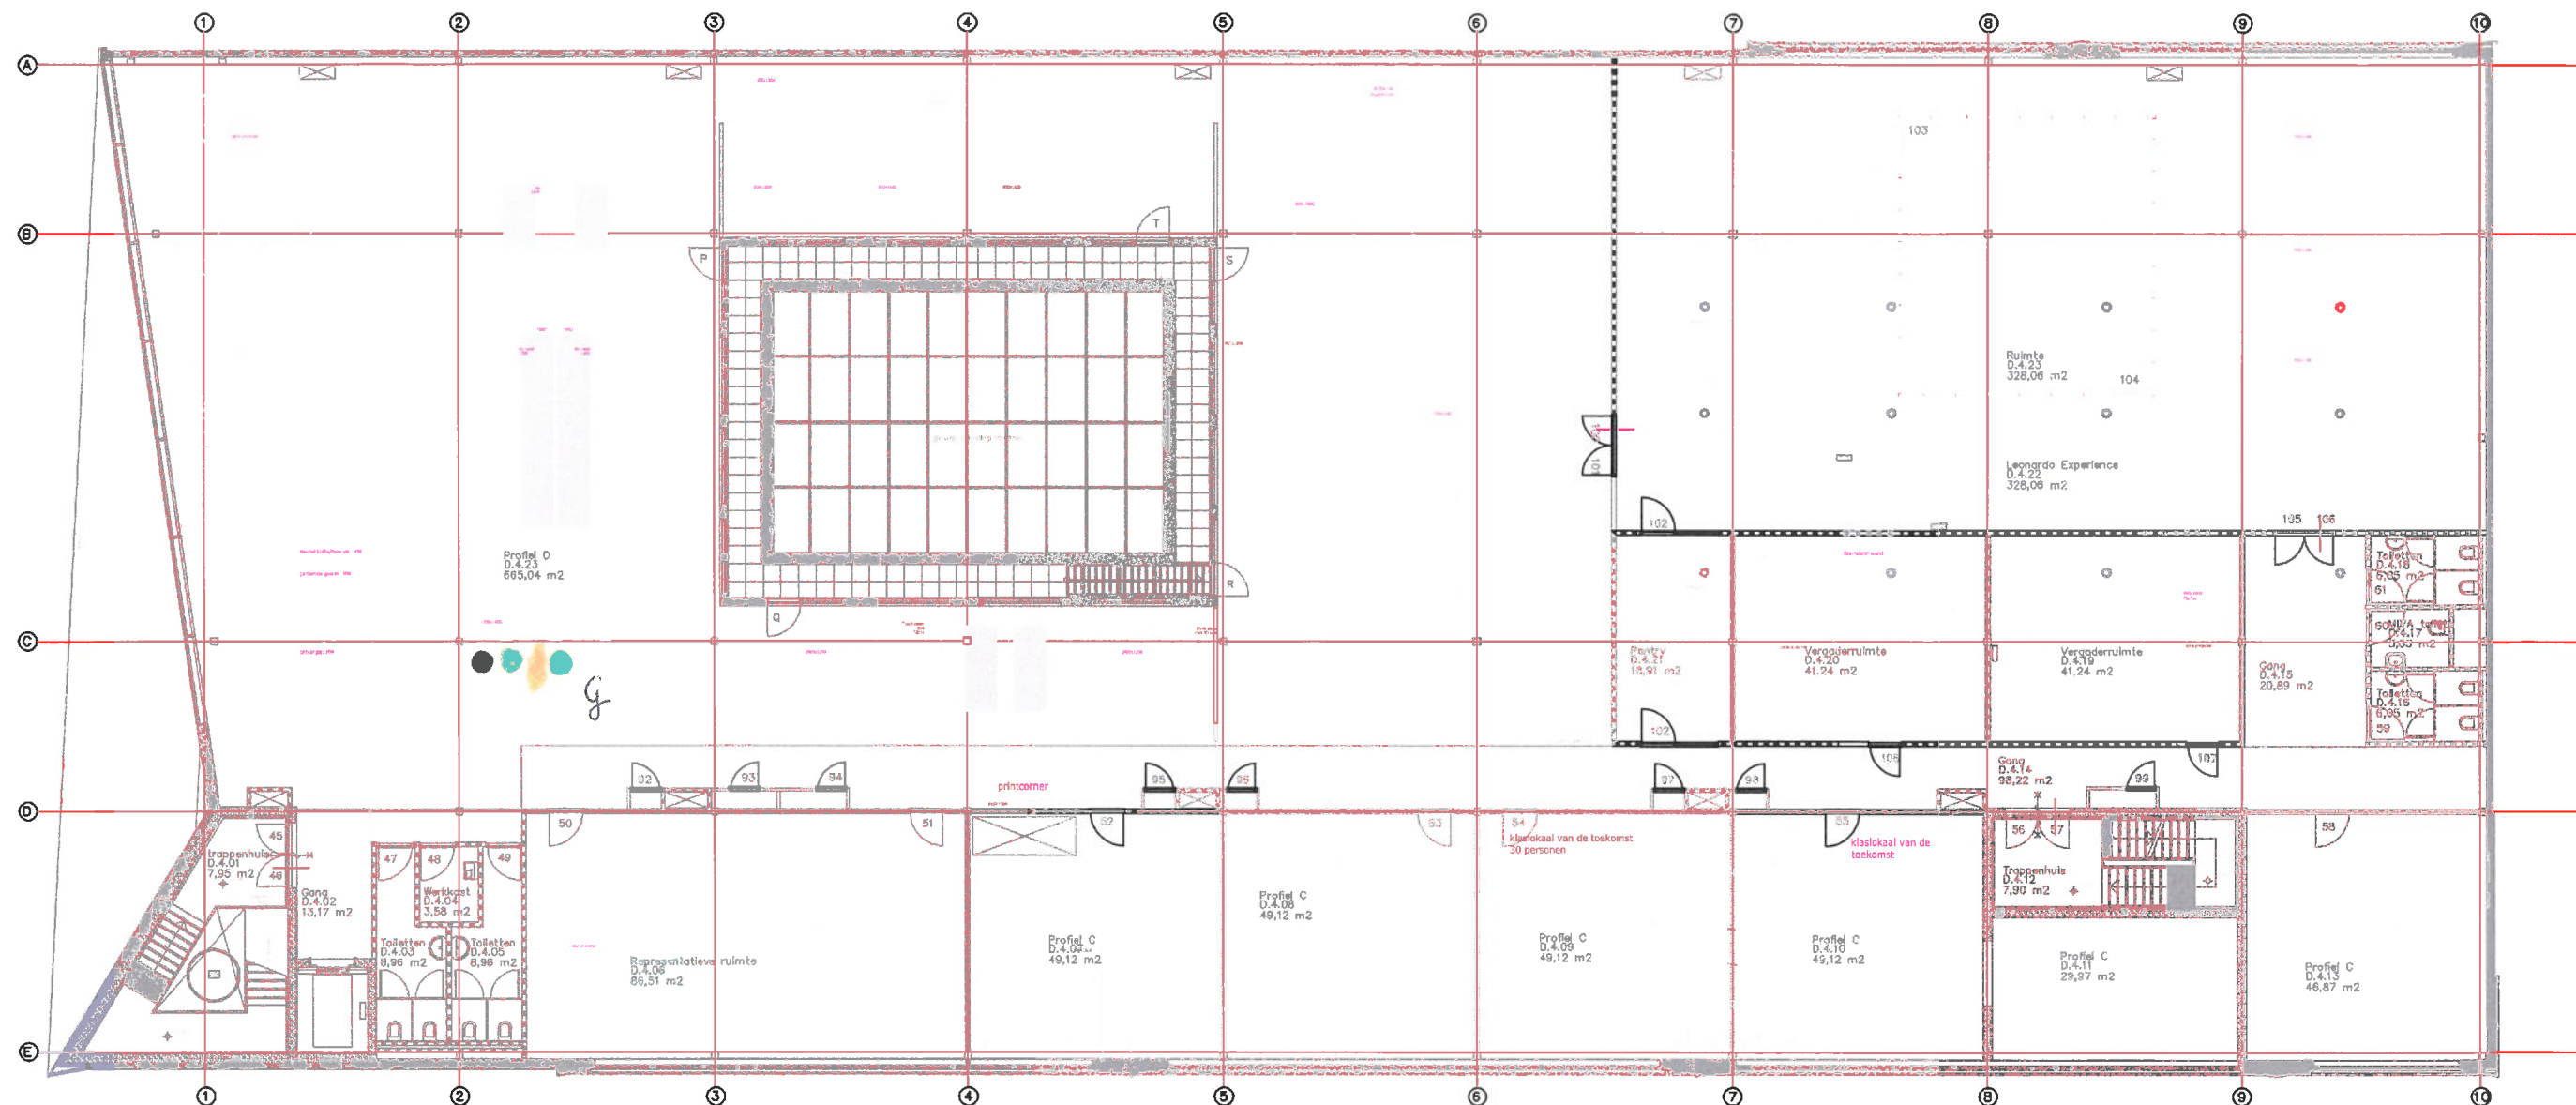

3 centrale inzamelpunten

A 01-06-12Get.MvdH Gez.	Gez.	Gez.	Locatie:	Discipline: Algemeen			
			Leerparkpromenade 100 DZHF	Fase: inrichting			
				Projectnummer: 11CZ05			
				Get: MvdH			
			Omschrijving: Indelingstekening 4e verdieping	Datum: 02-05-2012			
				Schaal: 1: 200			
				Bouwdeel: DZHF			Bouwlaag: 04
			Gebouwnaam: Duurzaamheidsfabriek	Volgnummer: dak			
				Tekeningnr:			Formaat:
				LPP-DZHF-00-D4-04			A3