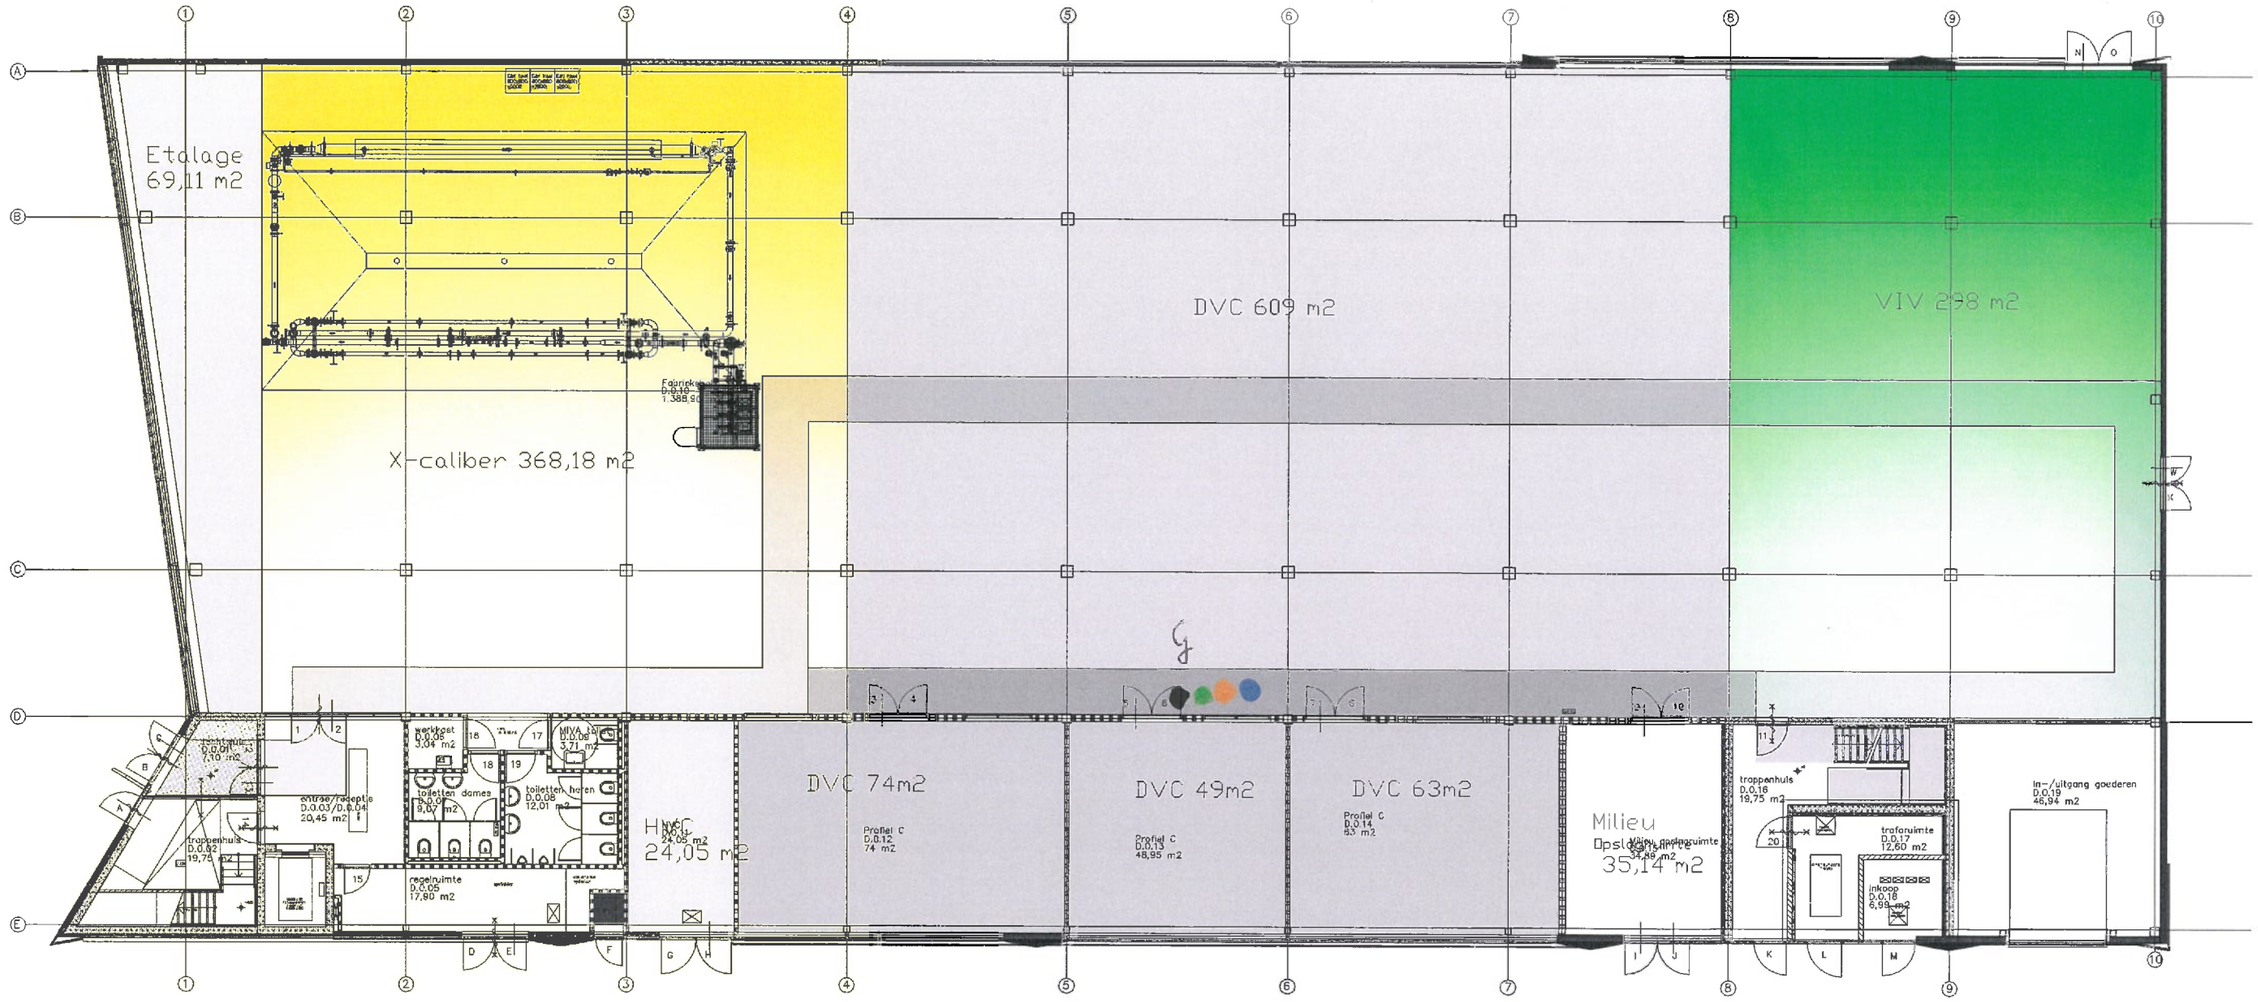

centraal verzamelpunt

Gez.	Gez.	Gez.	Locatie: Leerparkpromenade 100 DZHF	Discipline: Algemeen
				Fase: inrichting
				Projectnummer: 11CZ05
			Omschrijving: Indelingstekening optie 1 Begane grond	Get: MvdH
				Datum: 21-02-2012
				Schaal: 1:200
			Gebouwnaam: Duurzaamheidsfabriek	Bouwdeel: DZHF / Bouwlaag: 00
				Volgnummer: 01
			KOETER VASTGOED ADVISEURS, Hofstraat 17, 5654 HS Geldrop, Tel.: 040 280 00 24, Fax.: 040 280 00 27 / daVinci college	Tekeningnr: LPP-DZHF-00-D0-01 / Formaat: A3