


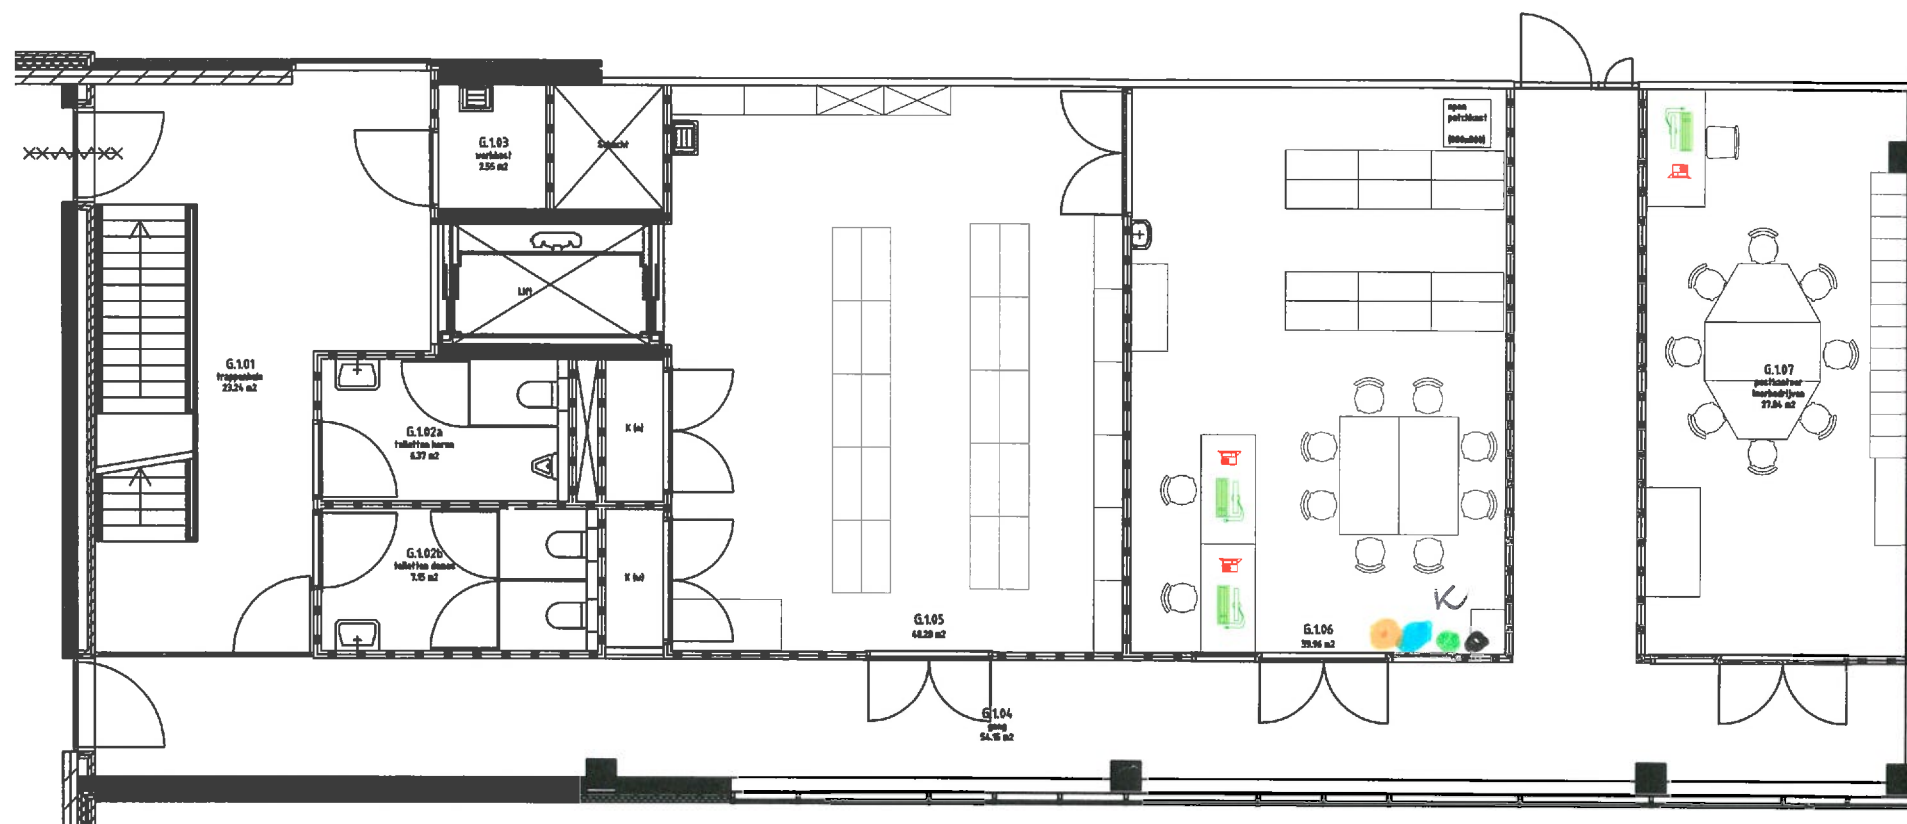

1 centraal inzamelpunt

Papier- en afvalbakken
blijven staan.

Get.	Gez.	Get.	Gez.	Get.	Gez.	Locatie:	Discipline: Algemeen	
						Leerparkpromenade 100	Fase: Definitief Ontwerp	
							Projectnummer:	
							Get: Mul	
						Omschrijving: inrichtings tekening 1e verdieping	Datum: 22-02-2014	
							Schaal: 1:100	
							Gebouwnaam: GIALLO	Bouwdeel: I
						Volgnummer: 01		
						Tekeningnr:		
						Formaat:		
LPP-I-01-F2-01		A3						