


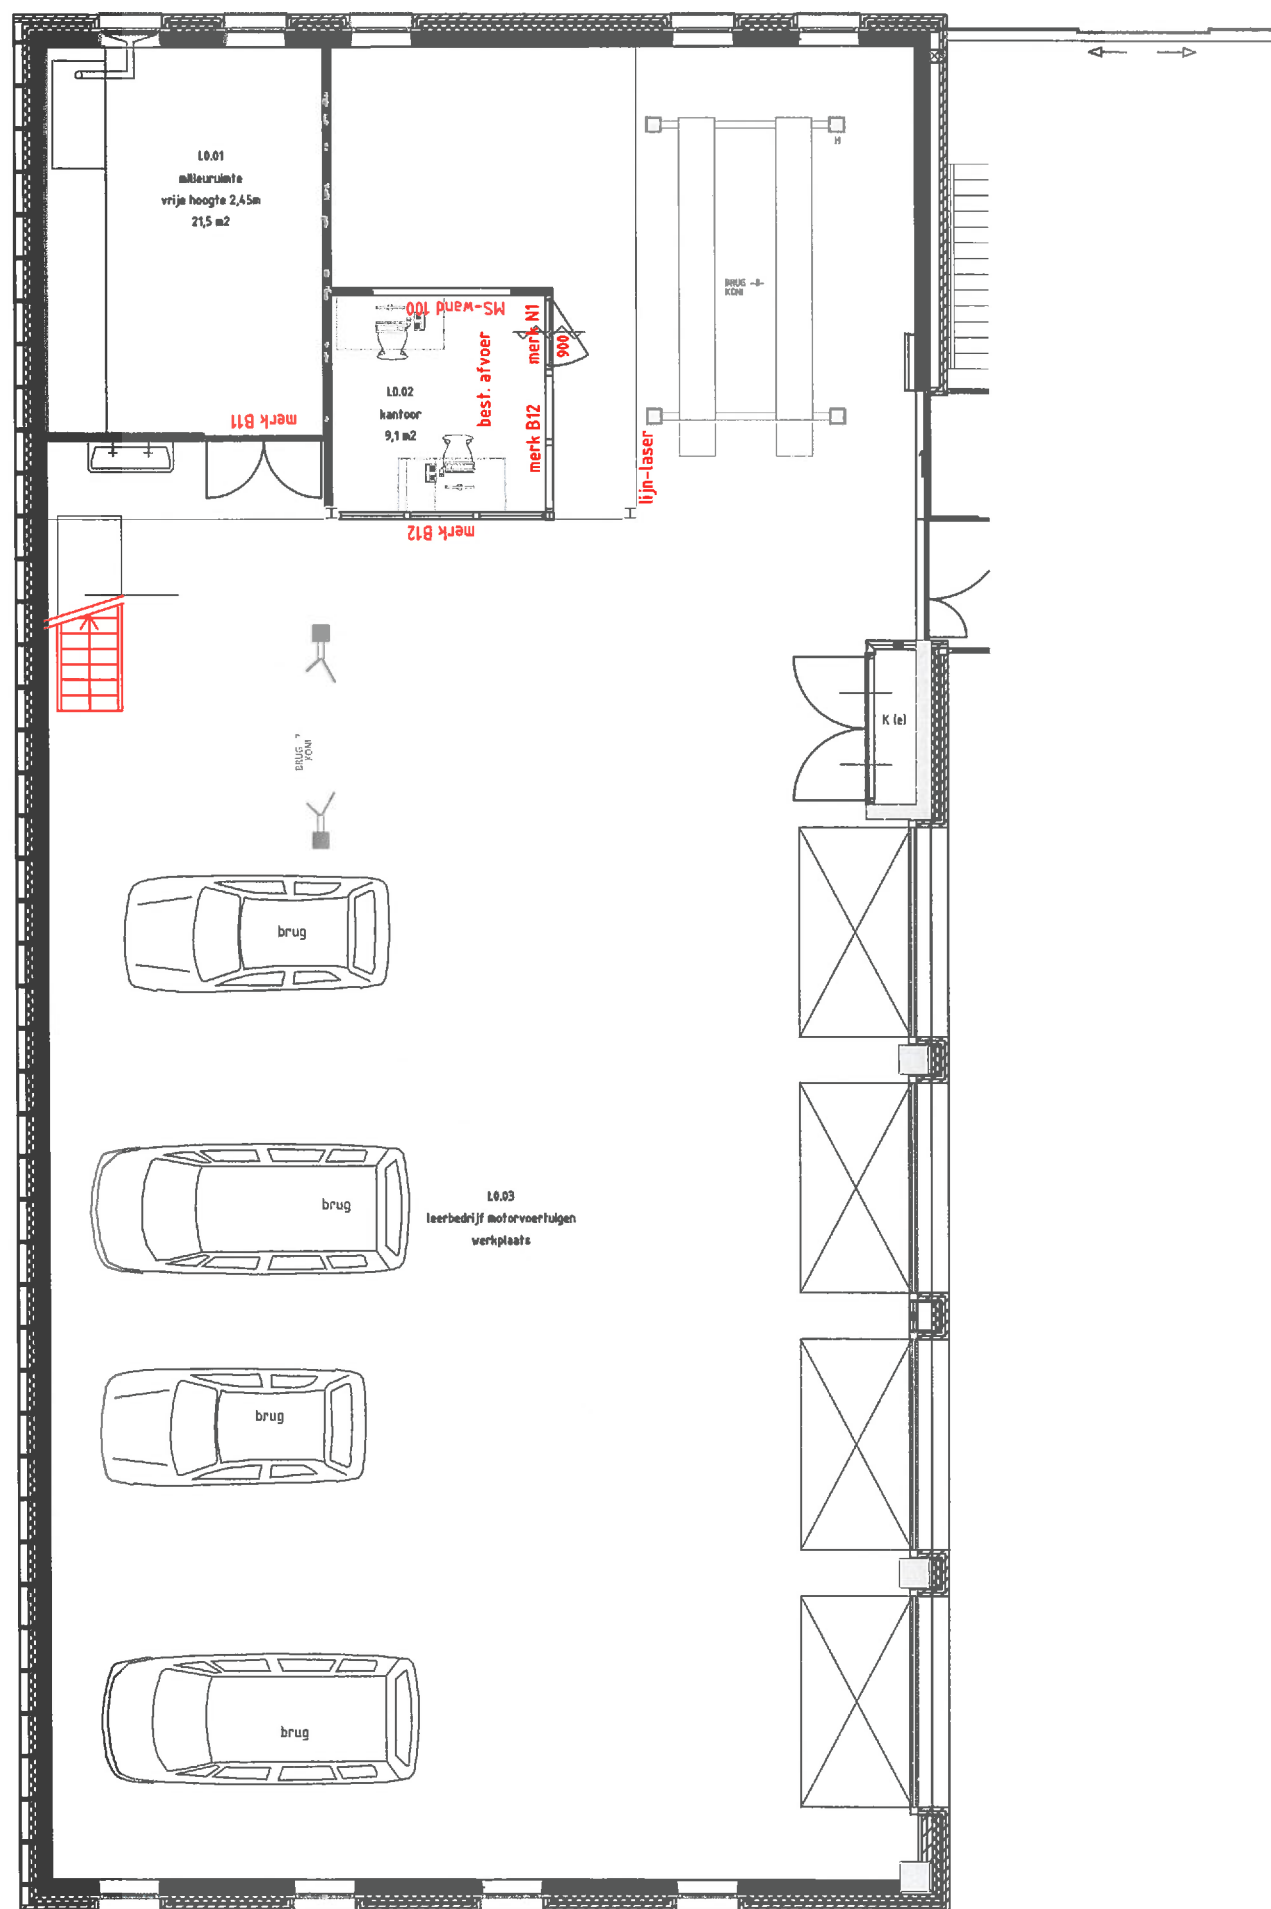

Papier- en afvalbakken
blijven staan.

specifieke afvalstromen : olie / vet / poetslapen /
metaal / accu's / banden

Gez.	Gez.	Gez.	Locatie: Leerparkpromenade 100	Discipline: Algemeen	
				Fase: Definitief Ontwerp	
Gez.	Gez.	Gez.	Omschrijving: Inrichtingstekening begane grond	Projectnummer:	
				Get: KTR	
Gez.	Gez.	Gez.	Gebouwnaam: INDACO	Datum: 17-06-09	
				Schaal: 1:100	
Gez.	Gez.	Gez.		Bouwdeel: J	Bouwlaag: 00
				Volgnummer: 01	
Gez.	Gez.	Gez.		Tekeningnr:	
				LPP-J-00-F2-01	
Gez.	Gez.	Gez.		Formaat:	
				A3	