


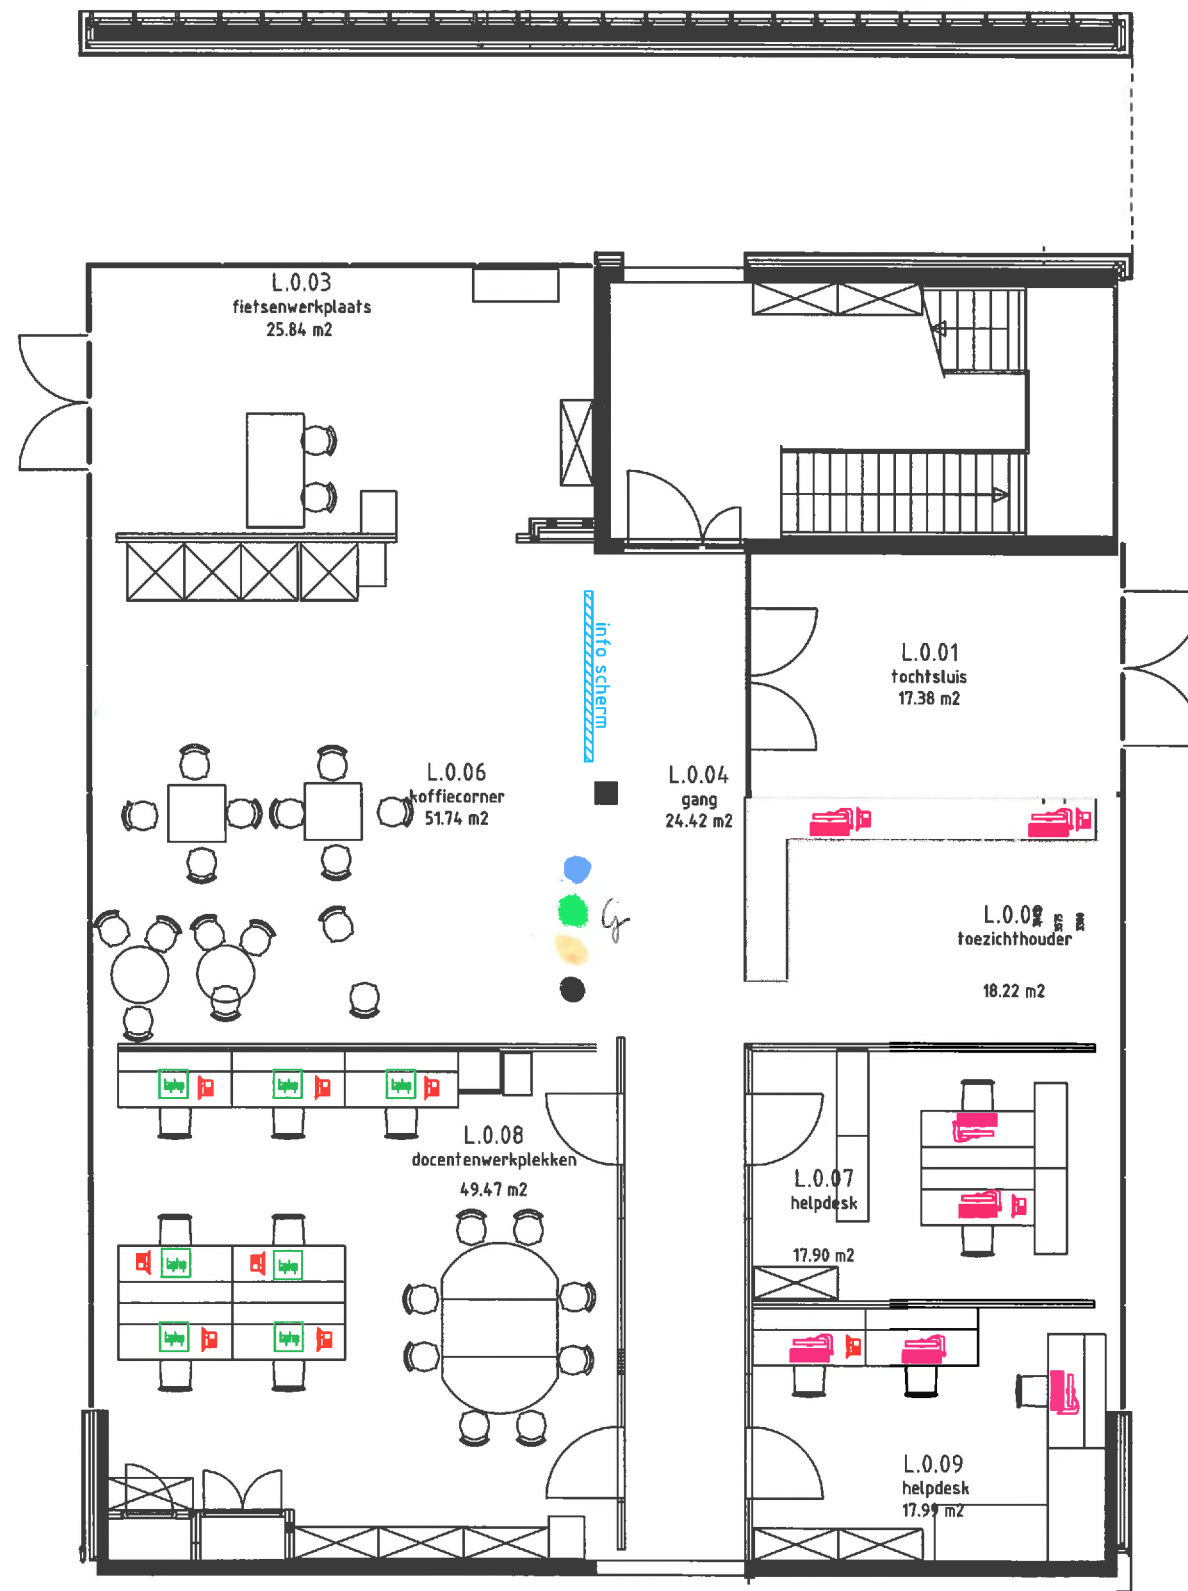

1 centraal vizamelpunt

Papierpakken blijven staan

Afvalbakken verdwijnen  
(uit de kantoren,  
niet uit de lokalen)

|      |      |      |      |      |      |                                                                                       |                                                                       |                |              |
|------|------|------|------|------|------|---------------------------------------------------------------------------------------|-----------------------------------------------------------------------|----------------|--------------|
| Get. | Gez. | Get. | Gez. | Get. | Gez. | Locatie:                                                                              | Discipline: Algemeen                                                  |                |              |
|      |      |      |      |      |      | Leerparkpromenade 100                                                                 | Fase: Definitief Ontwerp                                              |                |              |
| Get. | Gez. | Get. | Gez. | Get. | Gez. | Omschrijving:<br>tekening t.b.v. milieudienst<br>begane grond                         | Projectnummer:                                                        |                |              |
|      |      |      |      |      |      |                                                                                       | Get: Mul                                                              |                |              |
| Get. | Gez. | Get. | Gez. | Get. | Gez. | Gebouwnaam:<br>LILLA                                                                  | Datum: 22-02-2014                                                     |                |              |
|      |      |      |      |      |      |                                                                                       | Schaal: 1:100                                                         |                |              |
| Get. | Gez. | Get. | Gez. | Get. | Gez. |  | Leerparkpromenade 100<br>3312KW Dordrecht<br>Nederland<br>088 6572657 | Bouwdeel: E    | Bouwlaag: 00 |
|      |      |      |      |      |      |                                                                                       |                                                                       | Volgnummer: 01 |              |
| Get. | Gez. | Get. | Gez. | Get. | Gez. |                                                                                       |                                                                       | Tekeningnr:    | Formaat:     |
|      |      |      |      |      |      |                                                                                       |                                                                       | LPP-E-00-F2-01 | A3           |