


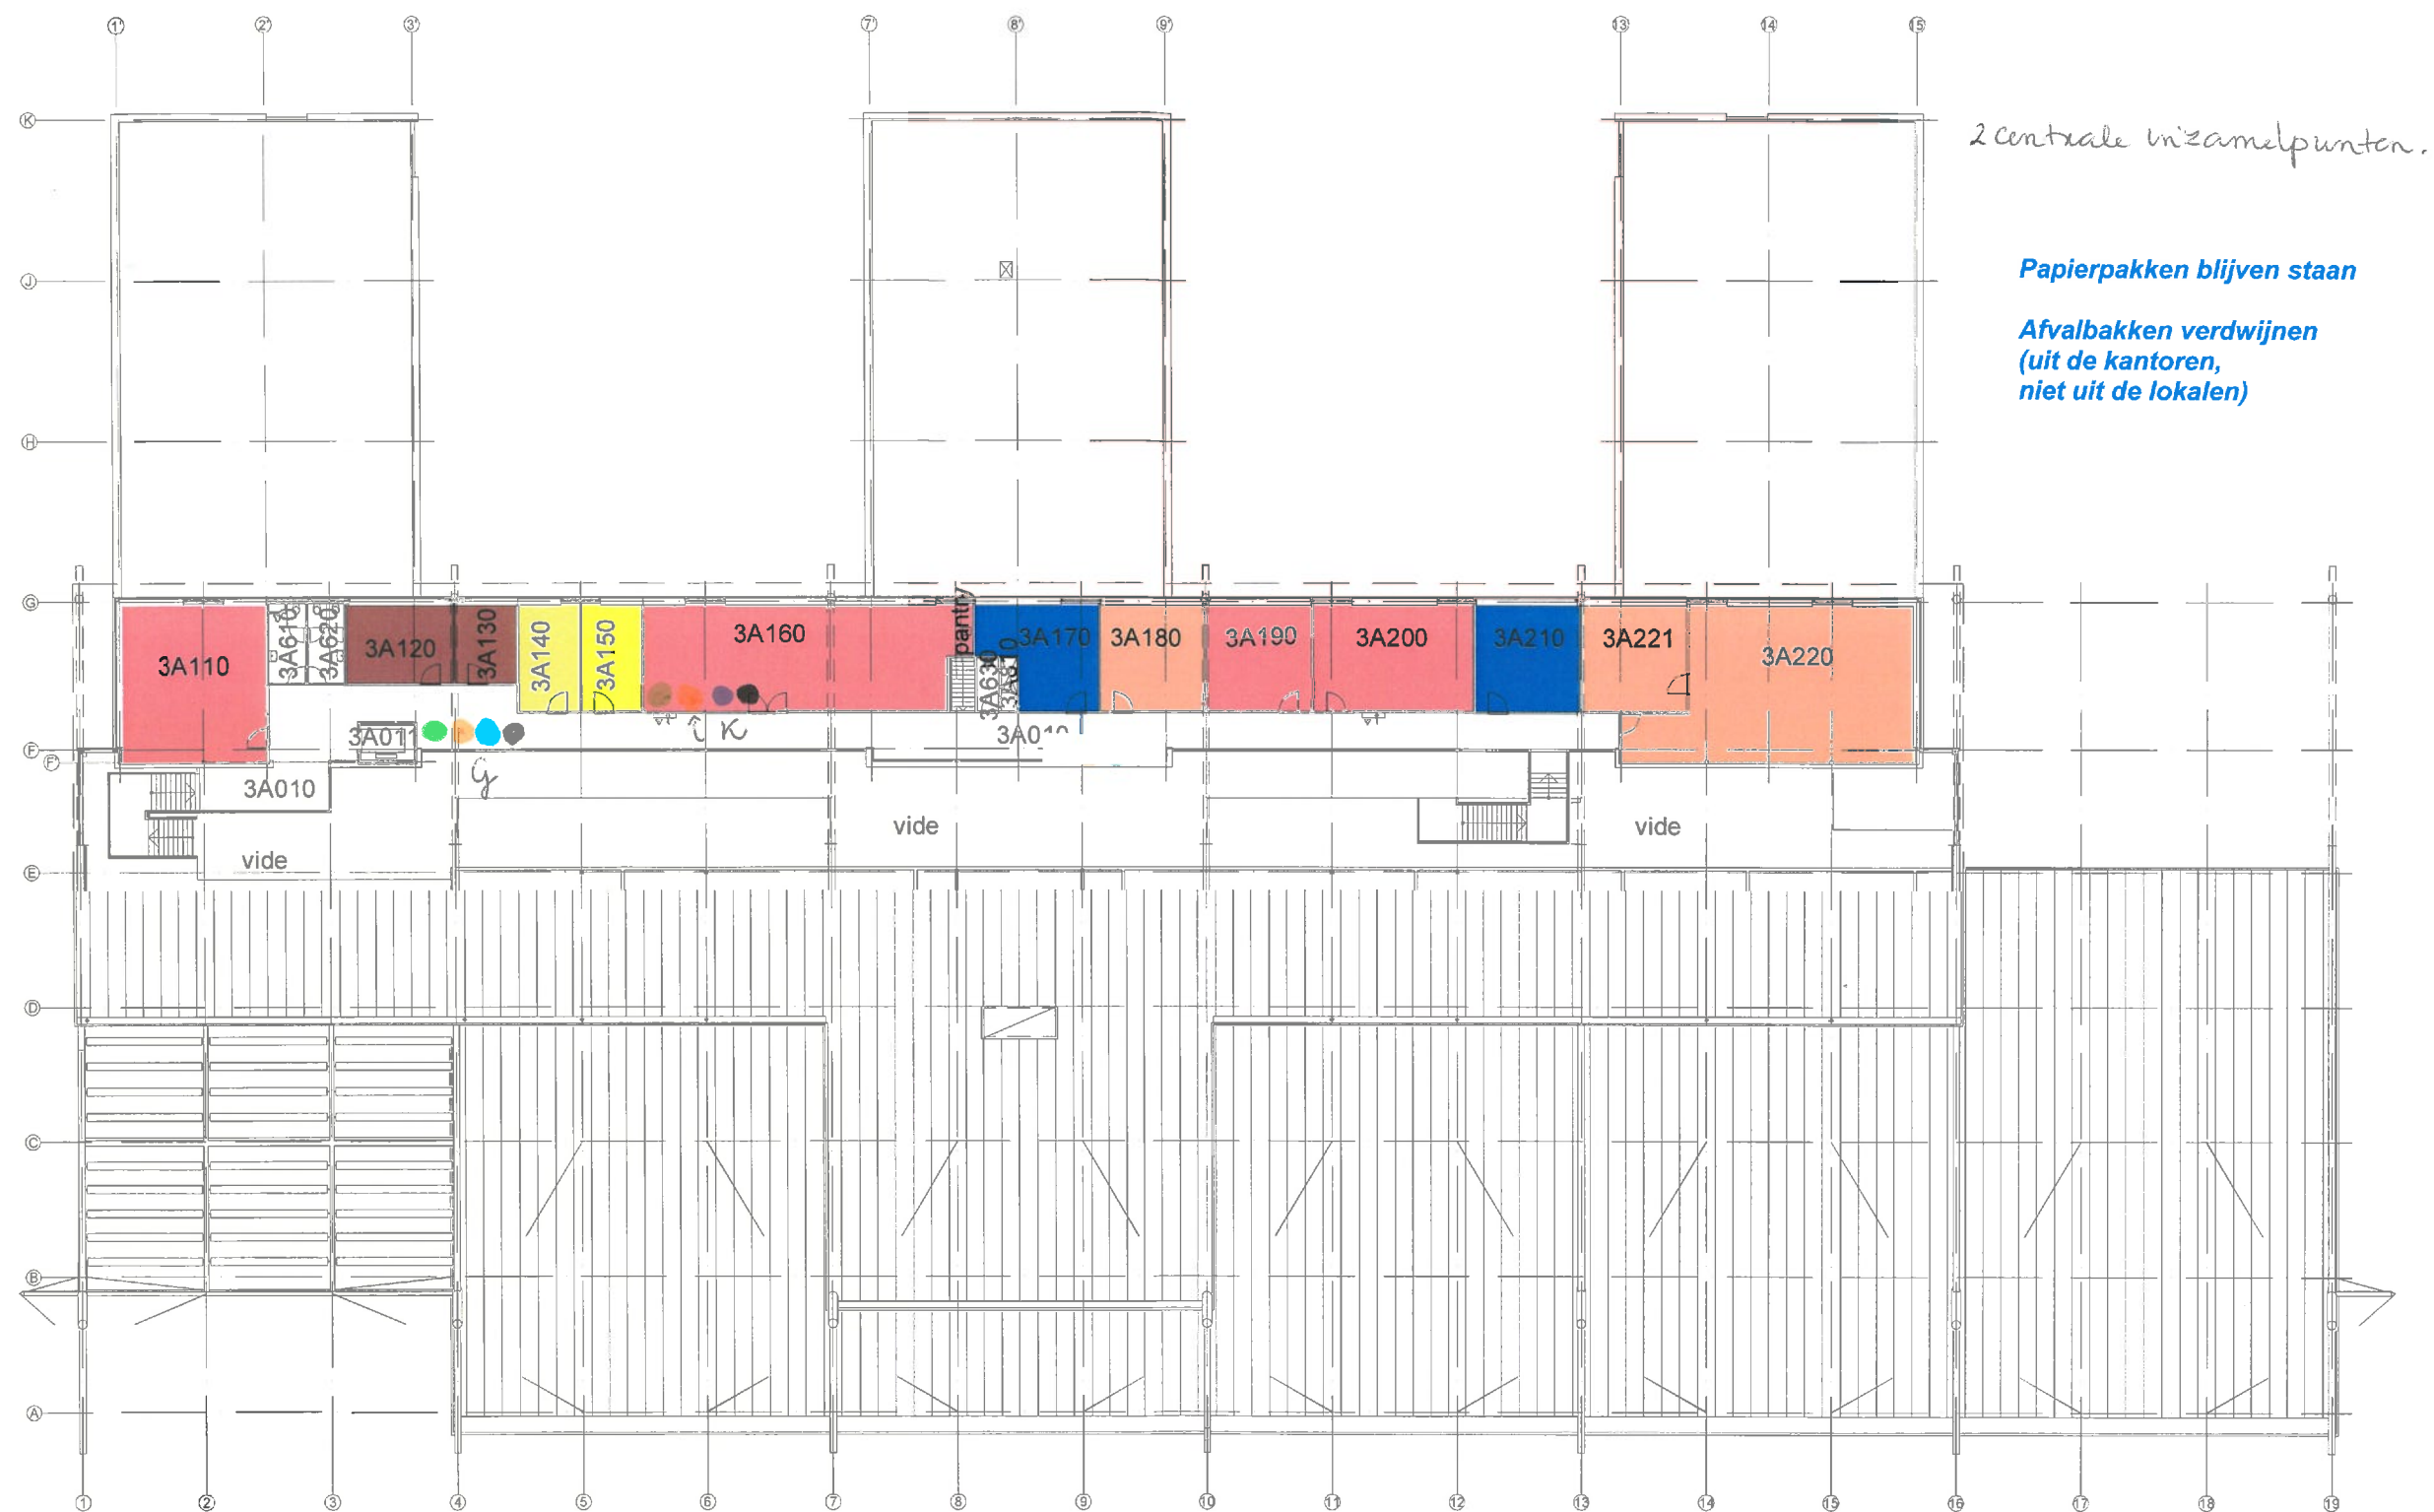

|   |   |
|---|---|
| <span style="display: inline-block; width: 20px; height: 10px; background-color: red; border: 1px solid black;"></span> Algemeen     | <span style="display: inline-block; width: 20px; height: 10px; background-color: brown; border: 1px solid black;"></span> Bedrijfsbureau           |
| <span style="display: inline-block; width: 20px; height: 10px; background-color: yellow; border: 1px solid black;"></span> Business  | <span style="display: inline-block; width: 20px; height: 10px; background-color: lightgreen; border: 1px solid black;"></span> HRM/VU              |
| <span style="display: inline-block; width: 20px; height: 10px; background-color: lightyellow; border: 1px solid black;"></span> Pr&C | <span style="display: inline-block; width: 20px; height: 10px; background-color: blue; border: 1px solid black;"></span> Studenten Service Centrum |
| <span style="display: inline-block; width: 20px; height: 10px; background-color: orange; border: 1px solid black;"></span> WZ/GZ/DvL |   |

|            |                |                                                                                       |                        |              |
|------------|----------------|---------------------------------------------------------------------------------------|------------------------|--------------|
| C 04-06-12 | Get. MvdH Gez. | Locatie:                                                                              | Discipline: facilitair |              |
|            |                | Mollenburgseweg 82                                                                    | Fase:                  |              |
|            |                | Omschrijving:                                                                         | Projectnummer:         |              |
|            |                | Vlekkenplan Nieuwe situatie<br>3e verdieping                                          | Get: VB&C              |              |
| D 14-06-12 | Get. MvdH Gez. | Gebouwnaam:                                                                           | Datum: 23-04-2012      |              |
| C 18-06-12 | Get. MvdH Gez. | MBW TOTAAL                                                                            | Schaal: 1:350          |              |
|            |                | ..1136\logo_koeter.png                                                                | Bouwdeel: TOT          | Bouwlaag: 03 |
|            |                |  | Volgnummer: 01         | Formaat:     |
|            |                |                                                                                       | Tekeningnr:            |              |
|            |                |                                                                                       | MBW-03-B6-01           | A3           |