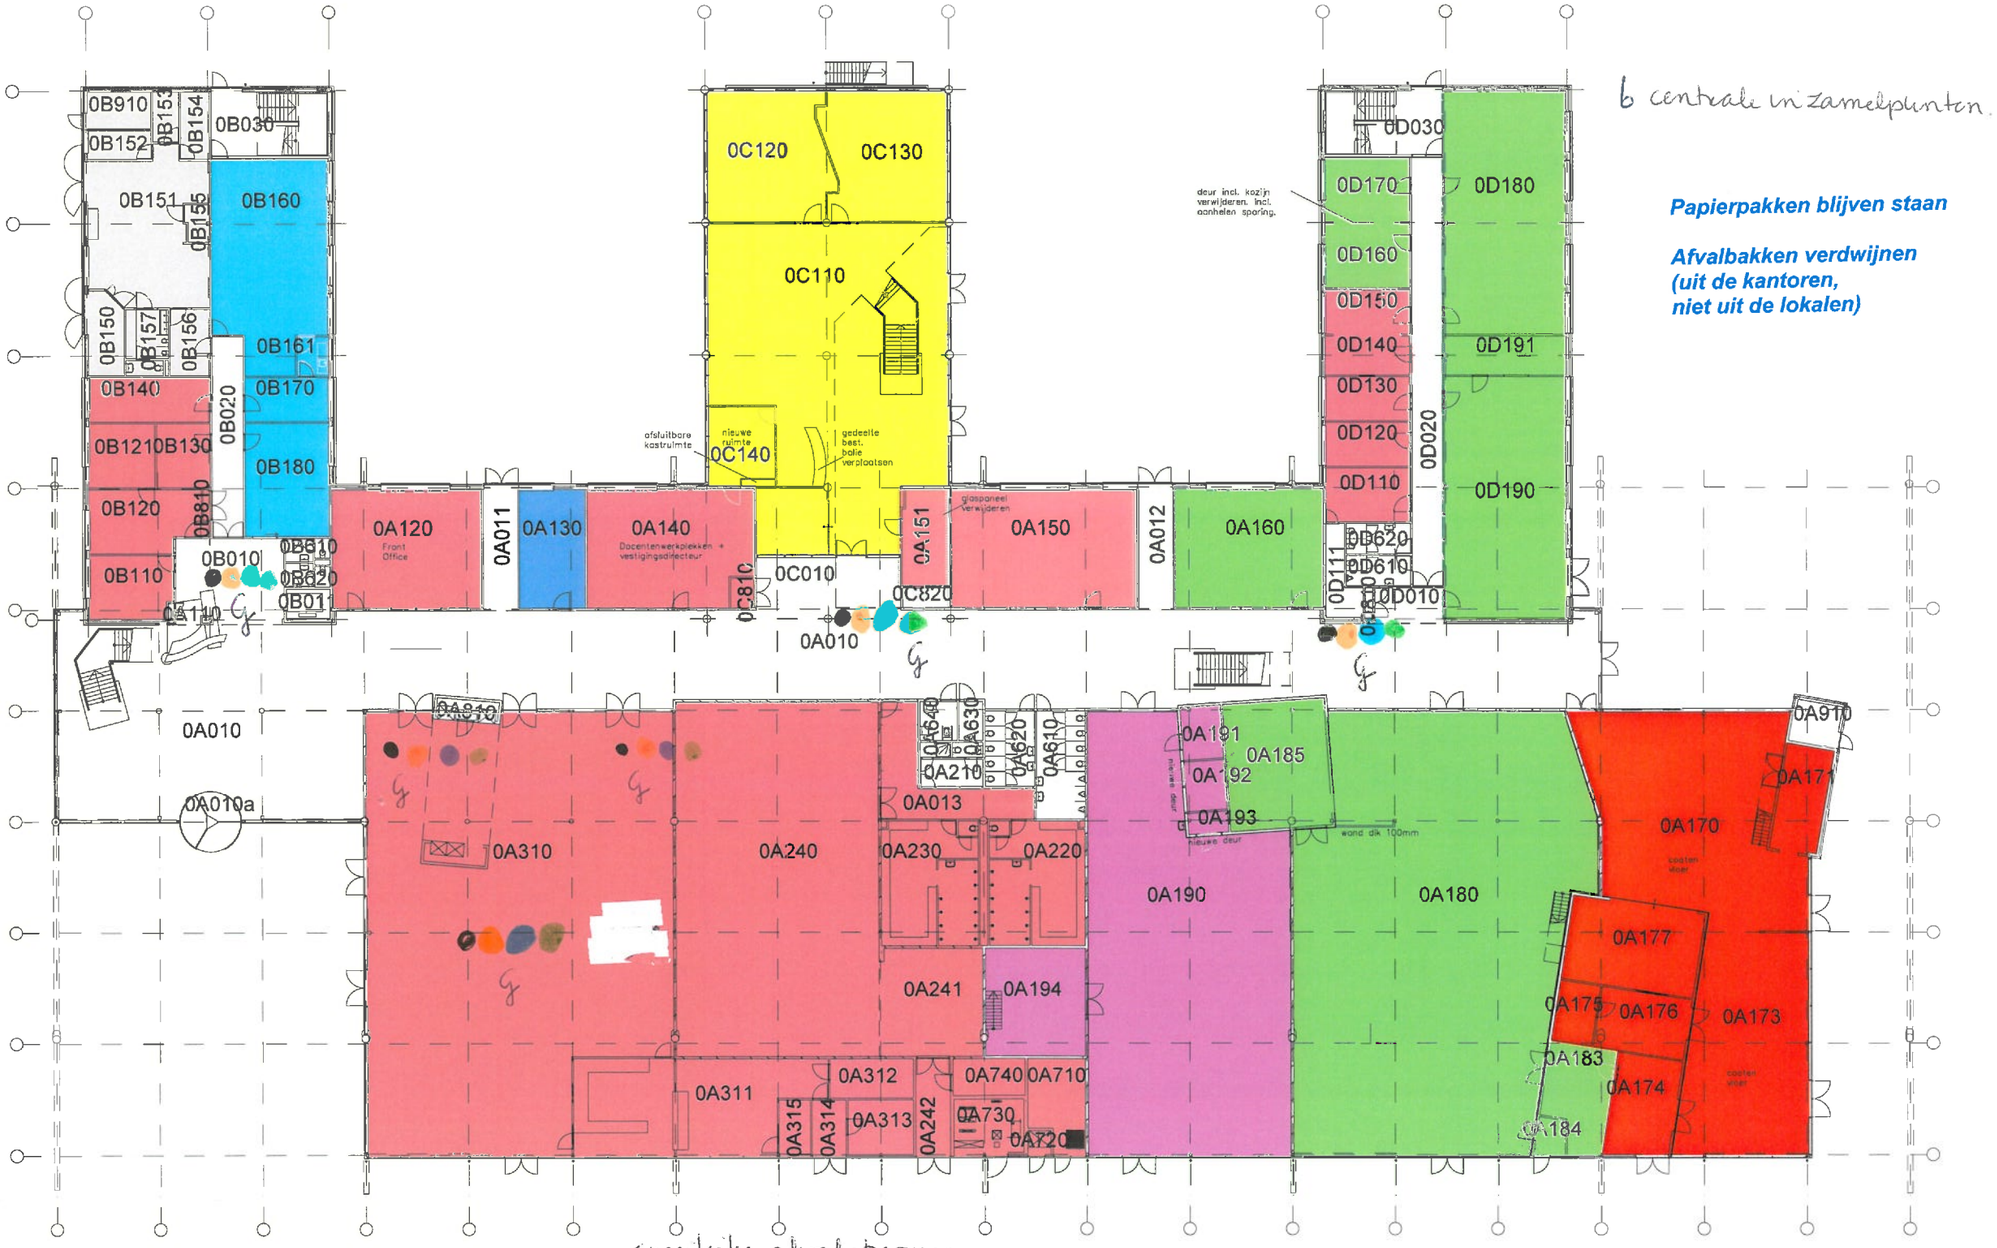

Algemeen	ICT
Talencentrum	Natuurlijk Vormgeven
Kappers	Educatie
Techniek	KDV
	WZ/GZ/DvL
	Leonardo Office

A	28-05-12	Get. MvdH Gez.
B	14-06-12	Get. MvdH Gez.
C	18-06-12	Get. MvdH Gez.

Locatie:
Mollenburgseweg 82

Omschrijving:
Vlekkenplan Nieuwe situatie
begane grond

Gebouwnaam:
MBW TOTAAL

KOETER VASTGOED ADVISEURS

daVinci college

Discipline:	facilitair
Fase:	
Projectnummer:	
Get:	VB&C
Datum:	23-04-2012
Schaal:	1:350
Bouwdeel: TOT	Bouwlaag: 00
Volgnummer:	01
Tekeningnr:	MBW-00-B6-01
Formaat:	A3