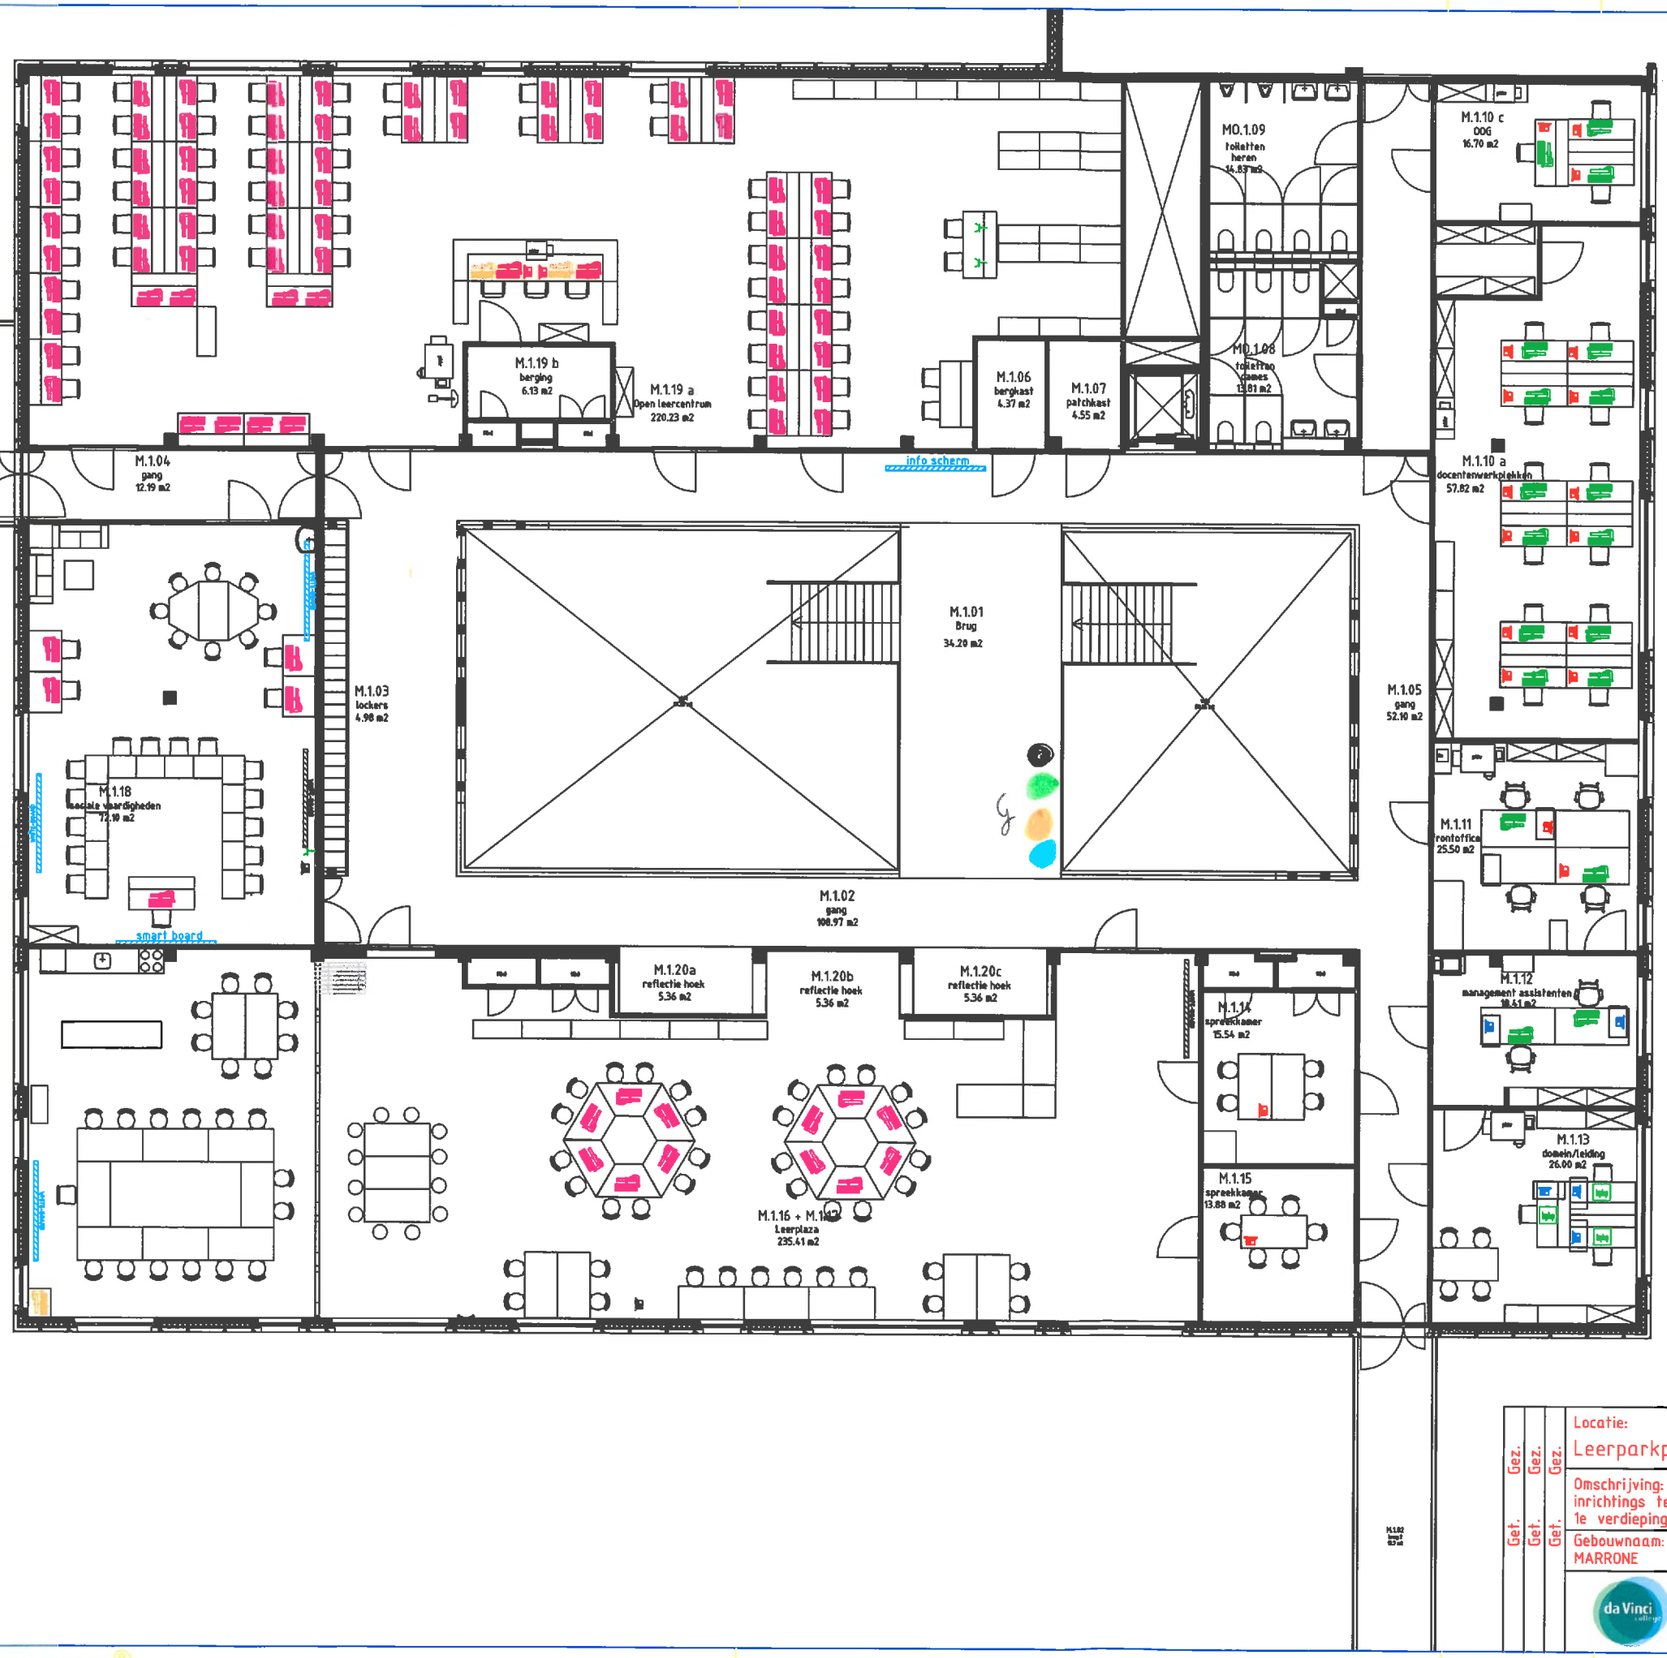

1 centraal inzamelpunt

Papierpakken blijven staan

Afvalbakken verdwijnen
(uit de kantoren,
niet uit de lokalen)

Gez. / Gez. / Gez. / Gez.	Locatie: Leerparkpromenade 100	Discipline: Algemeen
		Fase: Definitief Ontwerp
		Projectnummer:
	Omschrijving: inrichtings tekening 1e verdieping	Get: Mul
		Datum: 22-02-2014
		Schaal: 1:100
	Gebouwnaam: MARRONE	Bouwdeel: D / Bouwlaag: 01
		Volgnummer: 01
	da Vinci College Leerparkpromenade 100, 3312KW Dordrecht, Nederland, 088 6572657	Tekeningnr: LPP-D-01-F2-01 / Formaat: A2

Tekeningfile: LPP-D-01-F2-01.dwg

Layoutnaam: A2-100

getekend met StabiCAD ®