


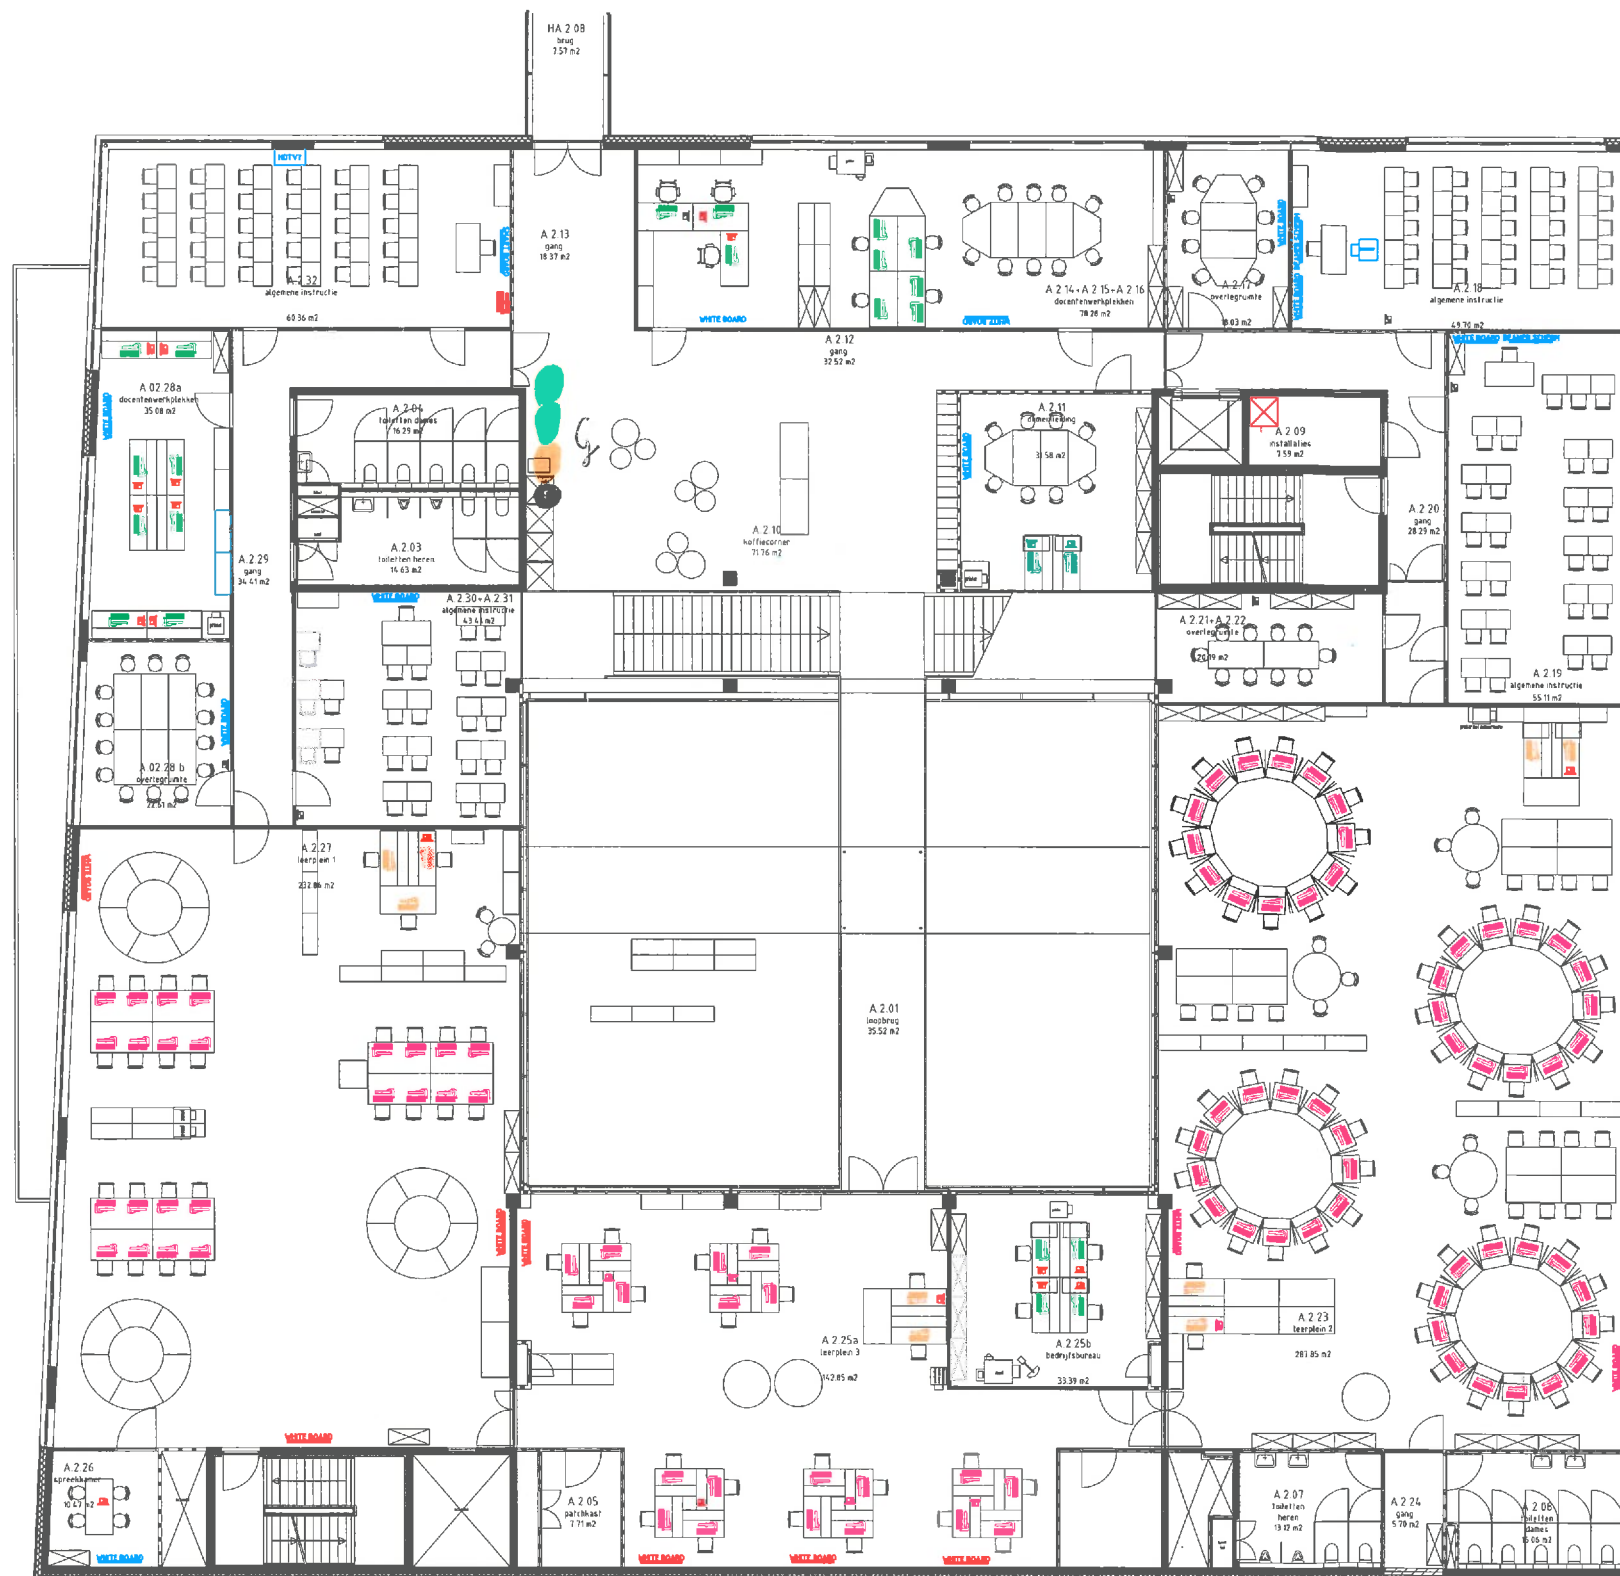

2e verd.

1 centraal inzamelpunt

Papierpakken blijven staan

Afvalbakken verdwijnen
(uit de kantoren,
niet uit de lokalen)

Gez.	Gez.	Gez.	Gez.	Locatie:		Discipline: Algemeen	
				Leerparkpromenade 100		Fase: Definitief Ontwerp	
Gez.	Gez.	Gez.	Gez.	Omschrijving:		Projectnummer:	
				inrichtings tekening		Get: KTR	
Gez.	Gez.	Gez.	Gez.	2e verdieping		Datum: 03-04-09	
				OCRA		Schaal: 1:200	
Gez.	Gez.	Gez.	Gez.	Gebouwnaam:		Bouwdeel: A	
				OCRA		Bouwlaag: 02	
Gez.	Gez.	Gez.	Gez.	Tekeningsnr:		Volgnummer: 01	
				LPP-A-02-F2-01		Formaat: A2	

daVinci
concrete