


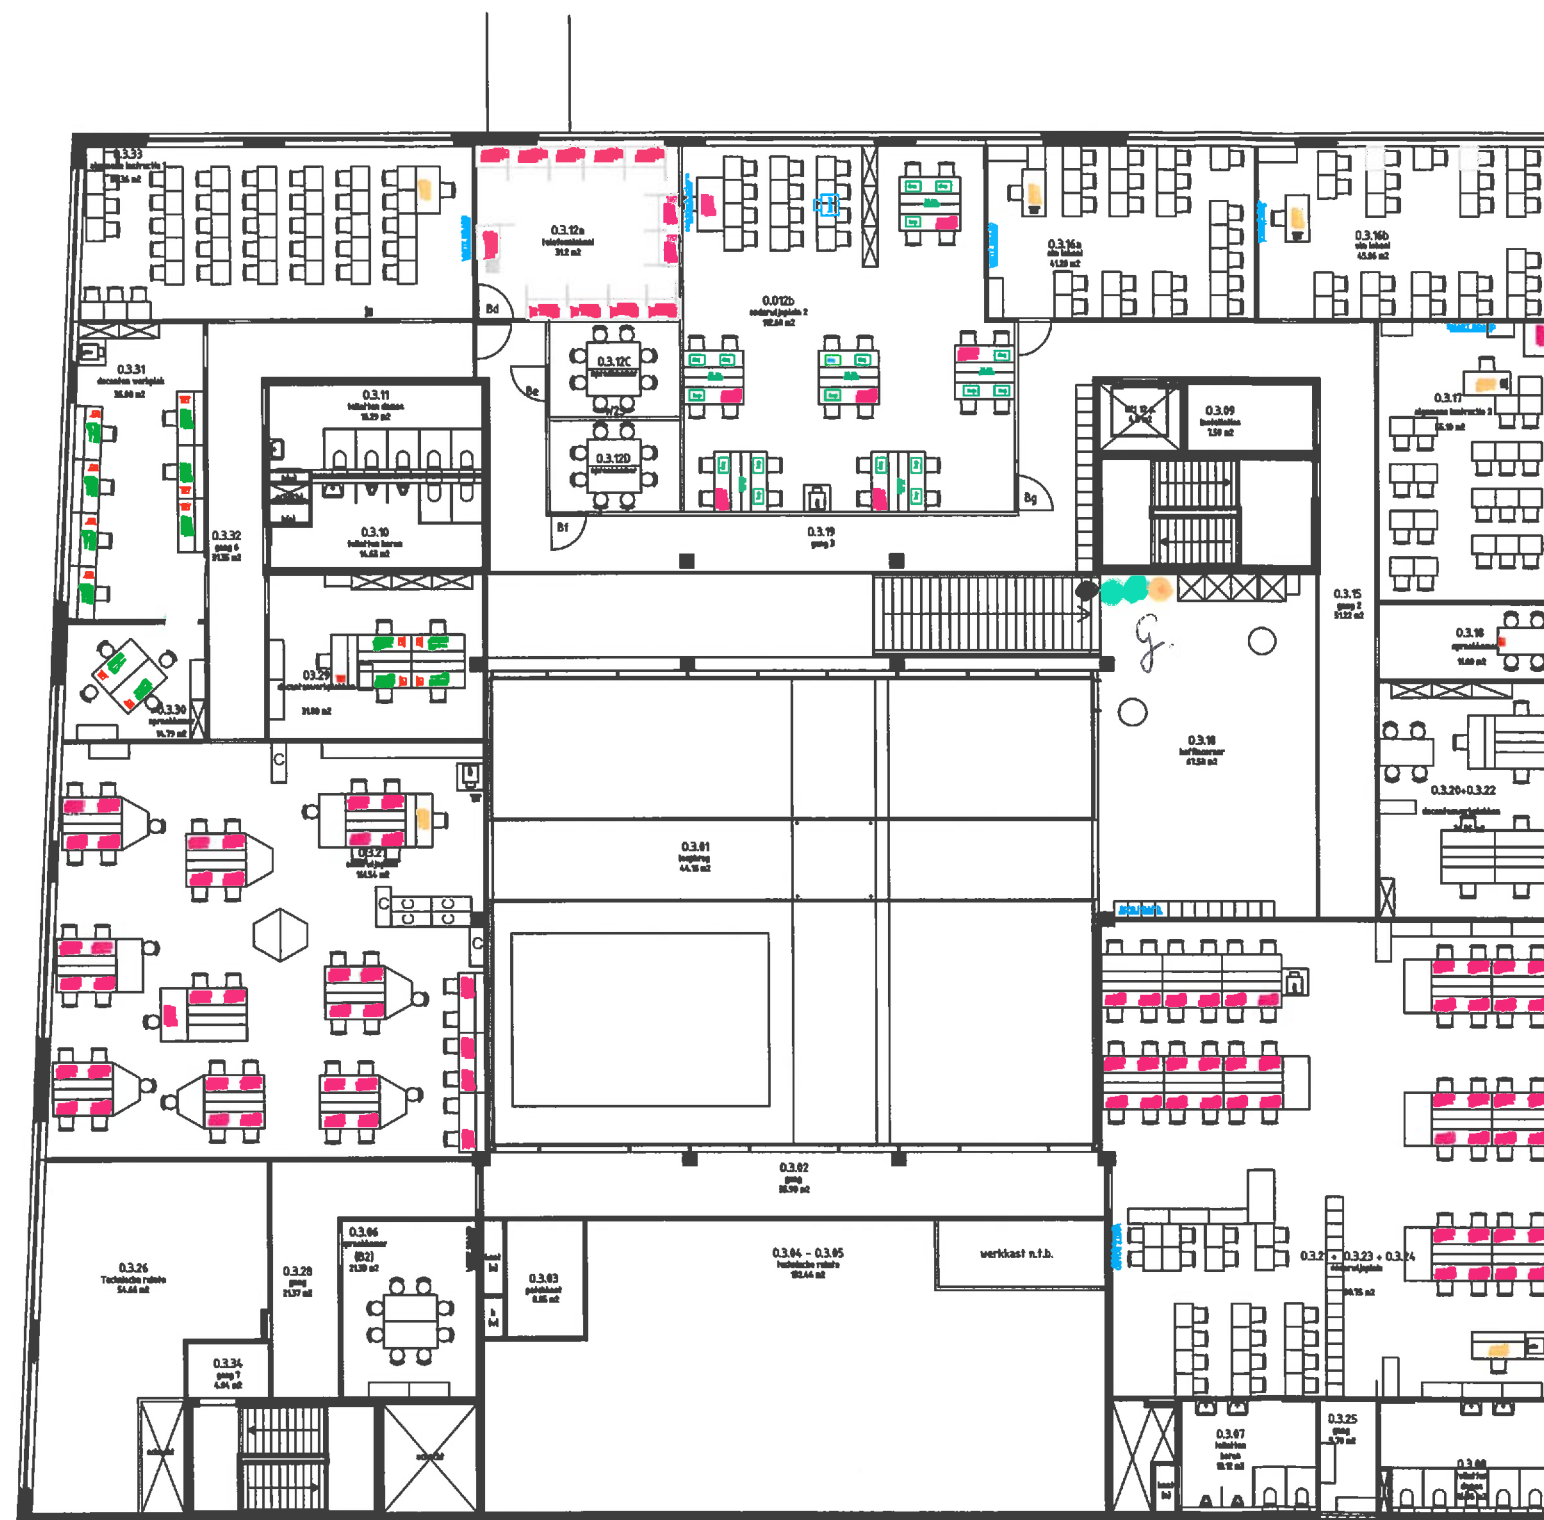

i centraal vizamelpunt

Papierpakken blijven staan

Afvalbakken verdwijnen
(uit de kantoren,
niet uit de lokalen)

Gez.	Gez.	Gez.	Locatie:	Discipline: Algemeen	
			Fase: Definitief Ontwerp		
Gez.	Gez.	Gez.	Leerparkpromenade 100	Projectnummer:	
			Get: Mul		
Gez.	Gez.	Gez.	Omschrijving: inrichtings tekening 3e verdieping OCRA	Datum: 22-02-2014	
			Schaal: 1:150		
Gez.	Gez.	Gez.	Gebouwnaam: OCRA	Bouwdeel: A	Bouwlaag: 03
			Volgnummer: 01		
			 Leerparkpromenade 100 3312KW Dordrecht Nederland 088 6572657	Tekeningnr:	
				Formaat: A2	