


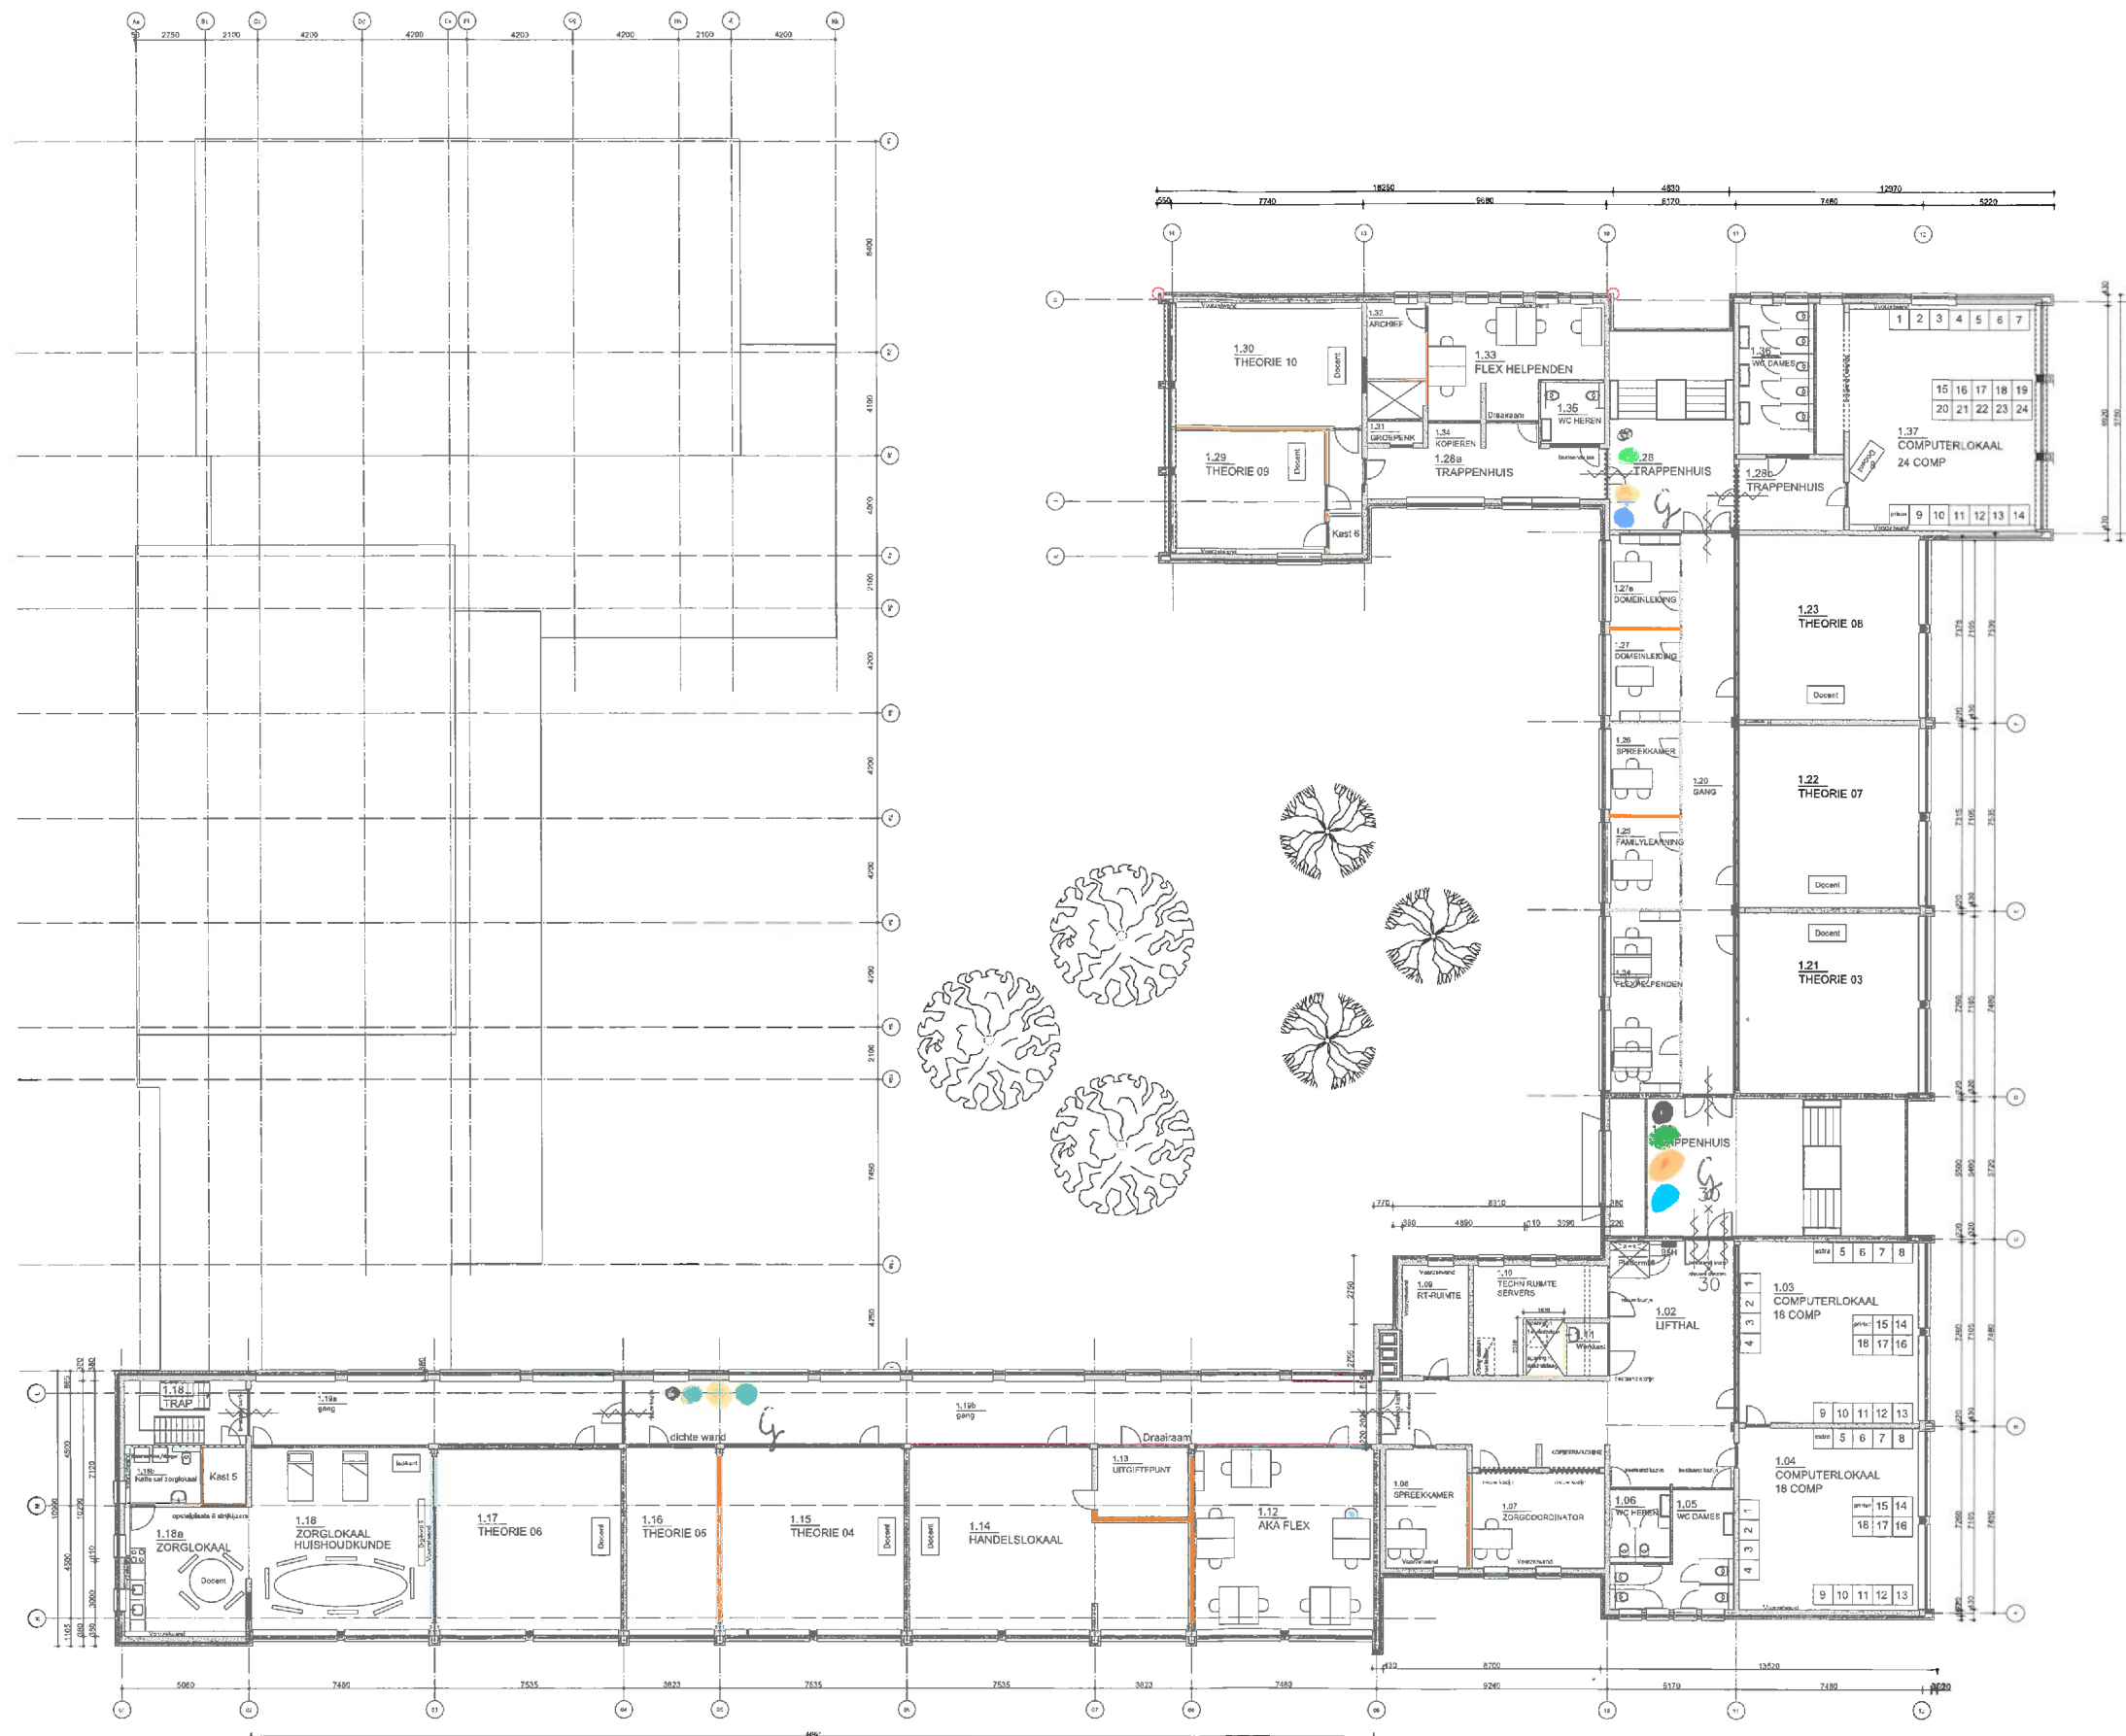

1e VERDIEPING

BVO 1567 m2



3 centraal verzamelpunt

Papier- en afvalbakken
blijven staan.

PATERSWEG 2

DORDRECHT	569	VERVOLGENDE	100
NOUW TOESTAND 1e VERDIEPING	I-N 02	DETECTOR	CHALK
GROOT ONDERHOUD PATERSWEGSCHOOL		VERVOLGENDE	100
OPDRACHTGEVER		VERVOLGENDE	100
VDF VAN WIJNEN - GN BOUW		VERVOLGENDE	100