


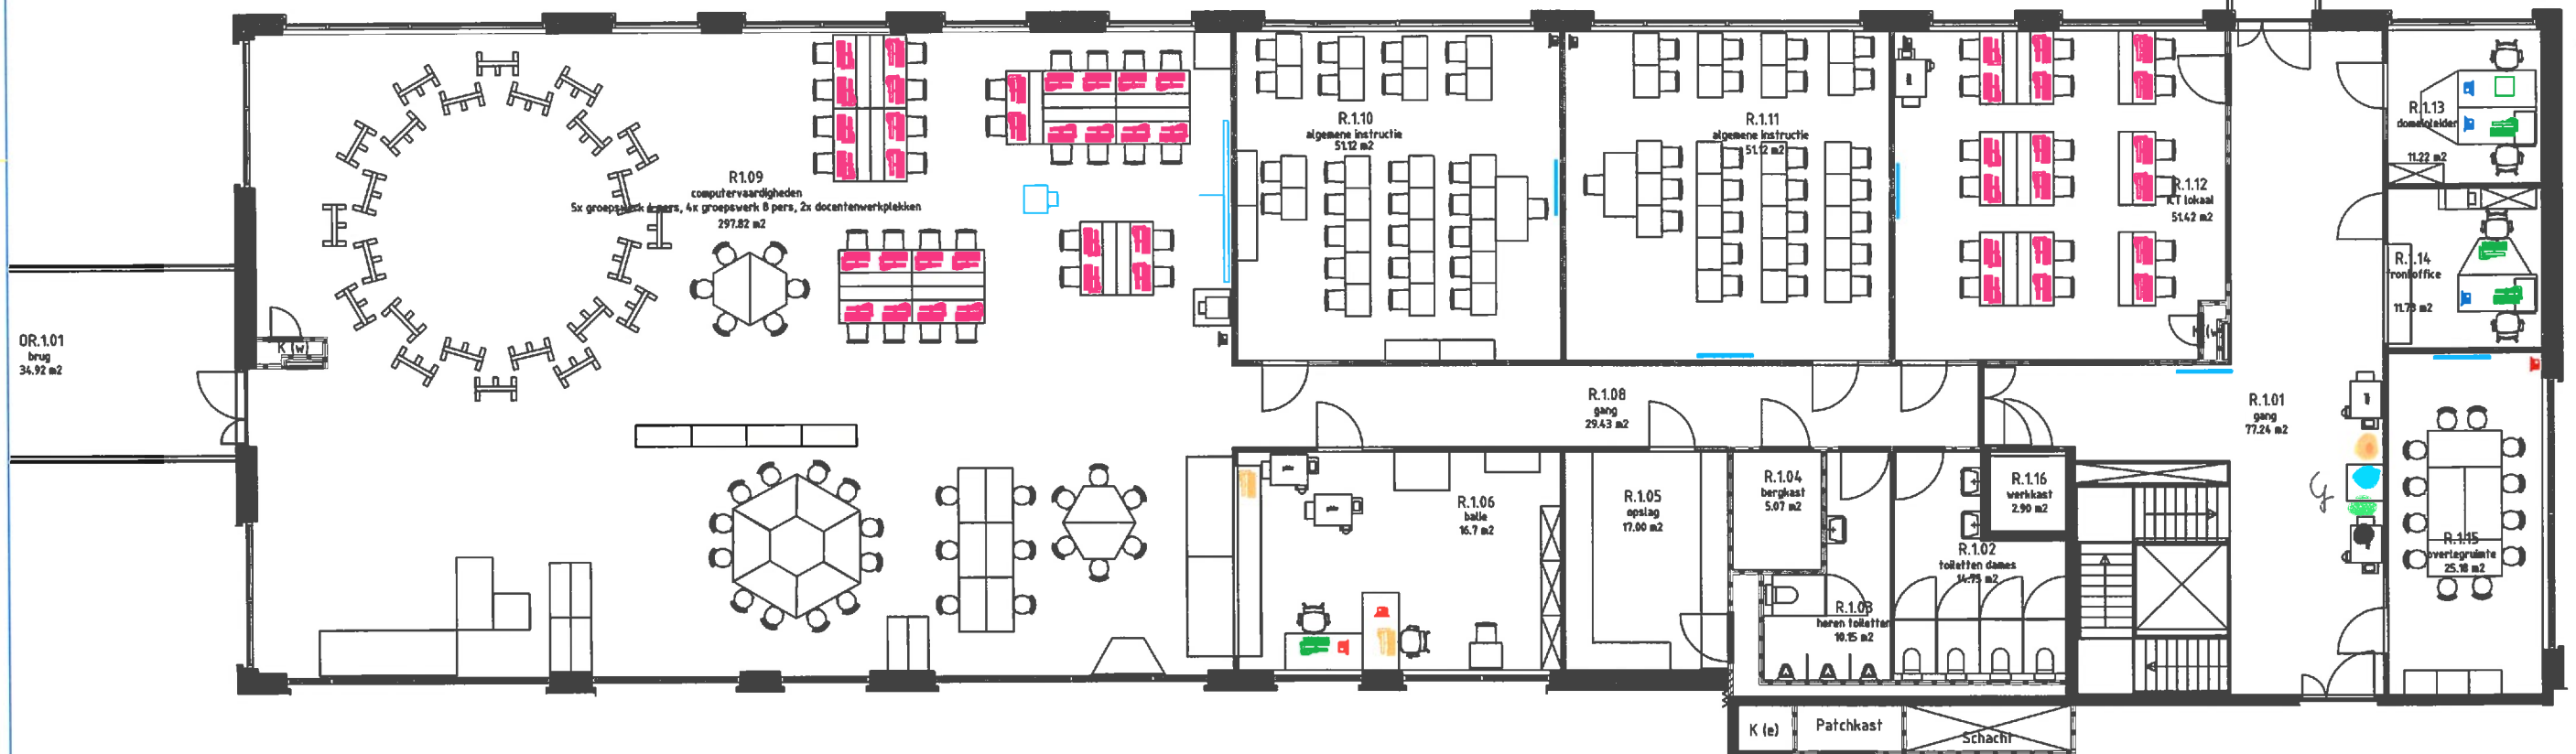

1 centraal verzamelpunt

Papierpakken blijven staan

Afvalbakken verdwijnen
(uit de kantoren,
niet uit de lokalen)

Get.	Gez.	Get.	Gez.	Get.	Gez.	Locatie:	Discipline: Algemeen
						Leerparkpromenade 100	Fase: Definitief Ontwerp
						Omschrijving:	Projectnummer:
						inrichtings tekening	Get: KTR
Get.	Gez.	Get.	Gez.	Get.	Gez.	1e verdieping	Datum: 16-06-09
						Gebouwnaam:	Schaal: 1:100
						ROSA	Bouwdeel: B
							Bouwlaag: 01
Get.	Gez.	Get.	Gez.	Get.	Gez.		Volgnummer: 01
							Tekeningnr:
							Formaat:
							LPP-B-01-F2-01 A2



Leerparkpromenade 100
3312KW Dordrecht
Nederland
088 6572657