


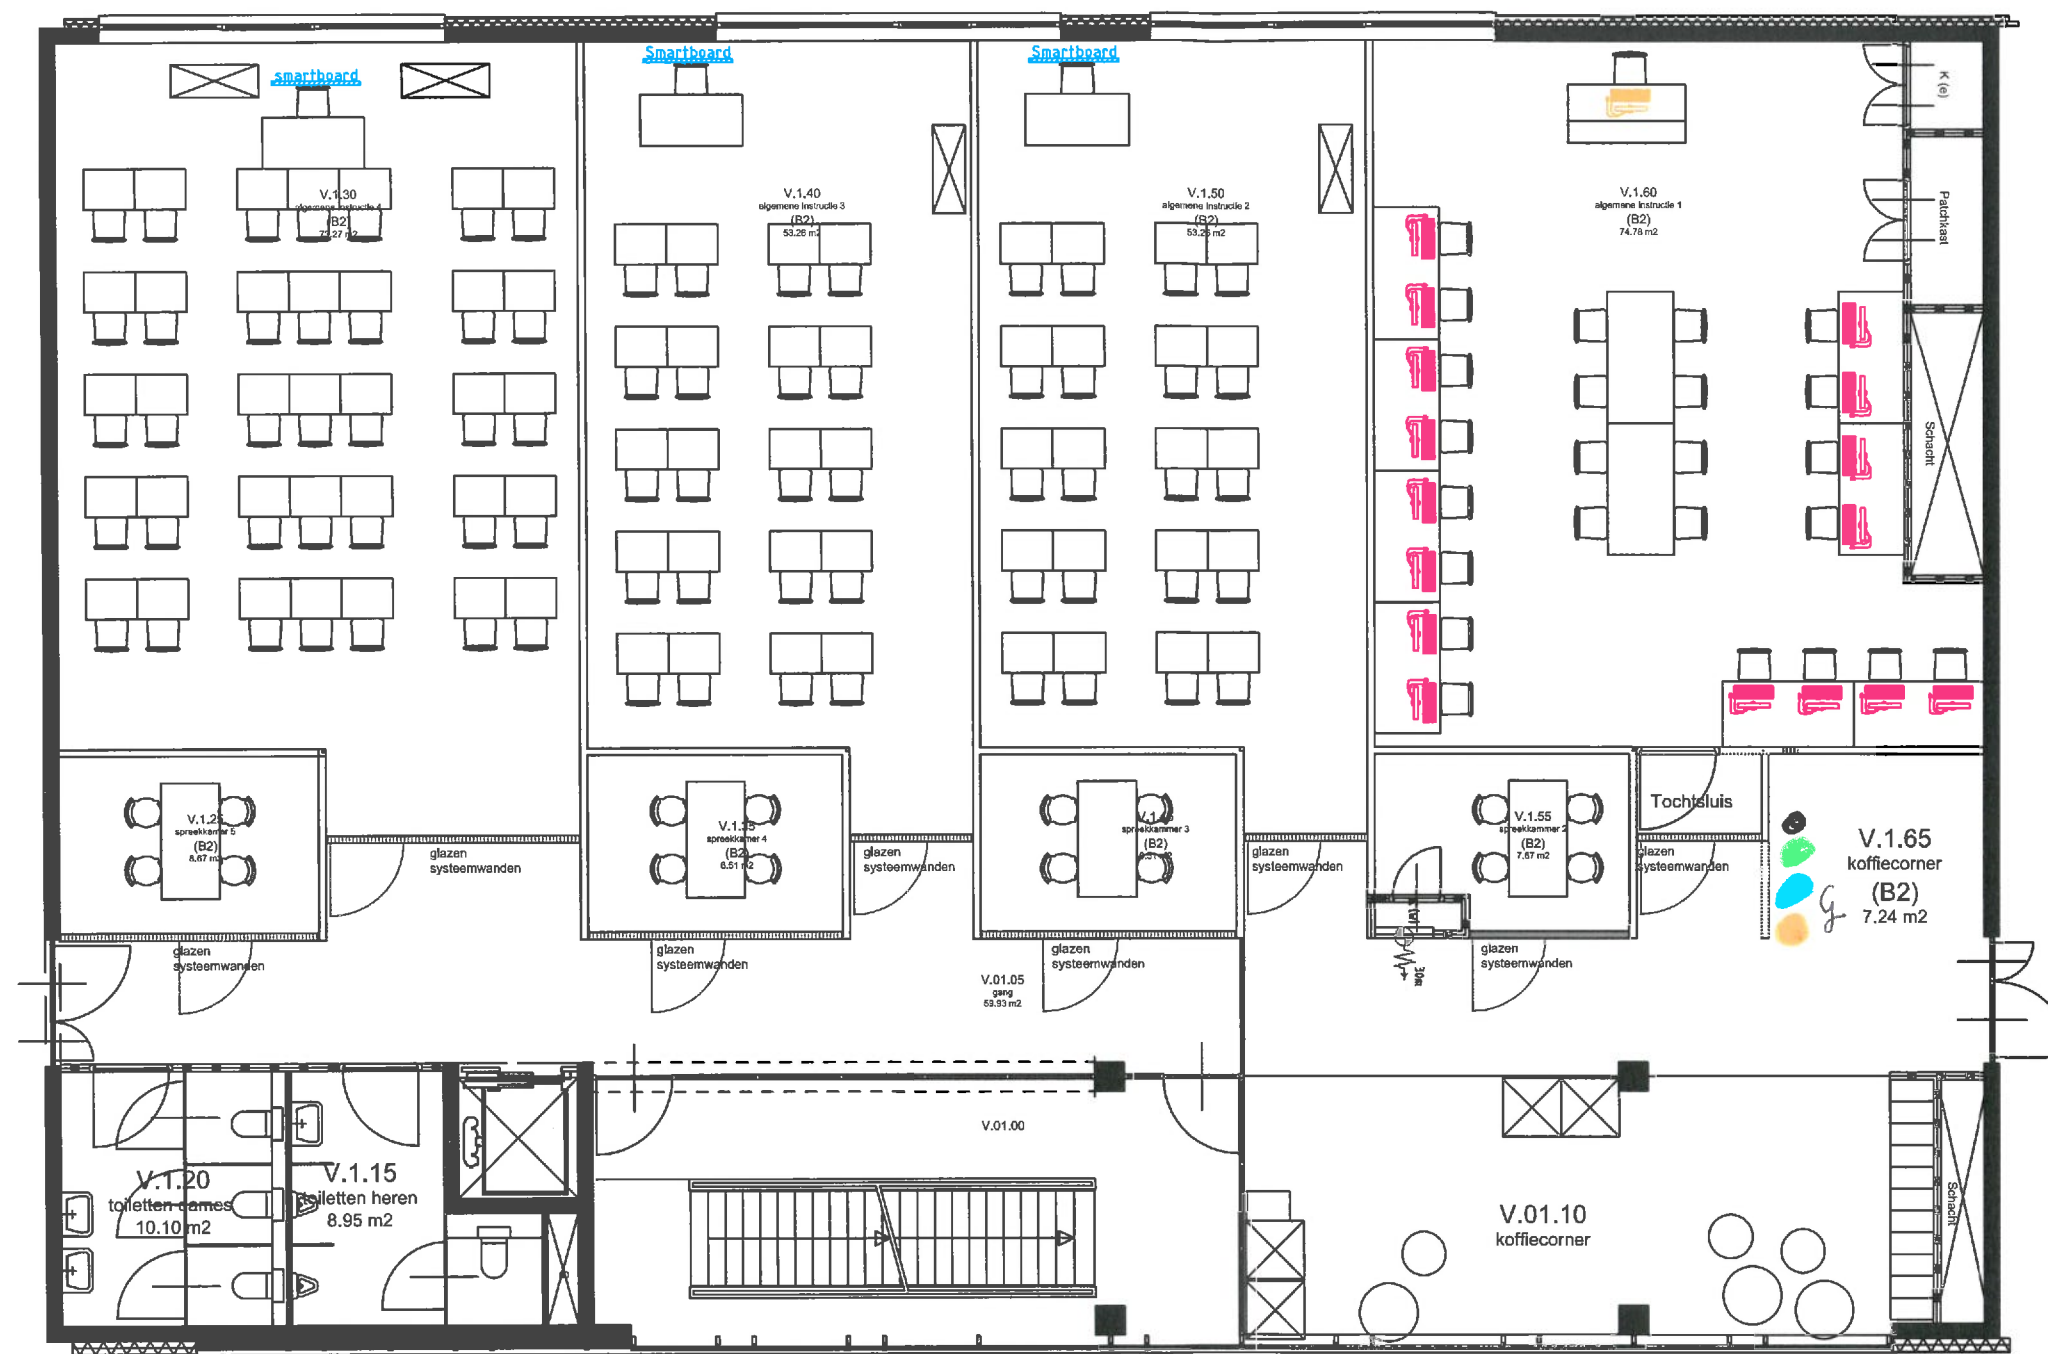

1 centraal verzamelpunt

Papier- en afvalbakken
blijven staan.

Gez.	Gez.	Gez.	Locatie: Leerparkpromenade 100	Discipline: Algemeen	
				Fase: Definitief Ontwerp	
Get.	Get.	Get.	Omschrijving: inrichtings tekening 1e verdieping	Projectnummer:	
				Get: Mul	
Get.	Get.	Get.	Gebouwnaam: VERDE	Datum: 22-02-2014	
				Schaal: 1:100	
Get.	Get.	Get.	Leerparkpromenade 100 3312KW Dordrecht Nederland 088 6572657	Bouwdeel: C	
				Bouwlaag: 01	
Get.	Get.	Get.		Volgnummer: 01	
				Tekeningnr:	
Get.	Get.	Get.		Formaat:	
				LPP-C-01-F2-01 A3	