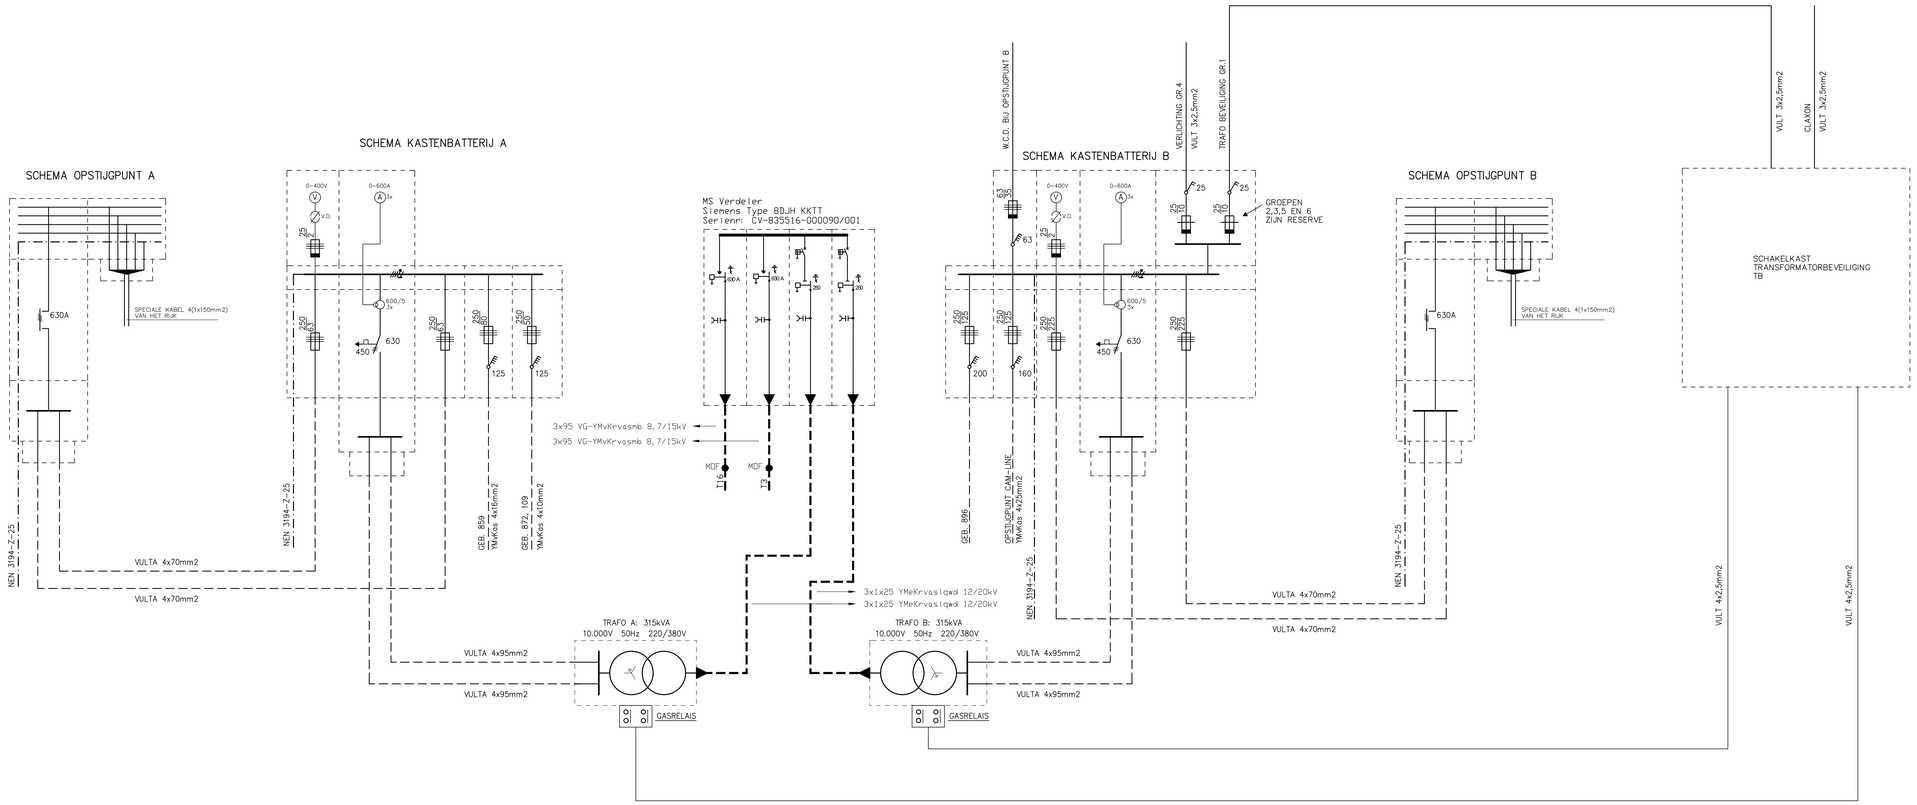

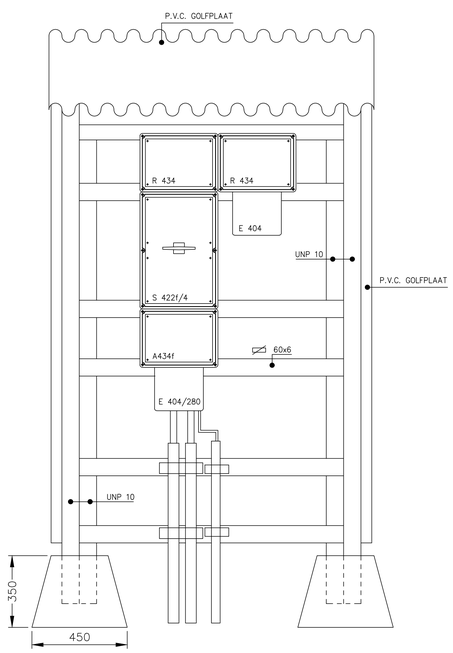

VOORAANZICHT
OPSTIJGPUNTEN A EN B

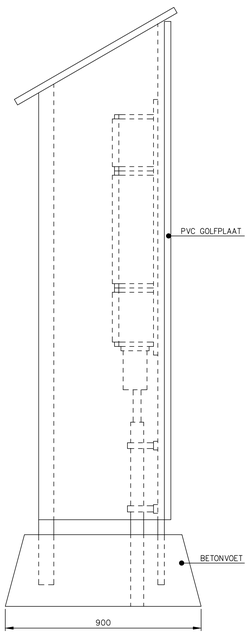

ZIJAANZICHT
OPSTIJGPUNTEN A EN B

B	21-02-2020	YHY	Revisie vervangen MS Verdeler
A	05-11-2000	RvR	Zelfbeschermende Verlichtgebouw

Gebouw 0131 (T23)
Vliegbasis Volkel

Specificatie:
Installatieschema

Revisietekening NEN 3140

Objectnummer:	45H03	Tekenaar:	YHY
Gebouwnummer:	0131	Controle:	RvR
Bestelnummer:	N.V.T.	Datum:	24-11-2000
Projectnummer:	N.V.T.	Schaal:	N.V.T.
Fase:	Beheer	Formaat:	A0
Versie:	B	Documentcode:	45H03_0131_E02_B_XXX_00

Blad:
E02 van 3

Directie - Vastgoedbeheer

088 115 80 00

www.rijksvastgoedbedrijf.nl

Rijksvastgoedbedrijf
Ministerie van Binnenlandse Zaken en Koninkrijksrelaties

Hoewel aan de totstandkoming van deze vastgoedgegevens de uiterste zorg is besteed, aanvaardt het Rijksvastgoedbedrijf geen enkele aansprakelijkheid voor de gevolgen van eventuele onjuistheden en onvolledigheden voor de gevolgen hiervan. Aan deze gegevens kunnen geen rechten worden ontleend.
© Ministerie van Binnenlandse Zaken en Koninkrijksrelaties

bestandsnaam: 45H03_0131_E02.dwg

plotdatum: 08-12-2022